



大和都市計画事業旭ヶ丘特定土地区画整理事業 画地出来形図

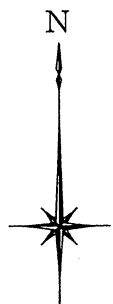

S = 1 : 500

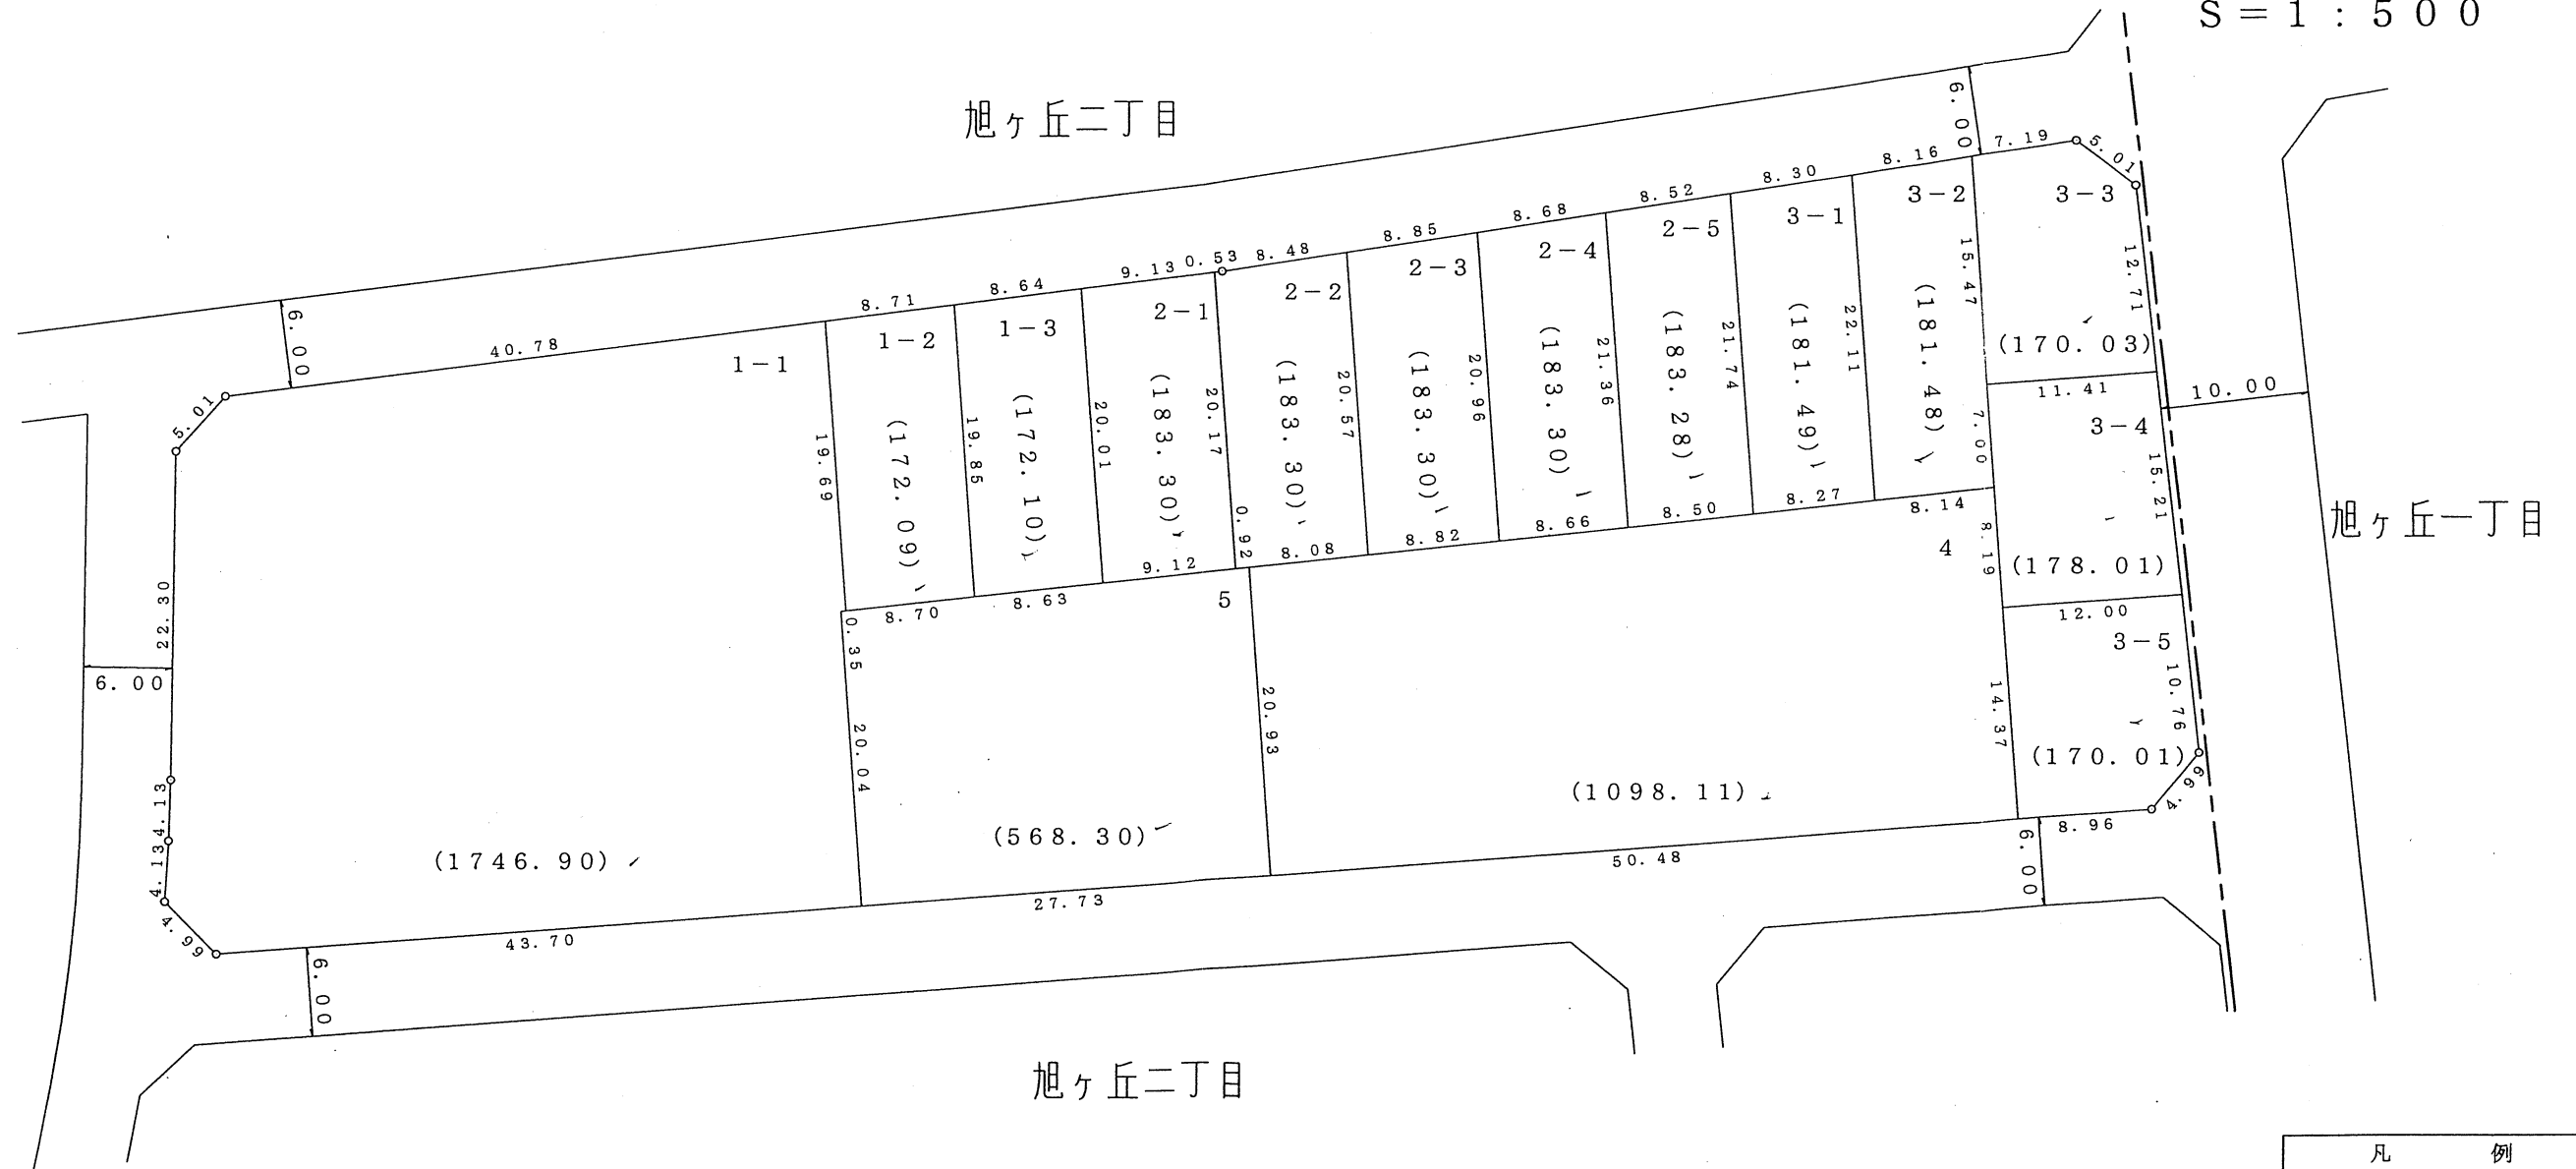


凡	例
施行地区界	
町界	
町名	旭ヶ丘二丁目
街区番号	〇〇BL
地番	〇

参考資料
 この資料は換地処分時のものであり民々間、又は官民間の
 所有権界を証明するものではありません。

大和都市計画事業旭ヶ丘特定土地区画整理事業 画地出来形図



S = 1 : 500

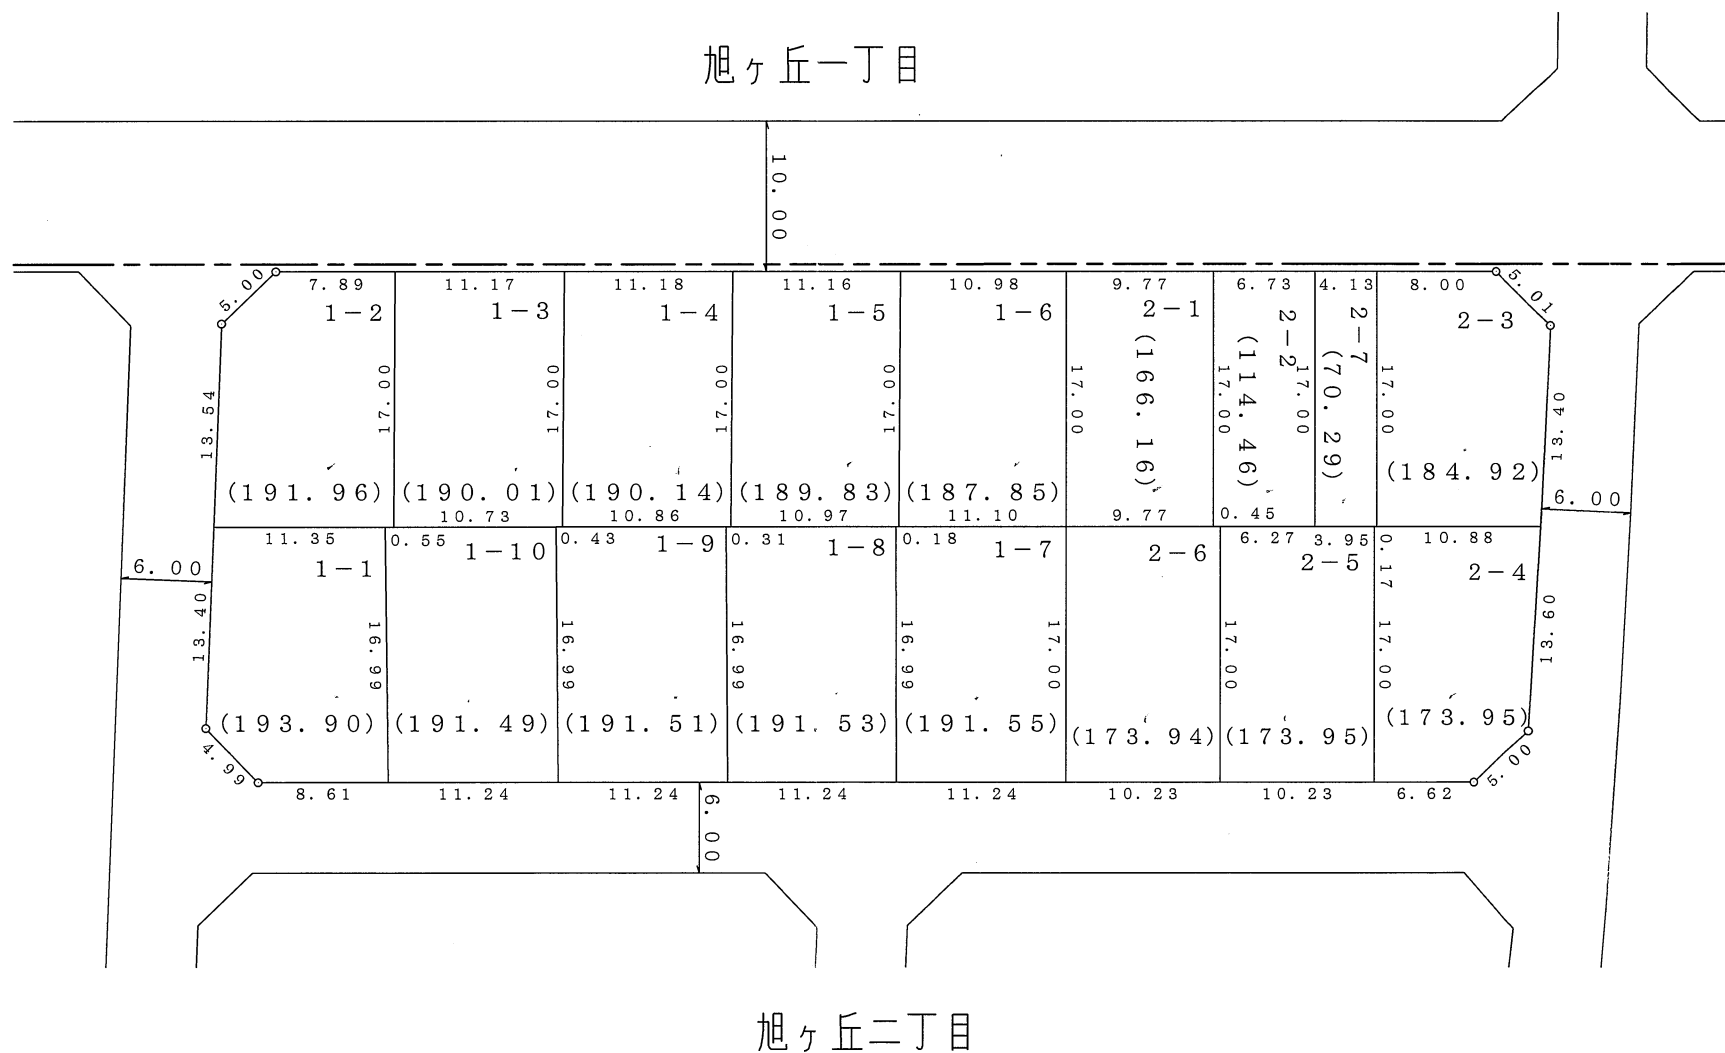

凡	例
施行地区界	
町界	
町名	旭ヶ丘二丁目
街区番号	〇〇BL
地番	〇


参考資料
この資料は換地処分時のものであり民々間、又は官民間の
所有権界を証明するものではありません。

大和都市計画事業旭ヶ丘特定土地区画整理事業

画地出来形図



S = 1 : 500

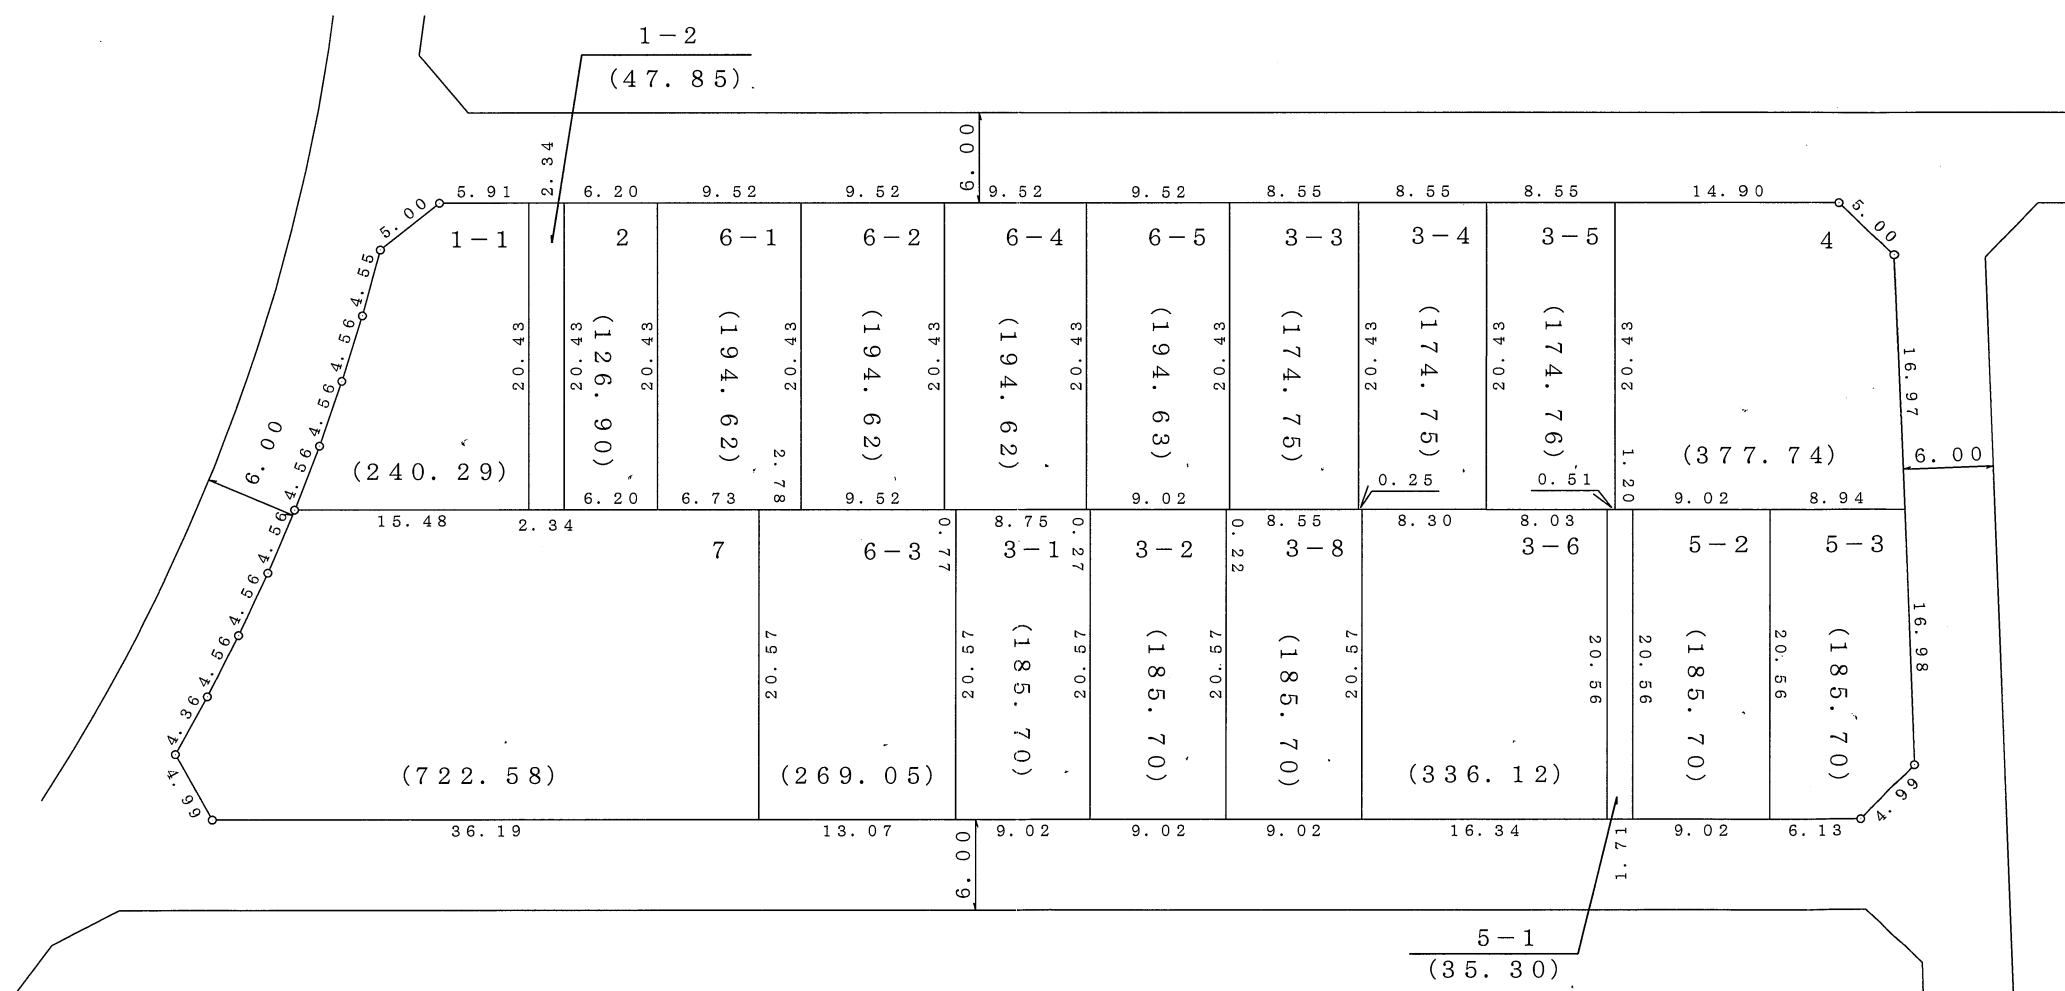

凡	例
施行地区界	
町界	
町名	旭ヶ丘二丁目
街区番号	〇〇BL
地番	〇

参考資料
 この資料は換地処分時のものであり民々間、又は官民間の
 所有権界を証明するものではありません。

大和都市計画事業旭ヶ丘特定土地区画整理事業

画地出来形図




S = 1 : 500




凡	例
施行地区界	
町界	
町名	旭ヶ丘二丁目
街区番号	〇〇BL
地番	〇

参考資料
 この資料は換地処分時のものであり民々間、又は官民間の
 所有権界を証明するものではありません。

大和都市計画事業旭ヶ丘特定土地区画整理事業 画地出来形図

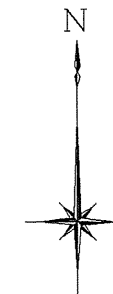

S = 1 : 500

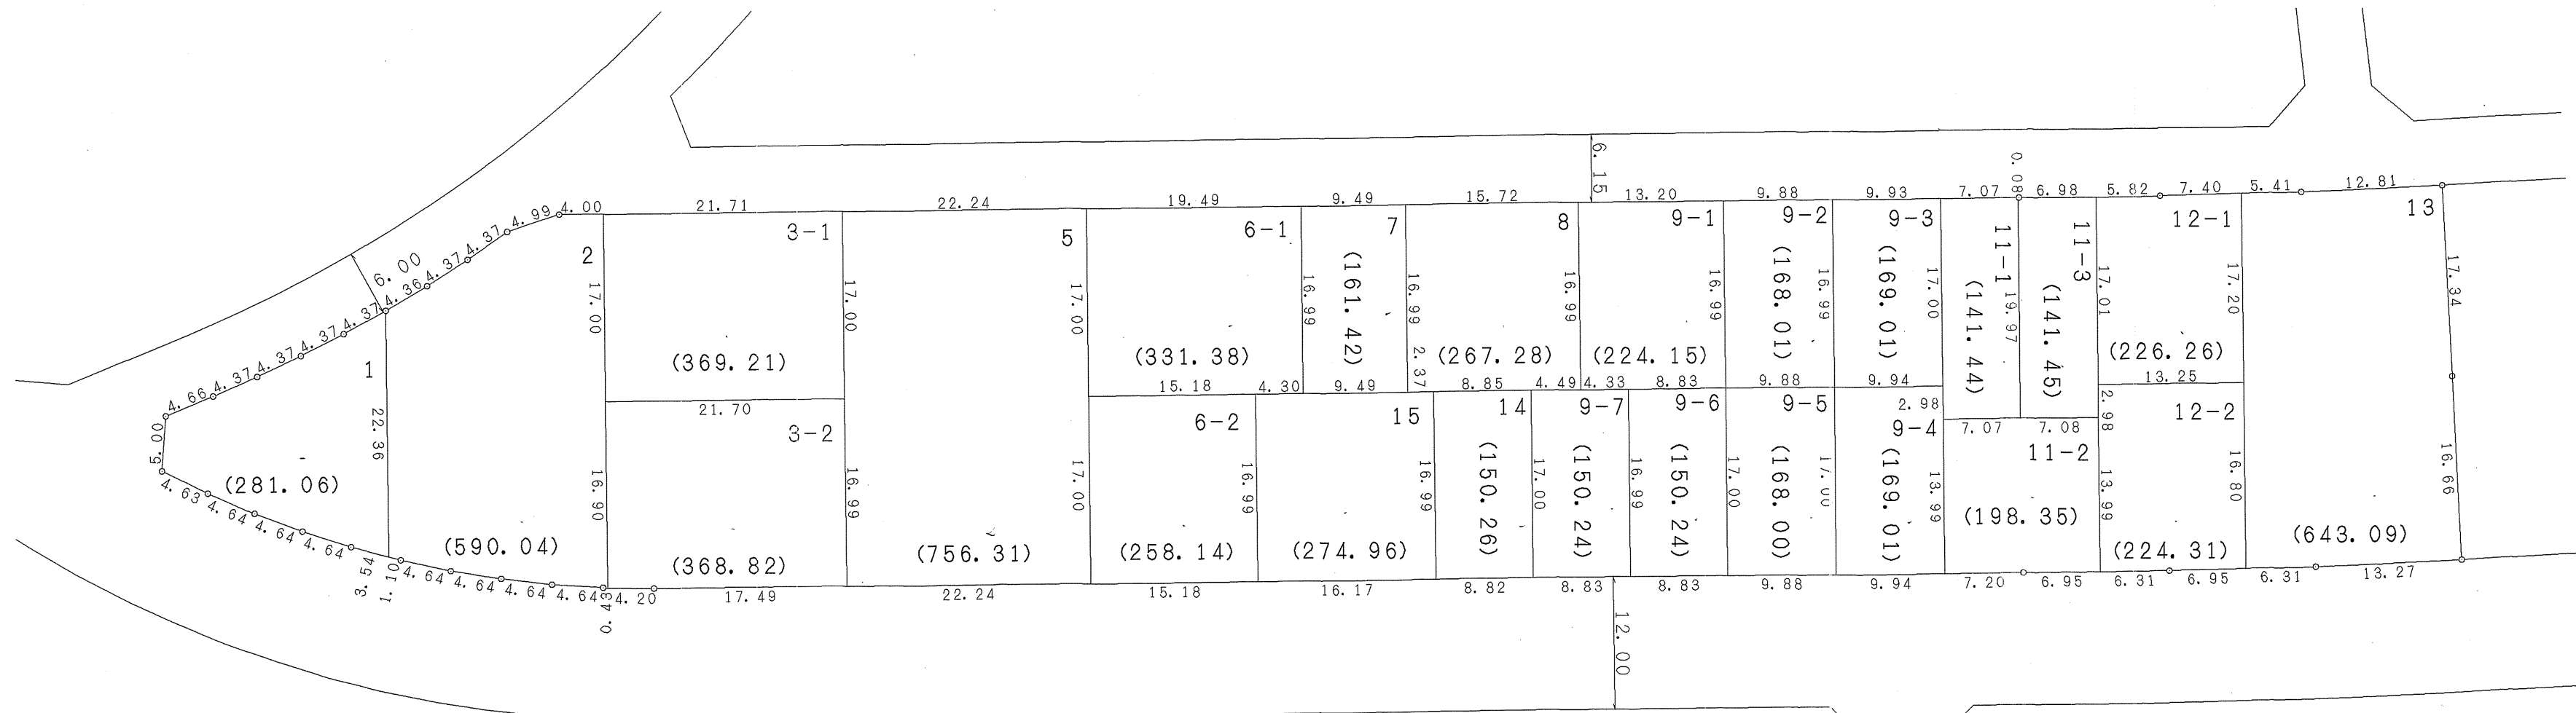

凡	例
施行地区界	
町界	
町名	旭ヶ丘四丁目
街区番号	00BL
地番	○

参考資料
この資料は換地処分時のものであり民々間、又は官民間の
所有権界を証明するものではありません。

大和都市計画事業旭ヶ丘特定土地区画整理事業 画地出来形図





S = 1 : 500



凡	例
施行地区界	
町界	
町名	旭ヶ丘二丁目
街区番号	〇〇BL
地番	〇

参考資料
 この資料は換地処分時のものであり民々間、又は官民間の
 所有権界を証明するものではありません。

大和都市計画事業旭ヶ丘特定土地区画整理事業 画地出来形図

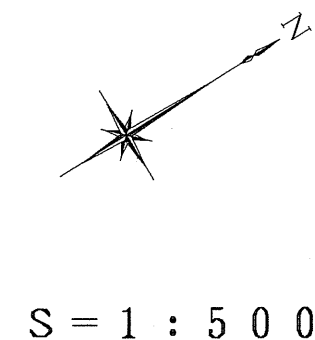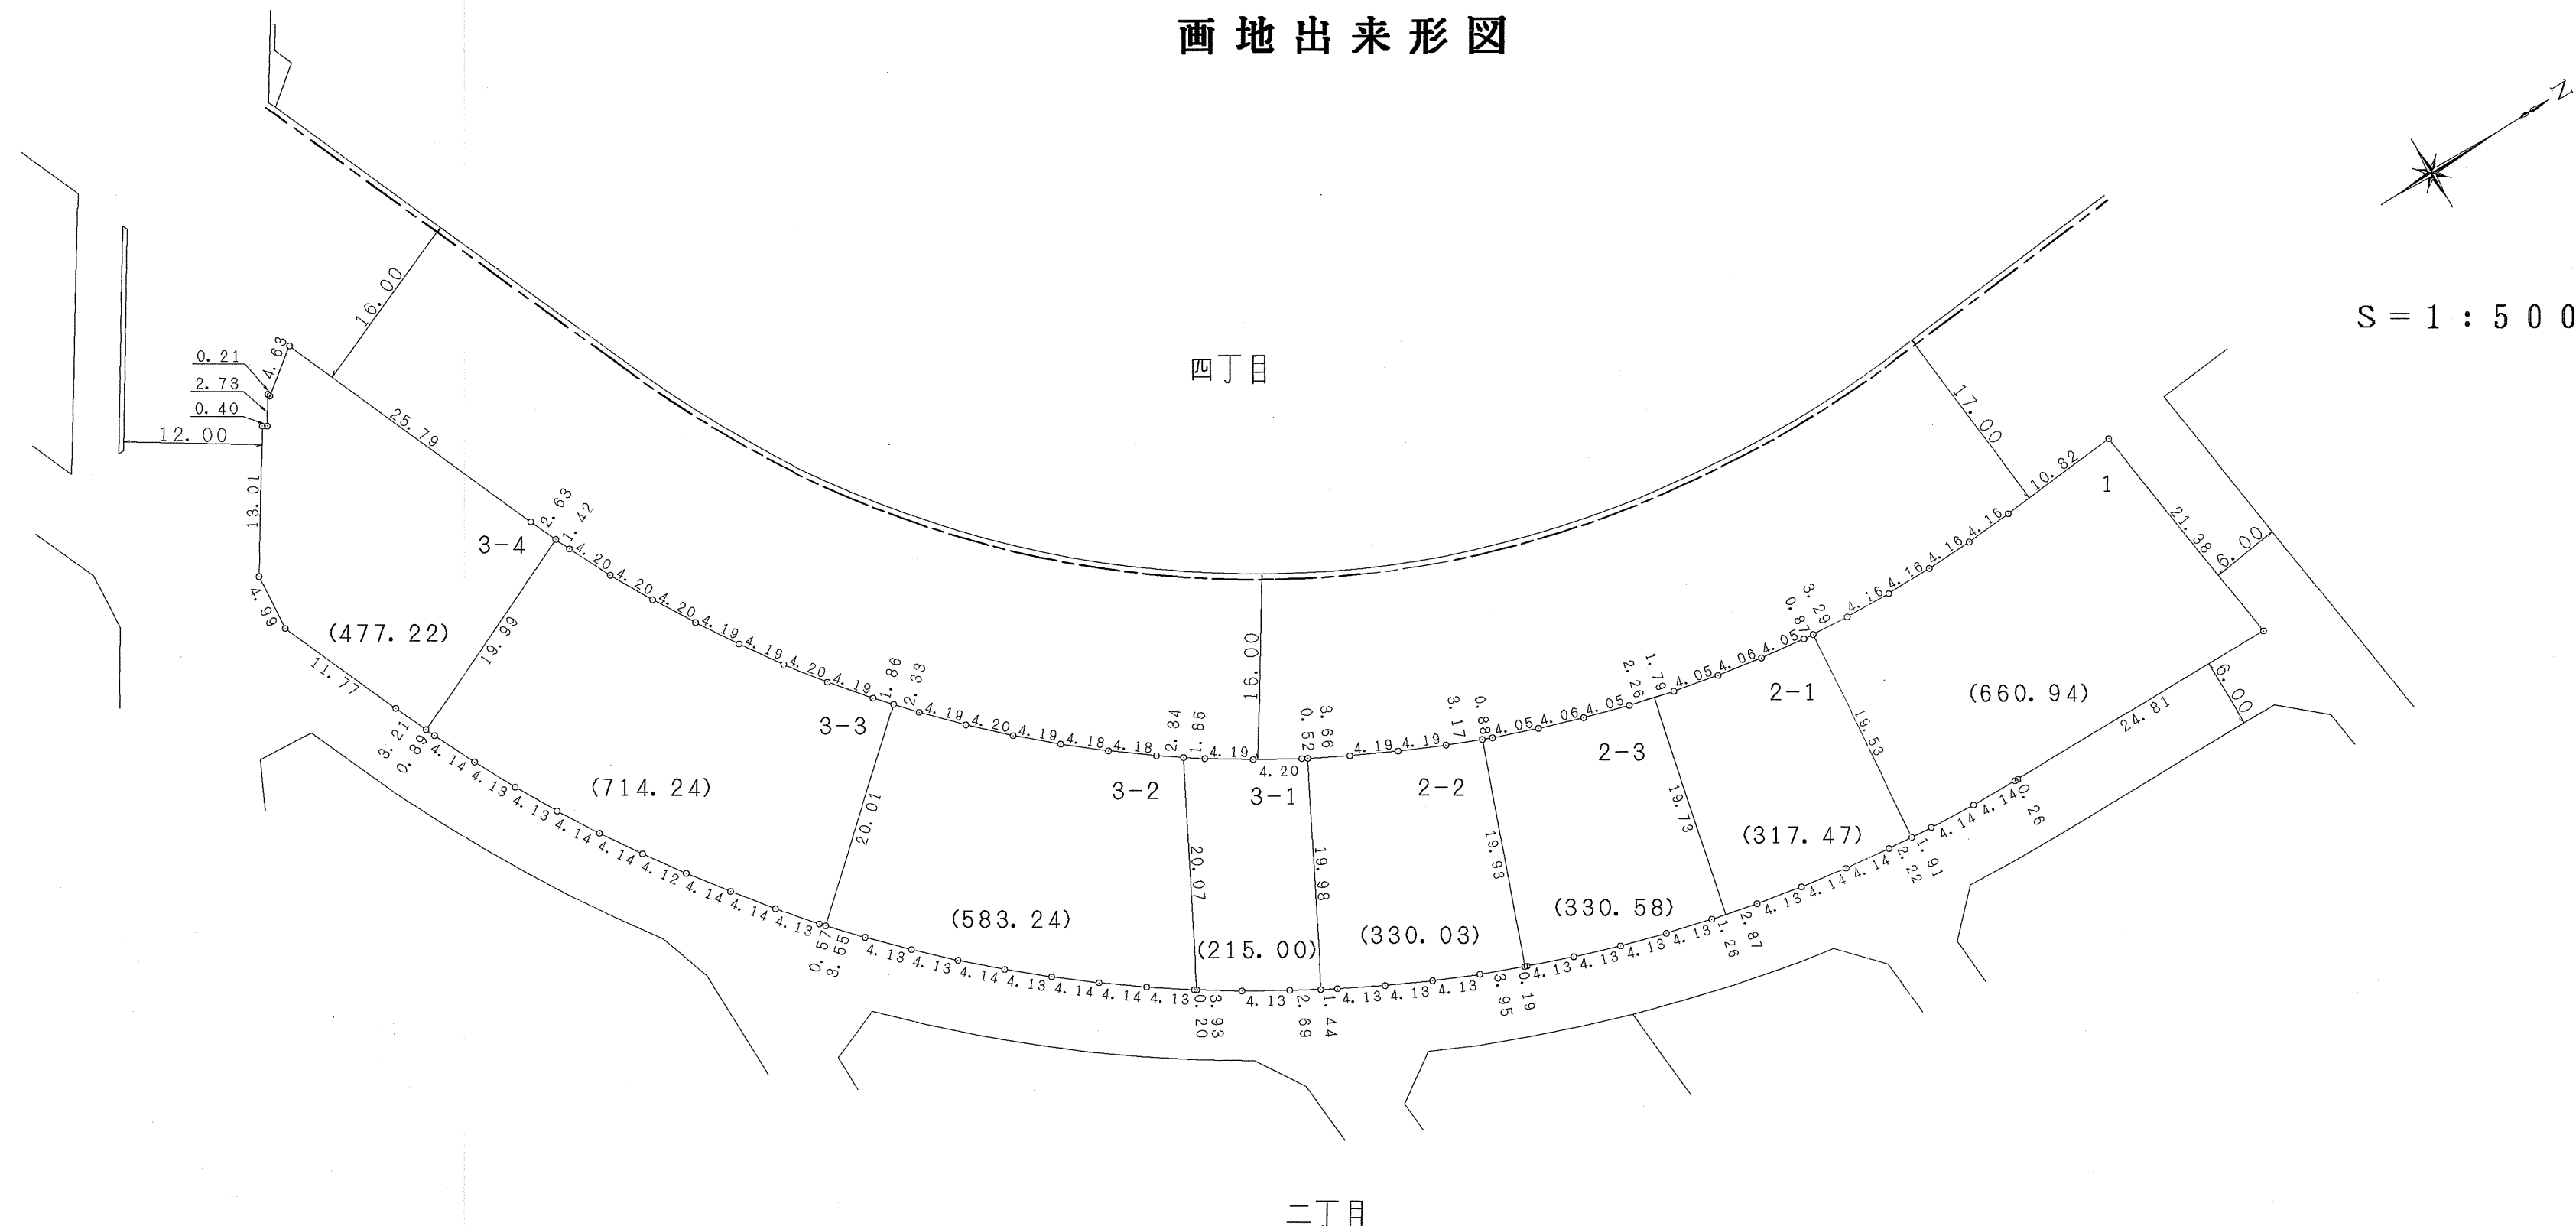

凡	例
施行地区界	
町界	
町名	旭ヶ丘四丁目
街区番号	00BL
地番	○

参考資料
この資料は換地加分時のものであり民々間、又は官民間の
所有権界を証明するものではありません。


大和都市計画事業旭ヶ丘特定土地区画整理事業

画地出来形図

旭ヶ丘一丁目



S = 1 : 500

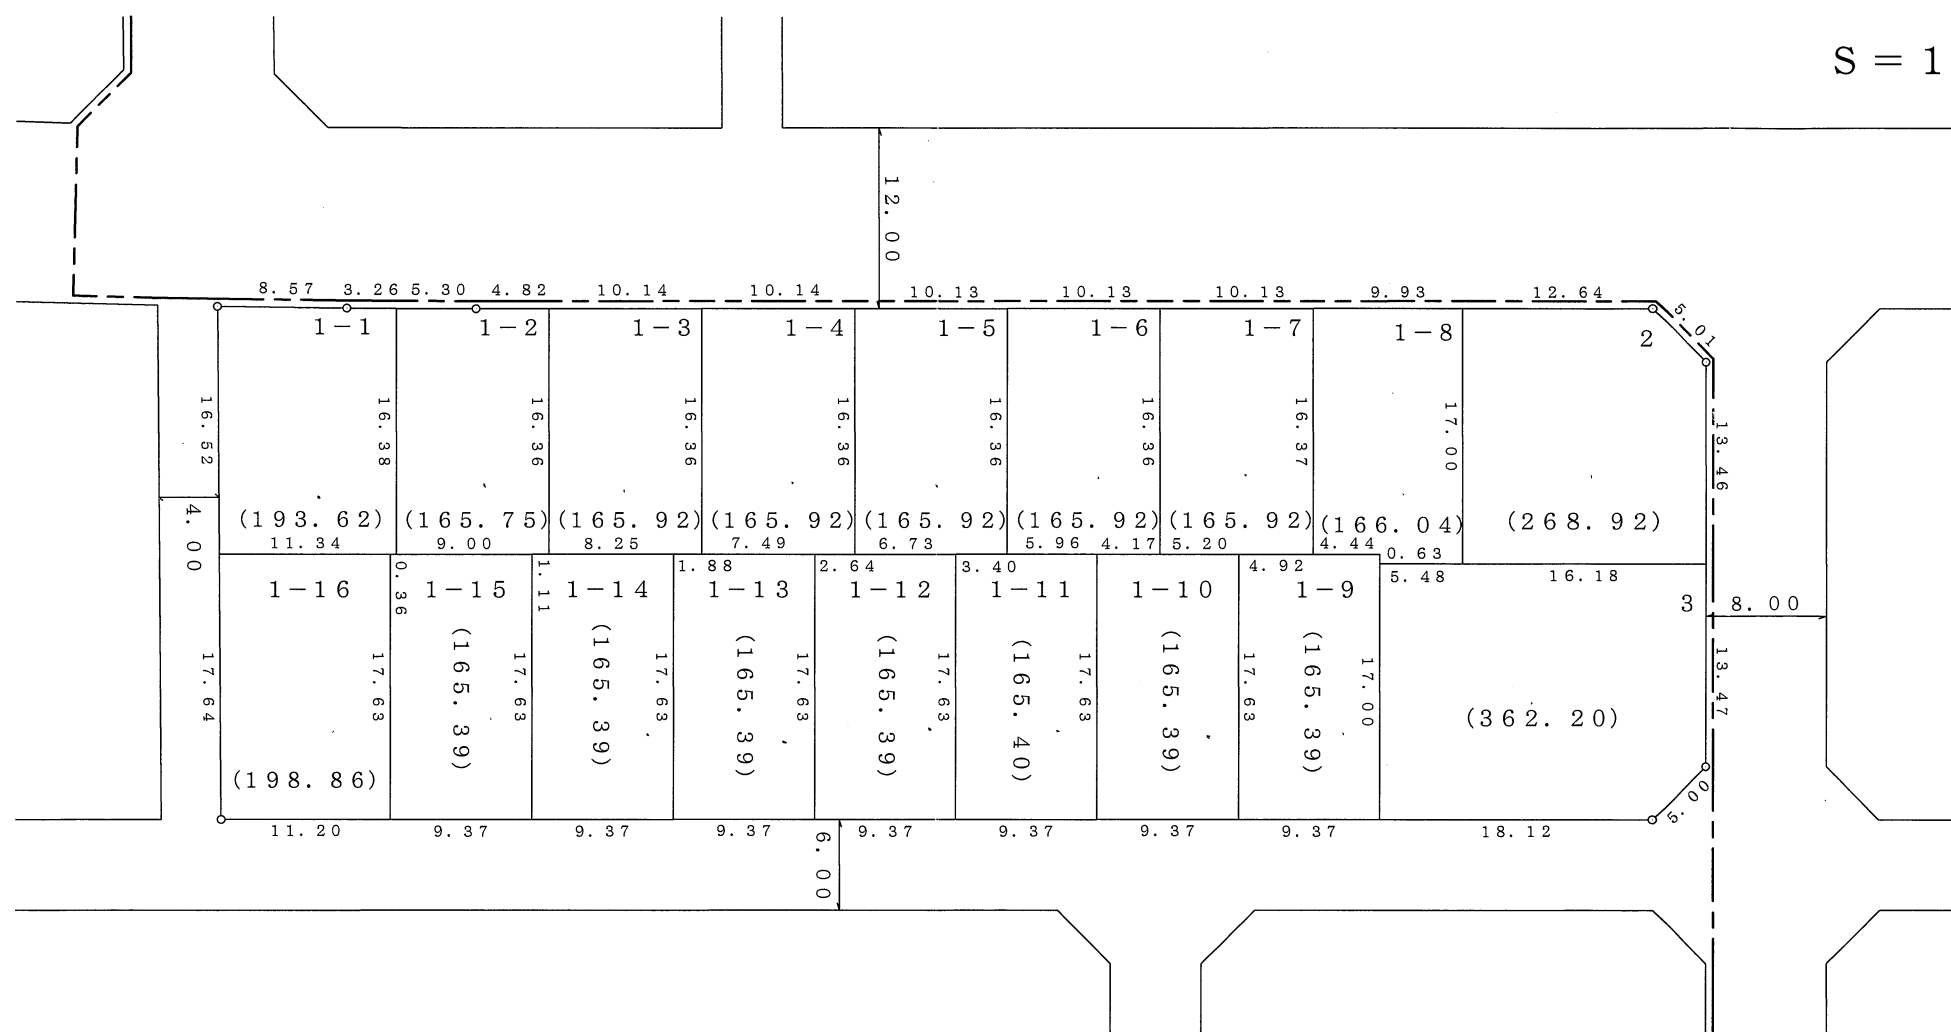

旭ヶ丘二丁目


凡	例
施行地区界	
町界	
町名	旭ヶ丘二丁目
街区番号	〇〇BL
地番	〇

参考資料
 この資料は換地処分時のものであり民々間、又は官民間の
 所有権界を証明するものではありません。

大和都市計画事業旭ヶ丘特定土地区画整理事業 画地出来形図



S = 1 : 500


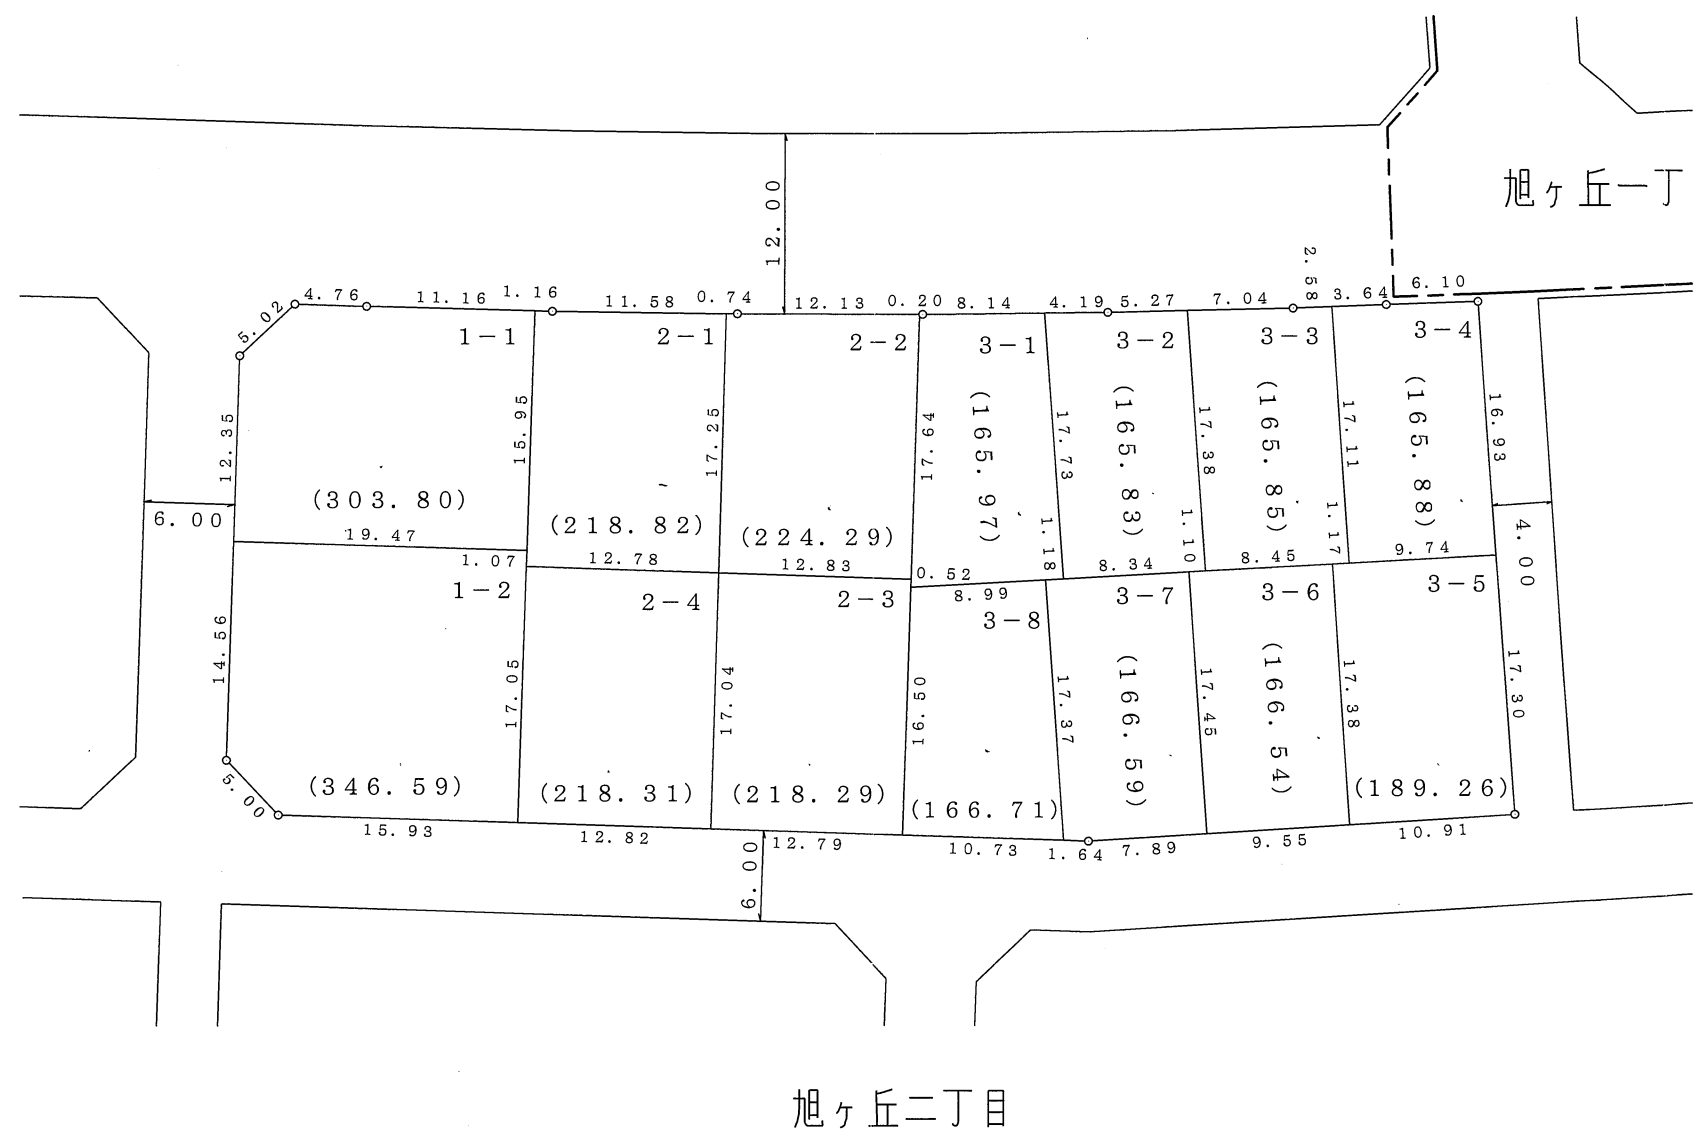


凡	例
施行地区界	
町界	
町名	旭ヶ丘二丁目
街区番号	〇〇BL
地番	〇

参考資料
 この資料は換地処分時のものであり民々間、又は官民間の
 所有権界を証明するものではありません。

大和都市計画事業旭ヶ丘特定土地区画整理事業

画地出来形図

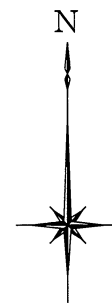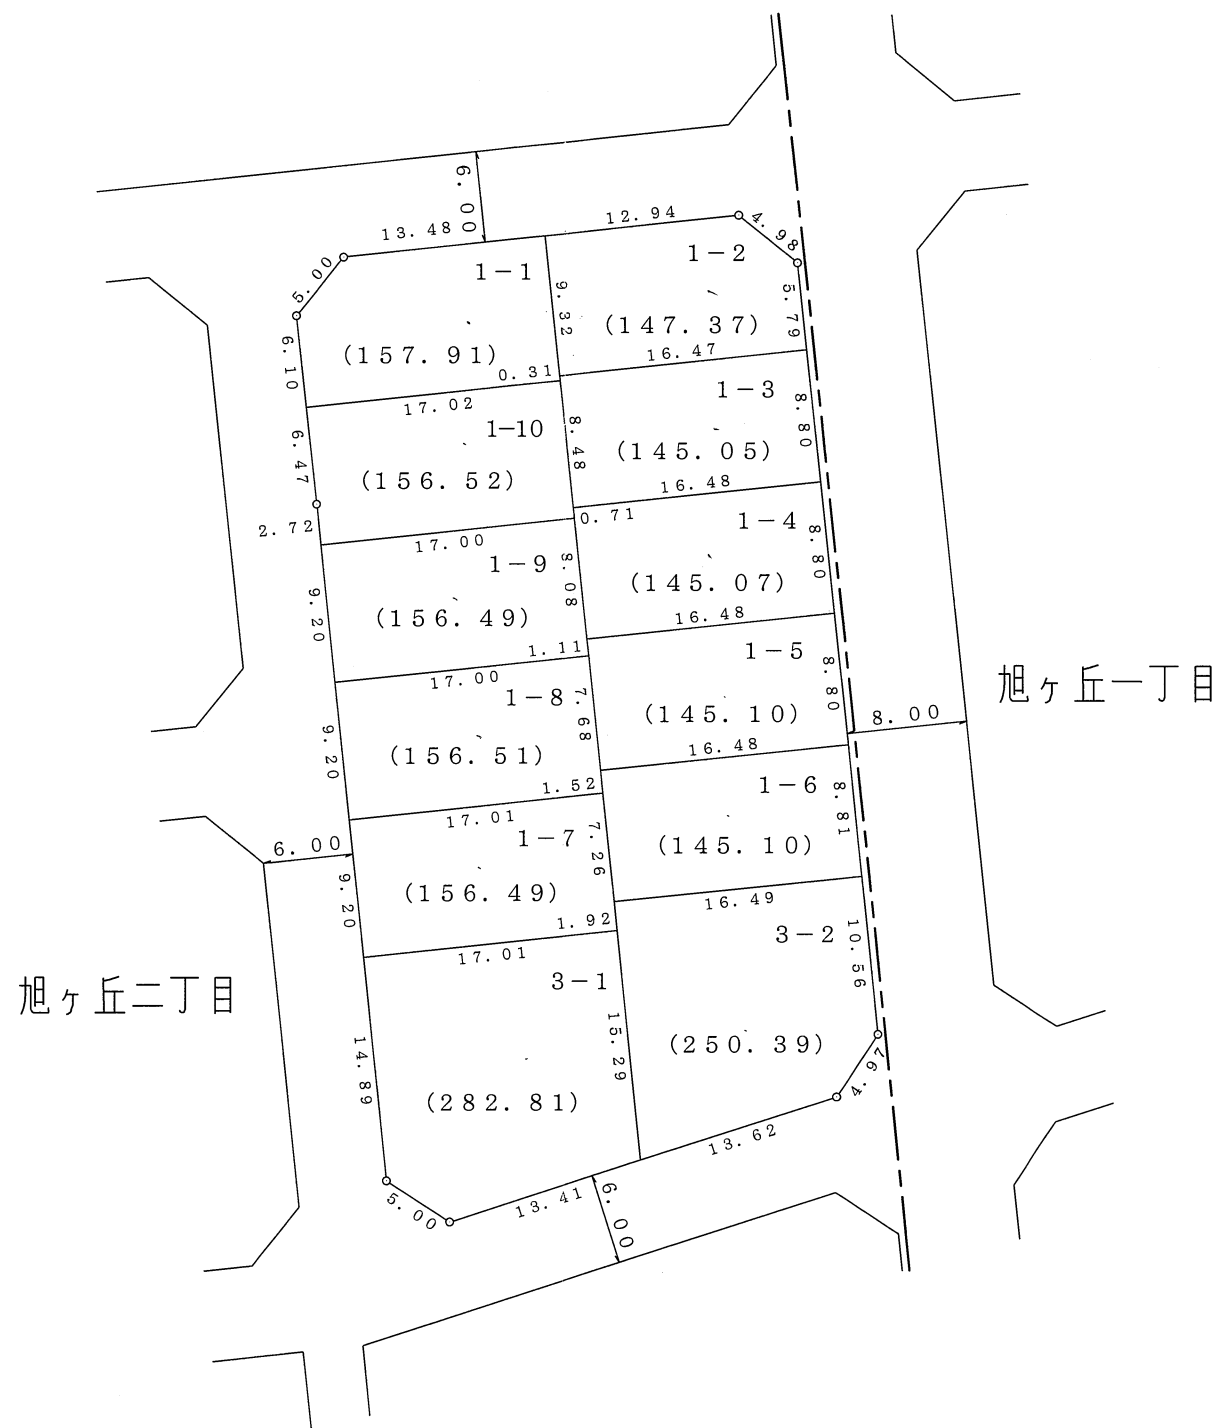

S = 1 : 500


凡	例
施行地区界	
町界	
町名	旭ヶ丘二丁目
街区番号	〇〇BL
地番	〇

参考資料
 この資料は換地処分時のものであり民々間、又は官民間の
 所有権界を証明するものではありません。

大和都市計画事業旭ヶ丘特定土地区画整理事業 画地出来形図



S = 1 : 500

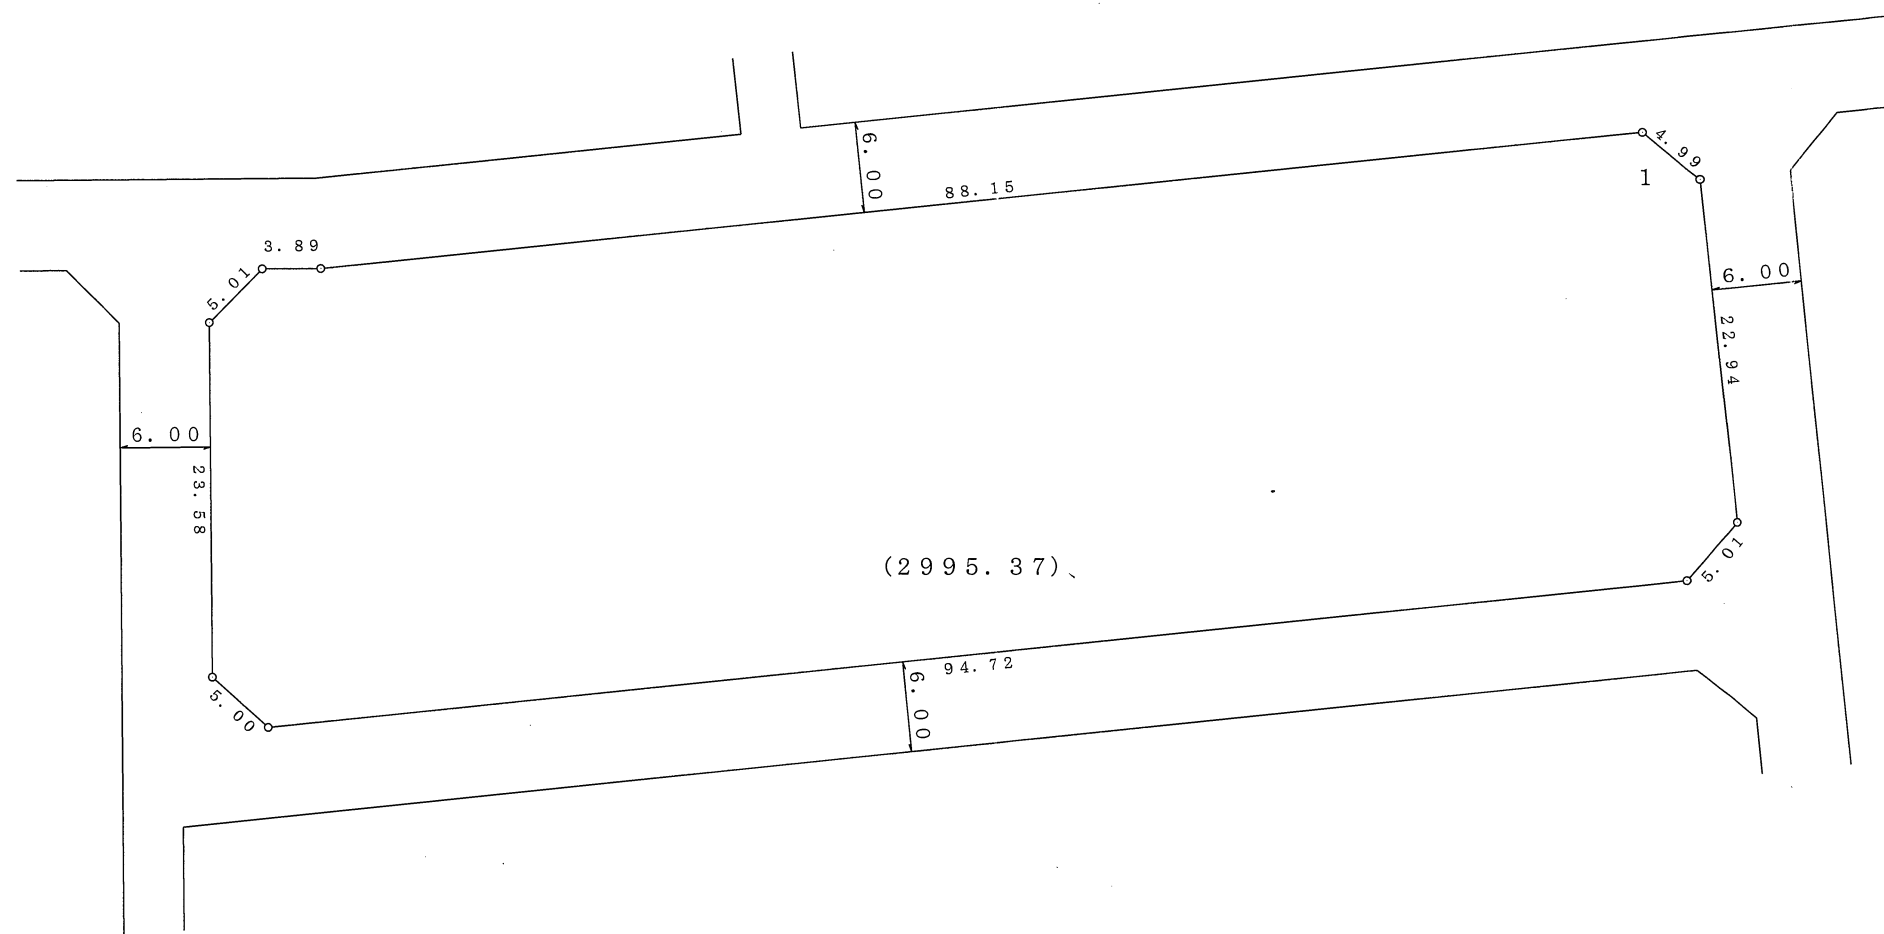

凡	例
施行地区界	
町界	
町名	旭ヶ丘二丁目
街区番号	〇〇BL
地番	〇


参考資料
 この資料は換地処分時のものであり民々間、又は官民間の
 所有権界を証明するものではありません。

大和都市計画事業旭ヶ丘特定土地区画整理事業

画地出来形図




S = 1 : 500

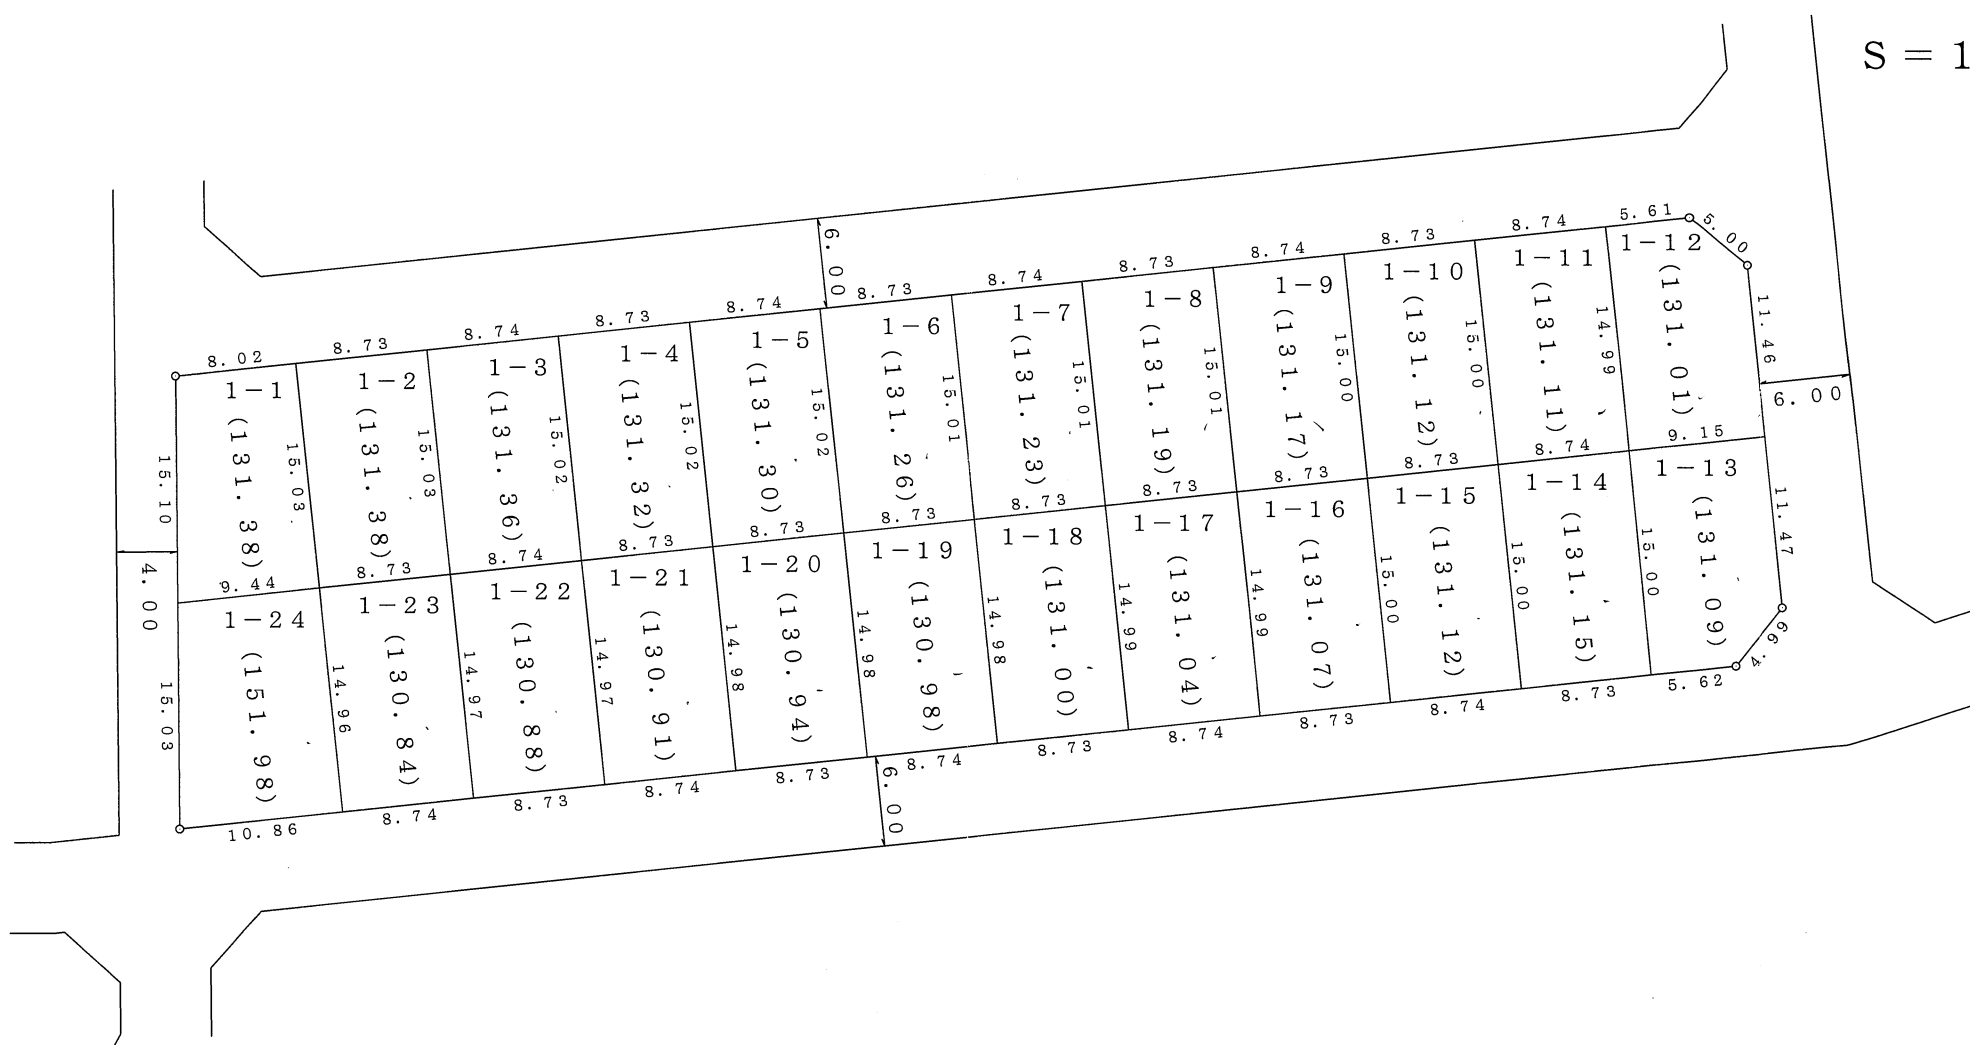

凡	例
施行地区界	
町界	
町名	旭ヶ丘二丁目
街区番号	〇〇BL
地番	〇

参考資料
 この資料は換地処分時のものであり民々間、又は官民間の
 所有権界を証明するものではありません。

大和都市計画事業旭ヶ丘特定土地区画整理事業 画地出来形図

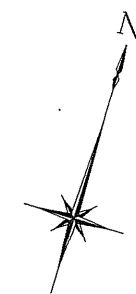


S = 1 : 500



参考資料
この資料は換地処分時のものであり民々間、又は官民間の
所有権界を証明するものではありません。

大和都市計画事業旭ヶ丘特定土地区画整理事業

画地出来形図

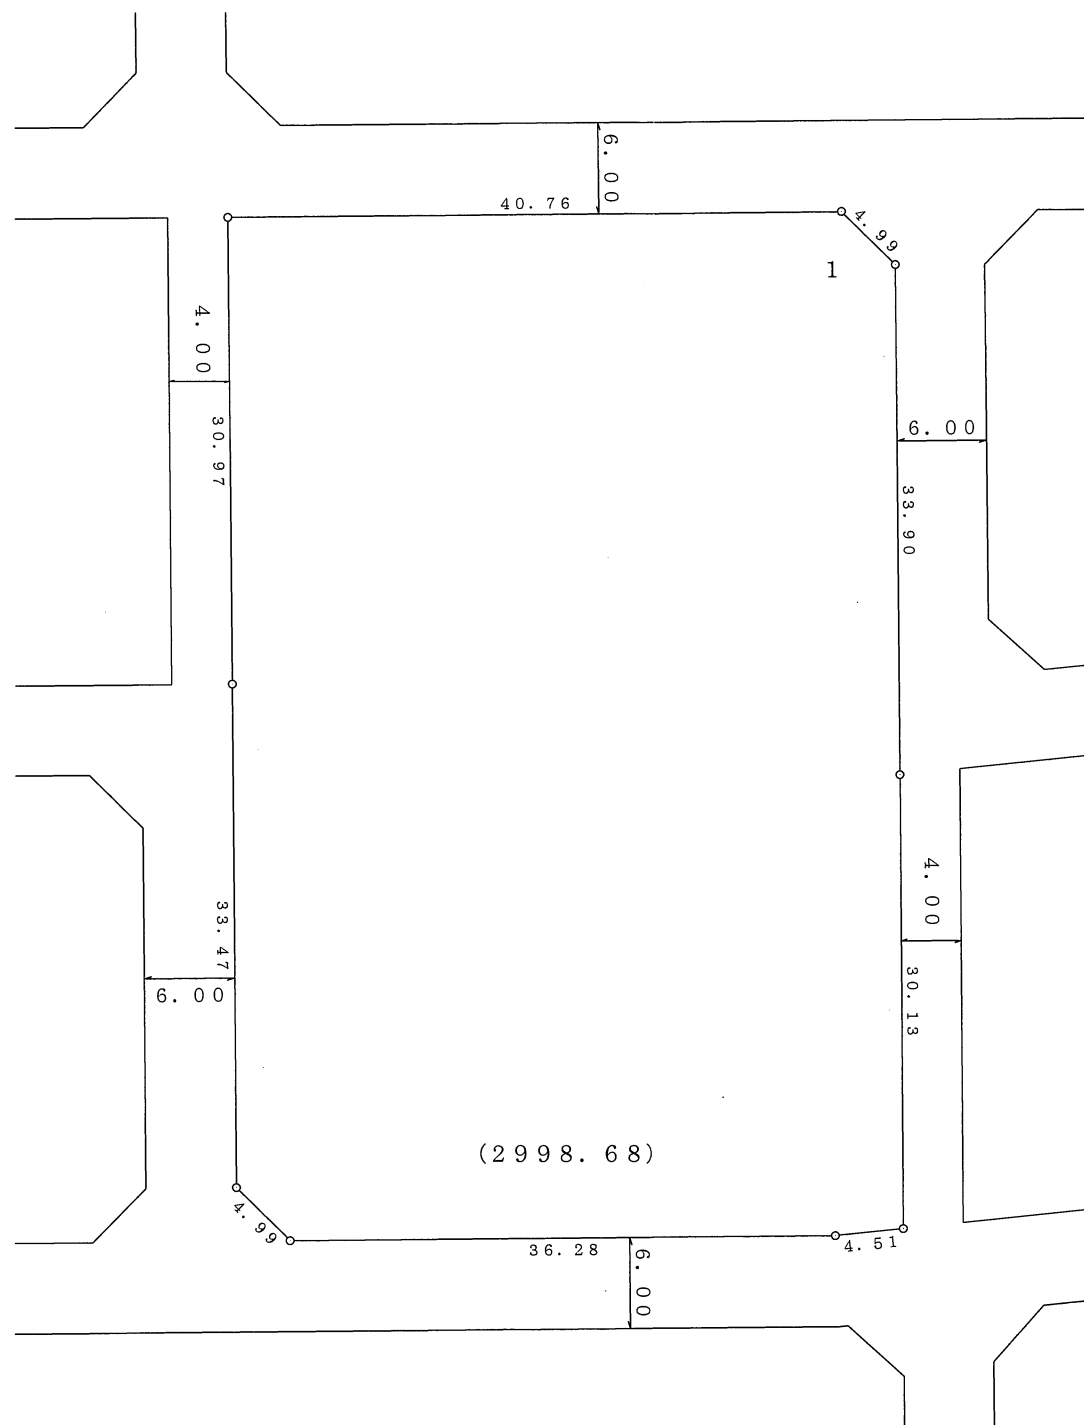

S = 1 : 500


凡	例
施行地区界	
町界	
町名	旭ヶ丘二丁目
街区番号	〇〇BL
地番	〇

参考資料
 この資料は換地処分時のものであり民々間、又は官民間の
 所有権界を証明するものではありません。

大和都市計画事業旭ヶ丘特定土地区画整理事業 画地出来形図




S = 1 : 5 0 0

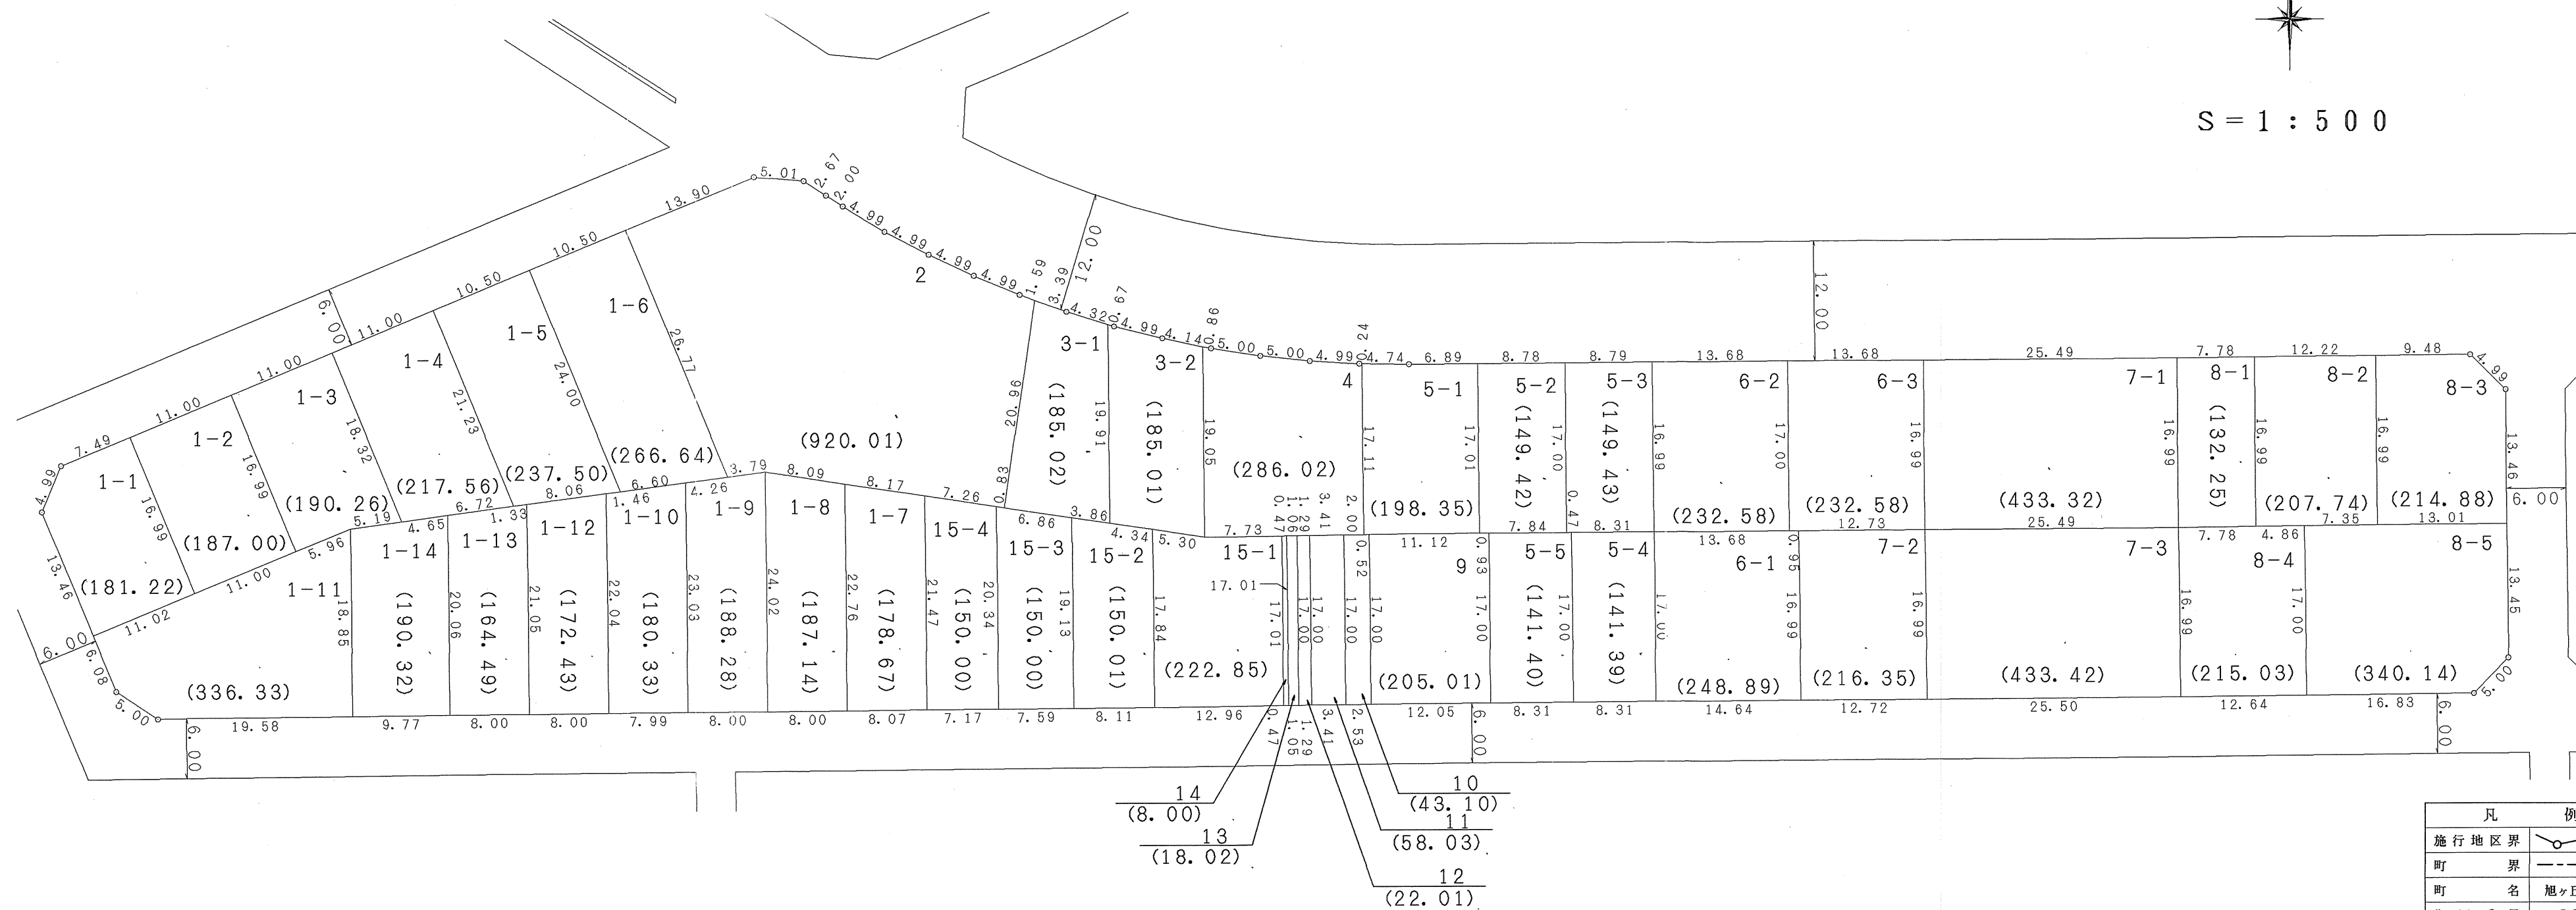


参考資料
この資料は換地処分時のものであり民々間、又は官民間の
所有権界を証明するものではありません。

大和都市計画事業旭ヶ丘特定土地区画整理事業 画地出来形図

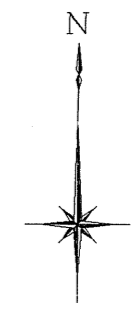


S = 1 : 500

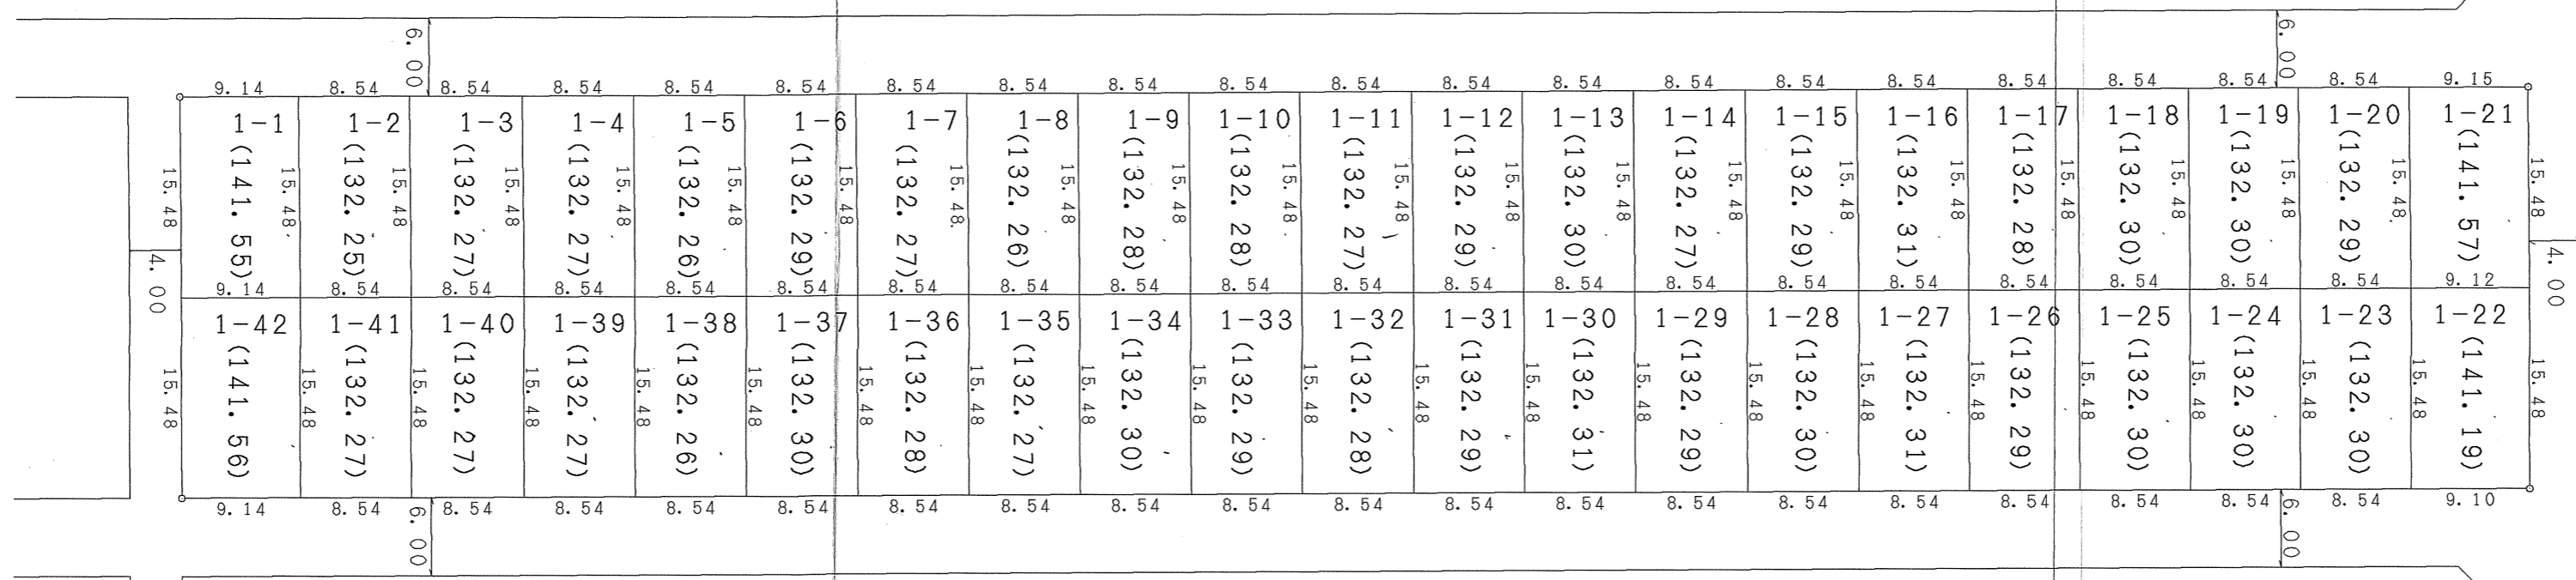


凡	例
施行地区界	
町界	
町名	旭ヶ丘二丁目
街区番号	〇〇BL
地番	〇

参考資料
この資料は換地処分時のものであり民々間、又は官民間の
所有権界を証明するものではありません。

大和都市計画事業旭ヶ丘特定土地区画整理事業 画地出来形図

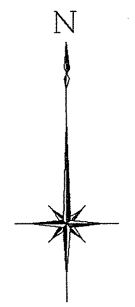


S = 1 : 500

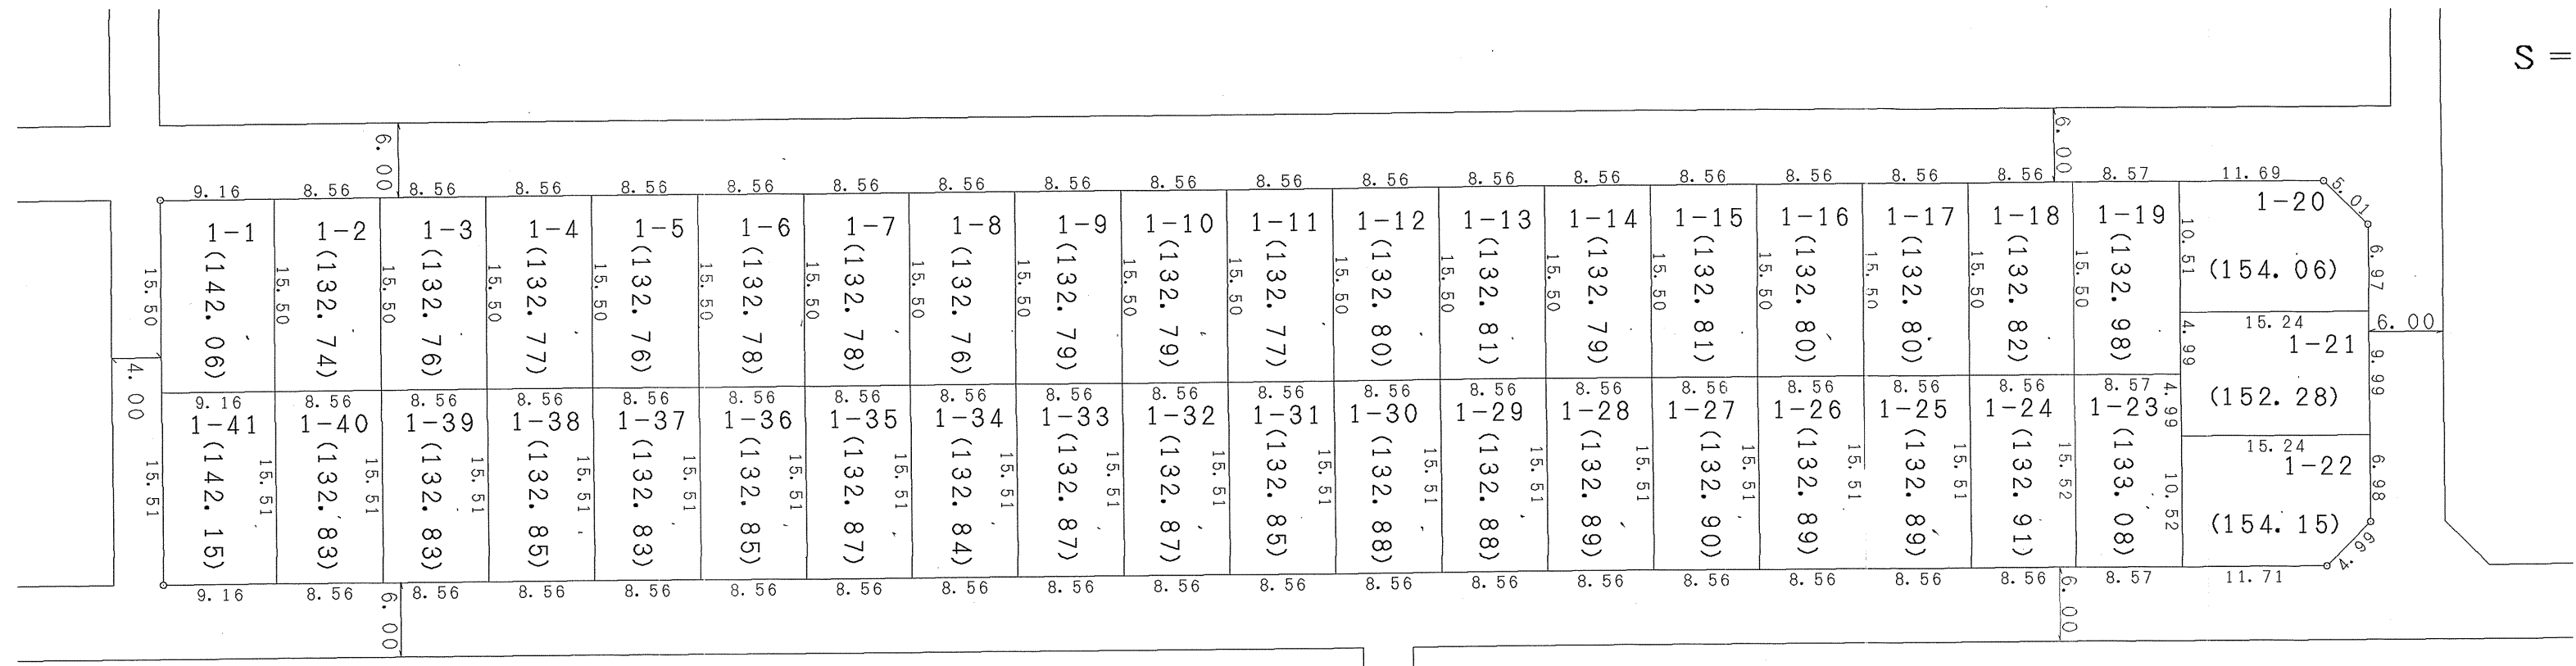


凡 例	
施行地区界	
町 界	
町 名	旭ヶ丘二丁目
街区番号	〇〇BL
地 番	〇

参考資料
この資料は換地処分時のものであり民々間、又は官民間の
所有権界を証明するものではありません。

大和都市計画事業旭ヶ丘特定土地区画整理事業 画地出来形図

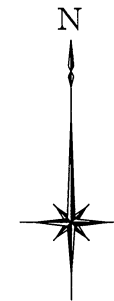

S = 1 : 500

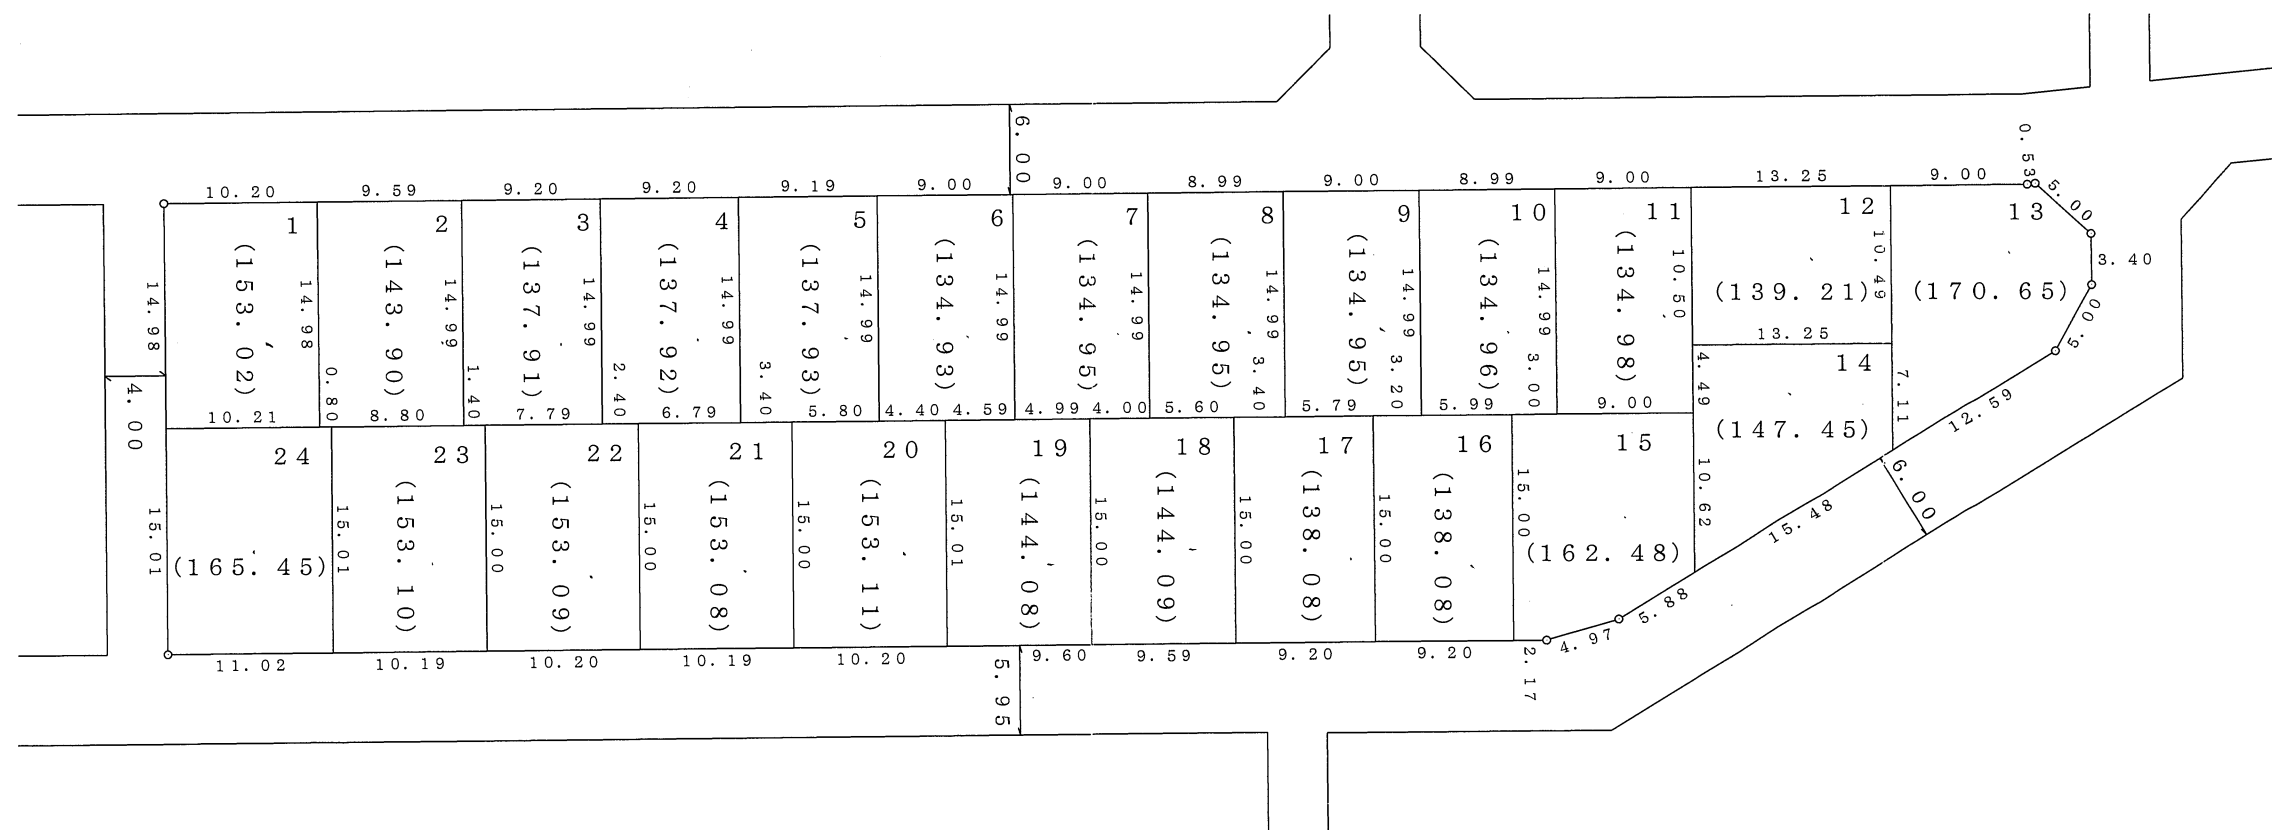


凡	例
施行地区界	
町界	
町名	旭ヶ丘二丁目
街区番号	〇〇BL
地番	〇

参考資料
 この資料は換地処分時のものであり民々間、又は官民間の
 所有権界を証明するものではありません。

大和都市計画事業旭ヶ丘特定土地区画整理事業 画地出来形図




S = 1 : 500

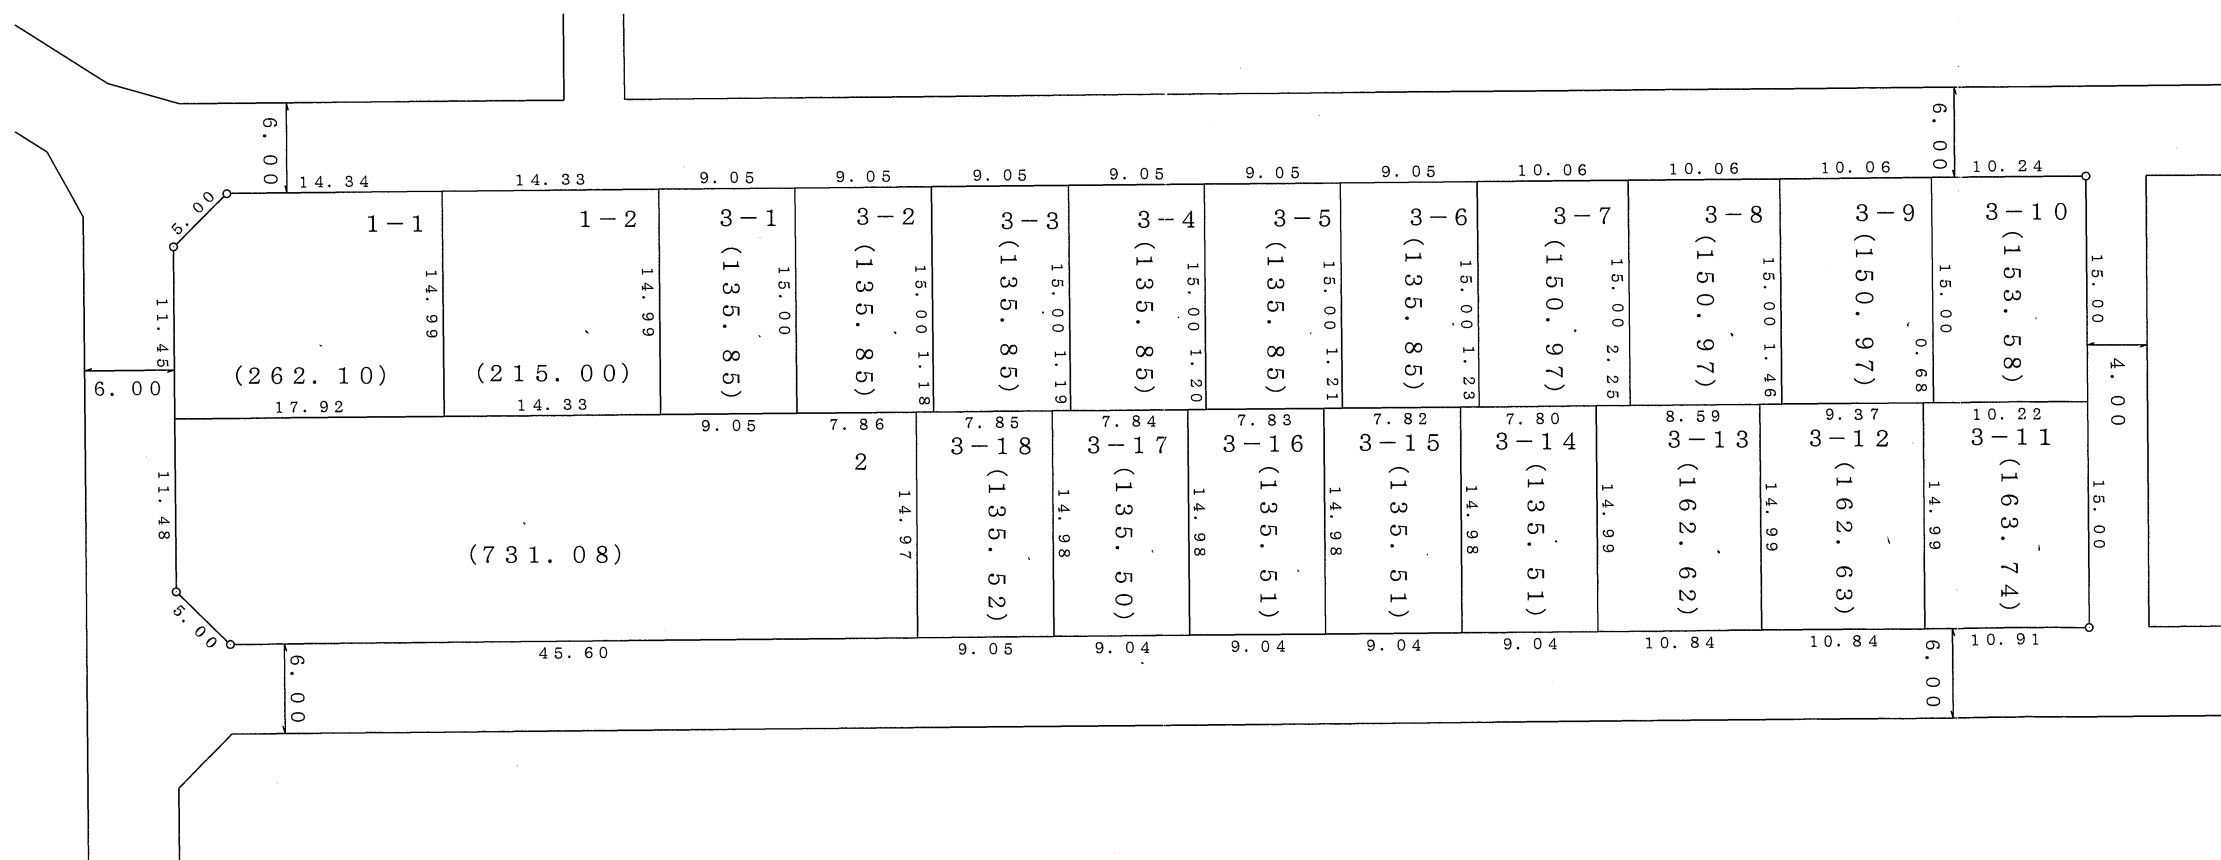


凡	例
施行地区界	
町界	
町名	旭ヶ丘二丁目
街区番号	〇〇BL
地番	〇

参考資料
 この資料は換地処分時のものであり民々間、又は官民間の
 所有権界を証明するものではありません。

大和都市計画事業旭ヶ丘特定土地区画整理事業 画地出来形図

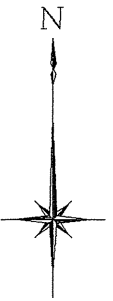

S = 1 : 500

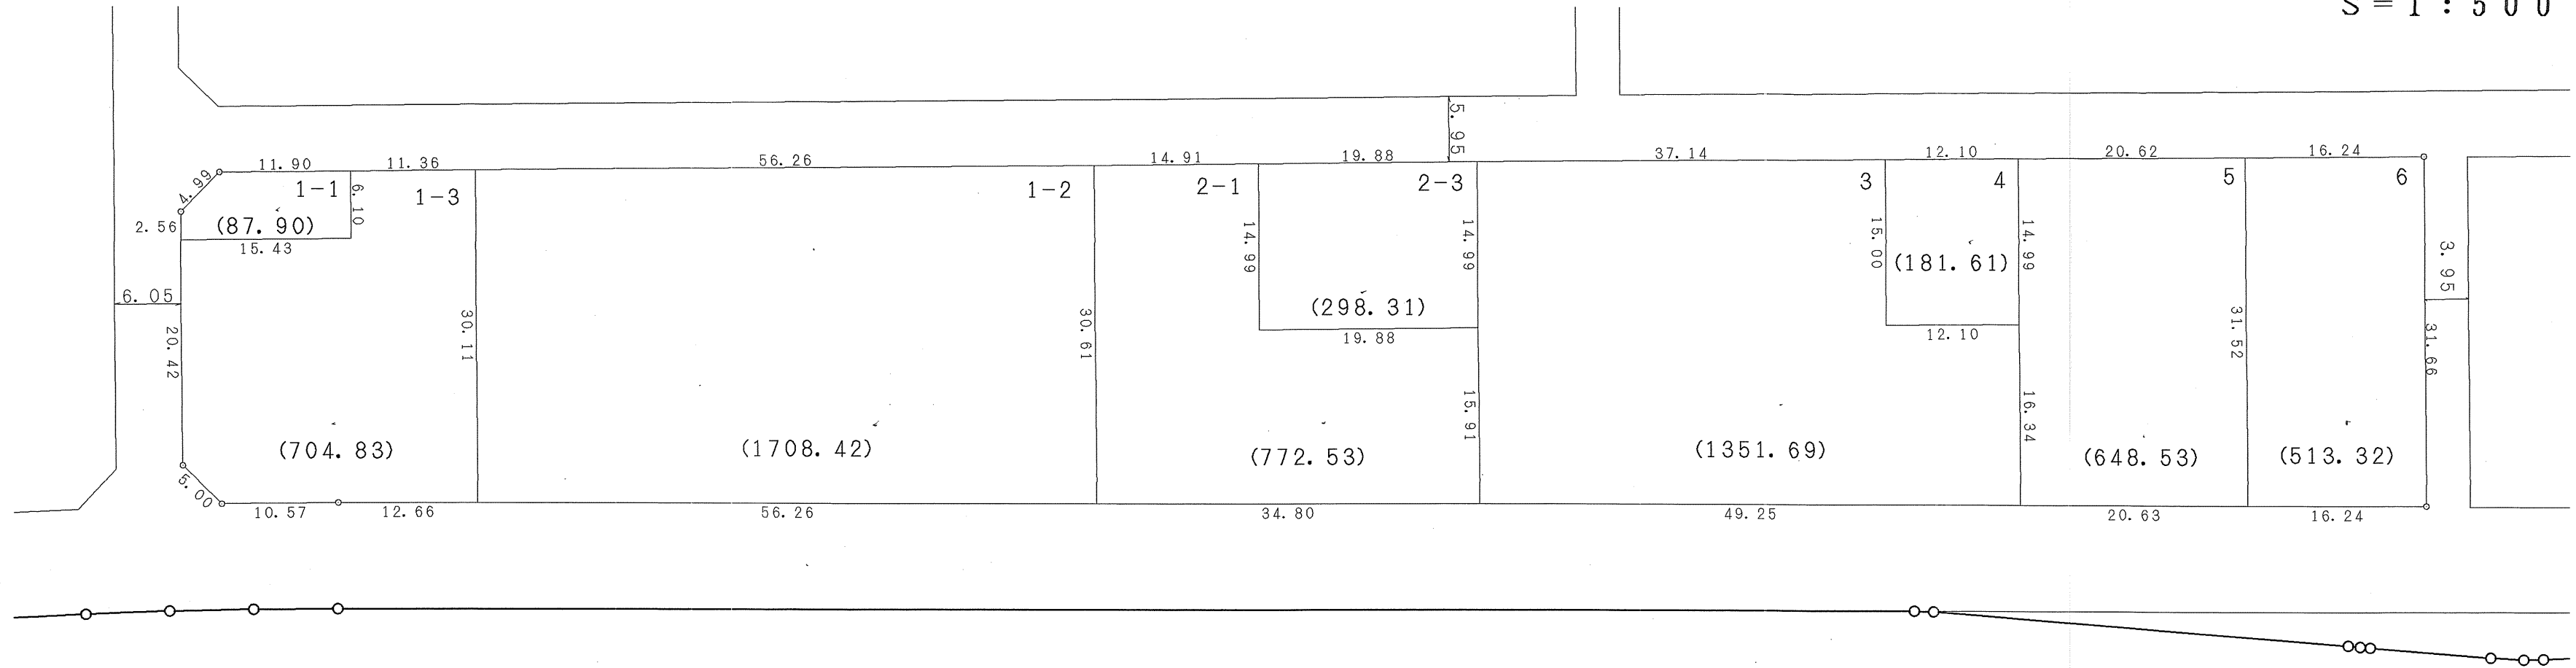

凡	例
施行地区界	
町界	
町名	旭ヶ丘二丁目
街区番号	〇〇BL
地番	〇


参考資料
この資料は換地処分時のものであり民々間、又は官民間の
所有権界を証明するものではありません。

大和都市計画事業旭ヶ丘特定土地区画整理事業 画地出来形図



S = 1 : 500

旭ヶ丘四丁目

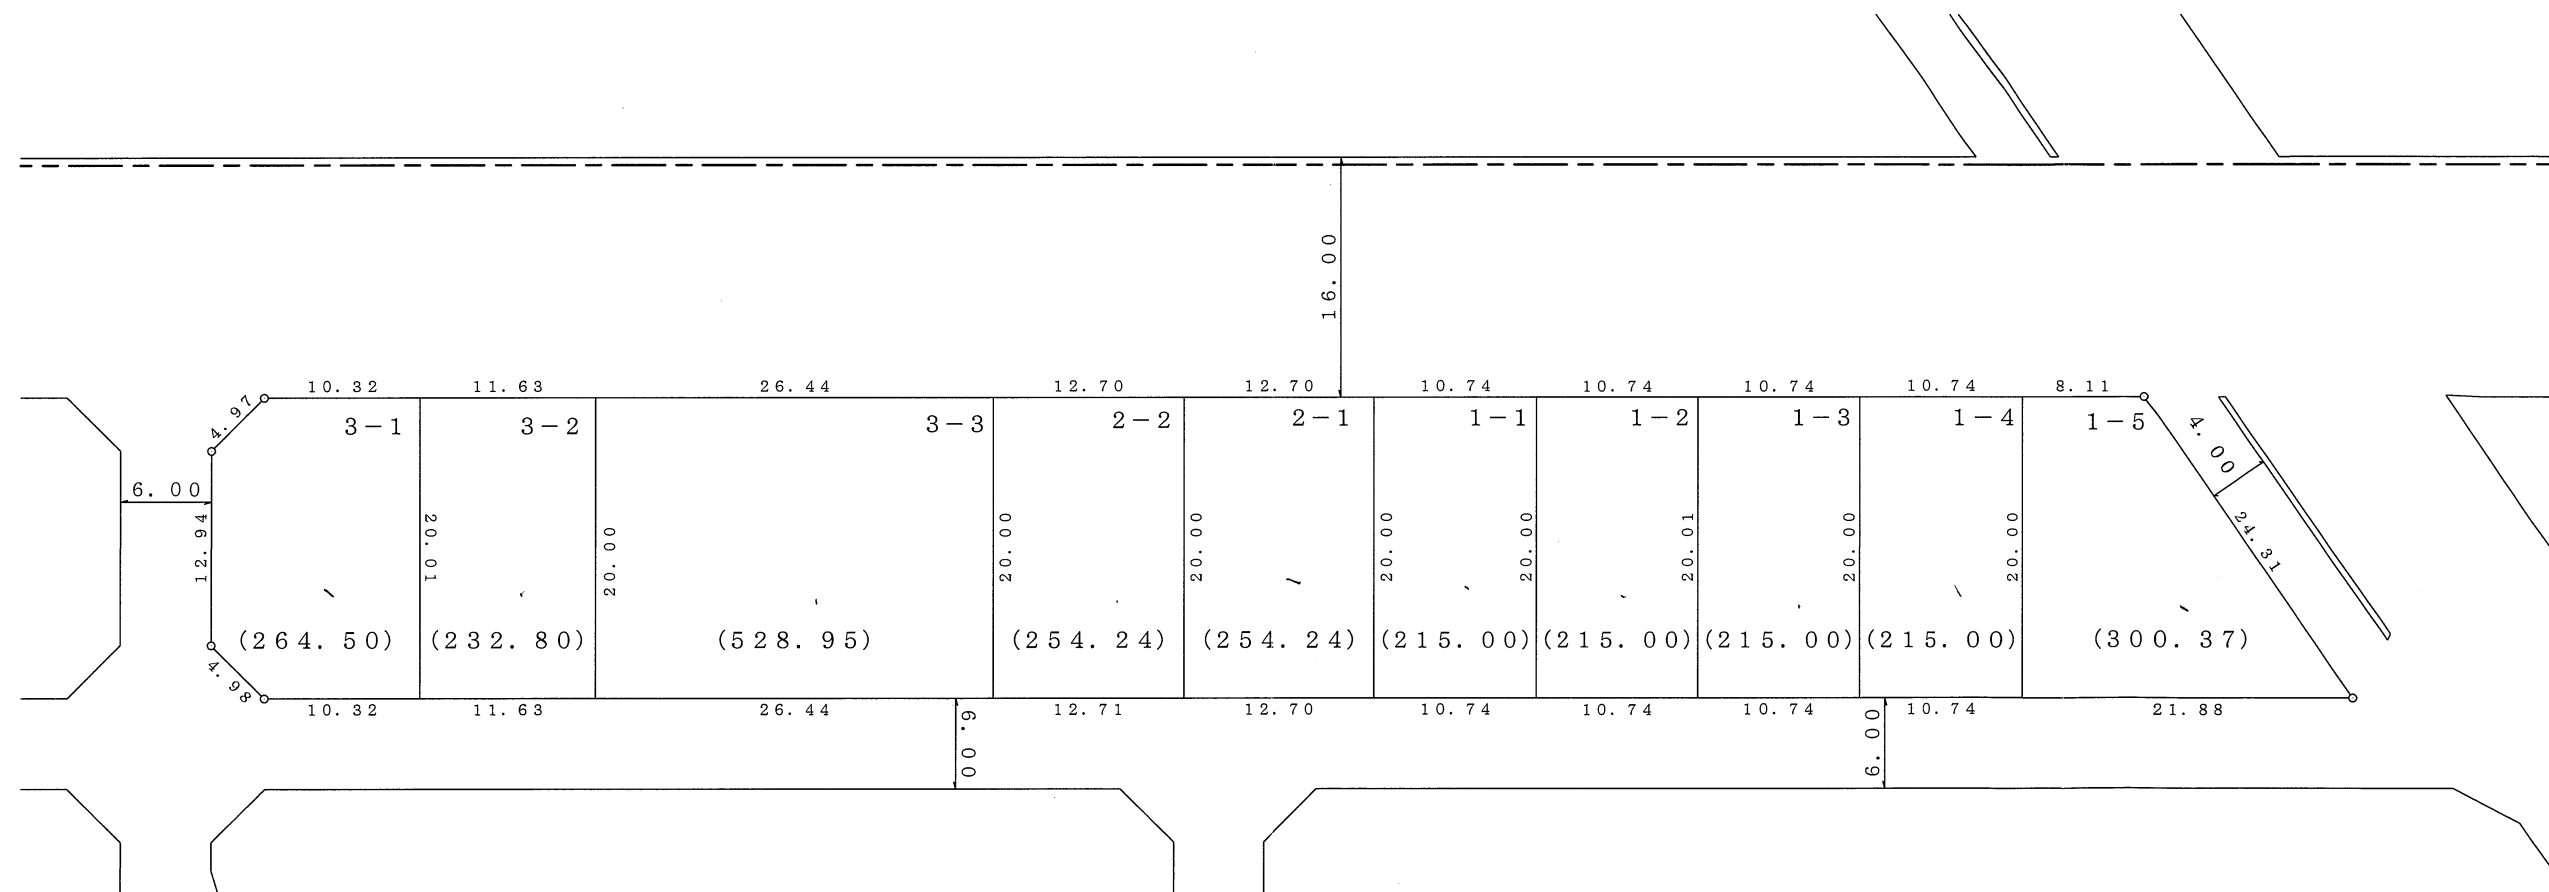


旭ヶ丘二丁目

凡	例
施行地区界	
町界	
町名	旭ヶ丘二丁目
街区番号	〇〇BL
地番	〇


参考資料
 この資料は換地処分時のものであり民々間、又は官民間の
 所有権界を証明するものではありません。

大和都市計画事業旭ヶ丘特定土地区画整理事業

画地出来形図

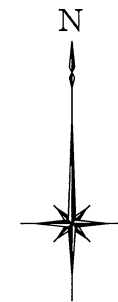

S = 1 : 500

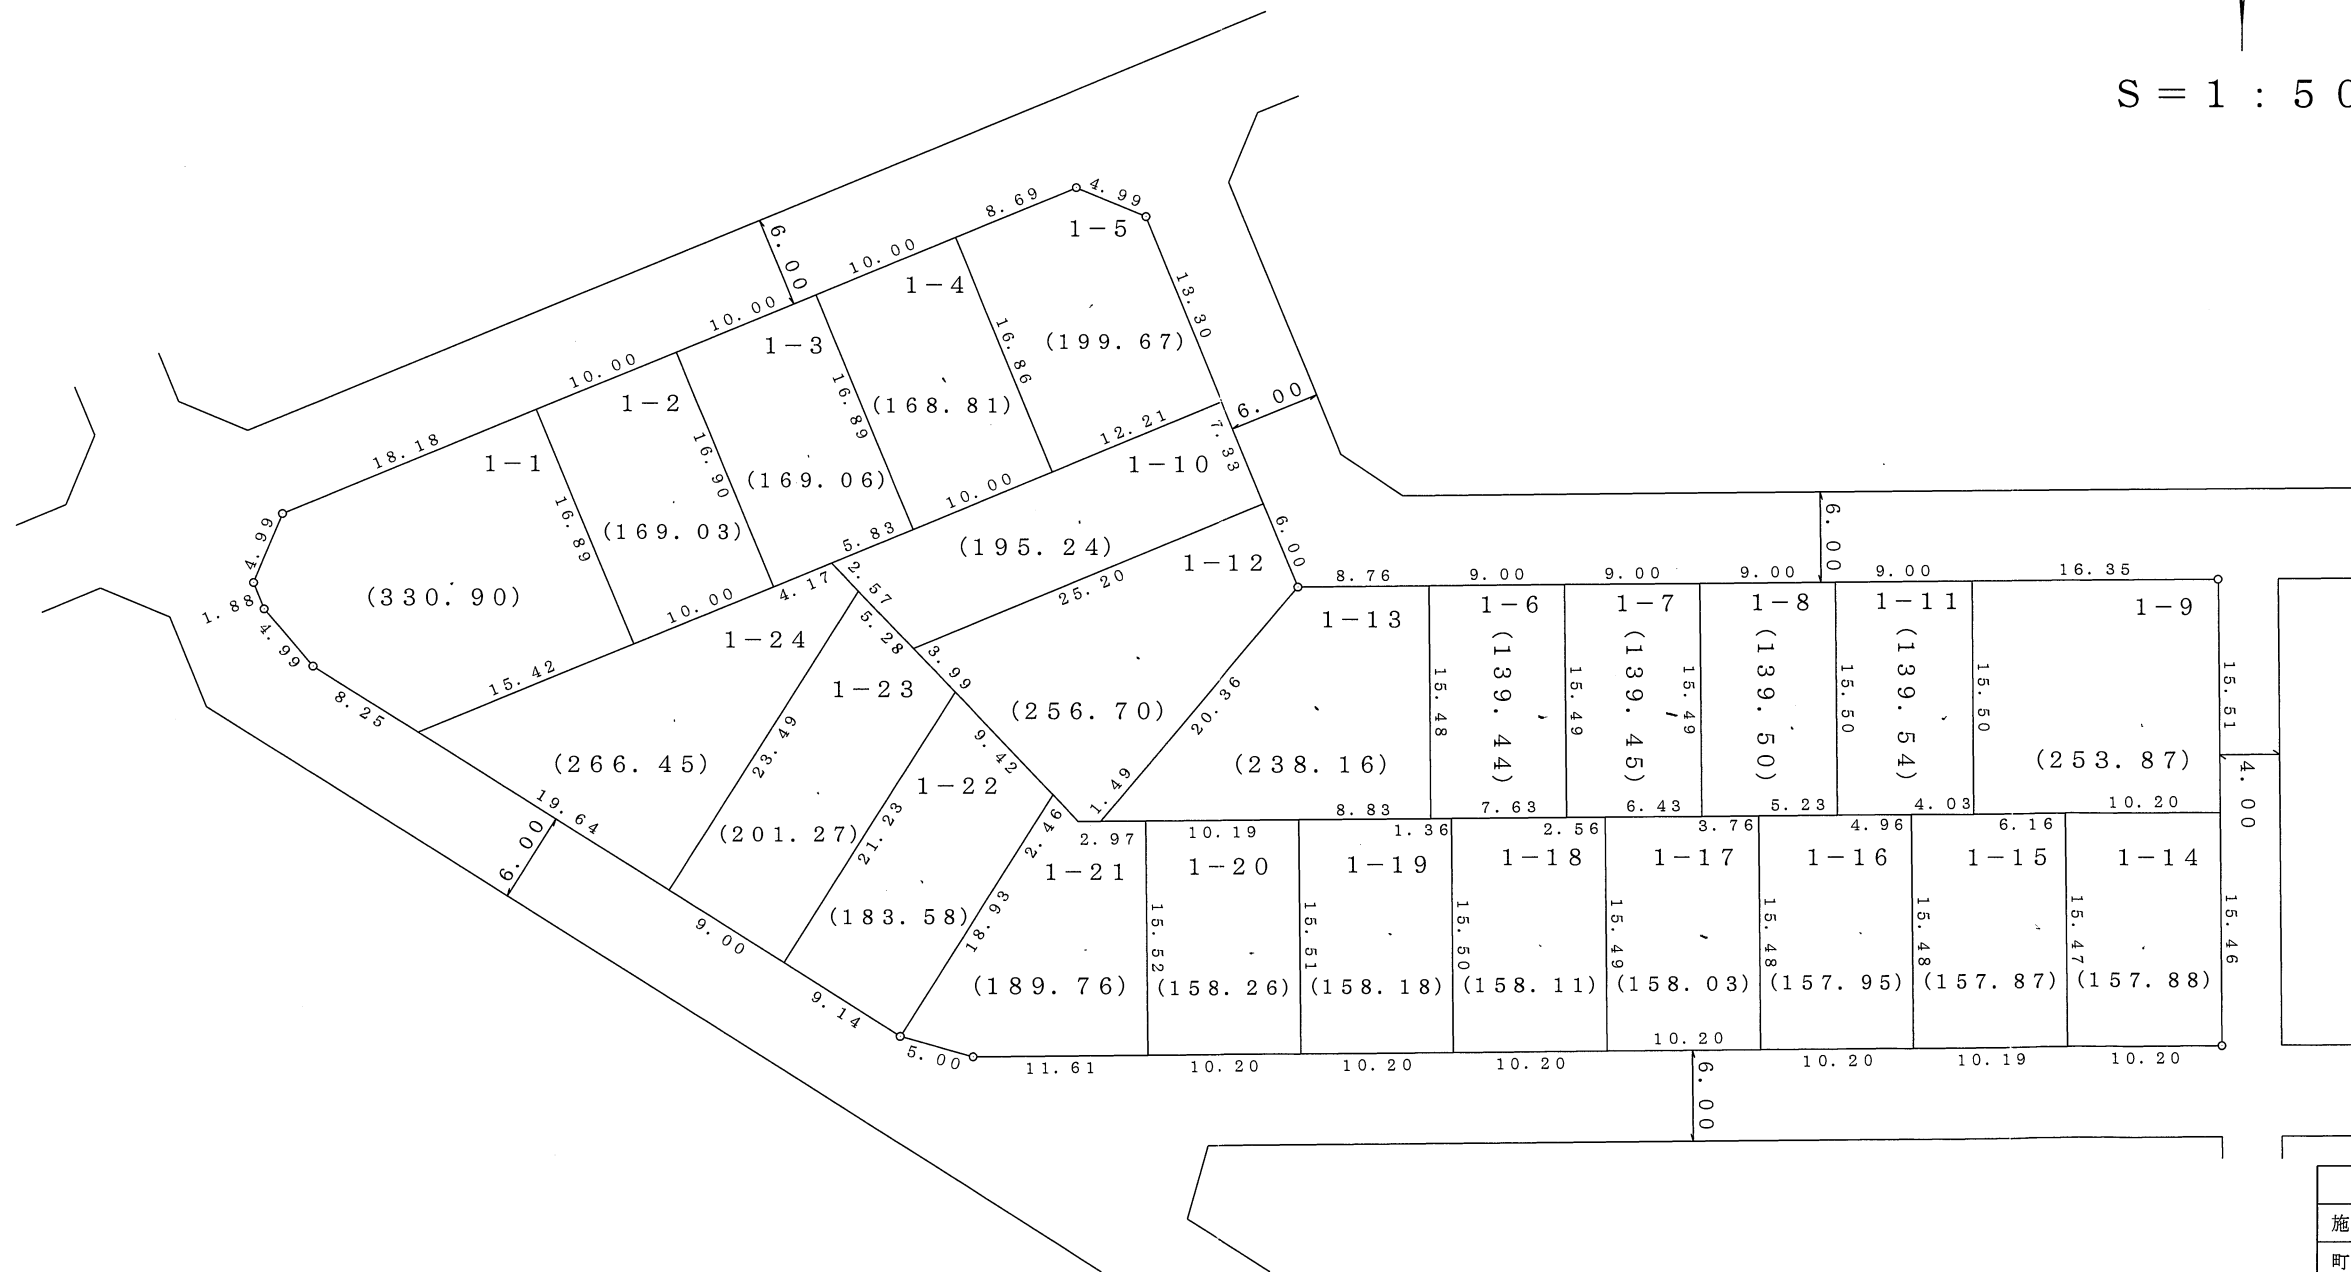


凡	例
施行地区界	
町界	
町名	旭ヶ丘二丁目
街区番号	〇〇BL
地番	〇

参考資料
 この資料は換地処分時のものであり民々間、又は官民間の
 所有権界を証明するものではありません。

大和都市計画事業旭ヶ丘特定土地区画整理事業 画地出来形図



S = 1 : 500

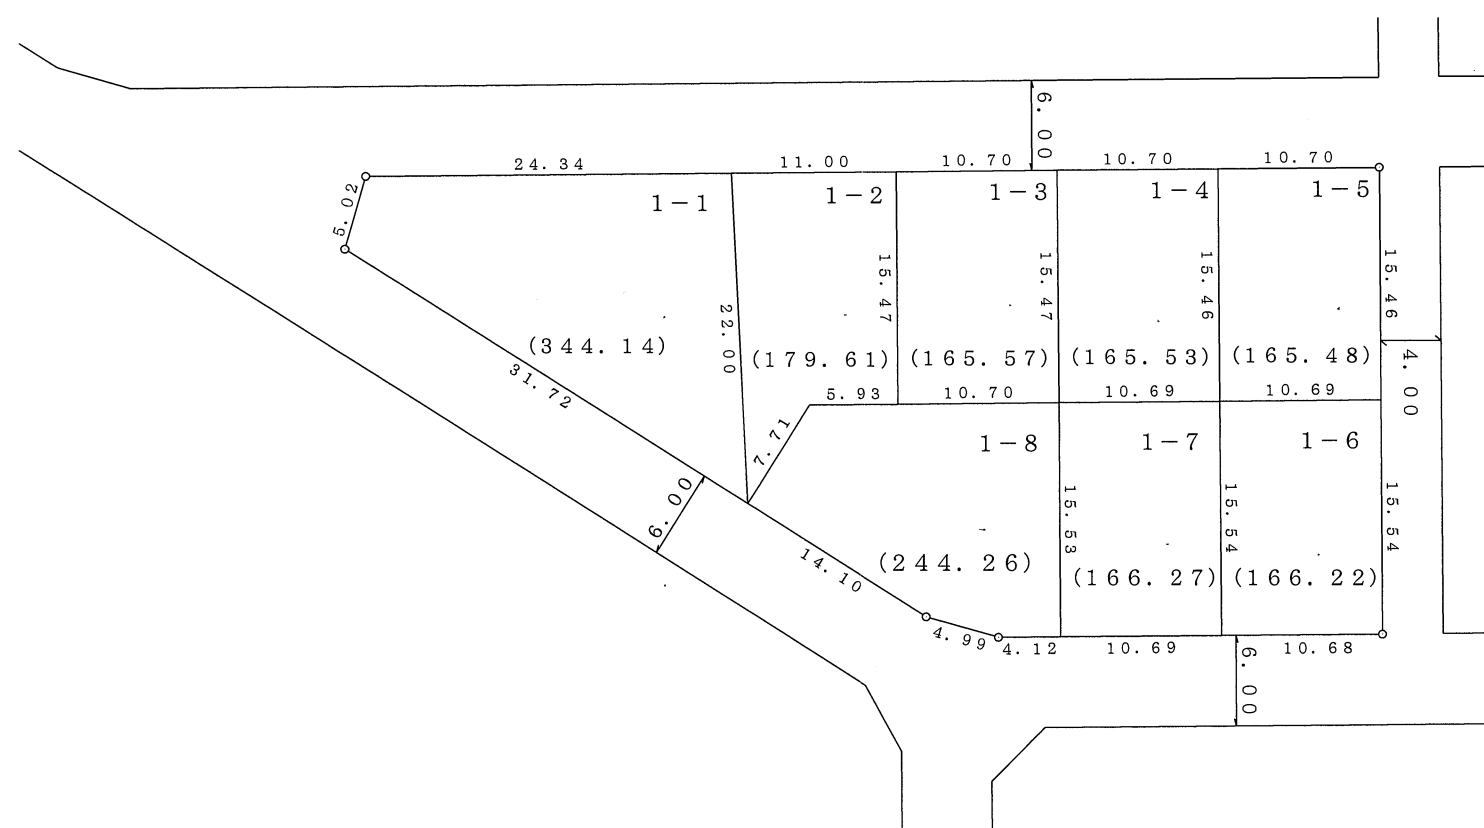

凡	例
施行地区界	
町界	
町名	旭ヶ丘二丁目
街区番号	〇〇BL
地番	〇

参考資料
 この資料は換地処分時のものであり民々間、又は官民間の
 所有権界を証明するものではありません。

大和都市計画事業旭ヶ丘特定土地区画整理事業
画地出来形図




S = 1 : 500



凡	例
施行地区界	
町界	
町名	旭ヶ丘二丁目
街区番号	COBL
地番	○

参考資料
この資料は換地処分時のものであり民々間、又は官民間の
所有権界を証明するものではありません。

大和都市計画事業旭ヶ丘特定土地区画整理事業 画地出来形図

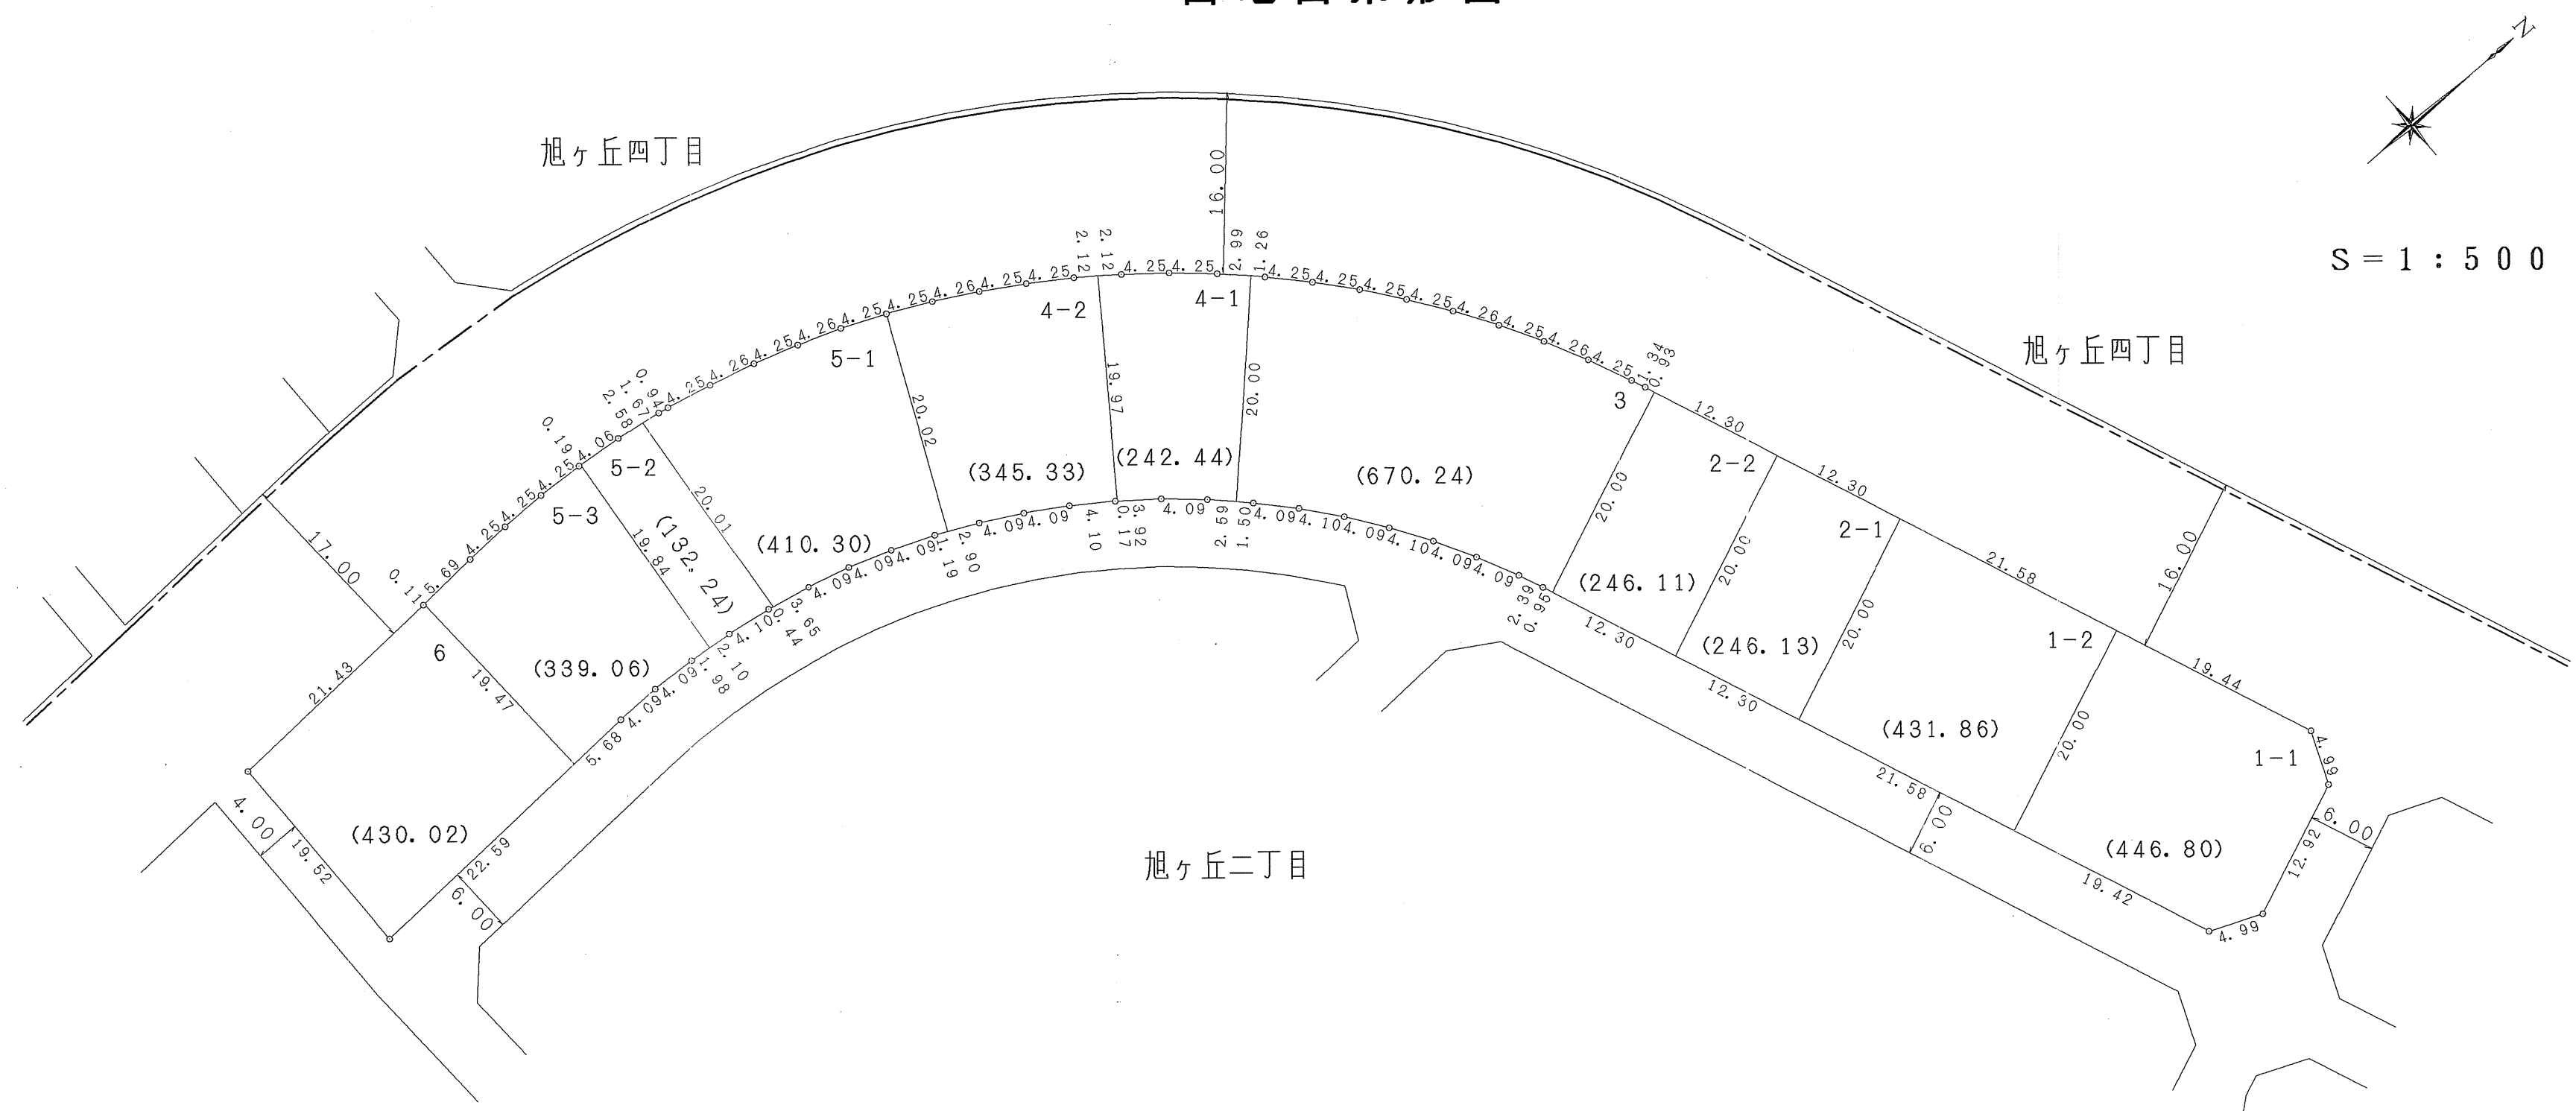

↑ N
S = 1 : 500


凡 例	
施行地区界	
町 界	
町 名	旭ヶ丘二丁目
街区番号	〇〇BL
地 番	○

参考資料
この資料は換地加分時のものであり民々間、又は官民間の
所有権界を証明するものではありません。

大和都市計画事業旭ヶ丘特定土地区画整理事業 画地出来形図




S = 1 : 500

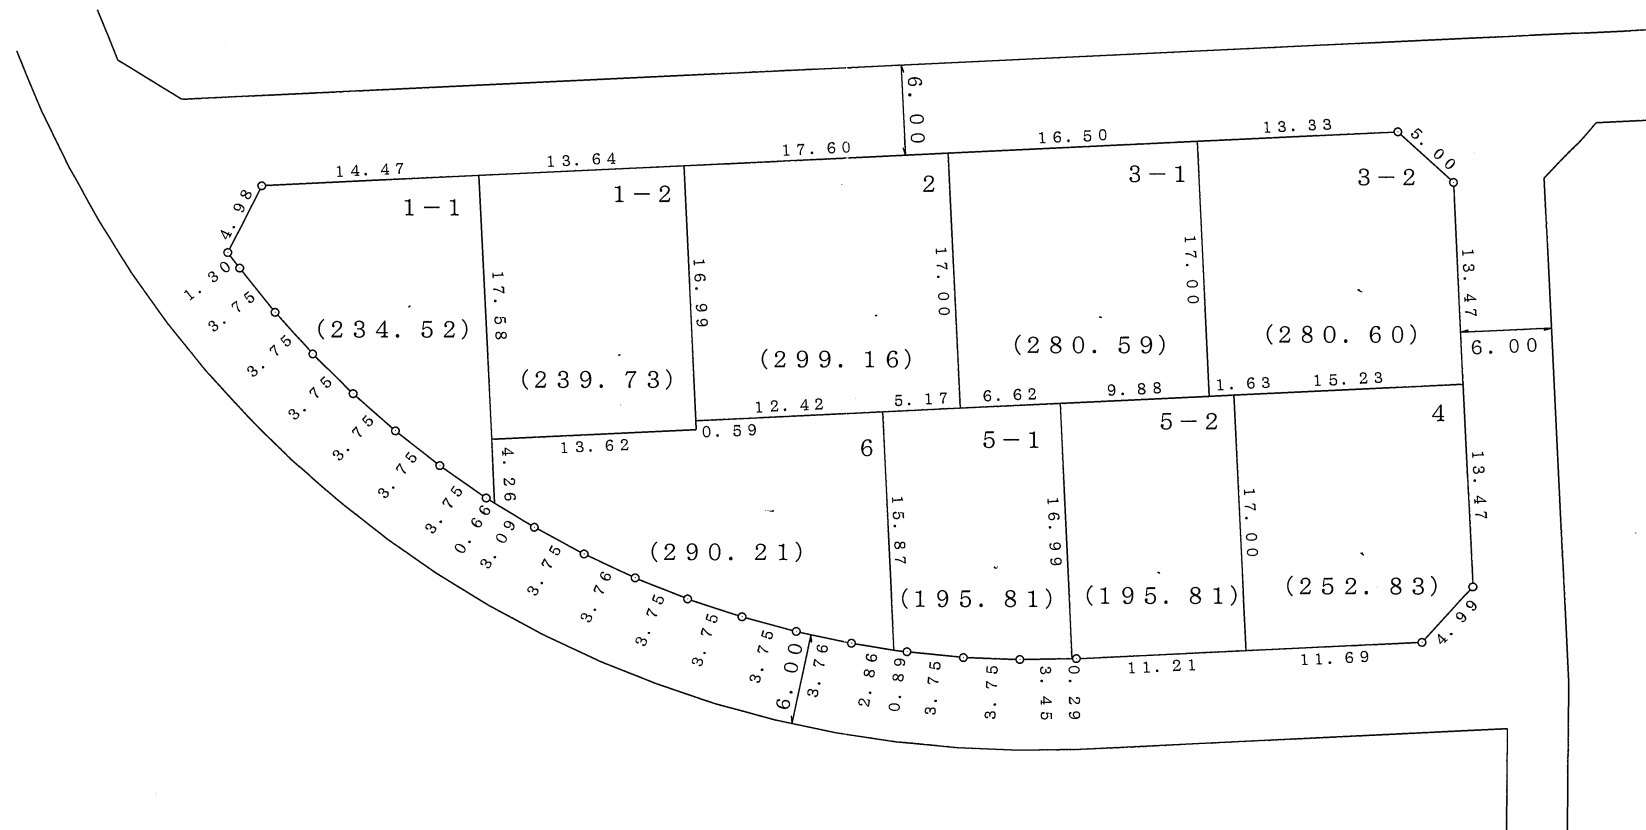


凡	例
施行地区界	
町界	
町名	旭ヶ丘二丁目
街区番号	〇〇BL
地番	〇

参考資料
この資料は換地処分時のものであり民々間、又は官民間の
所有権界を証明するものではありません。

大和都市計画事業旭ヶ丘特定土地区画整理事業 画地出来形図

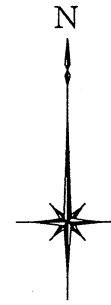

S = 1 : 500

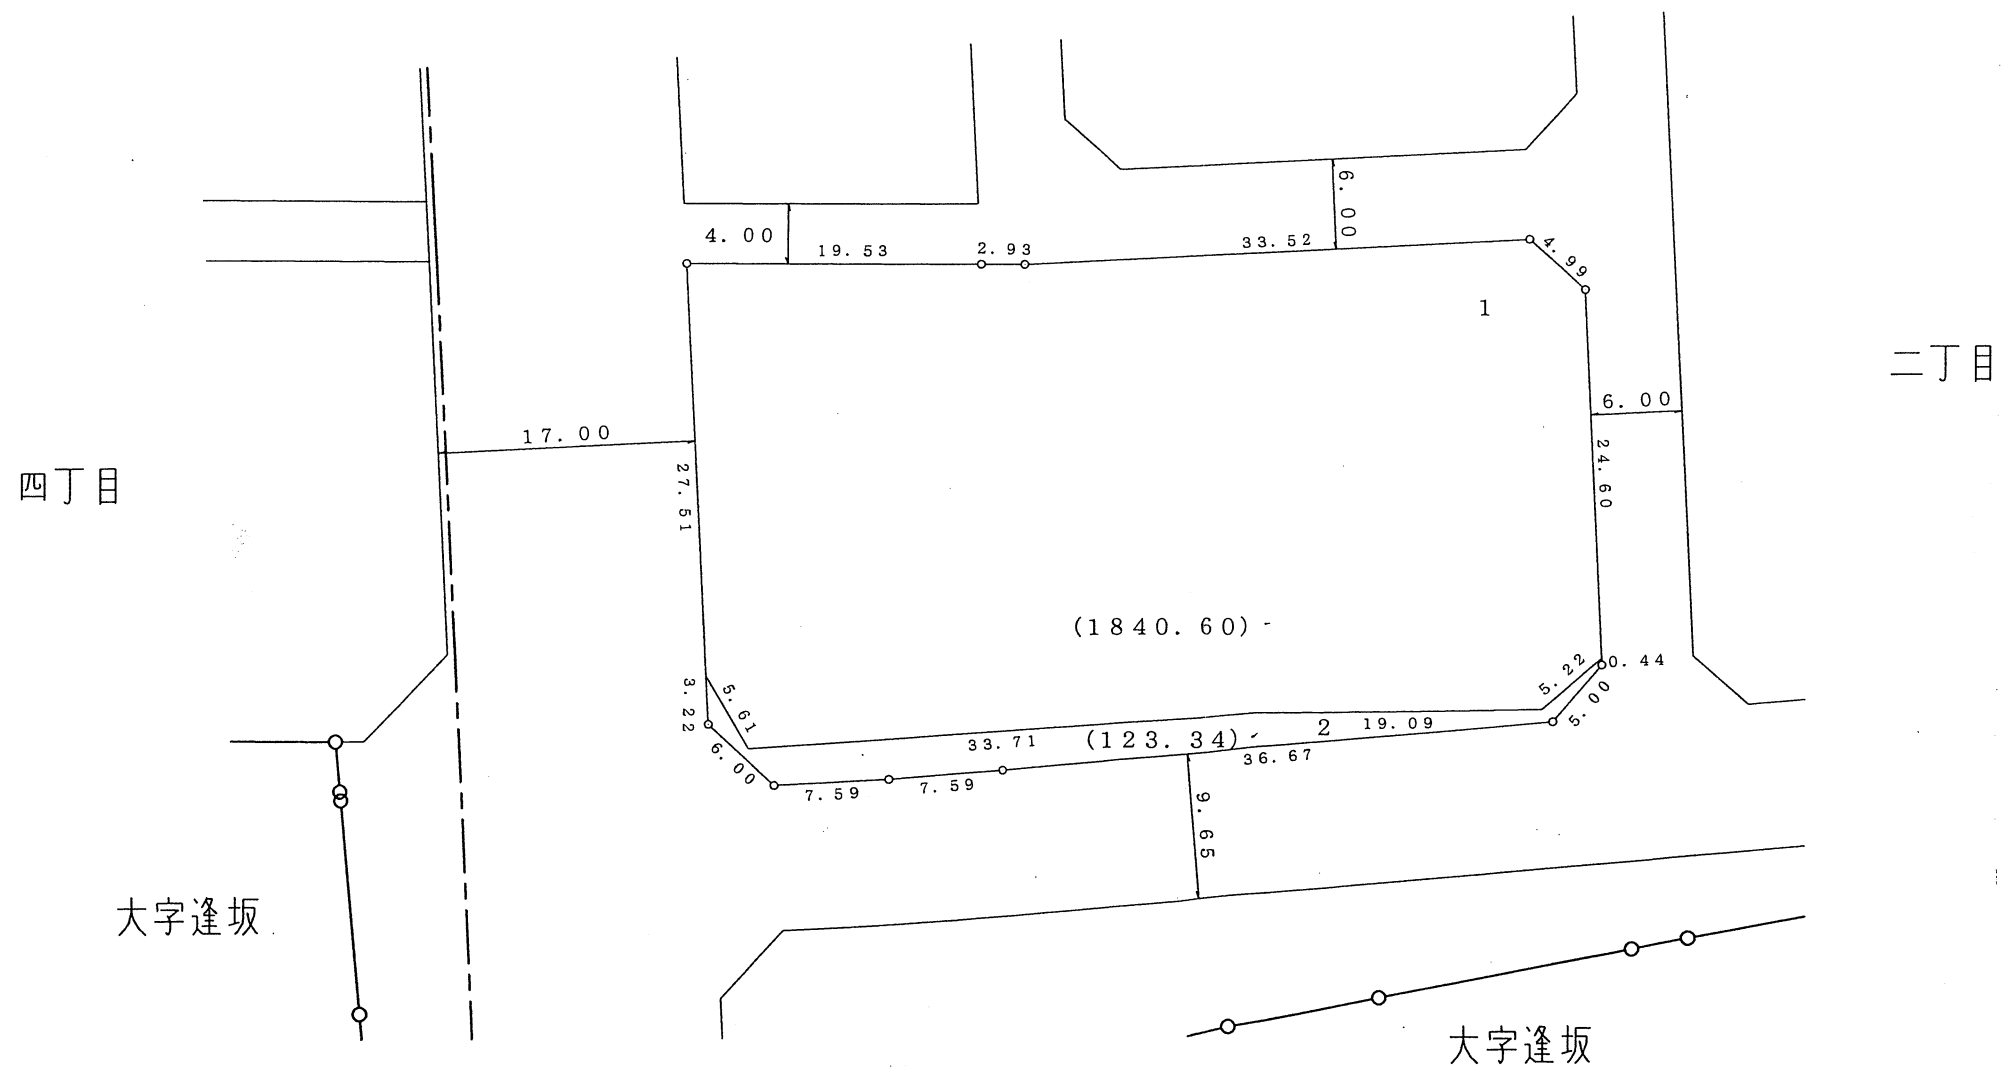


凡	例
施行地区界	
町界	
町名	旭ヶ丘二丁目
街区番号	〇〇BL
地番	〇


参考資料
 この資料は換地処分時のものであり民々間、又は官民間の
 所有権界を証明するものではありません。

大和都市計画事業旭ヶ丘特定土地区画整理事業

画地出来形図

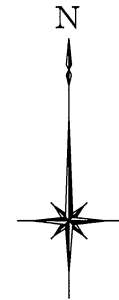

S = 1 : 500

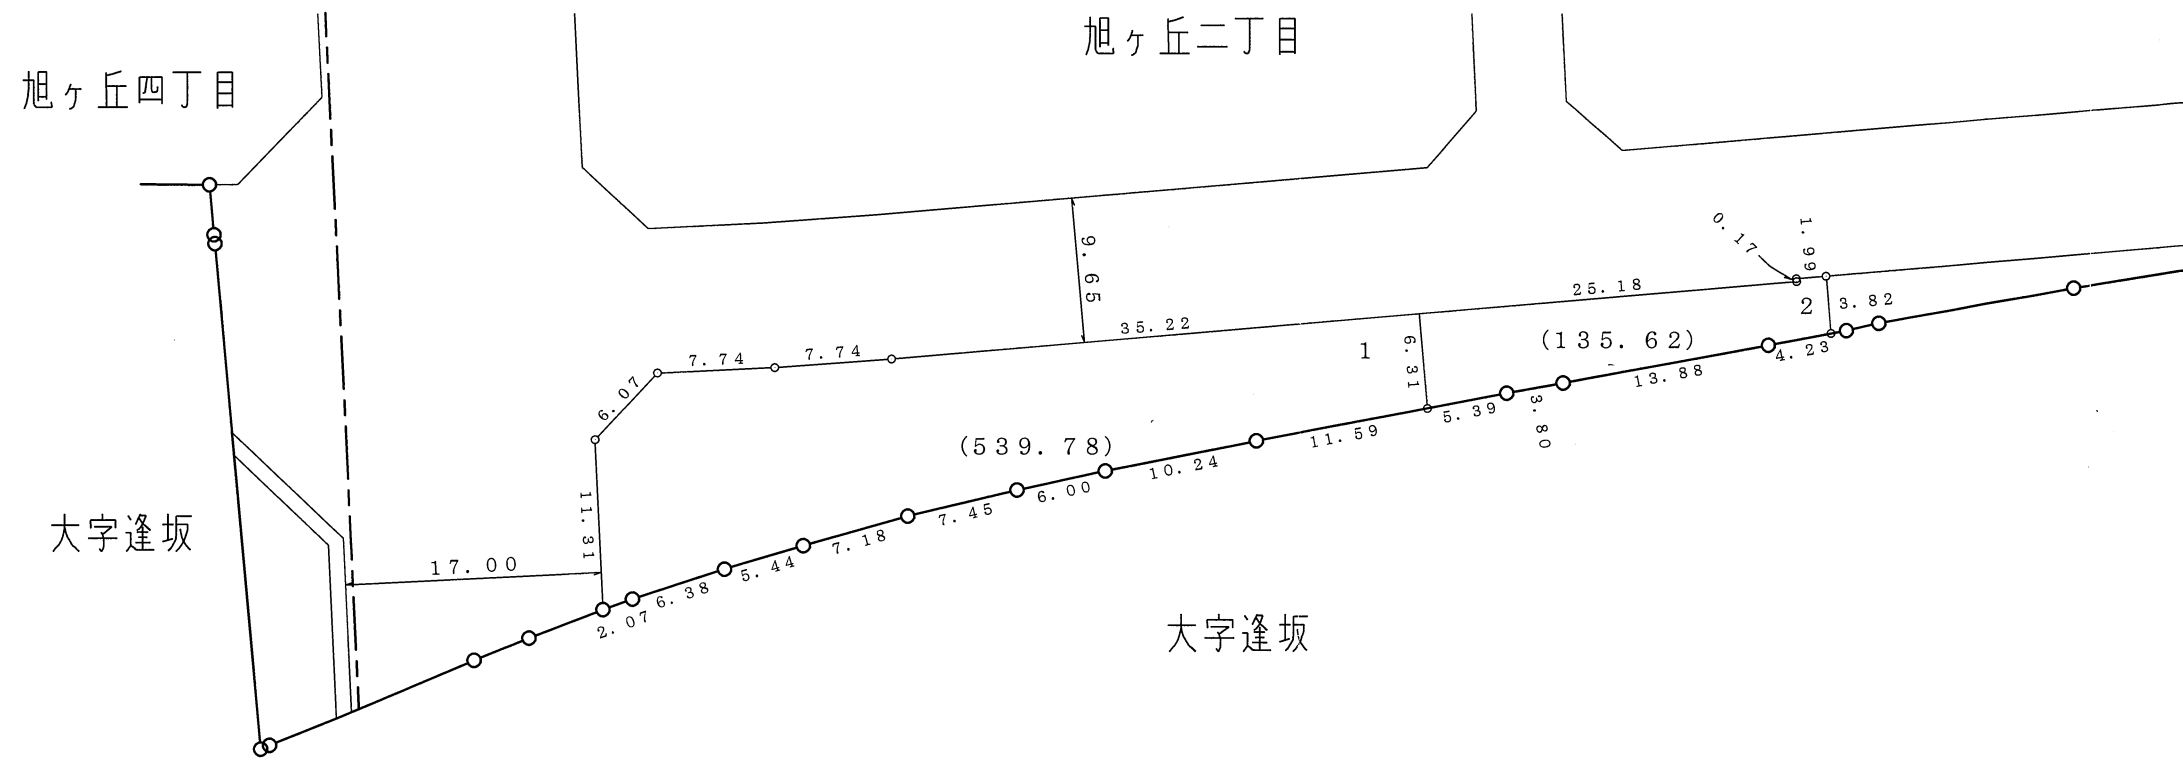


凡	例
施行地区界	
町界	
町名	旭ヶ丘二丁目
街区番号	〇〇BL
地番	〇

参考資料
 この資料は換地処分時のものであり民々間、又は官民間の
 所有権界を証明するものではありません。

大和都市計画事業旭ヶ丘特定土地区画整理事業 画地出来形図



S = 1 : 500

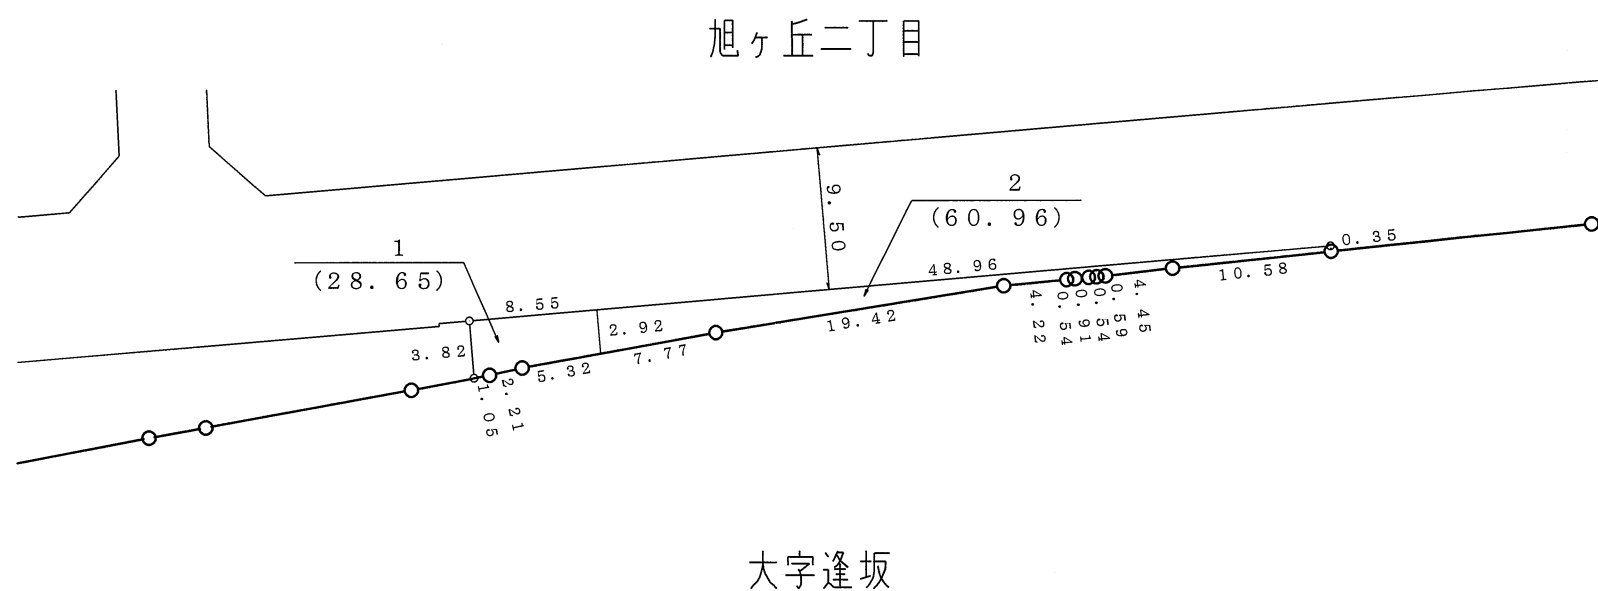

凡	例
施行地区界	
町界	
町名	旭ヶ丘二丁目
街区番号	〇〇BL
地番	〇



参考資料
 この資料は換地処分時のものであり民々間、又は官民間の
 所有権界を証明するものではありません。

大和都市計画事業旭ヶ丘特定土地区画整理事業

画地出来形図




S = 1 : 500

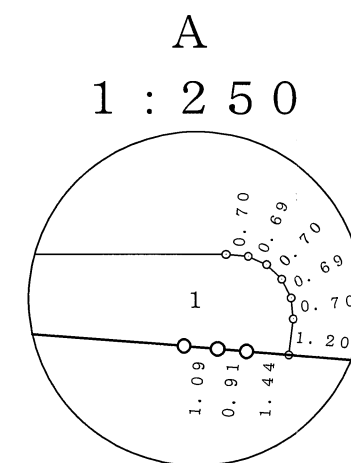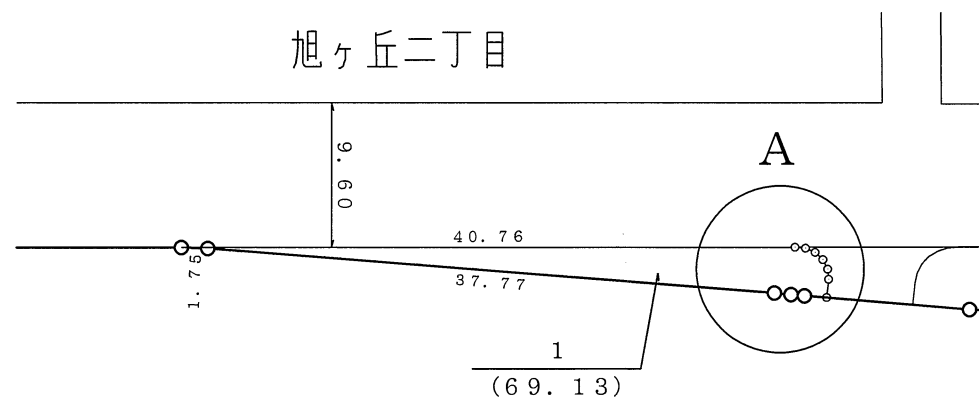


凡	例
施行地区界	
町界	
町名	旭ヶ丘二丁目
街区番号	〇〇BL
地番	〇

参考資料
 この資料は換地処分時のものであり民々間、又は官民間の
 所有権界を証明するものではありません。


大和都市計画事業旭ヶ丘特定土地区画整理事業 画地出来形図

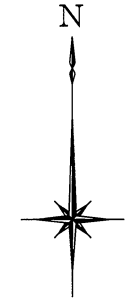

A
1:250

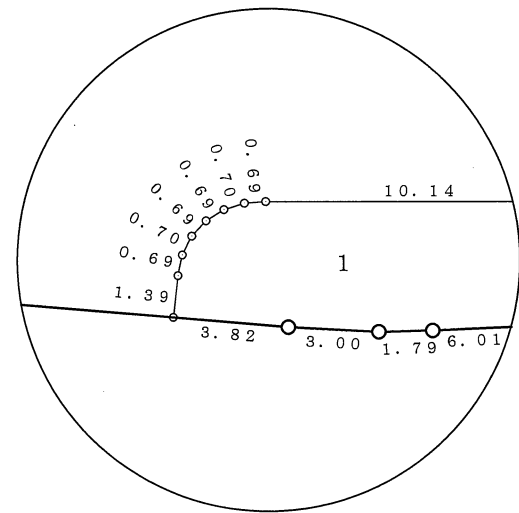


S = 1 : 500

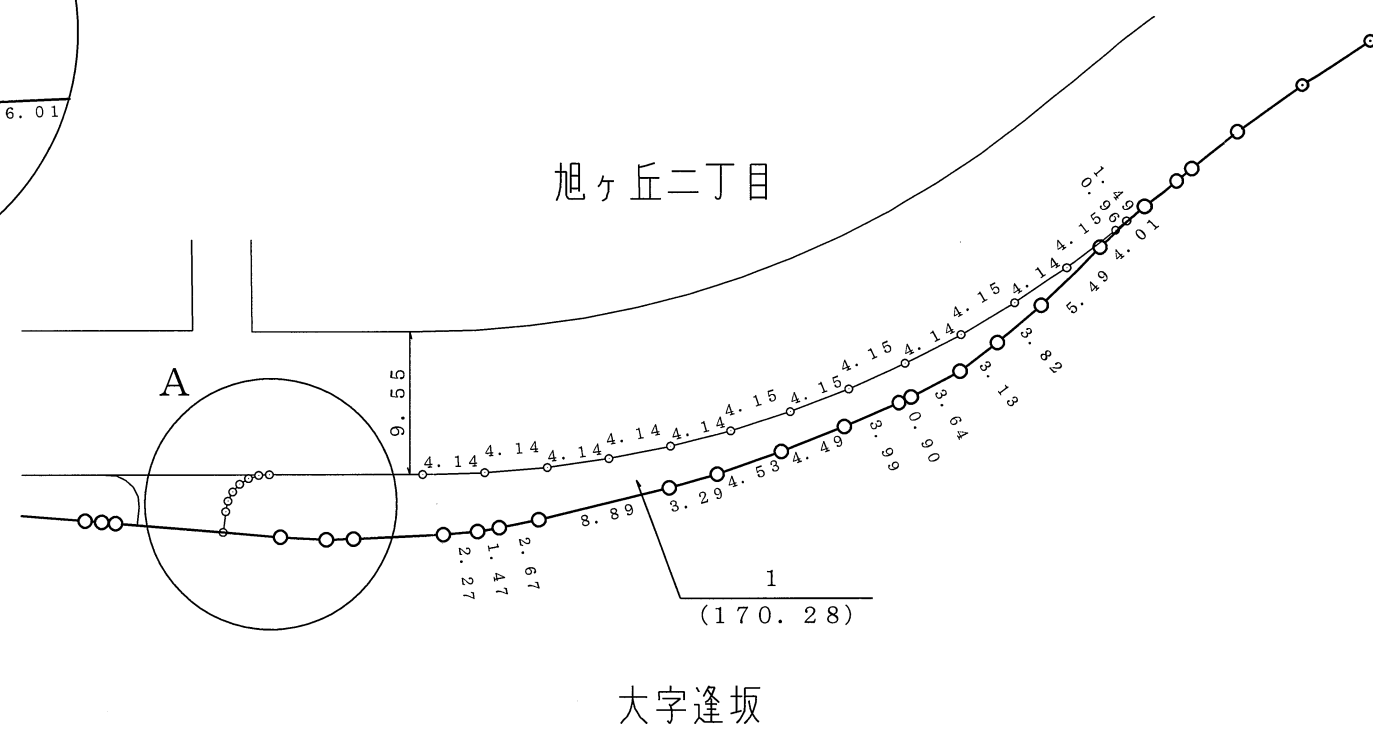

凡	例
施行地区界	
町界	
町名	旭ヶ丘二丁目
街区番号	○○BL
地番	○

参考資料
この資料は換地処分時のものであり民々間、又は官民間の
所有権界を証明するものではありません。

大和都市計画事業旭ヶ丘特定土地区画整理事業 画地出来形図

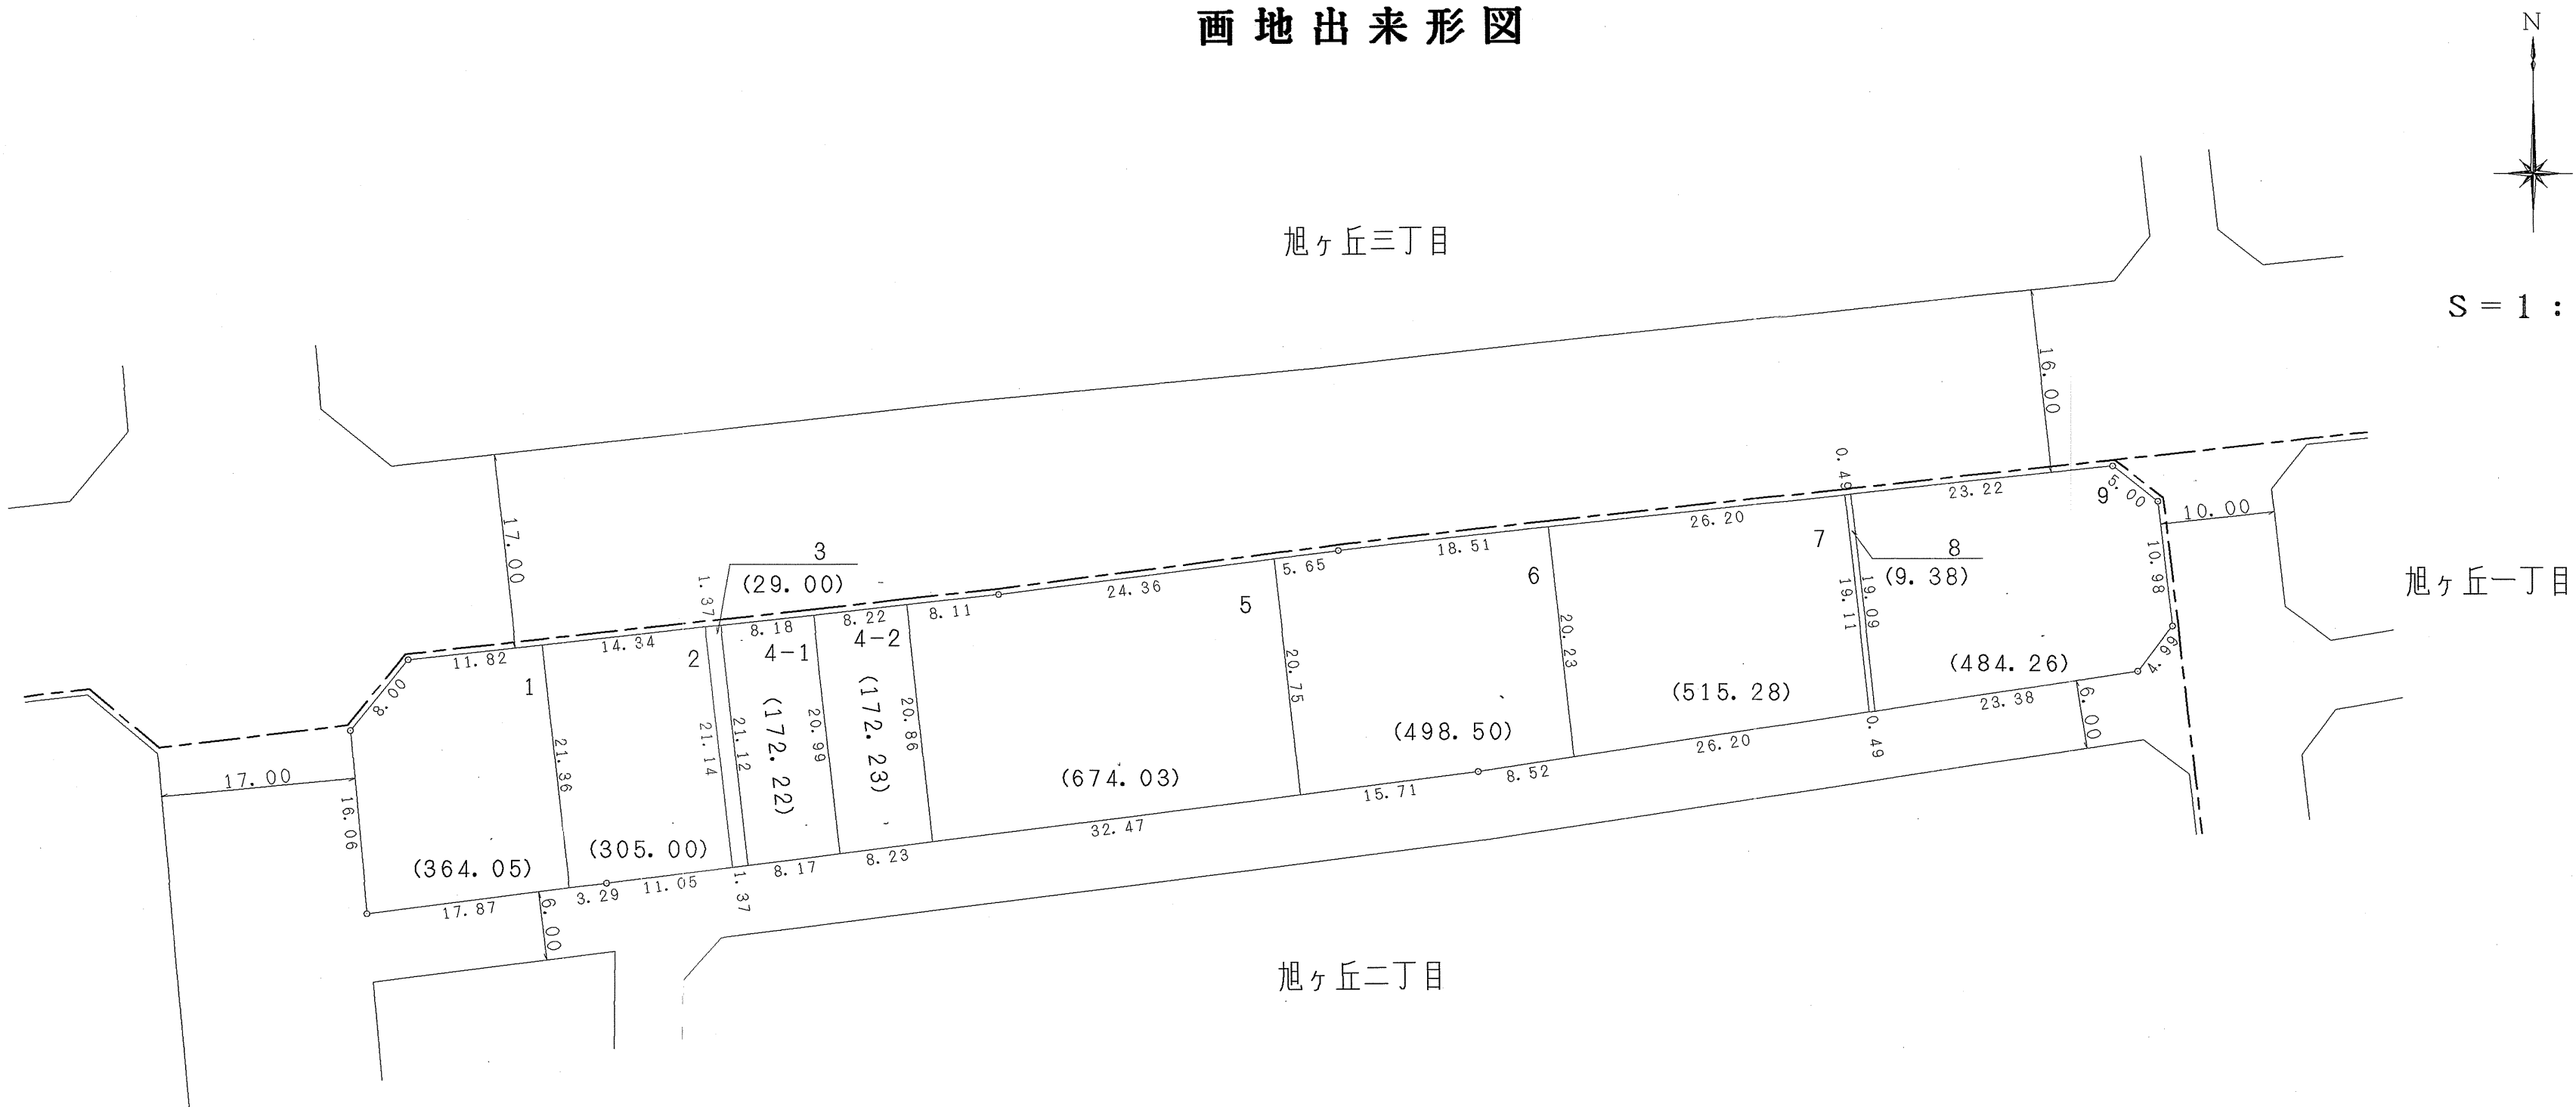

凡	例
施行地区界	
町界	
町名	旭ヶ丘二丁目
街区番号	〇〇BL
地番	〇

参考資料
この資料は換地処分時のものであり民々間、又は官民間の
所有権界を証明するものではありません。