


大和都市計画事業旭ヶ丘特定土地区画整理事業 換地 図




S=1:500

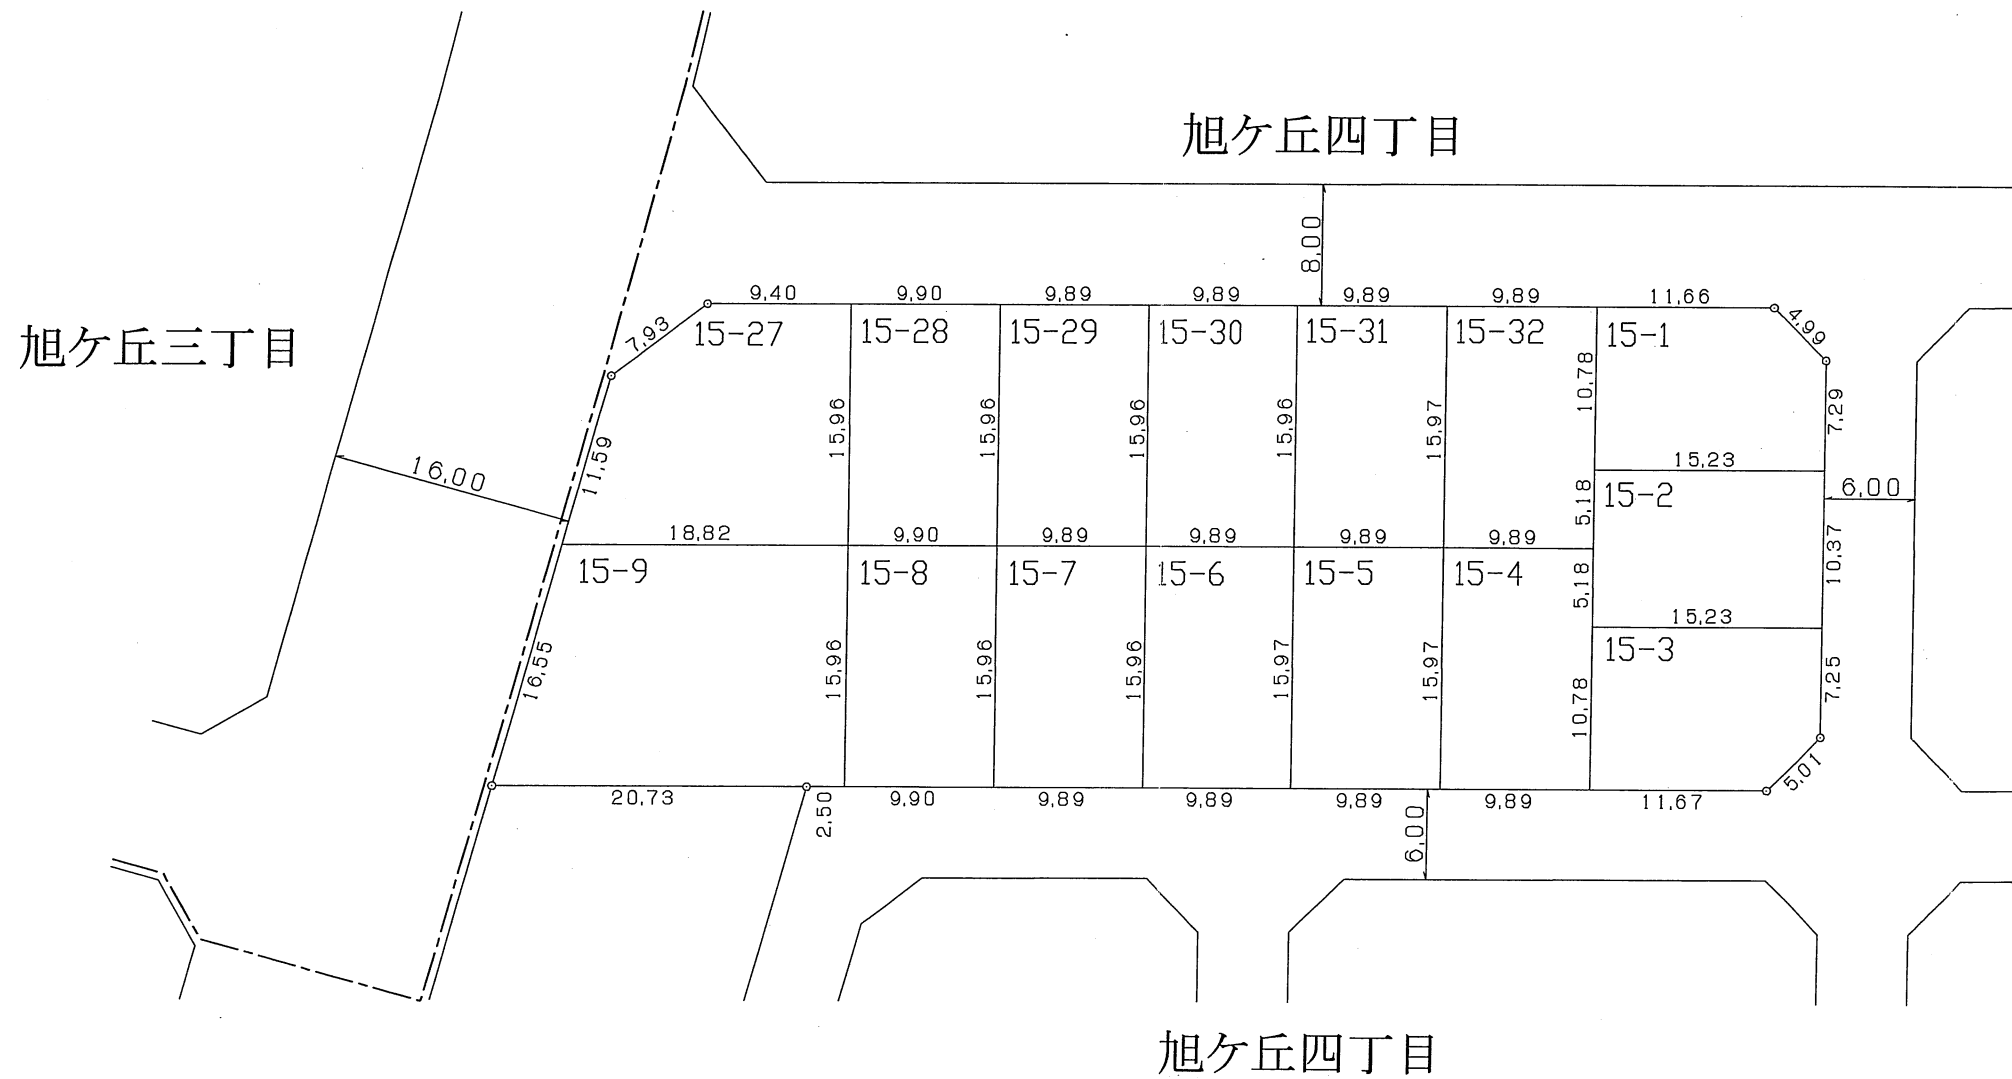


凡	例
施行地区界	
町界	
町名	旭ヶ丘一丁目
街区番号	1-1BL
地番	34-2
換地処分後の土地	

参考資料
この資料は換地処分時のものであり民々間、又は官民間の
所有権界を証明するものではありません。

大和都市計画事業旭ヶ丘特定土地区画整理事業 画地出来形図

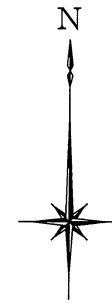

S = 1 : 500

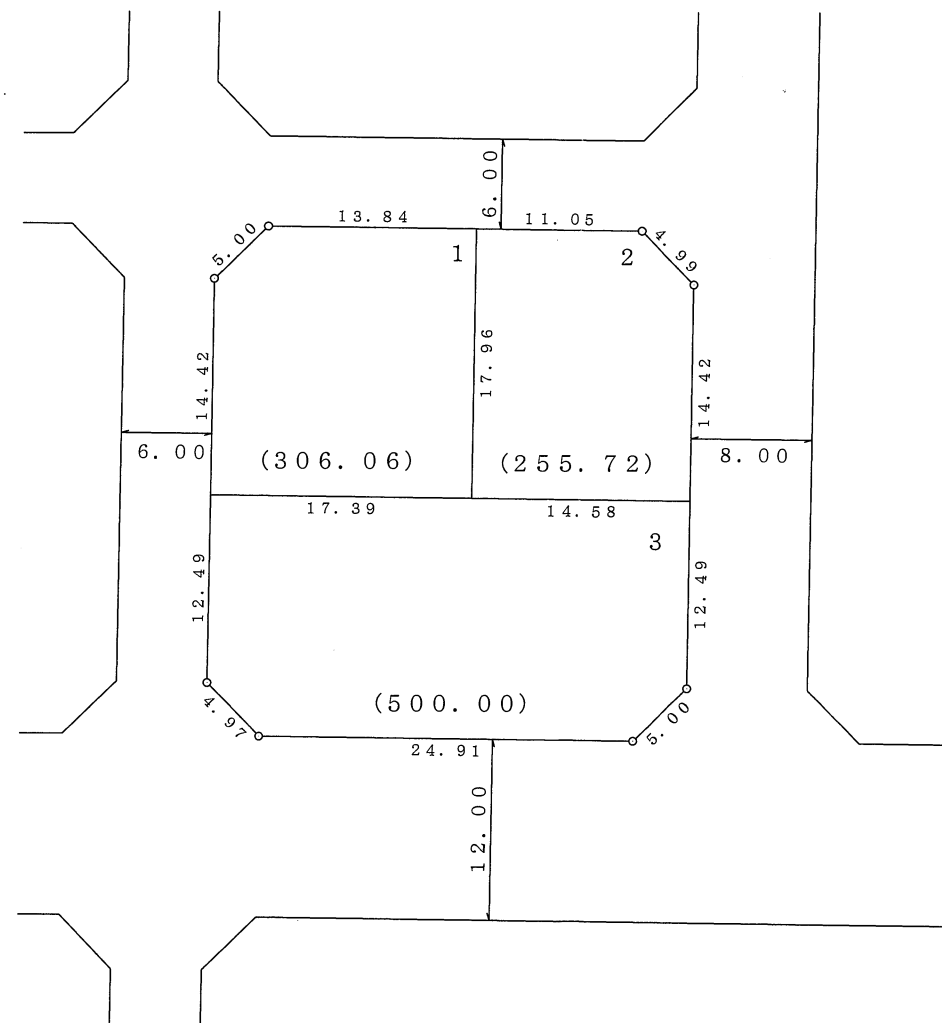

凡	例
施行地区界	
町界	
町名	旭ヶ丘四丁目
街区番号	〇〇BL
地番	〇


参考資料
 この資料は換地処分時のものであり民々間、又は官民間の
 所有権界を証明するものではありません。

大和都市計画事業旭ヶ丘特定土地区画整理事業

画地出来形図




S = 1 : 500

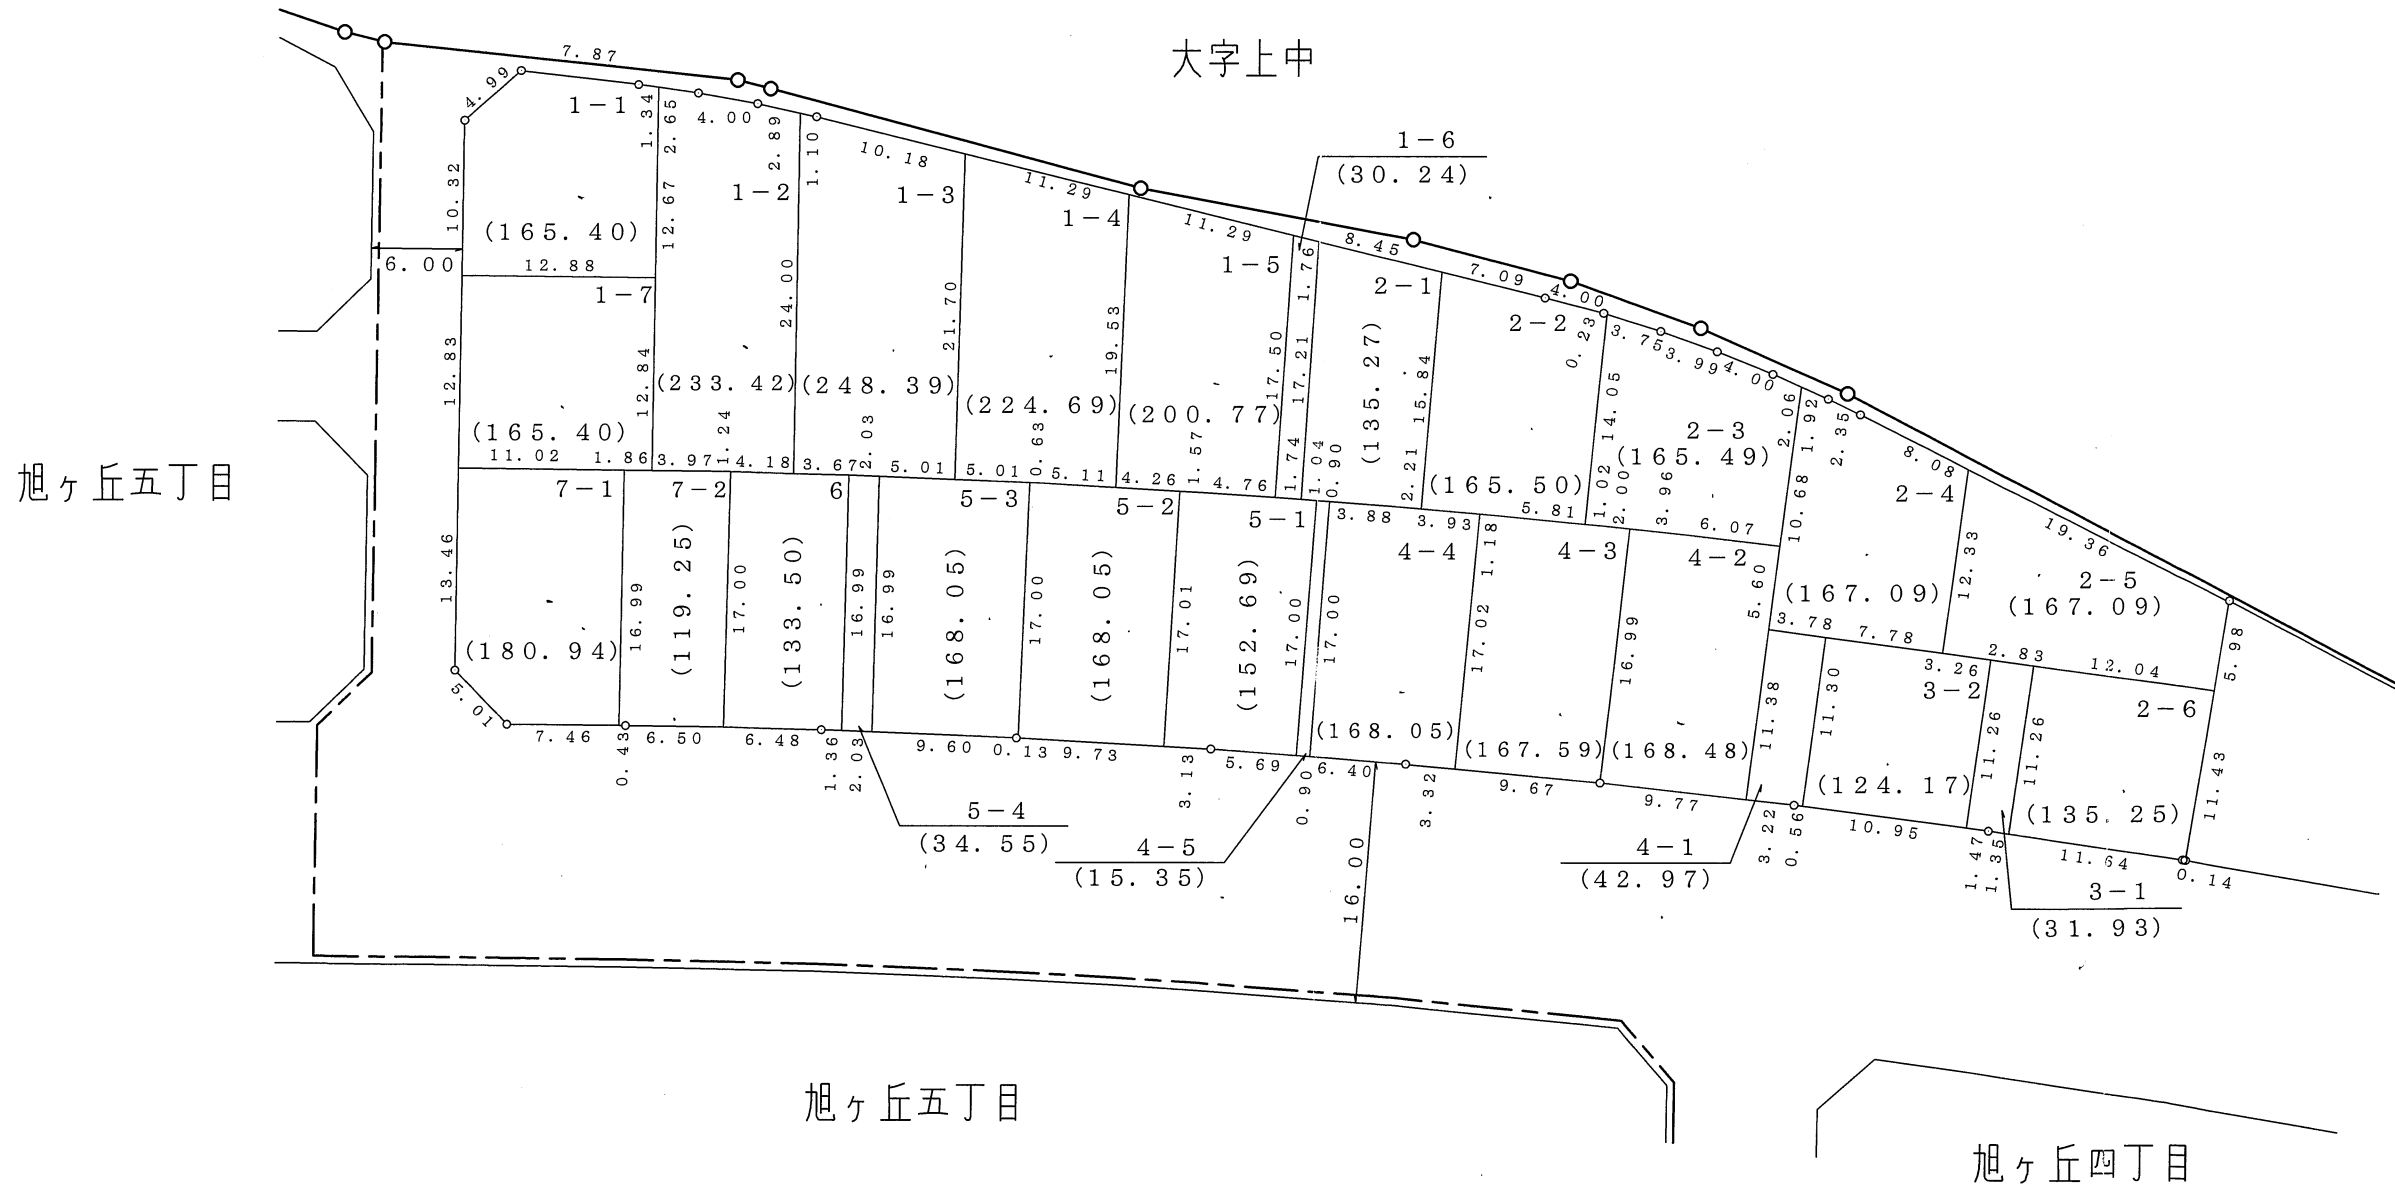


凡	例
施行地区界	
町界	
町名	旭ヶ丘四丁目
街区番号	〇〇BL
地番	〇

参考資料
 この資料は換地処分時のものであり民々間、又は官民間の
 所有権界を証明するものではありません。

大和都市計画事業旭ヶ丘特定土地区画整理事業 画地出来形図

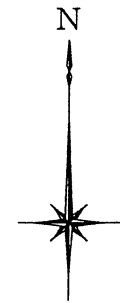

S = 1 : 500

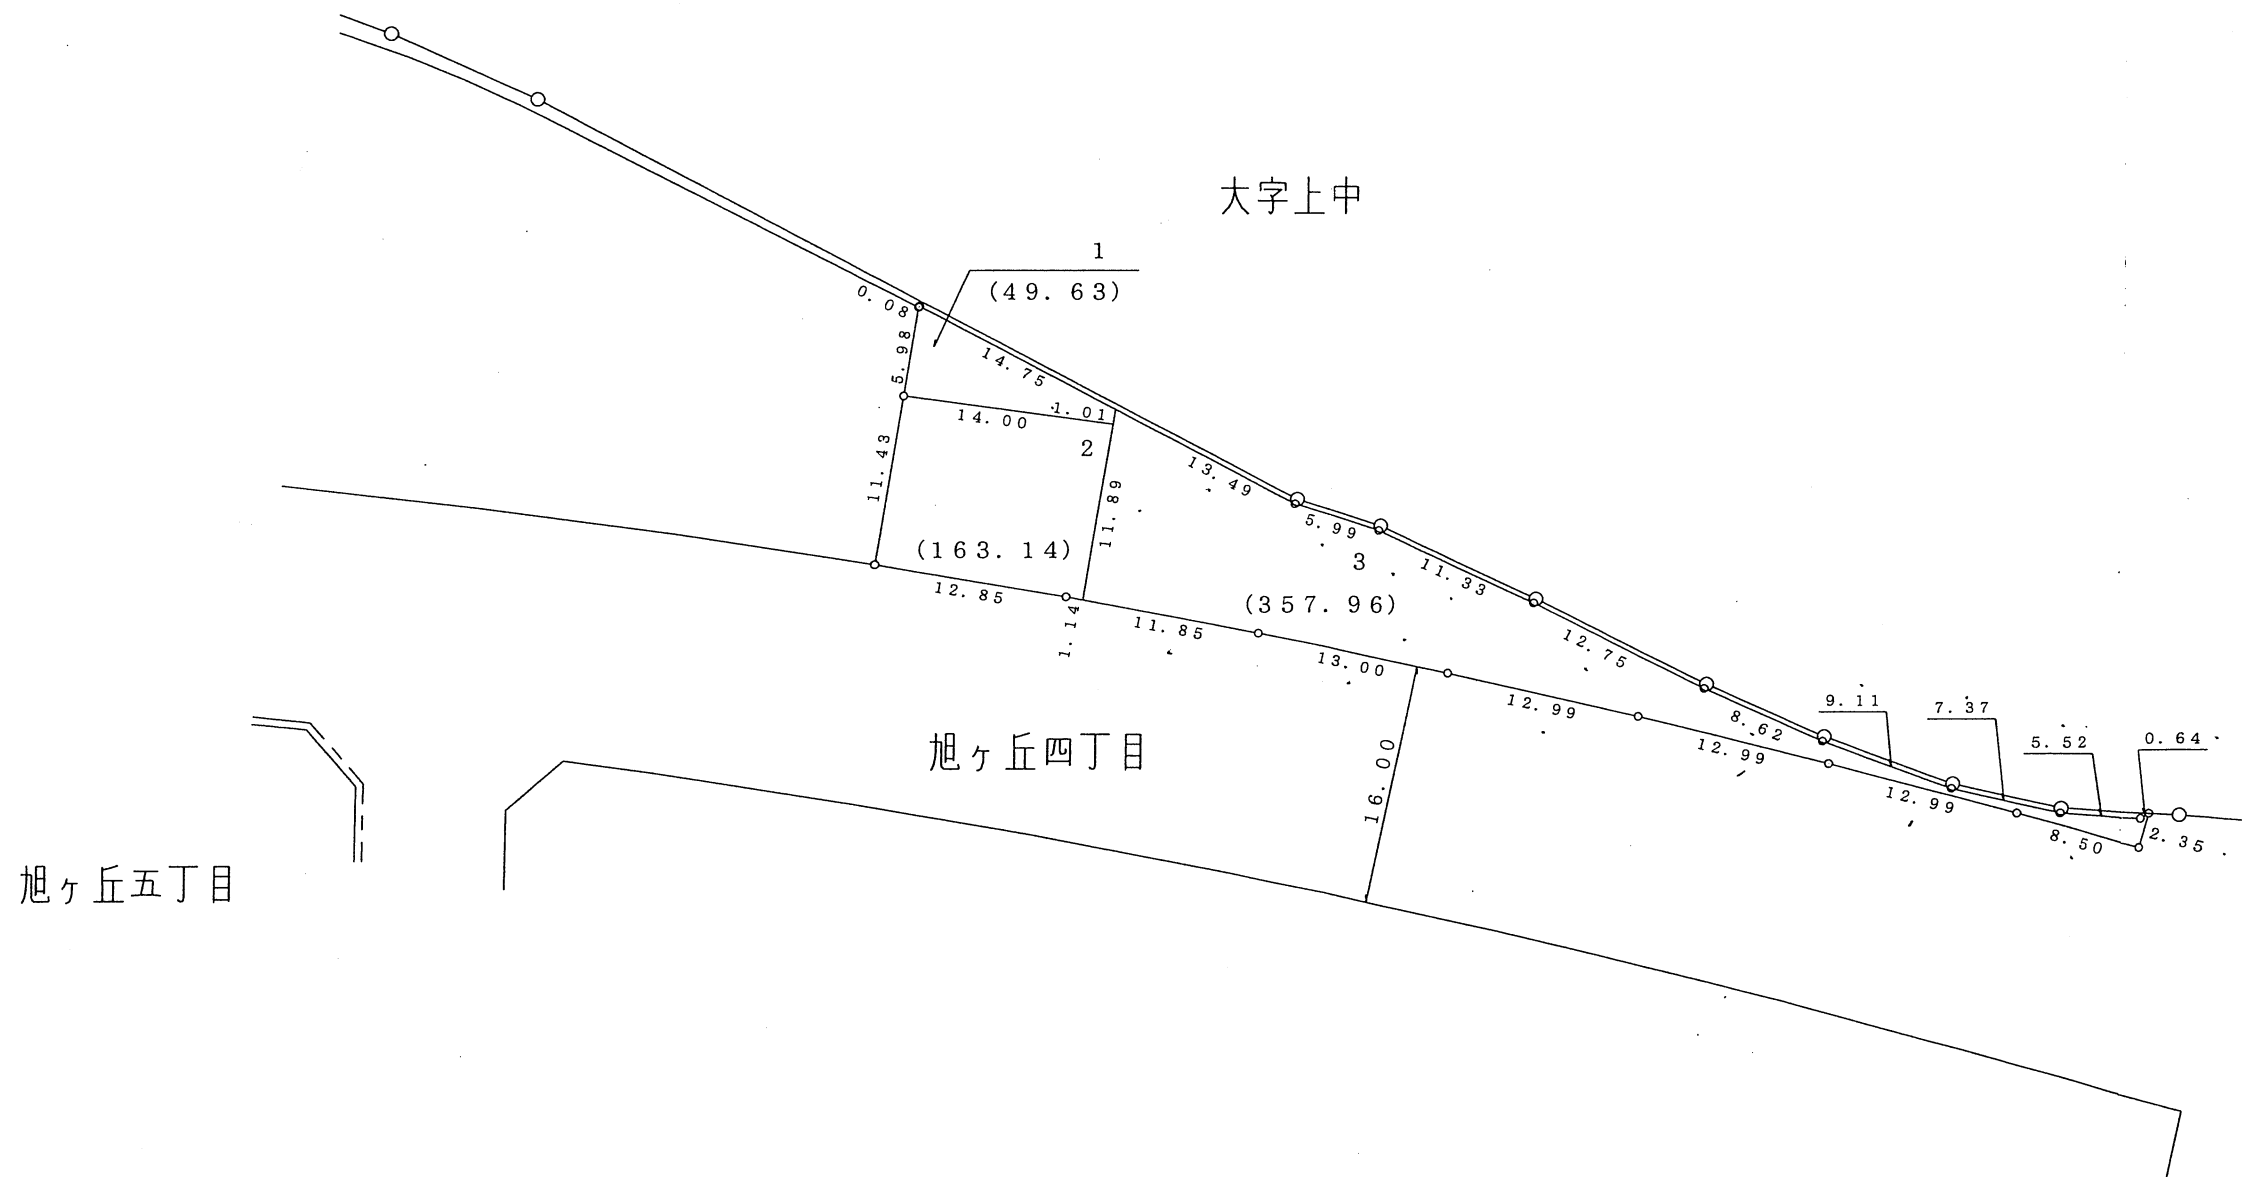

参考資料
 この資料は換地処分時のものであり民々間、又は官民間の
 所有権界を証明するものではありません。

大和都市計画事業旭ヶ丘特定土地区画整理事業

画地出来形図



S = 1 : 500



凡	例
施行地区界	
町界	
町名	旭ヶ丘四丁目
街区番号	〇〇BL
地番	〇


参考資料
 この資料は換地処分時のものであり民々間、又は官民間の
 所有権界を証明するものではありません。

大和都市計画事業旭ヶ丘特定土地区画整理事業

画地出来形図



S = 1 : 500

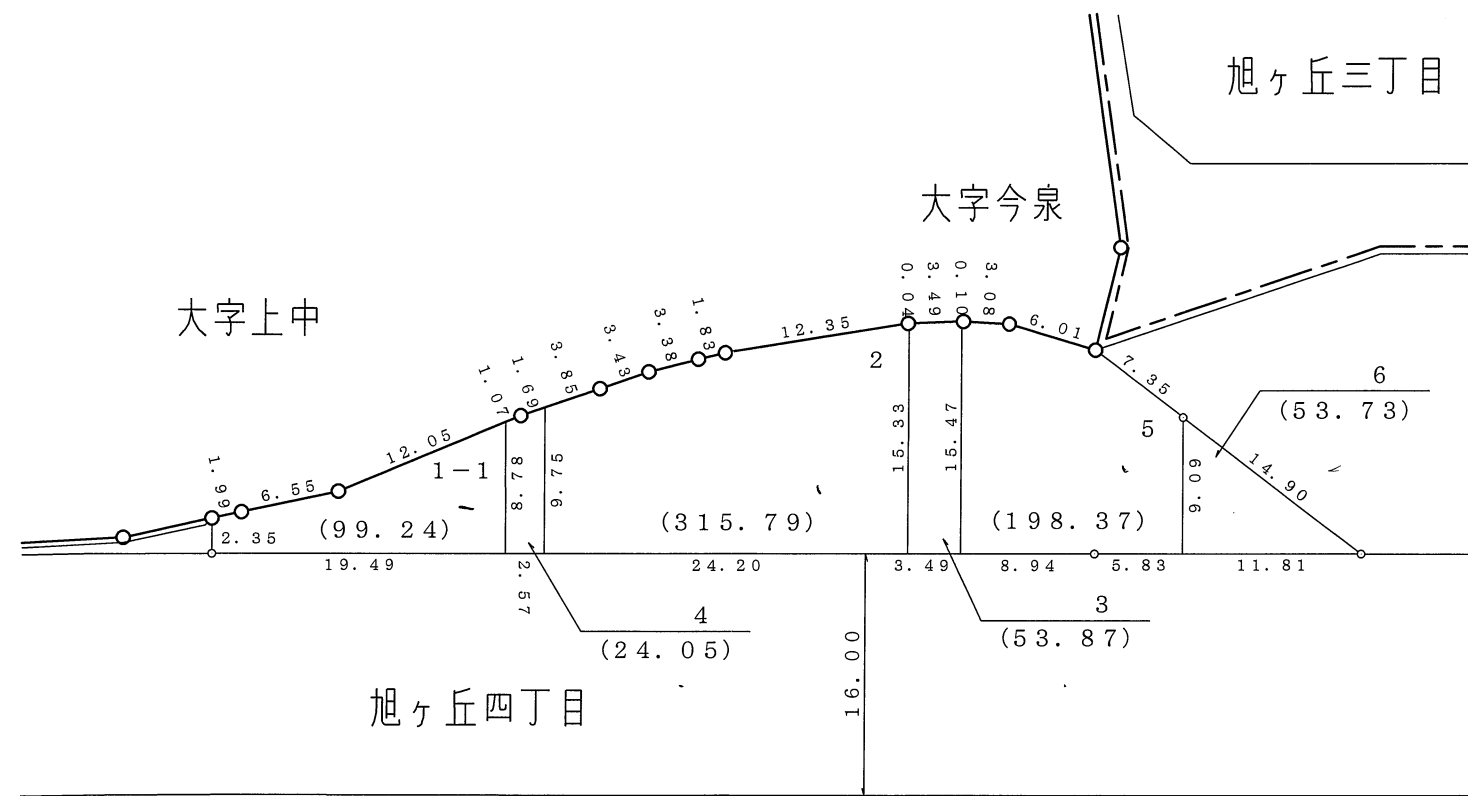


凡	例
施行地区界	
町界	
町名	旭ヶ丘四丁目
街区番号	〇〇BL
地番	〇

参考資料
 この資料は換地処分時のものであり民々間、又は官民間の
 所有権界を証明するものではありません。

大和都市計画事業旭ヶ丘特定土地区画整理事業
画地出来形図



S = 1 : 500

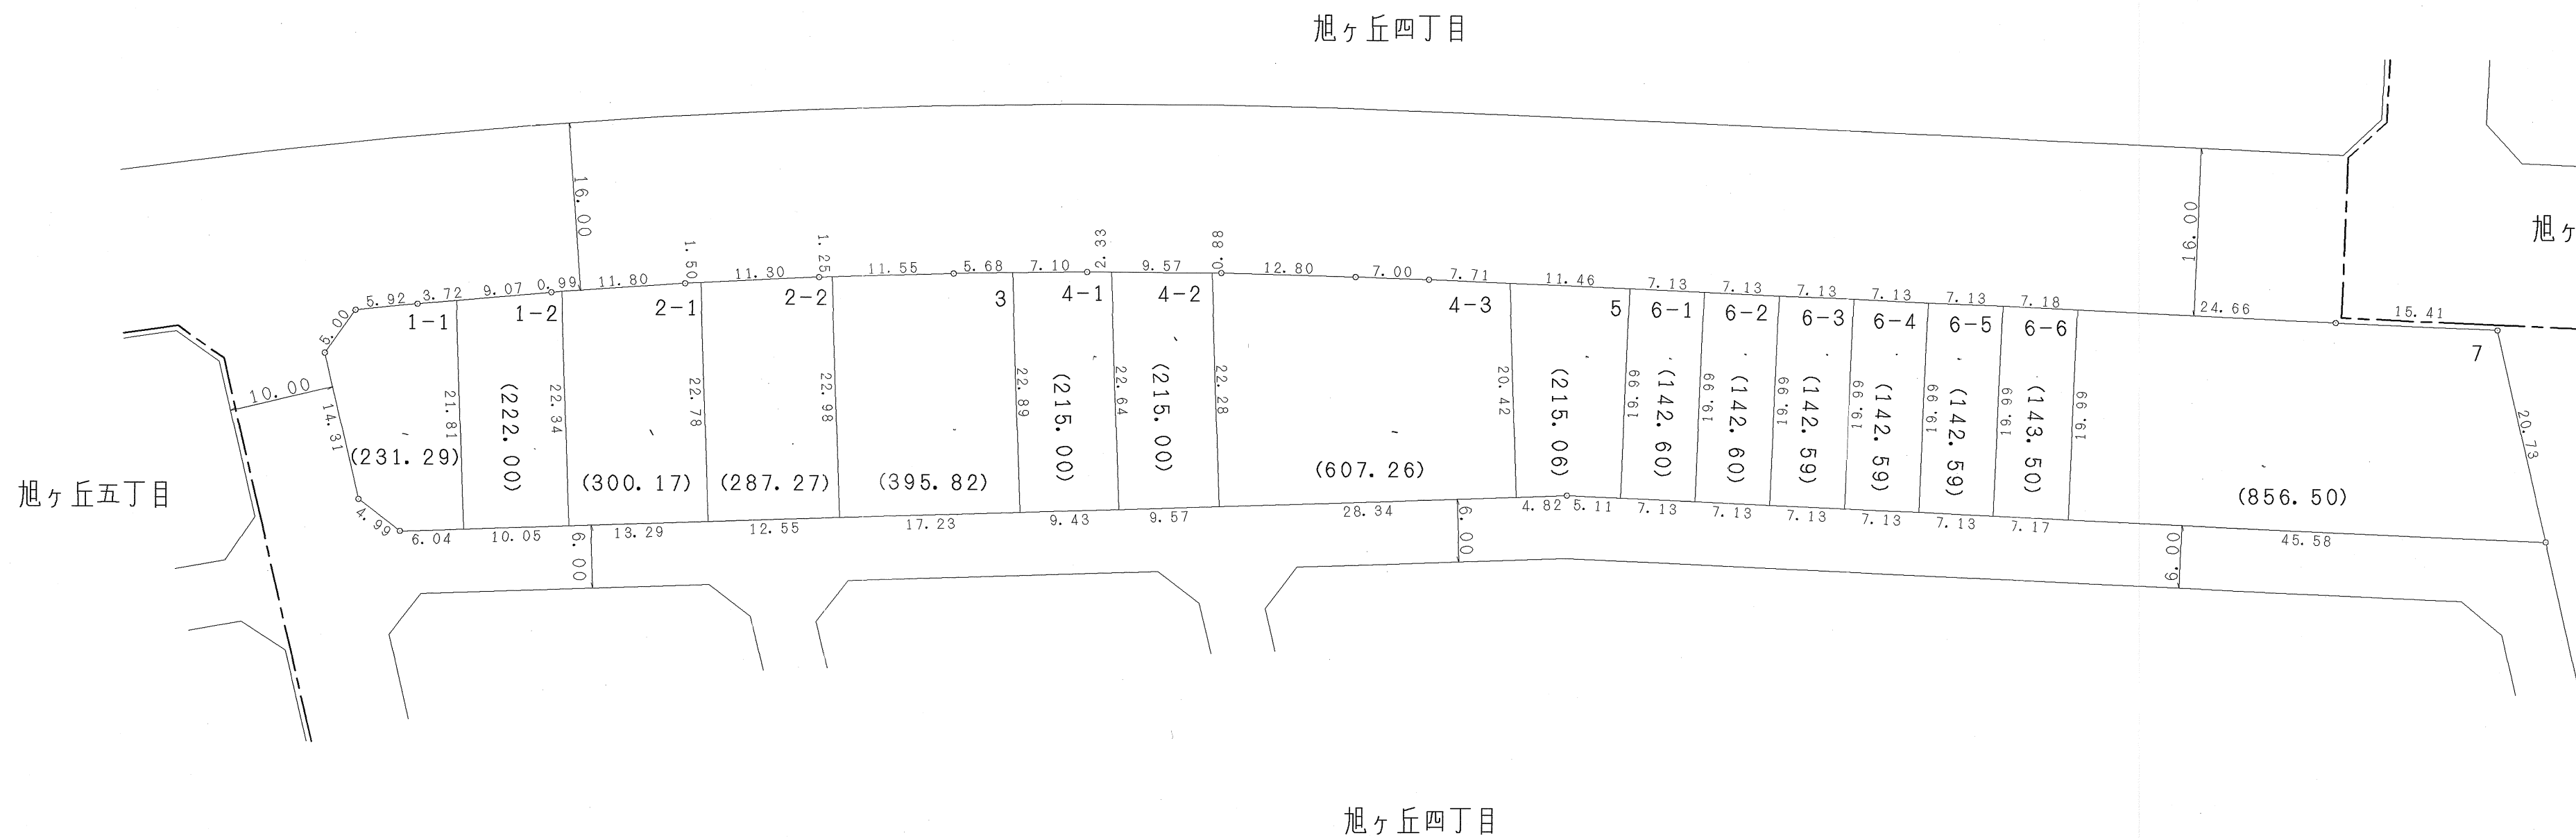


凡	例
施行地区界	
町界	
町名	旭ヶ丘四丁目
街区番号	〇〇BL
地番	〇


参考資料
この資料は換地処分時のものであり民々間、又は官民間の
所有権界を証明するものではありません。

大和都市計画事業旭ヶ丘特定土地区画整理事業

画地出来形図

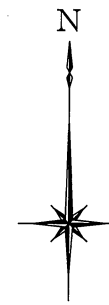

S = 1 : 500

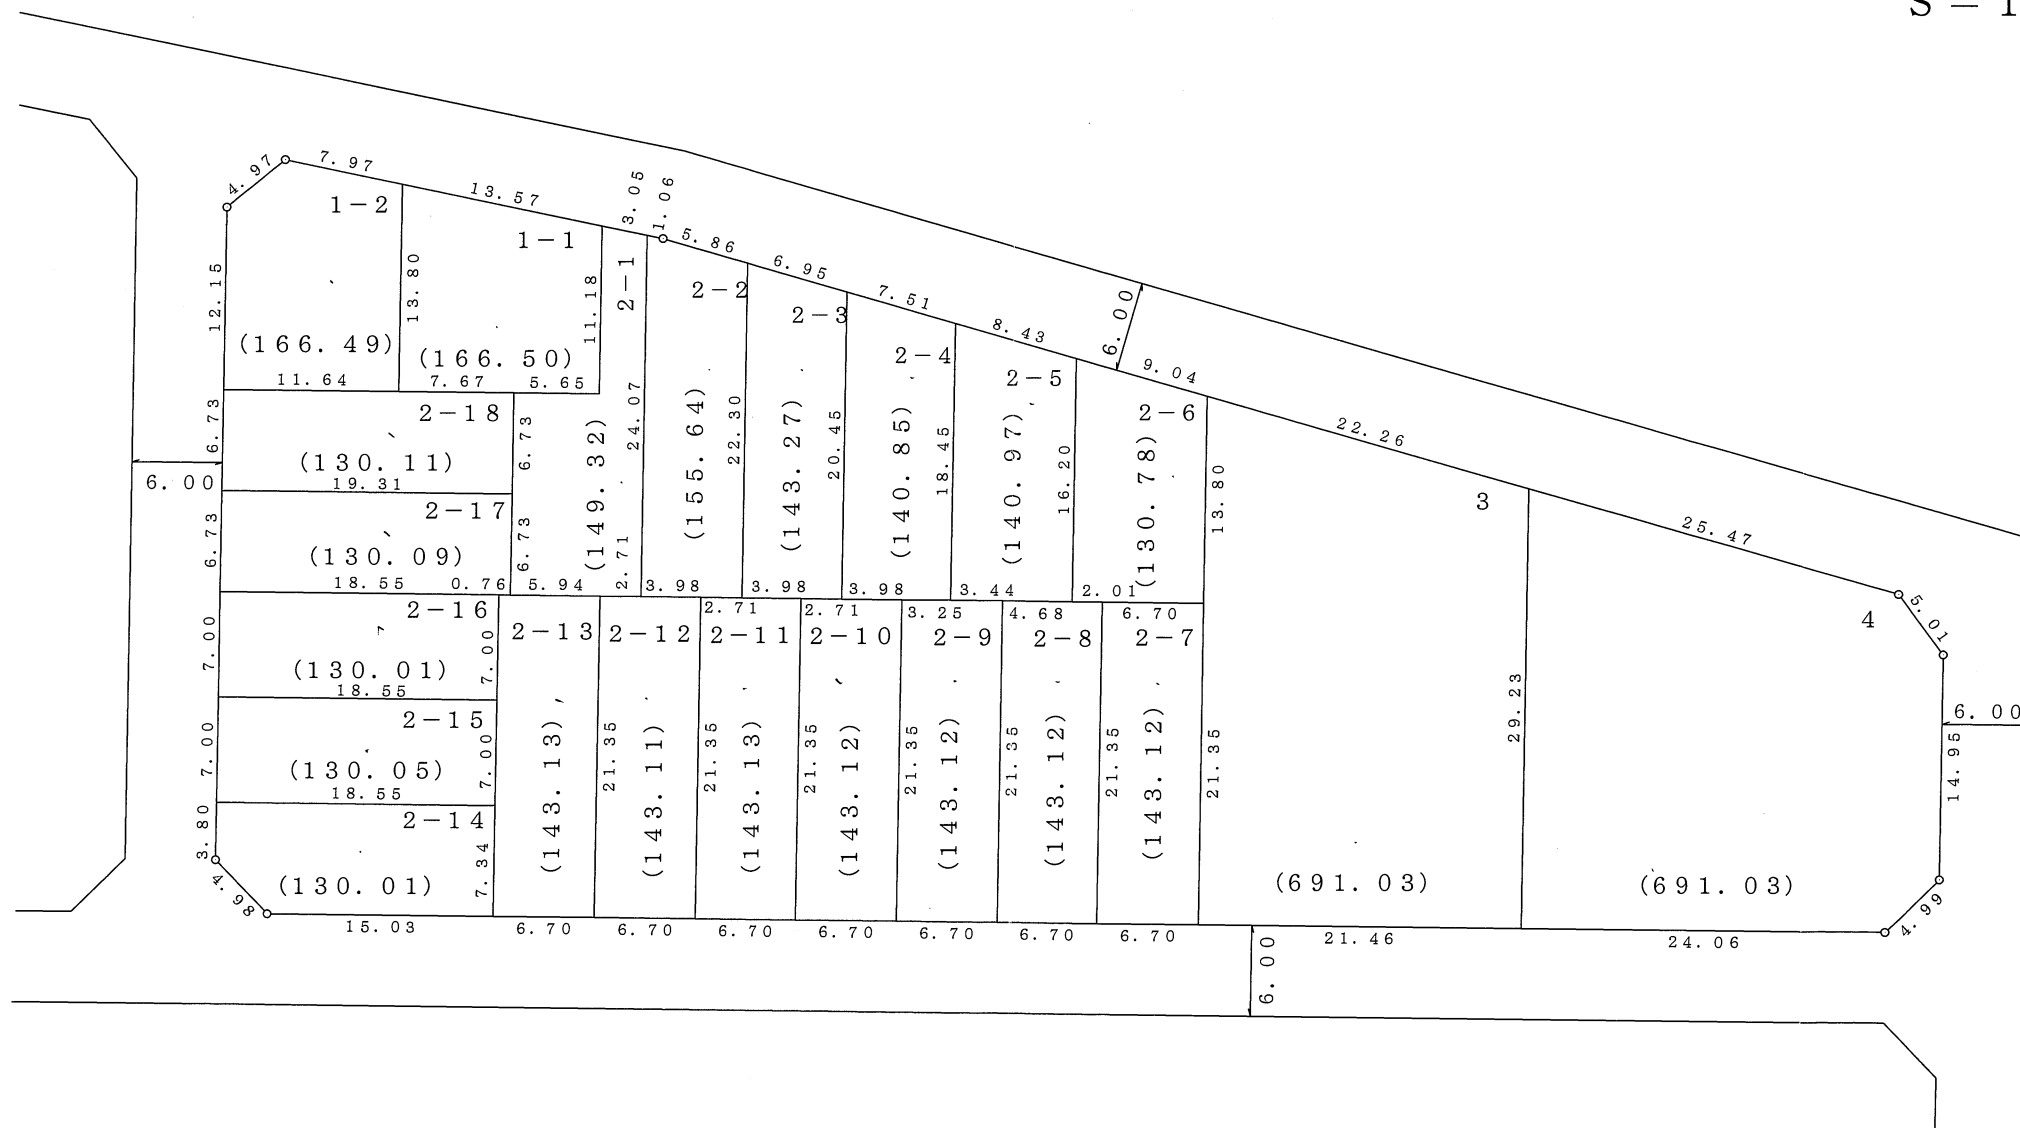

凡	例
施行地区界	
町界	
町名	旭ヶ丘四丁目
街区番号	〇〇BL
地番	〇


参考資料
 この資料は換地処分時のものであり民々間、又は官民間の
 所有権界を証明するものではありません。

大和都市計画事業旭ヶ丘特定土地区画整理事業

画地出来形図



S = 1 : 500

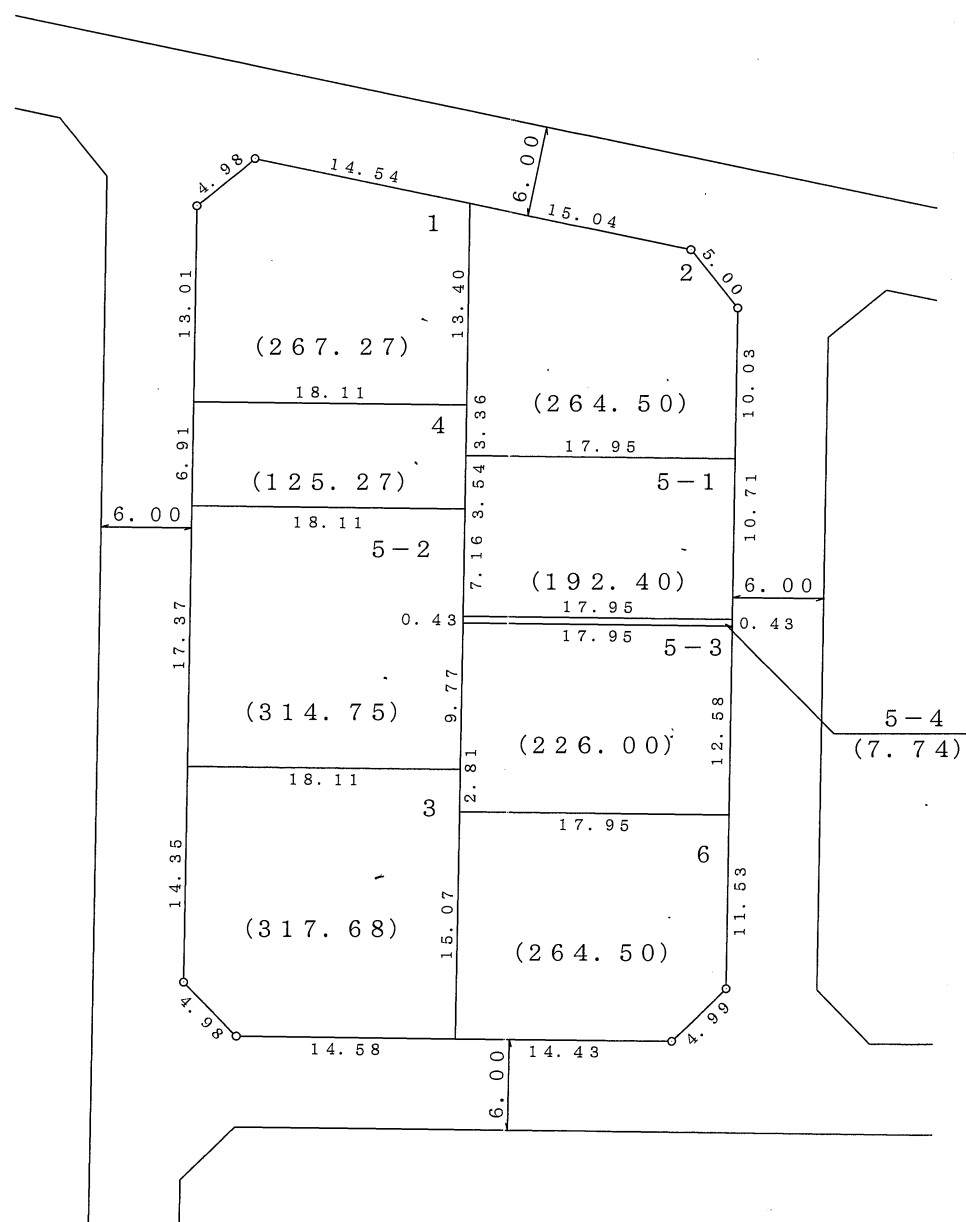

凡	例
施行地区界	
町界	
町名	旭ヶ丘四丁目
街区番号	〇〇BL
地番	〇


参考資料
この資料は換地処分時のものであり民々間、又は官民間の
所有権界を証明するものではありません。

大和都市計画事業旭ヶ丘特定土地区画整理事業

画地出来形図



S = 1 : 500

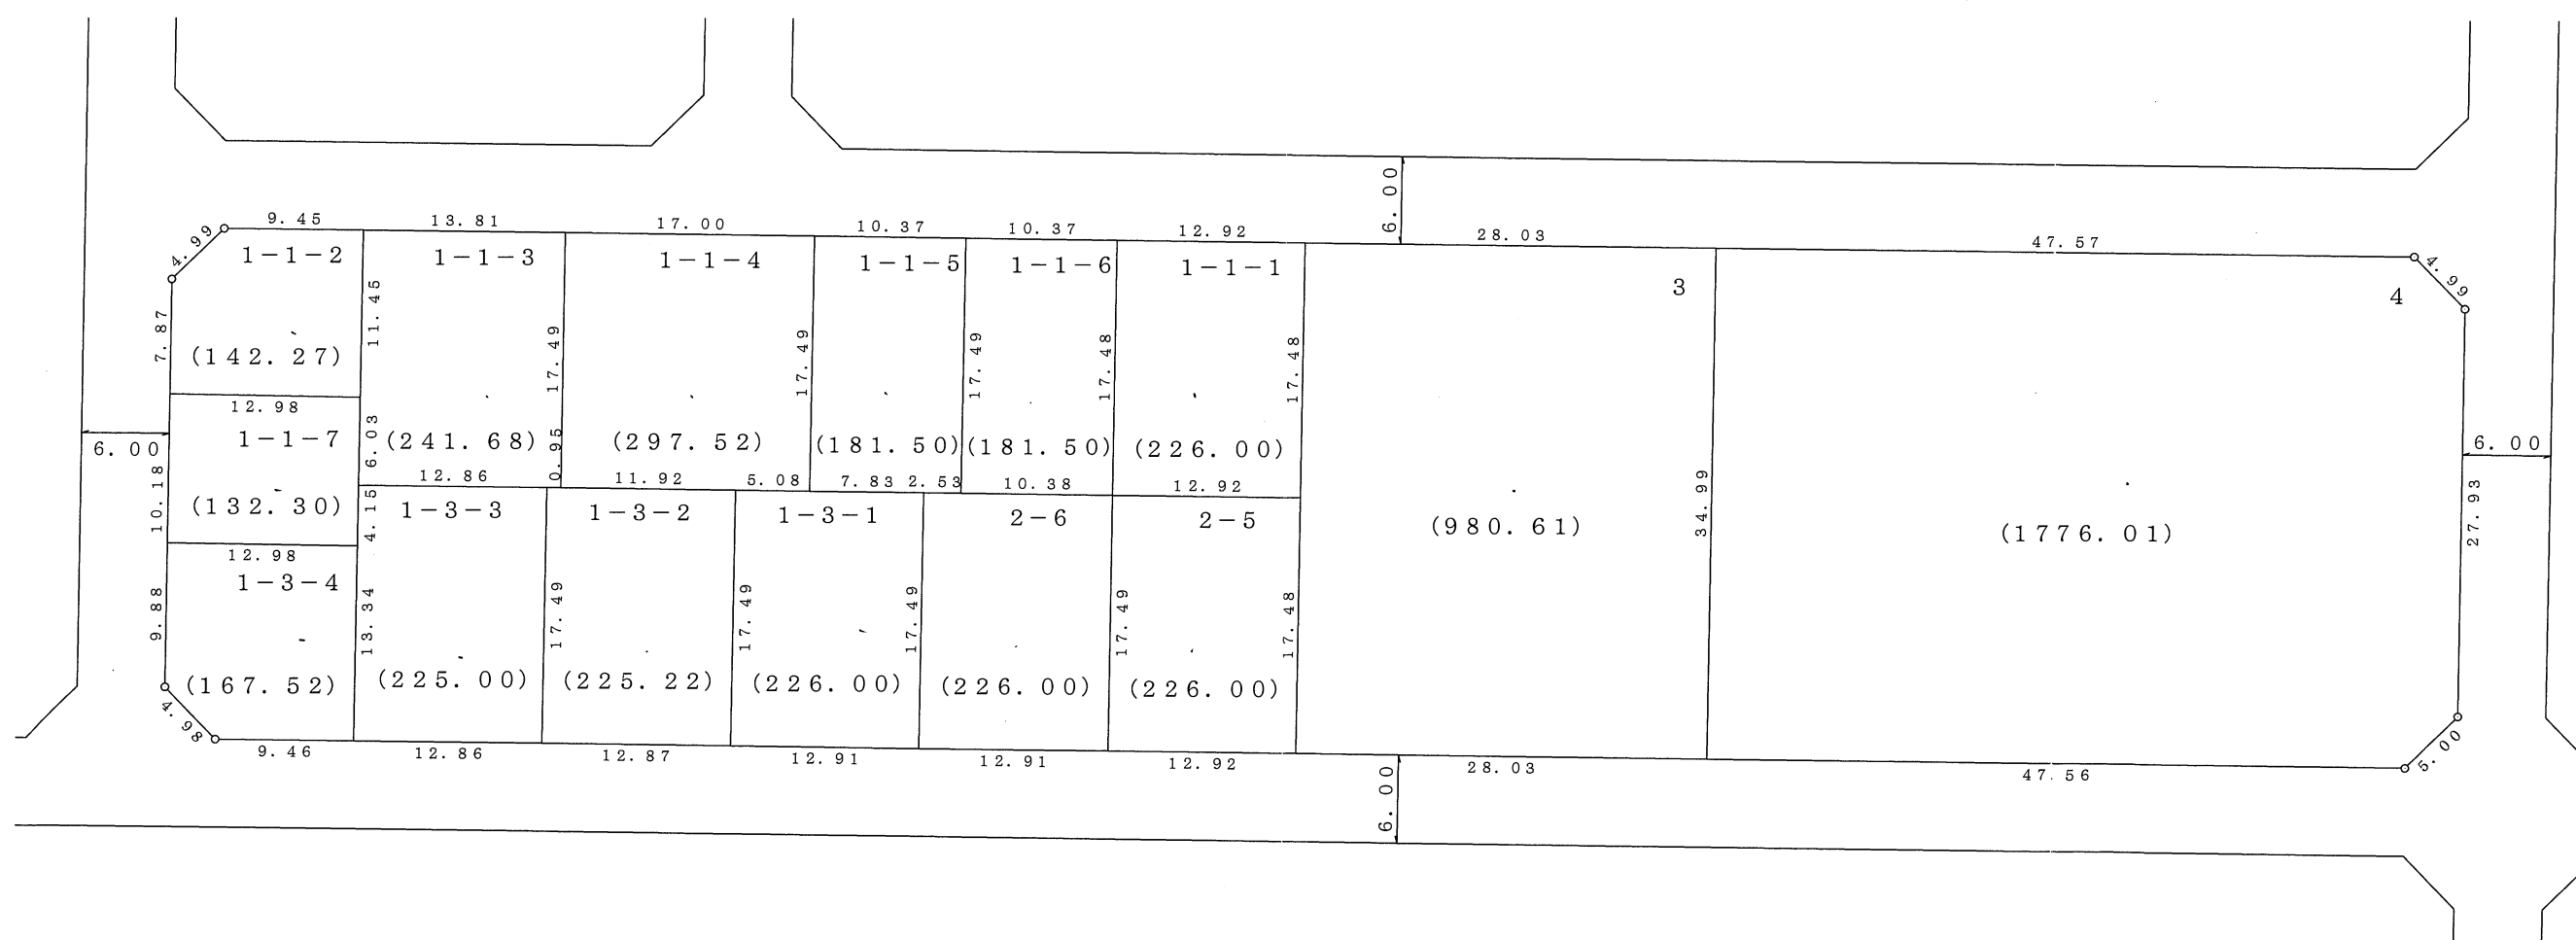

凡 例	
施行地区界	
町 界	
町 名	旭ヶ丘四丁目
街区番号	〇〇BL
地 番	〇

参考資料
 この資料は換地処分時のものであり民々間、又は官民間の
 所有権界を証明するものではありません。


大和都市計画事業旭ヶ丘特定土地区画整理事業

画地出来形図



旭ヶ丘四丁目

S = 1 : 500


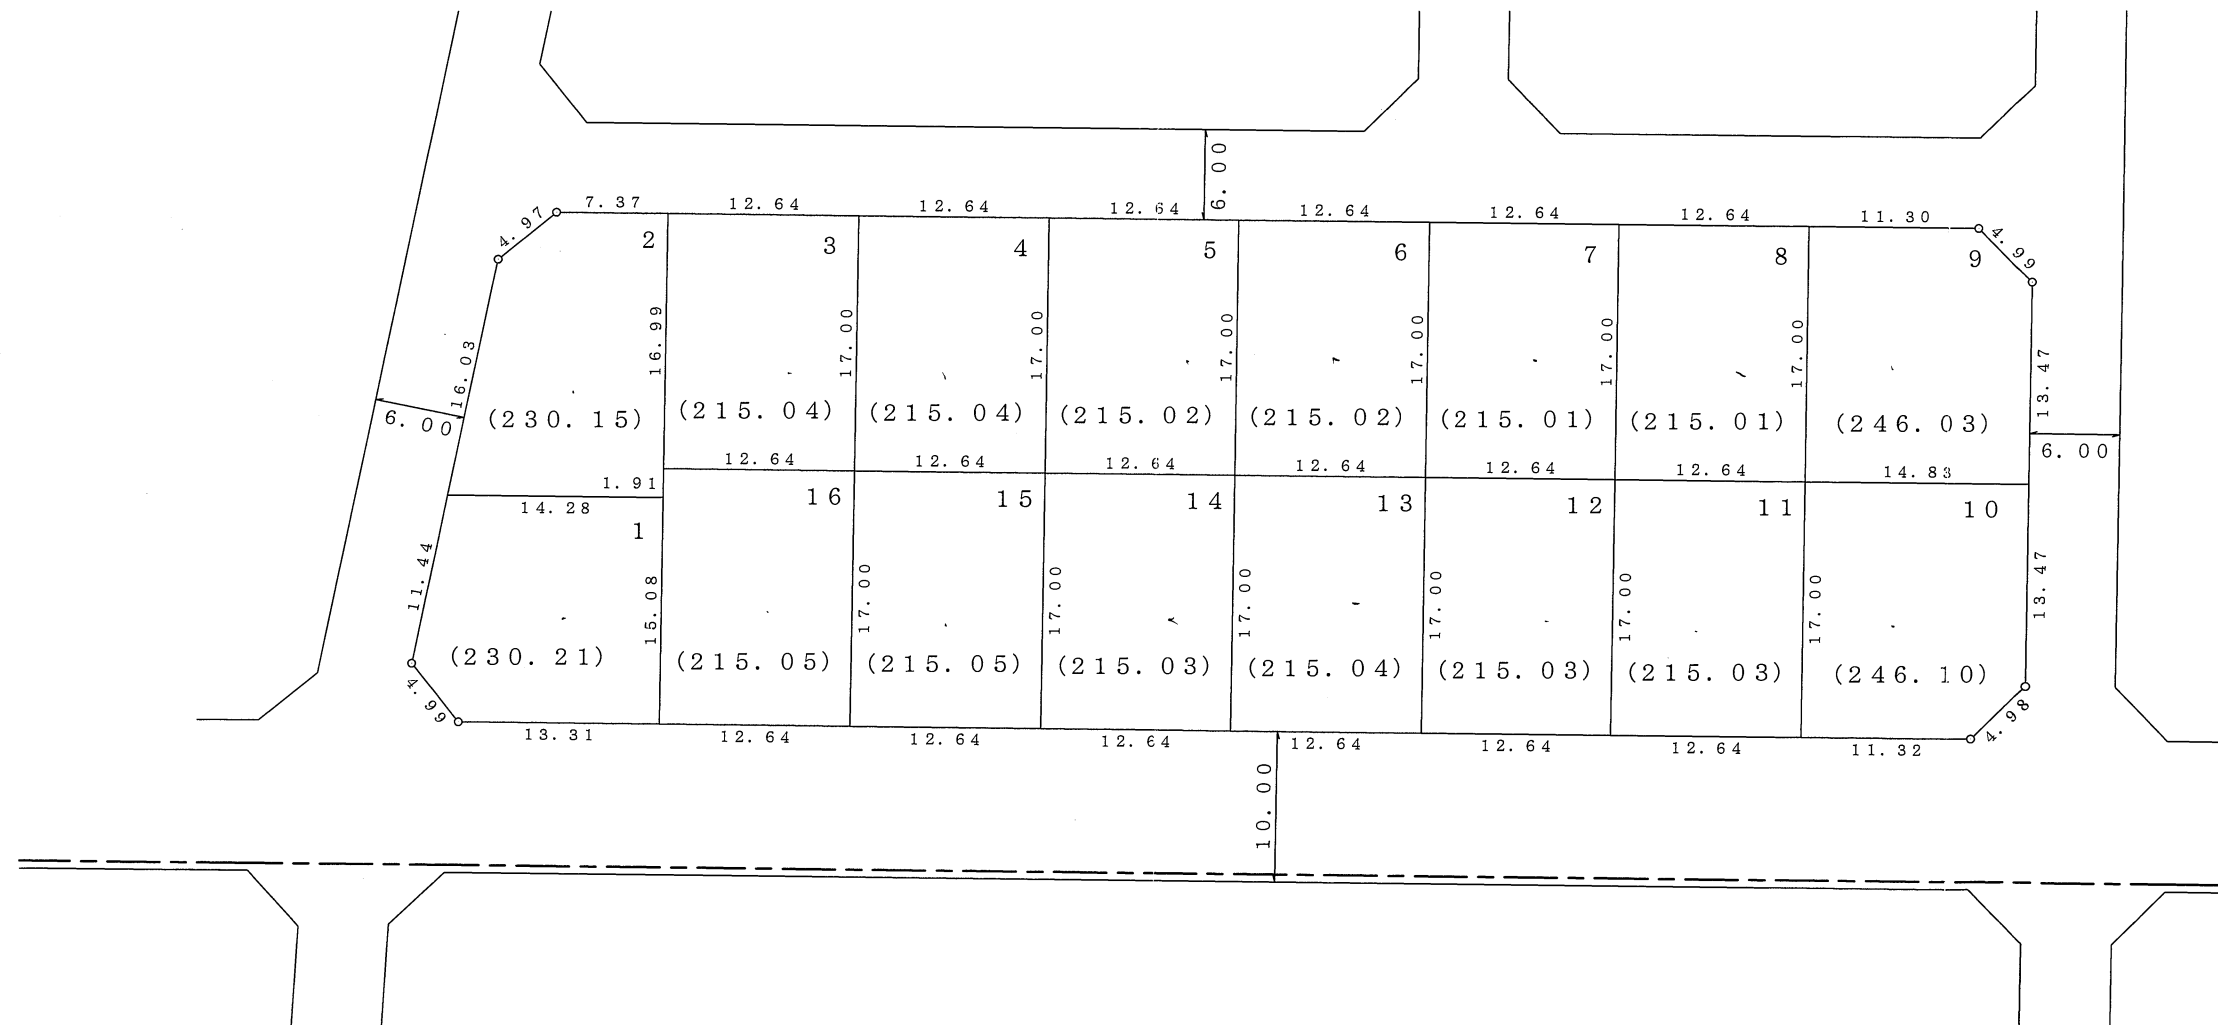


旭ヶ丘五丁目

凡	例
施行地区界	
町界	
町名	旭ヶ丘四丁目
街区番号	〇〇BL
地番	〇

参考資料
 この資料は換地処分時のものであり民々間、又は官民間の
 所有権界を証明するものではありません。


大和都市計画事業旭ヶ丘特定土地区画整理事業 画地出来形図

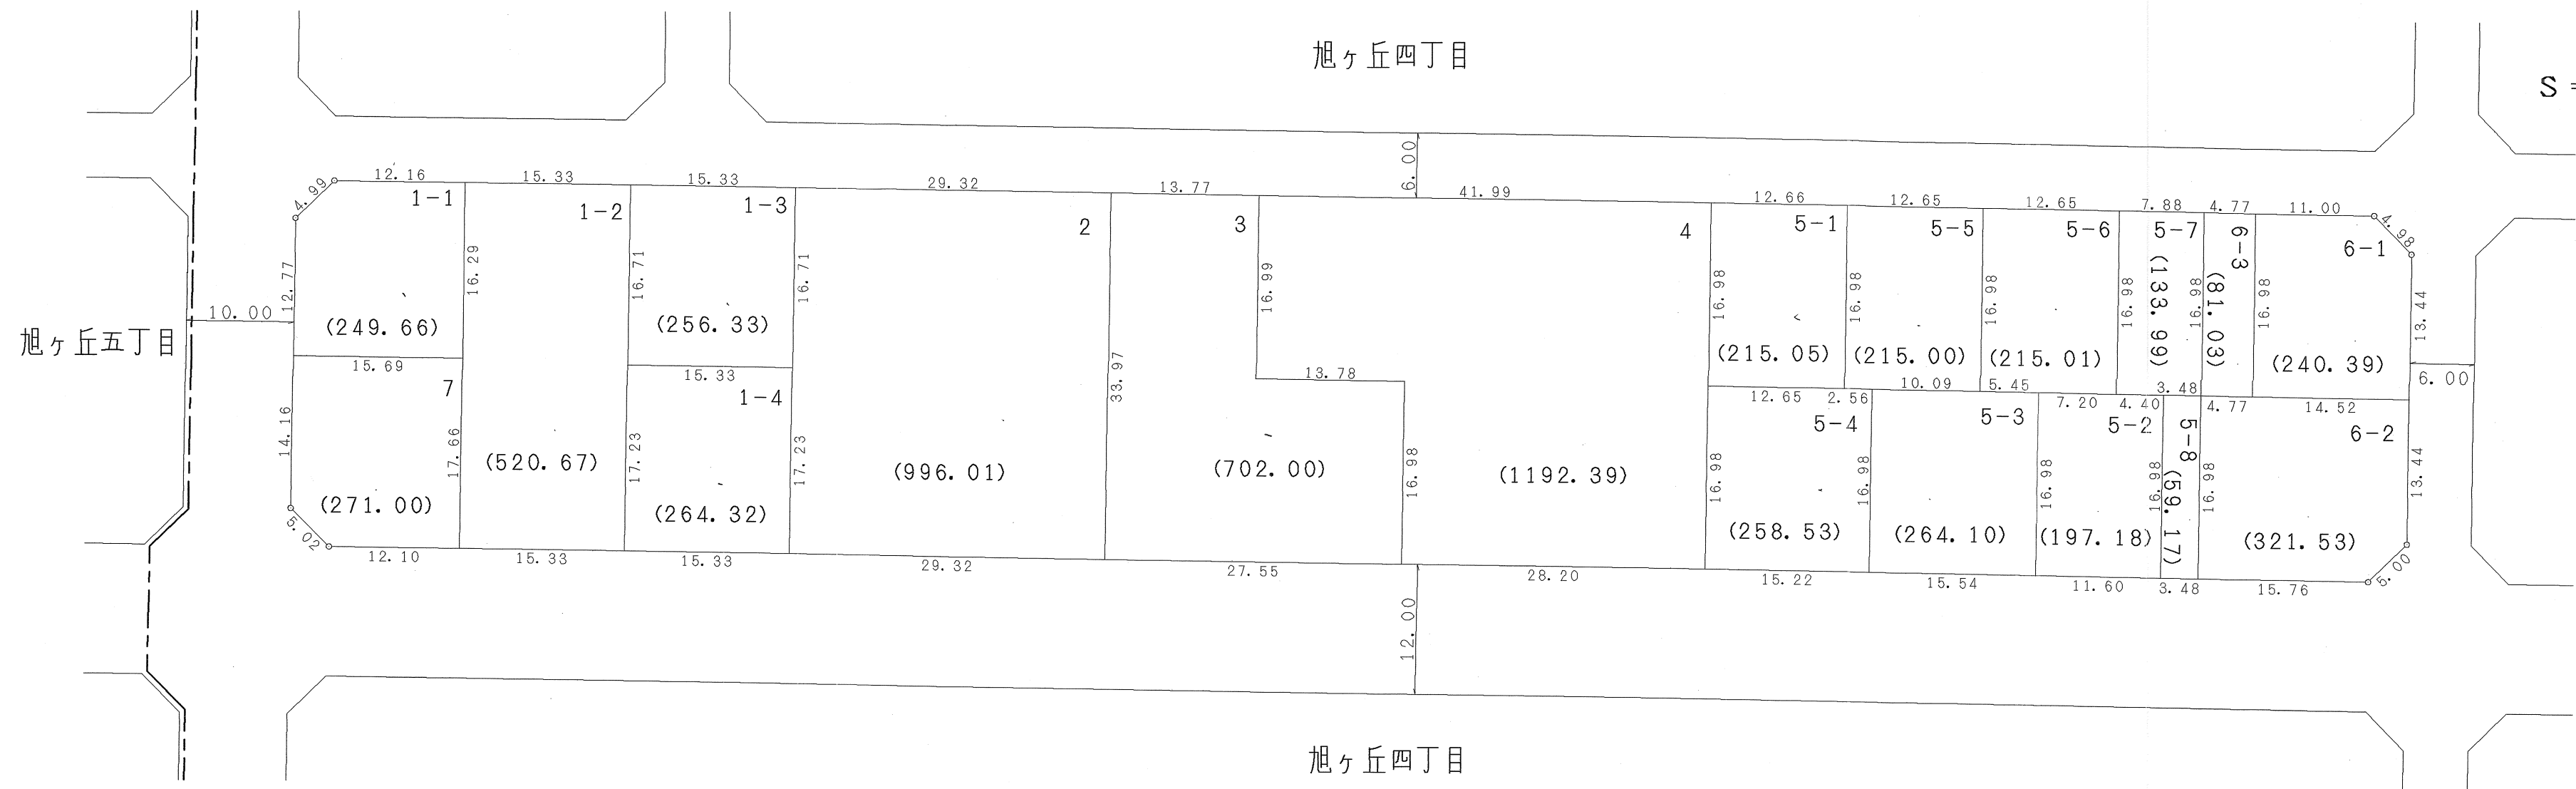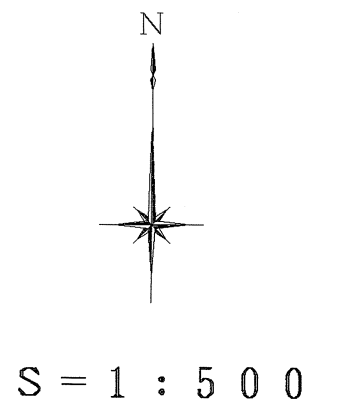


凡	例
施行地区界	
町界	
町名	旭ヶ丘四丁目
街区番号	〇〇BL
地番	〇

参考資料
この資料は換地処分時のものであり民々間、又は官民間の
所有権界を証明するものではありません。

大和都市計画事業旭ヶ丘特定土地区画整理事業 画地出来形図

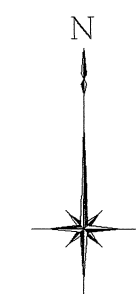

S = 1 : 500

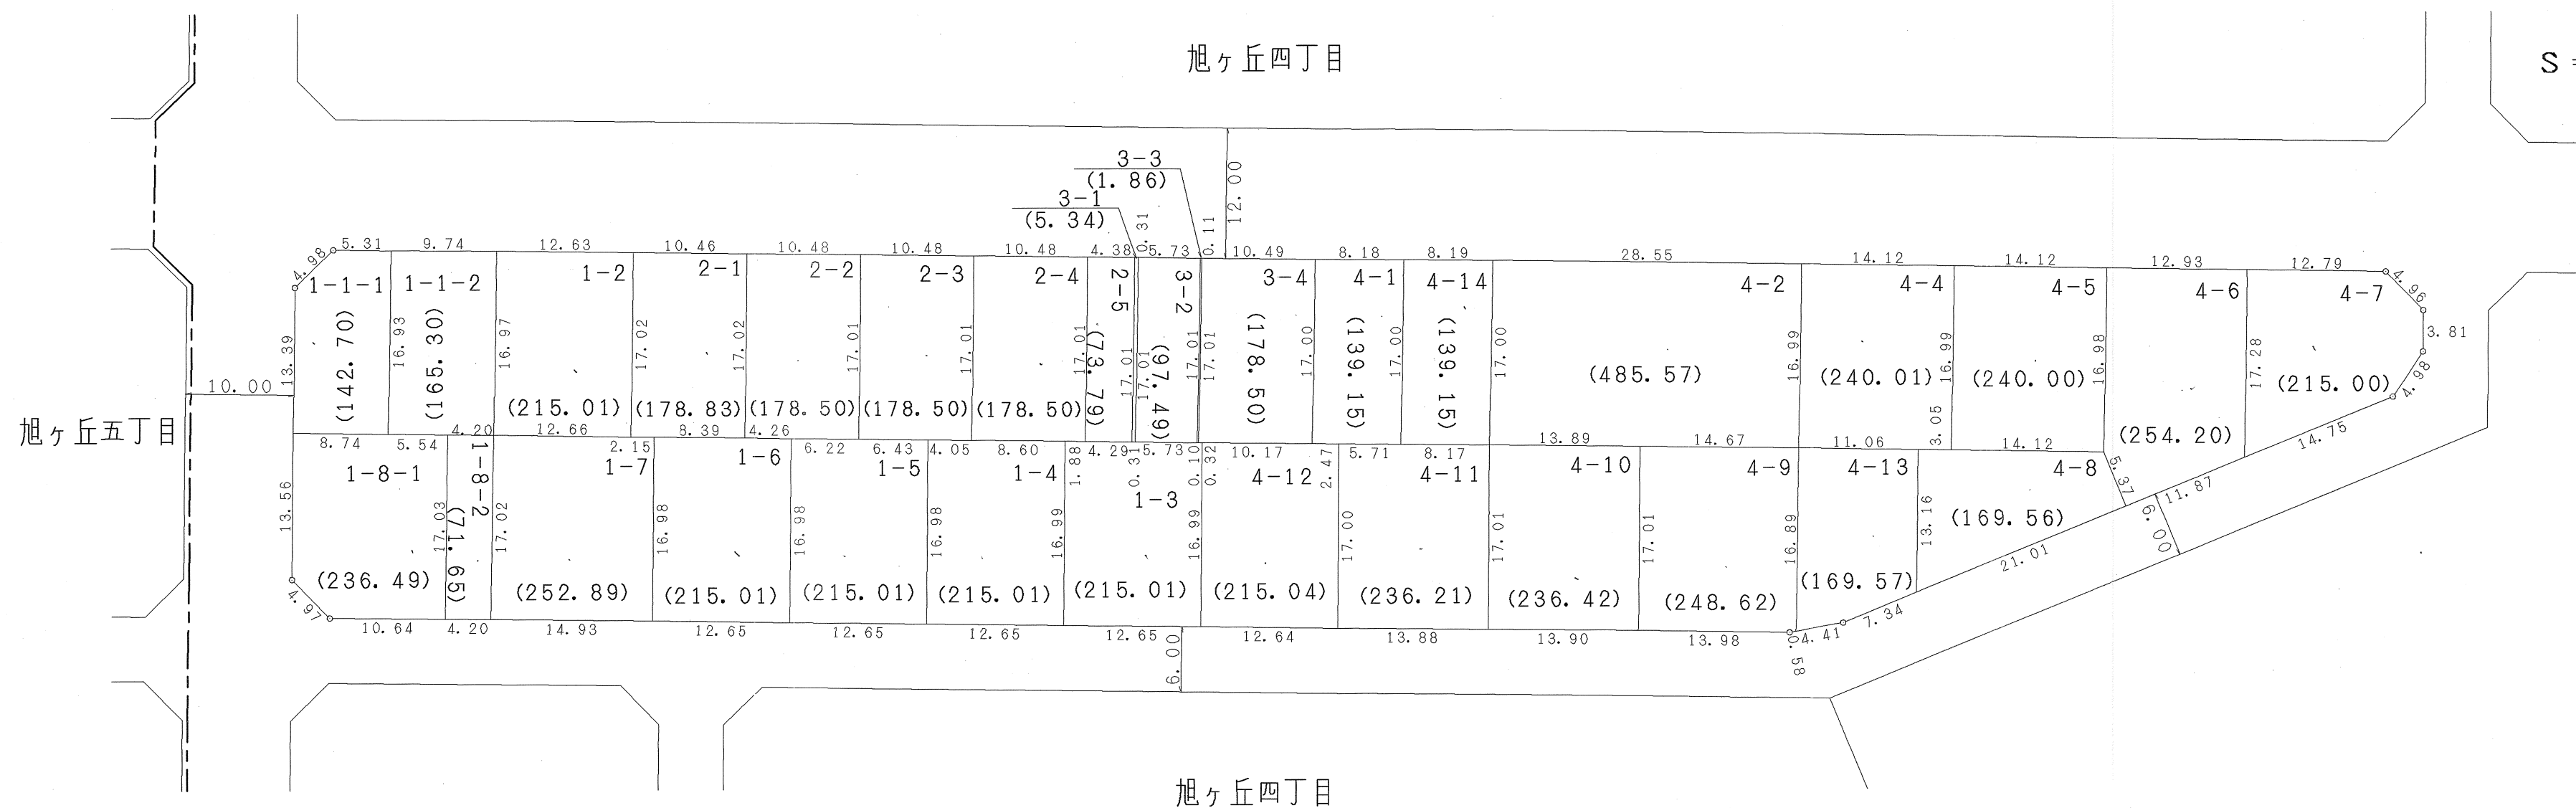

凡	例
施行地区界	
町界	
町名	旭ヶ丘四丁目
街区番号	〇〇BL
地番	〇


参考資料
この資料は換地処分時のものであり民々間、又は官民間の
所有権界を証明するものではありません。

大和都市計画事業旭ヶ丘特定土地区画整理事業

画地出来形図




S = 1 : 500

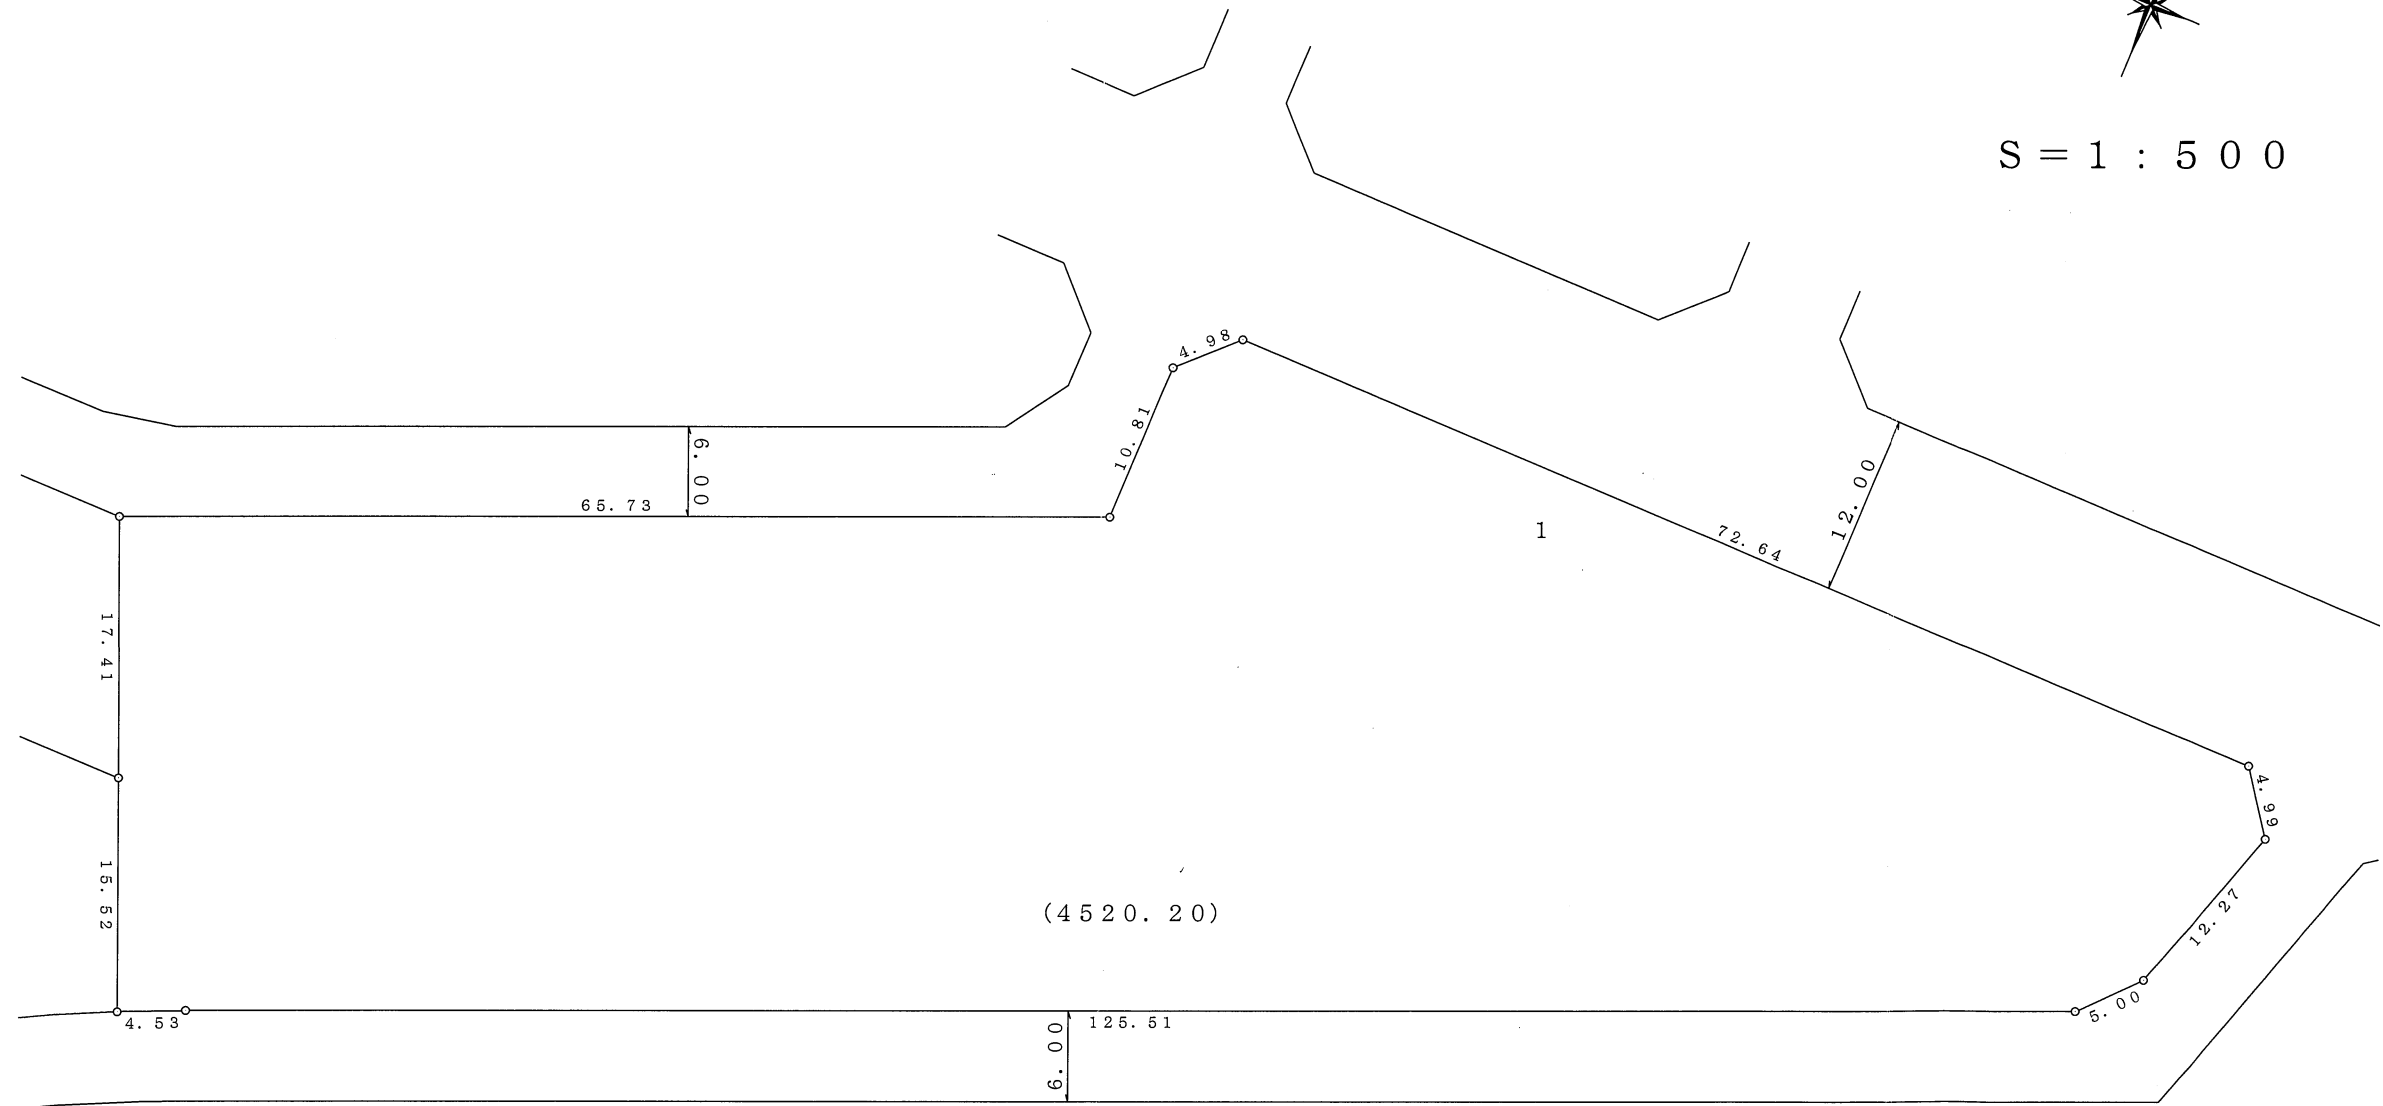

凡	例
施行地区界	
町界	
町名	旭ヶ丘四丁目
街区番号	〇〇BL
地番	〇


参考資料
 この資料は換地処分時のものであり民々間、又は官民間の
 所有権界を証明するものではありません。

大和都市計画事業旭ヶ丘特定土地区画整理事業 画地出来形図

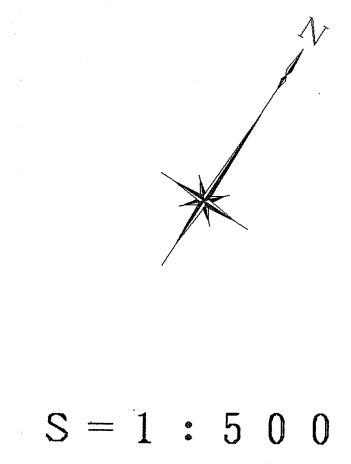

旭ヶ丘四丁目

旭ヶ丘二丁目

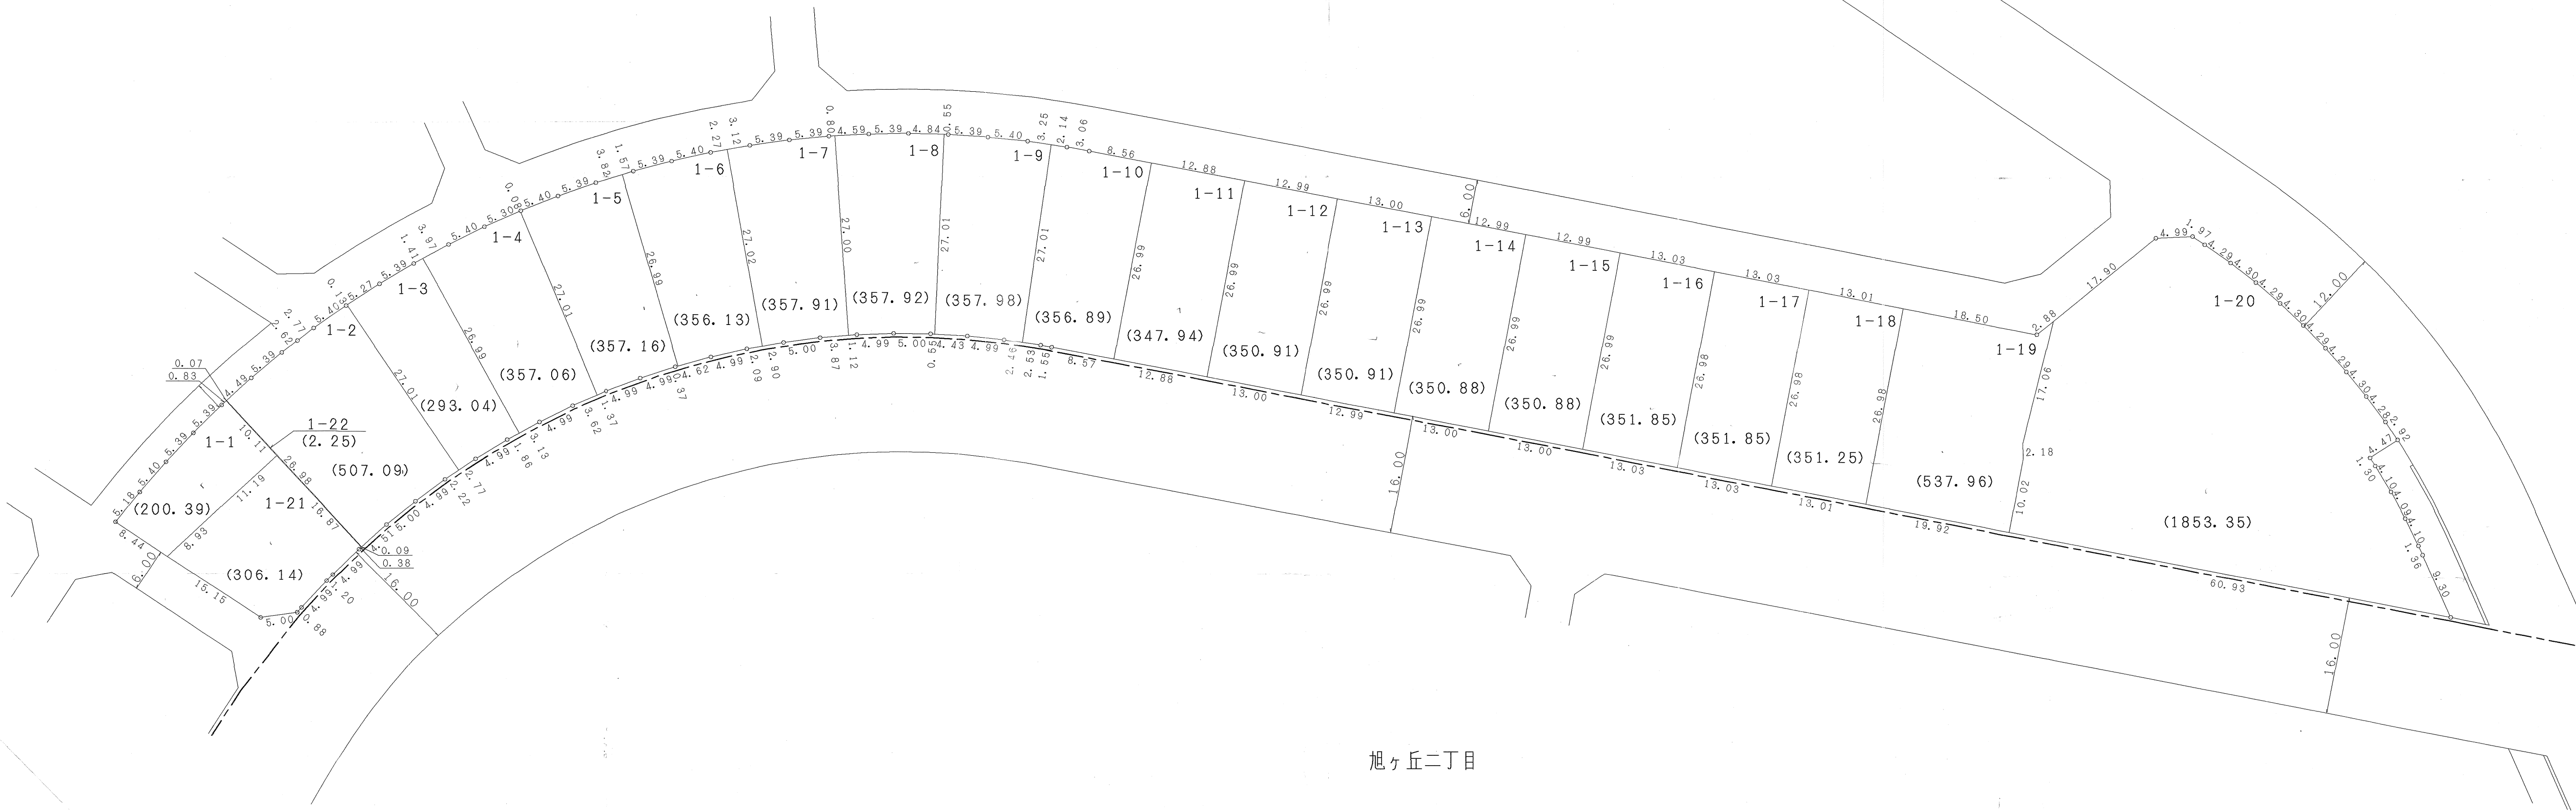

凡	例
施行地区界	
町界	
町名	旭ヶ丘四丁目
街区番号	〇〇BL
地番	〇


参考資料
この資料は換地処分時のものであり民々間、又は官民間の
所有権界を証明するものではありません。

大和都市計画事業旭ヶ丘特定土地区画整理事業

画地出来形図



S = 1 : 500

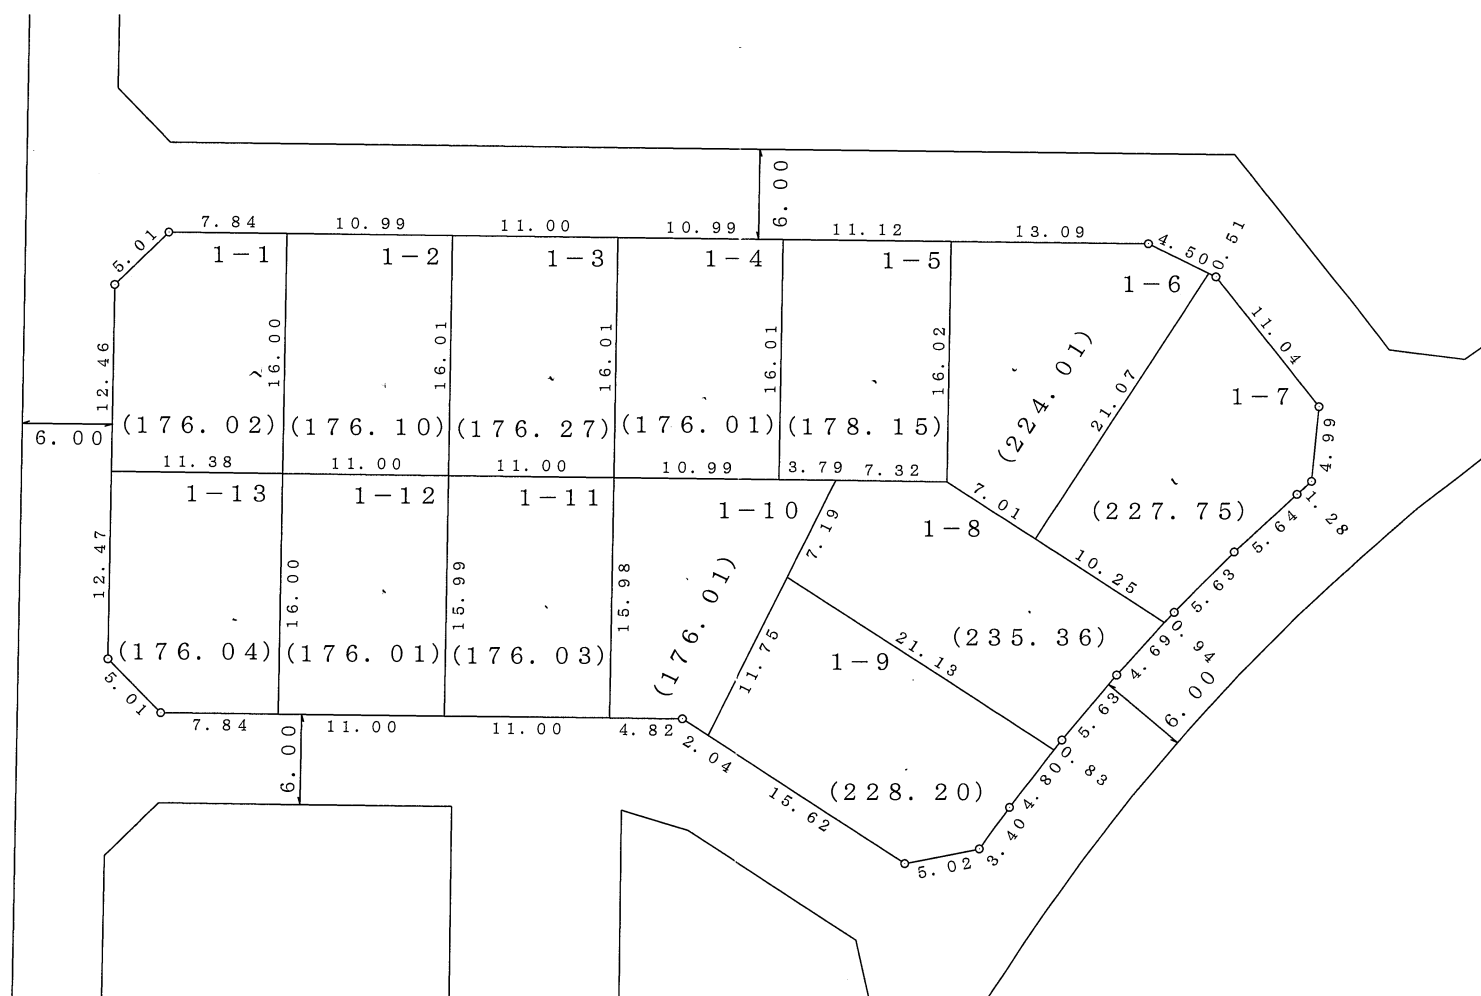

凡	例
施行地区界	
町界	
町名	旭ヶ丘四丁目
街区番号	〇〇BL
地番	〇


参考資料
 この資料は換地処分時のものであり民々間、又は官民間の
 所有権界を証明するものではありません。

大和都市計画事業旭ヶ丘特定土地区画整理事業

画地出来形図



S = 1 : 500

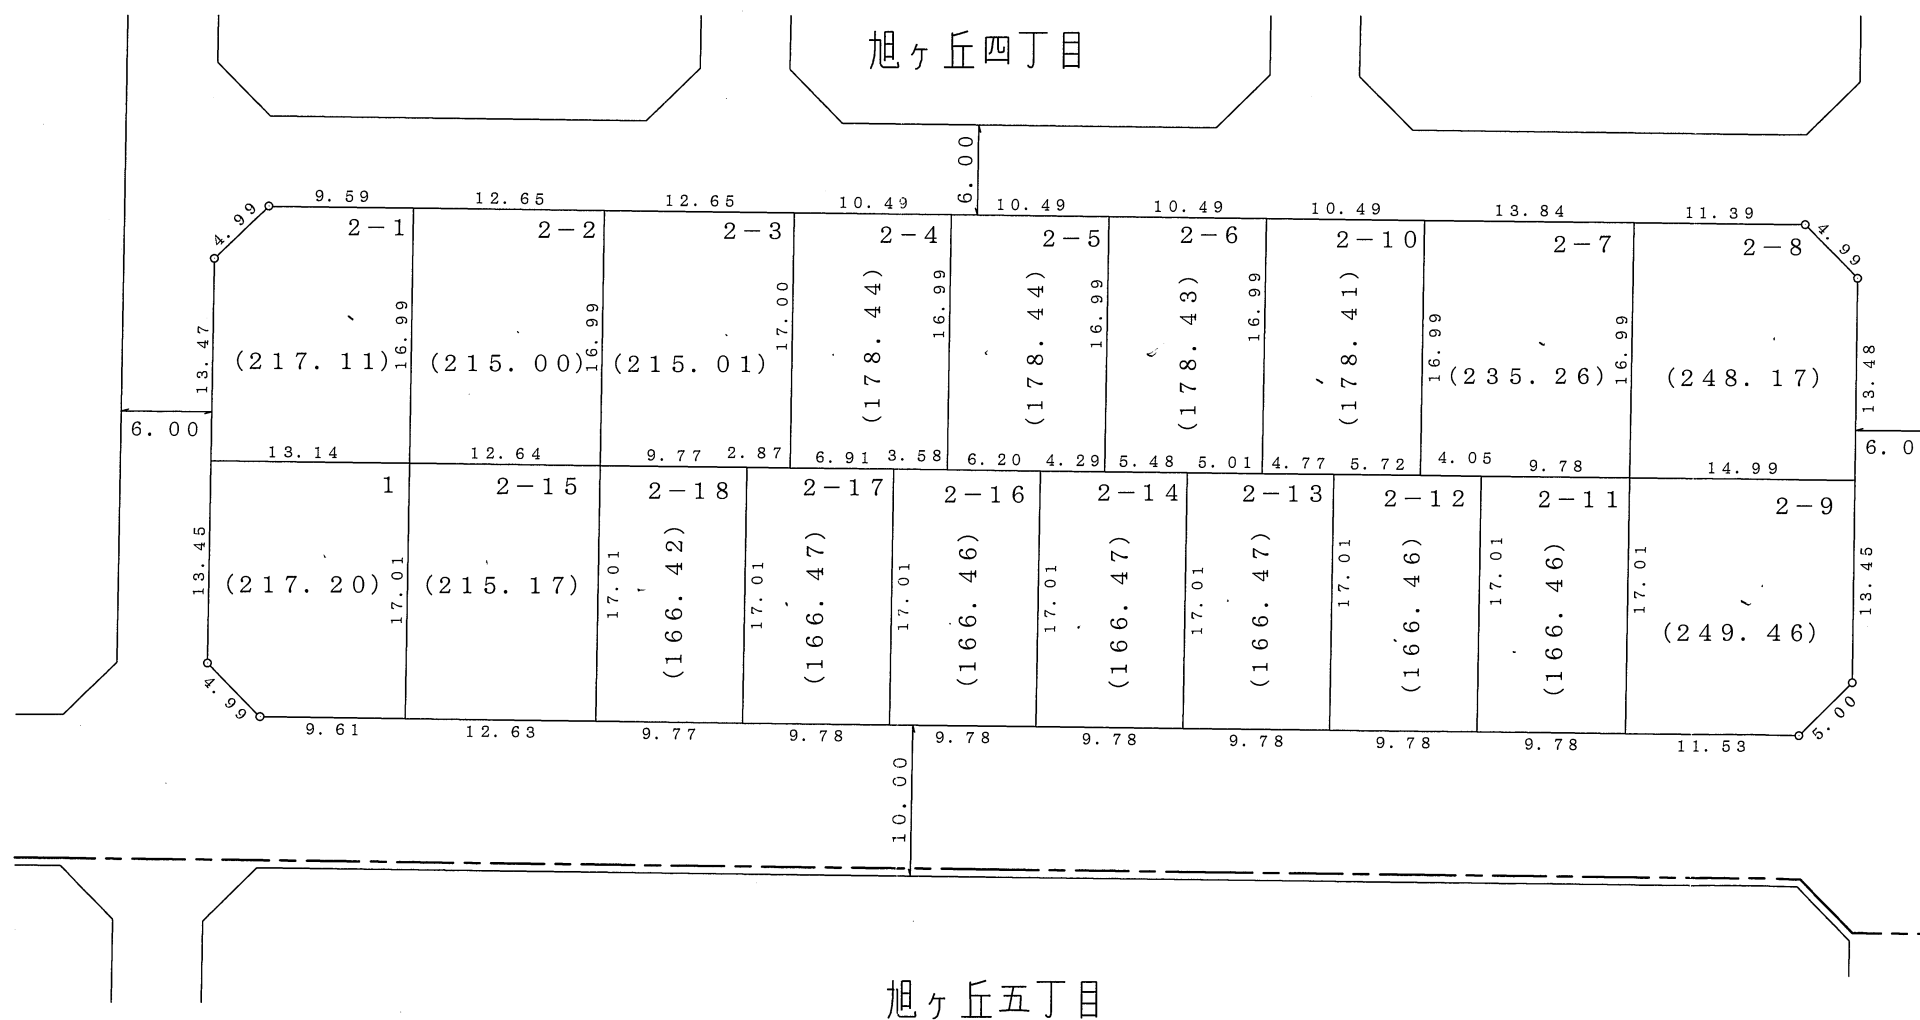

凡	例
施行地区界	
町界	
町名	旭ヶ丘四丁目
街区番号	〇〇BL
地番	〇


参考資料
 この資料は換地処分時のものであり民々間、又は官民間の
 所有権界を証明するものではありません。

大和都市計画事業旭ヶ丘特定土地区画整理事業

画地出来形図



S = 1 : 500

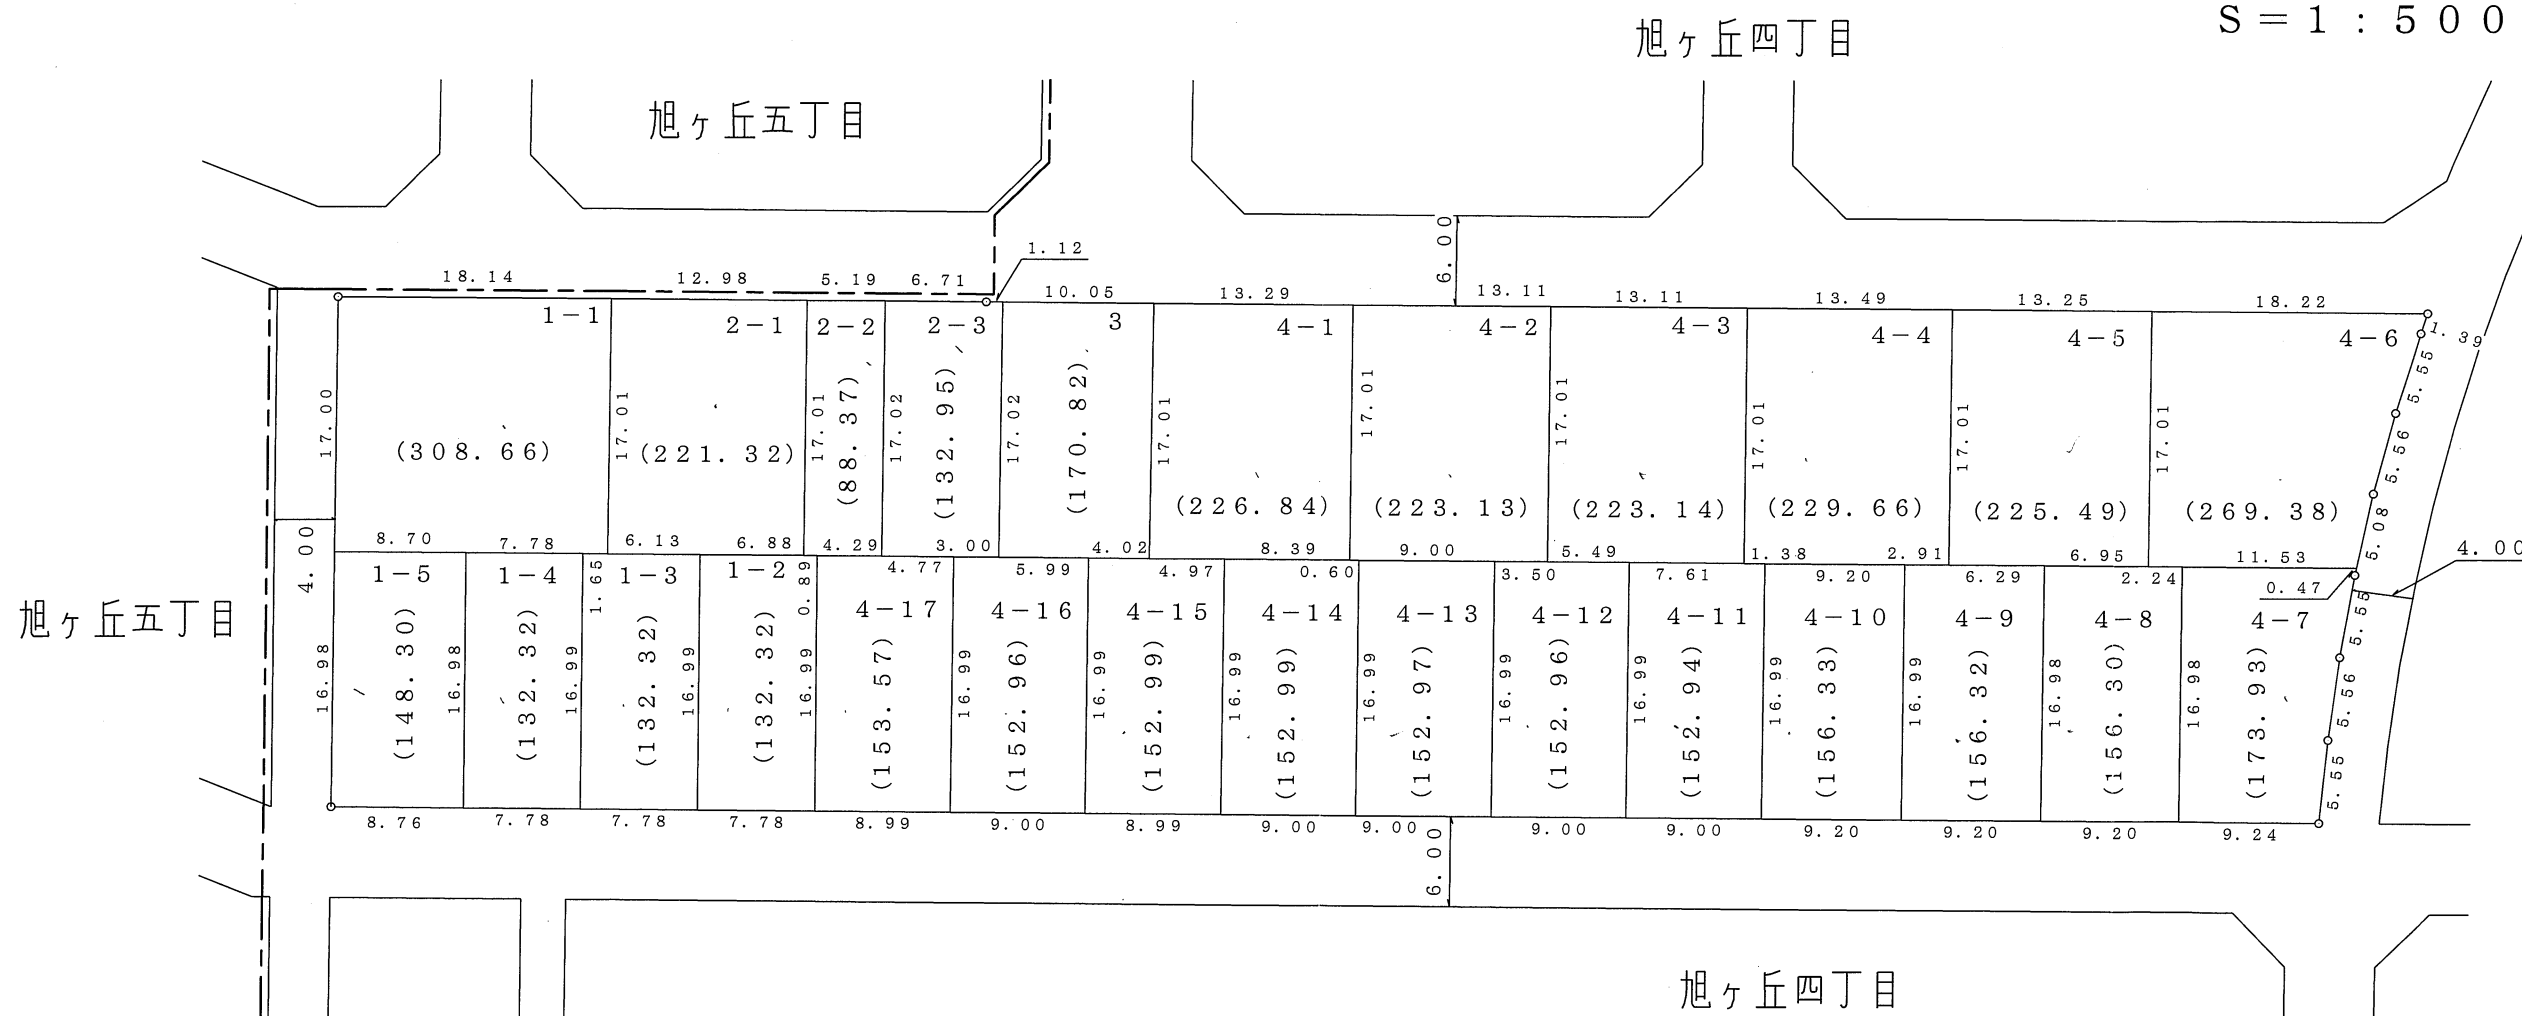

凡	例
施行地区界	
町界	
町名	旭ヶ丘四丁目
街区番号	〇〇BL
地番	〇


参考資料
 この資料は換地処分時のものであり民々間、又は官民間の
 所有権界を証明するものではありません。

大和都市計画事業旭ヶ丘特定土地区画整理事業

画地出来形図




S = 1 : 500

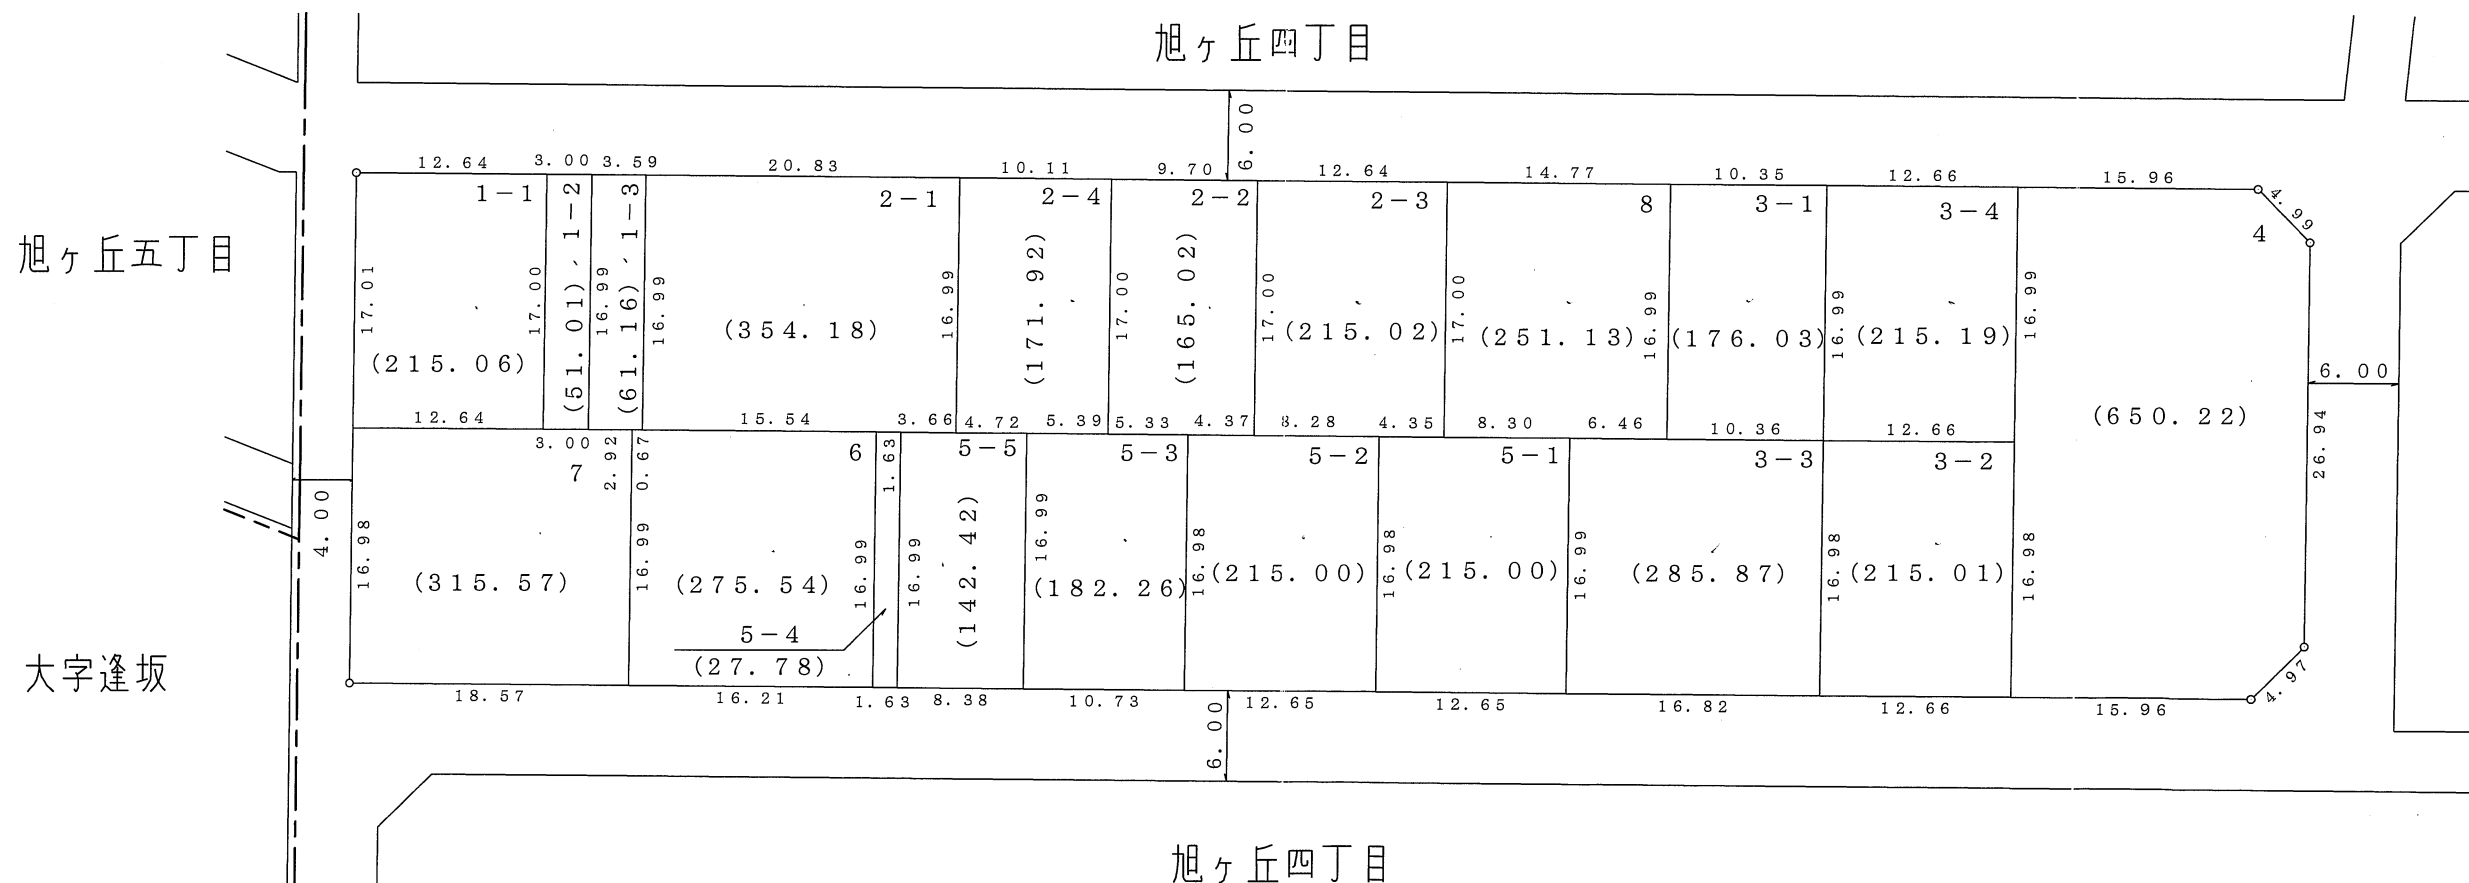


凡	例
施行地区界	
町界	
町名	旭ヶ丘四丁目
街区番号	〇〇BL
地番	〇

参考資料
 この資料は換地処分時のものであり民々間、又は官民間の
 所有権界を証明するものではありません。

大和都市計画事業旭ヶ丘特定土地区画整理事業 画地出来形図

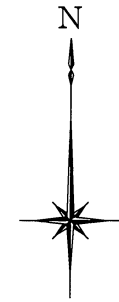

S = 1 : 500

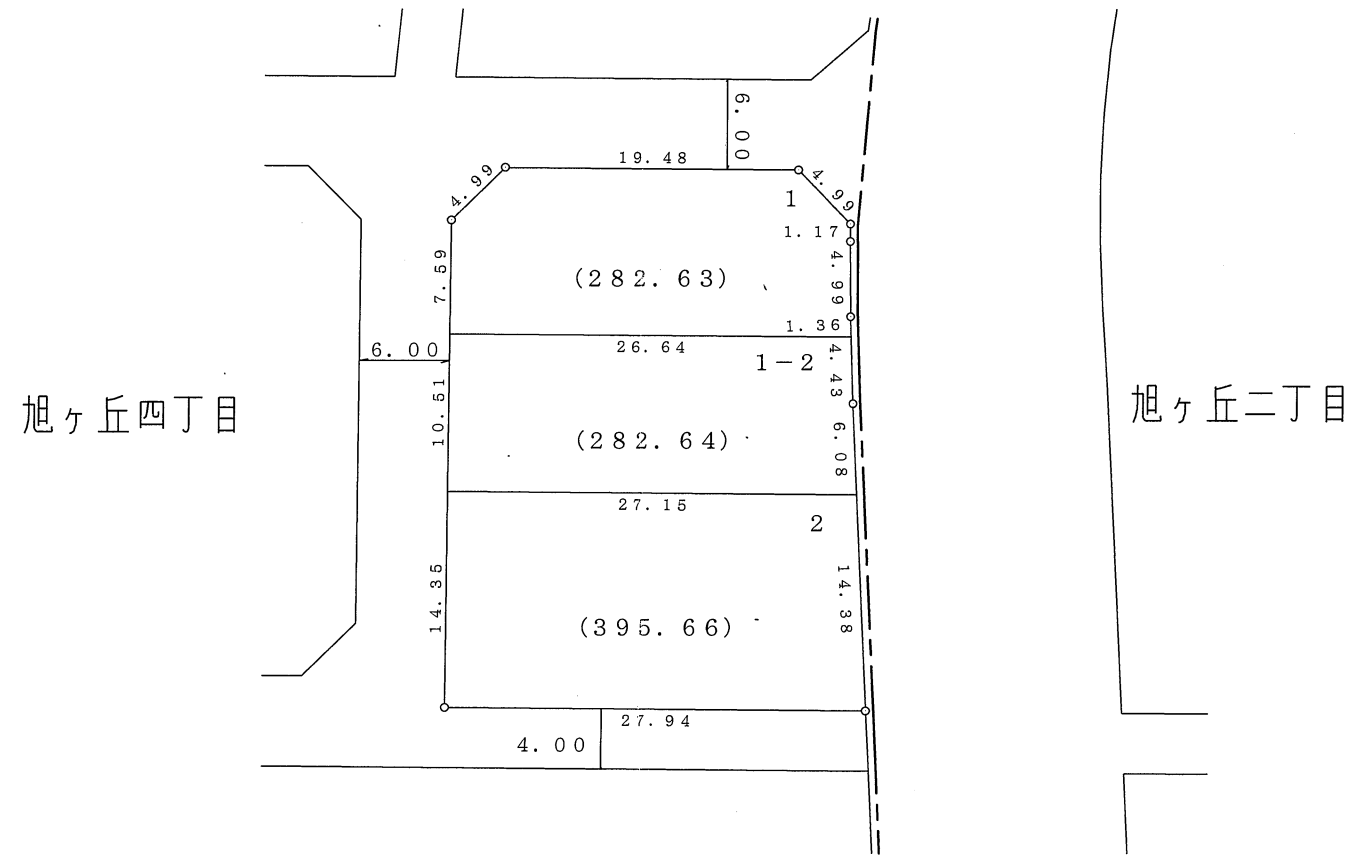

凡	例
施行地区界	
町界	
町名	旭ヶ丘四丁目
街区番号	〇〇BL
地番	〇


参考資料
 この資料は換地処分時のものであり民々間、又は官民間の
 所有権界を証明するものではありません。

大和都市計画事業旭ヶ丘特定土地区画整理事業

画地出来形図




S = 1 : 500

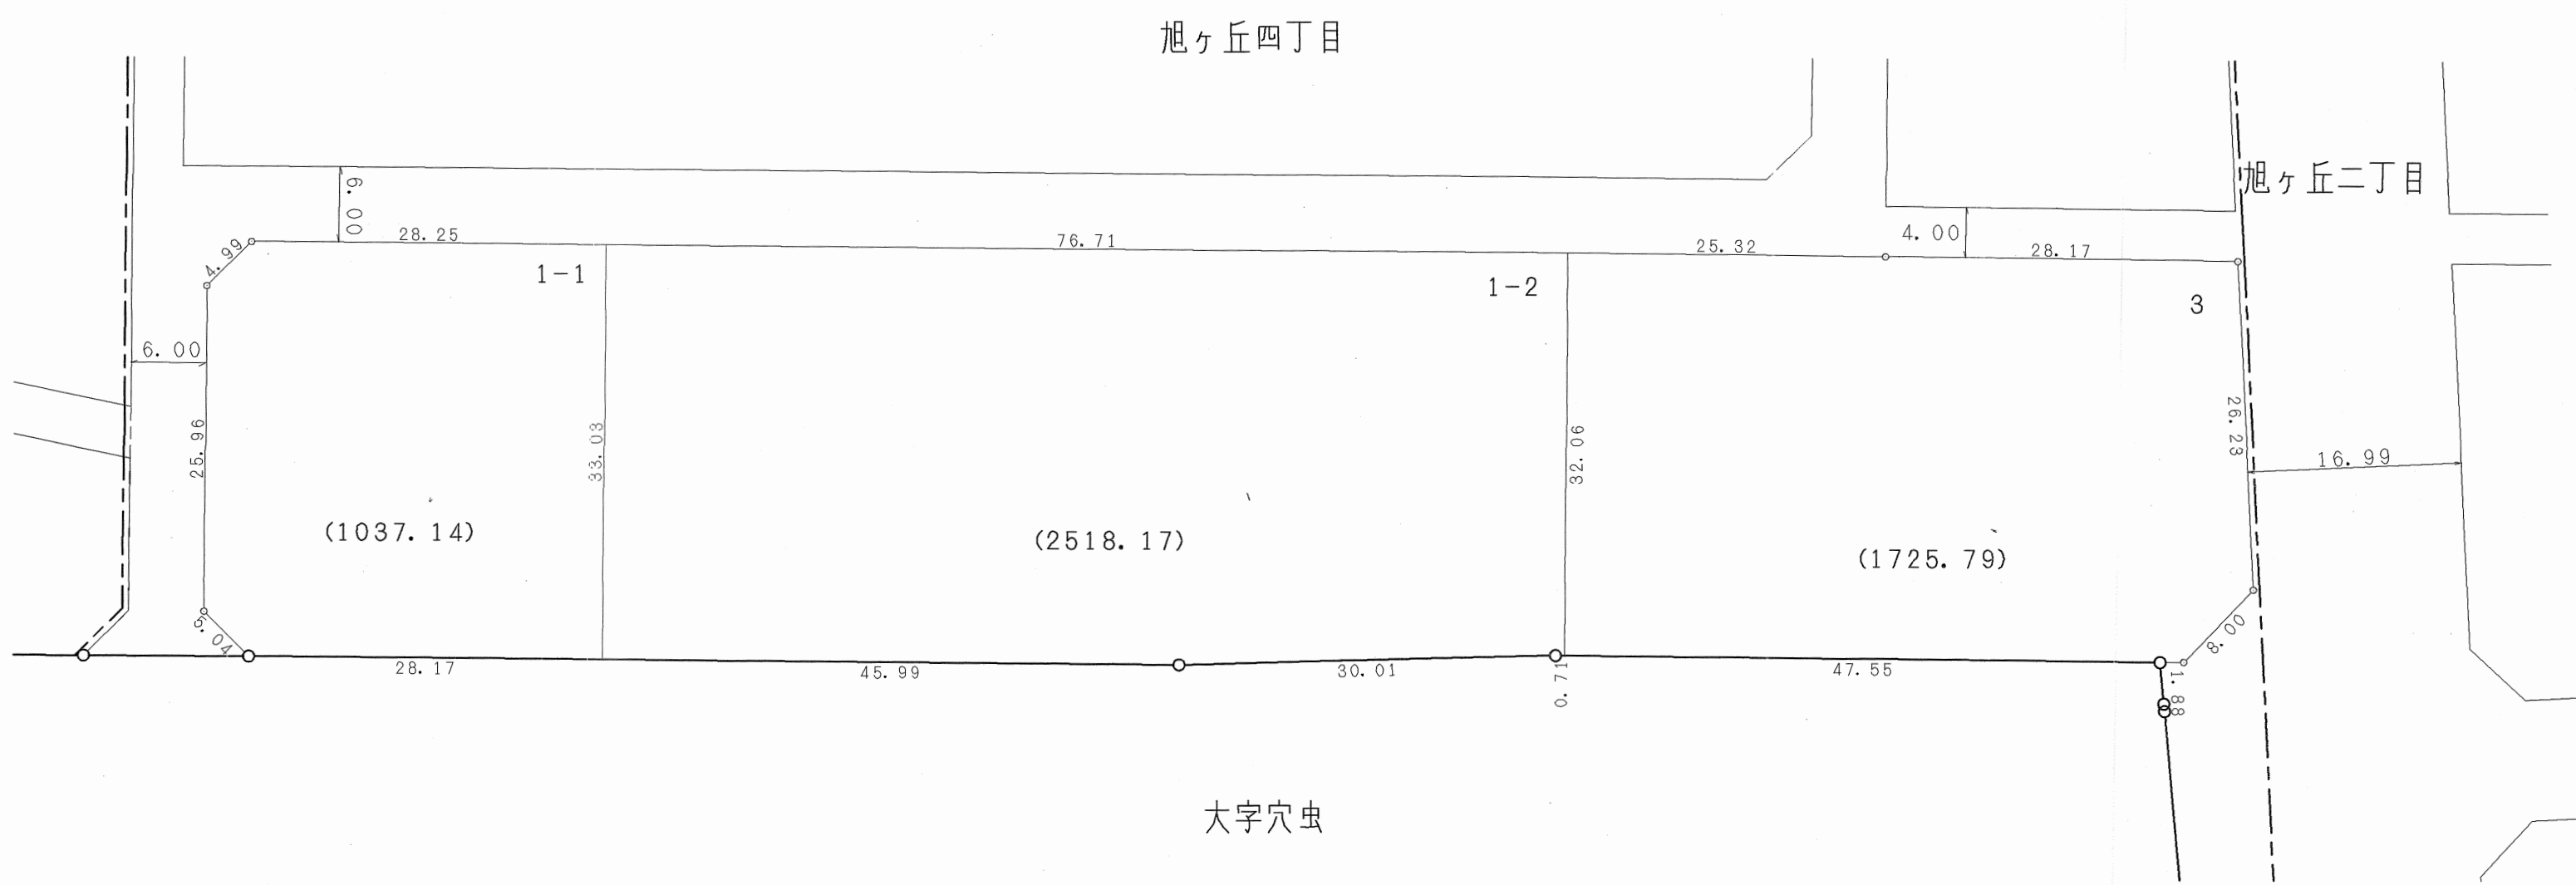


凡	例
施行地区界	
町界	
町名	旭ヶ丘四丁目
街区番号	〇〇BL
地番	〇

参考資料
 この資料は換地処分時のものであり民々間、又は官民間の
 所有権界を証明するものではありません。

大和都市計画事業旭ヶ丘特定土地区画整理事業 画地出来形図

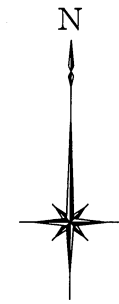

S = 1 : 500

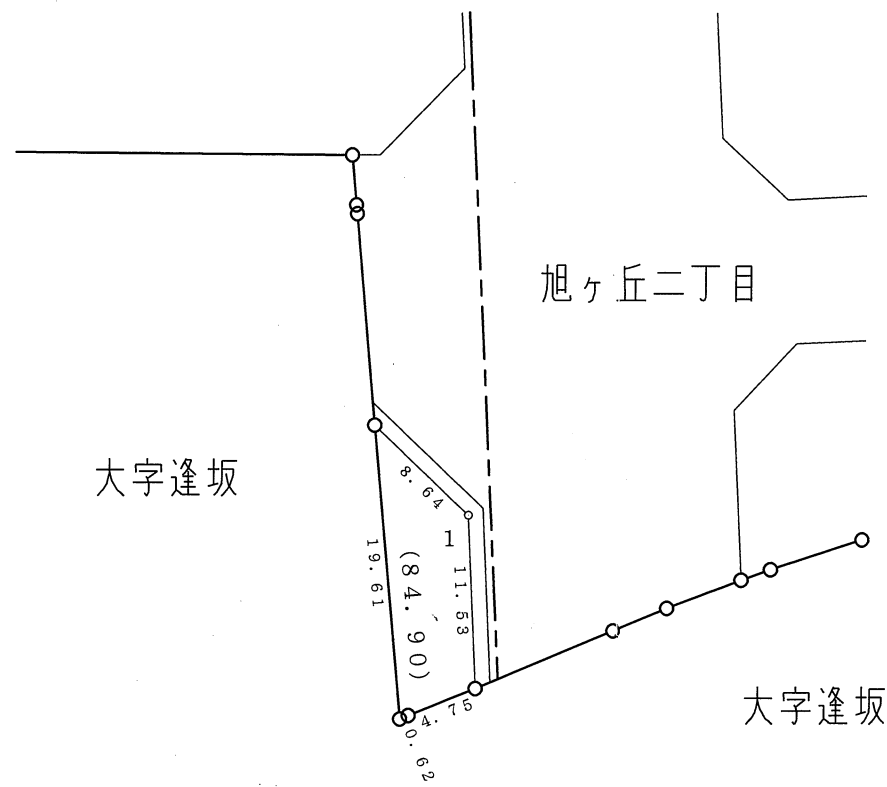

凡	例
施行地区界	
町界	
町名	旭ヶ丘四丁目
街区番号	〇〇BL
地番	〇

参考資料
この資料は換地処分時のものであり民々間、又は官民間の
所有権界を証明するものではありません。