


大和都市計画事業旭ヶ丘特定土地区画整理事業 画地出来形図



S = 1 : 500

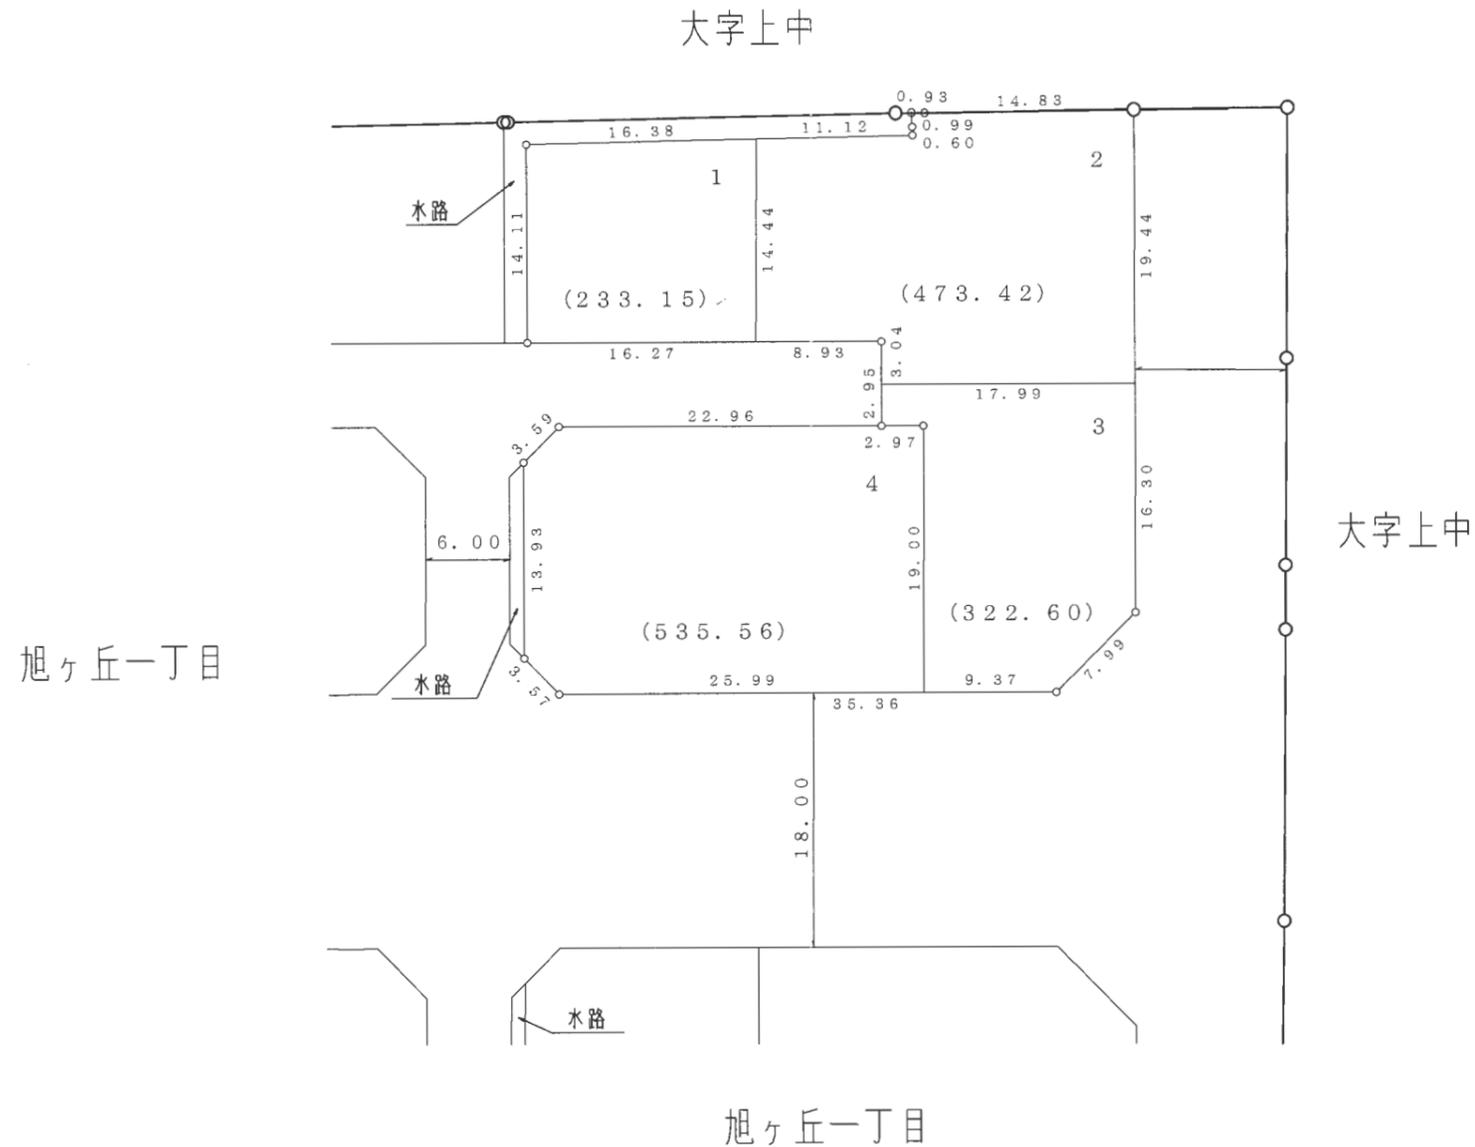

凡	例
施行地区界	
町界	
町名	旭ヶ丘一丁目
街区番号	〇〇BL
地番	〇

参考資料
 この資料は換地処分時のものであり民々間、又は官民間の
 所有権界を証明するものではありません。


大和都市計画事業旭ヶ丘特定土地区画整理事業 画地出来形図



S = 1 : 500

大字今泉

大字上中

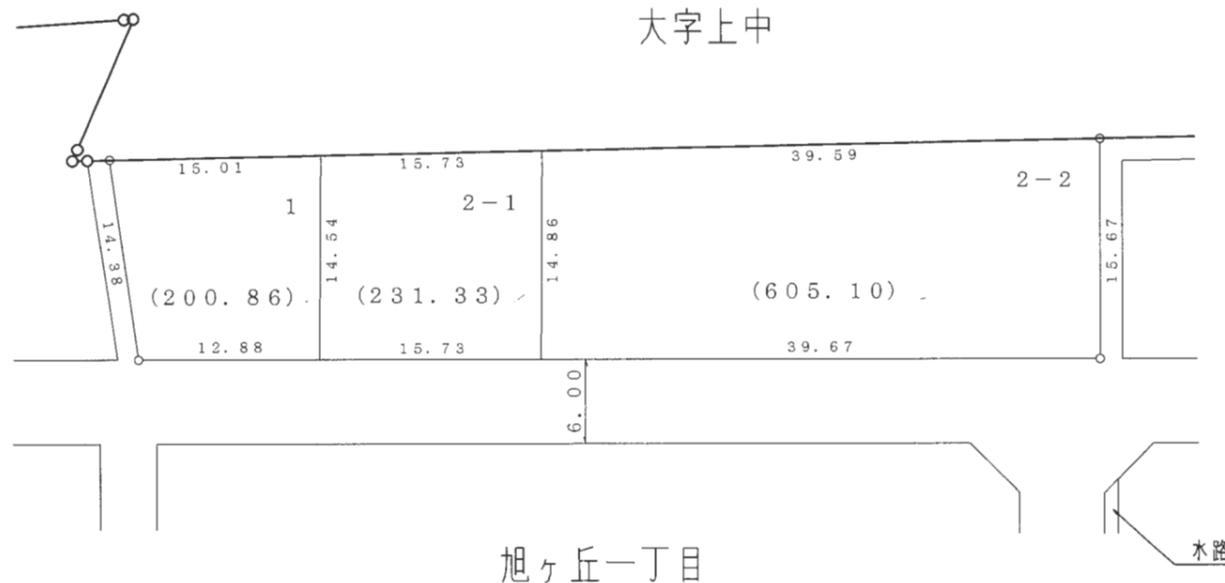


凡	例
施行地区界	
町界	
町名	旭ヶ丘一丁目
街区番号	〇〇BL
地番	〇

参考資料
 この資料は換地処分時のものであり民々間、又は官民間の
 所有権界を証明するものではありません。

大和都市計画事業旭ヶ丘特定土地区画整理事業 画地出来形図



S = 1 : 500

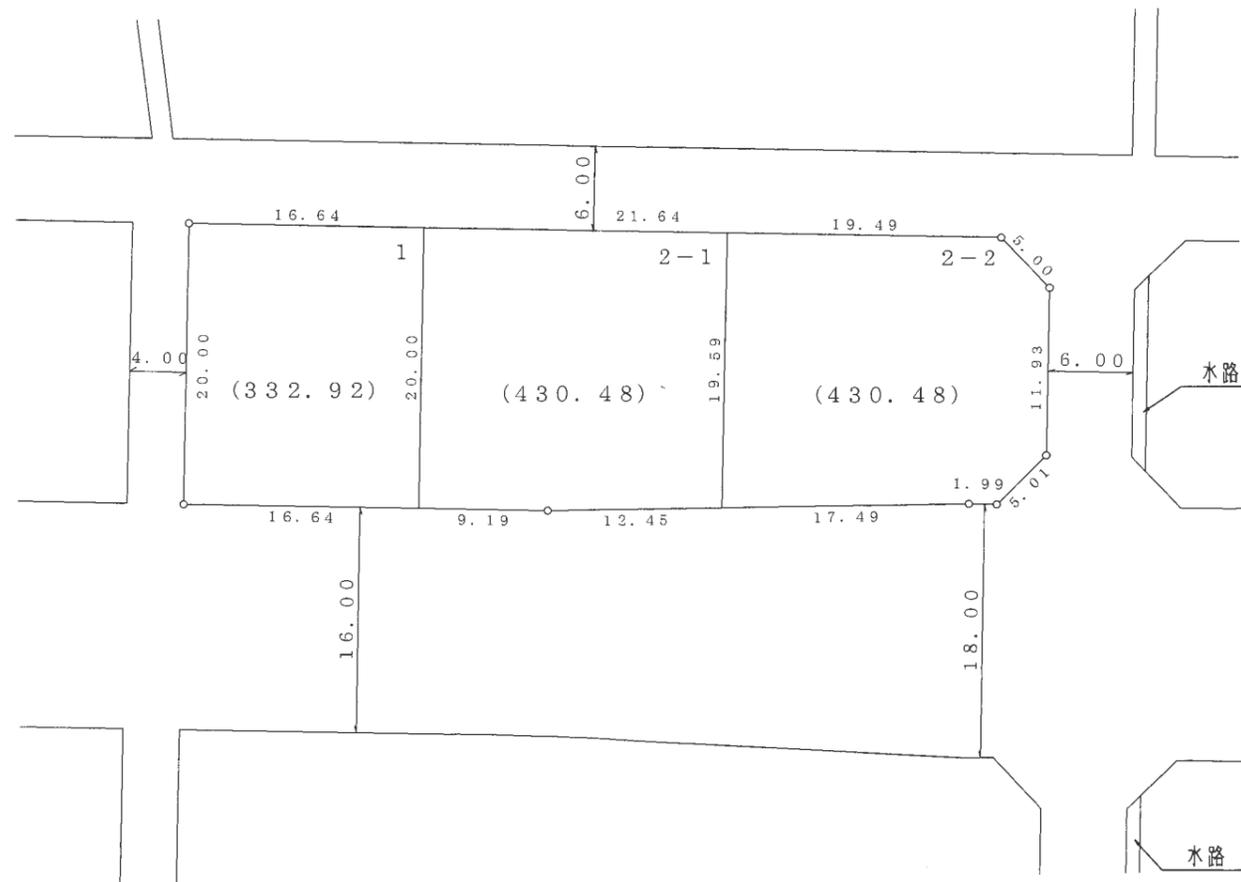


凡	例
施行地区界	
町界	
町名	旭ヶ丘一丁目
街区番号	〇〇BL
地番	〇

参考資料
 この資料は換地処分時のものであり民々間、又は官民間の
 所有権界を証明するものではありません。

大和都市計画事業旭ヶ丘特定土地区画整理事業 画地出来形図



S = 1 : 500

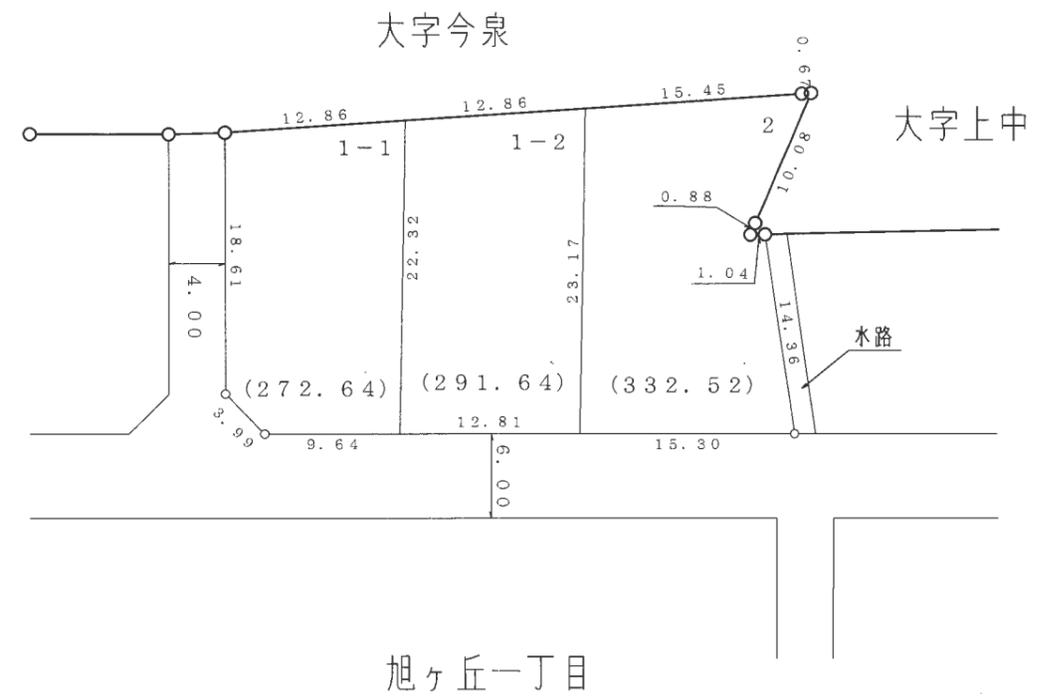


凡	例
施行地区界	
町界	
町名	旭ヶ丘一丁目
街区番号	〇〇BL
地番	〇

参考資料
 この資料は換地処分時のものであり民々間、又は官民間の
 所有権界を証明するものではありません。

大和都市計画事業旭ヶ丘特定土地区画整理事業 画地出来形図



S = 1 : 500

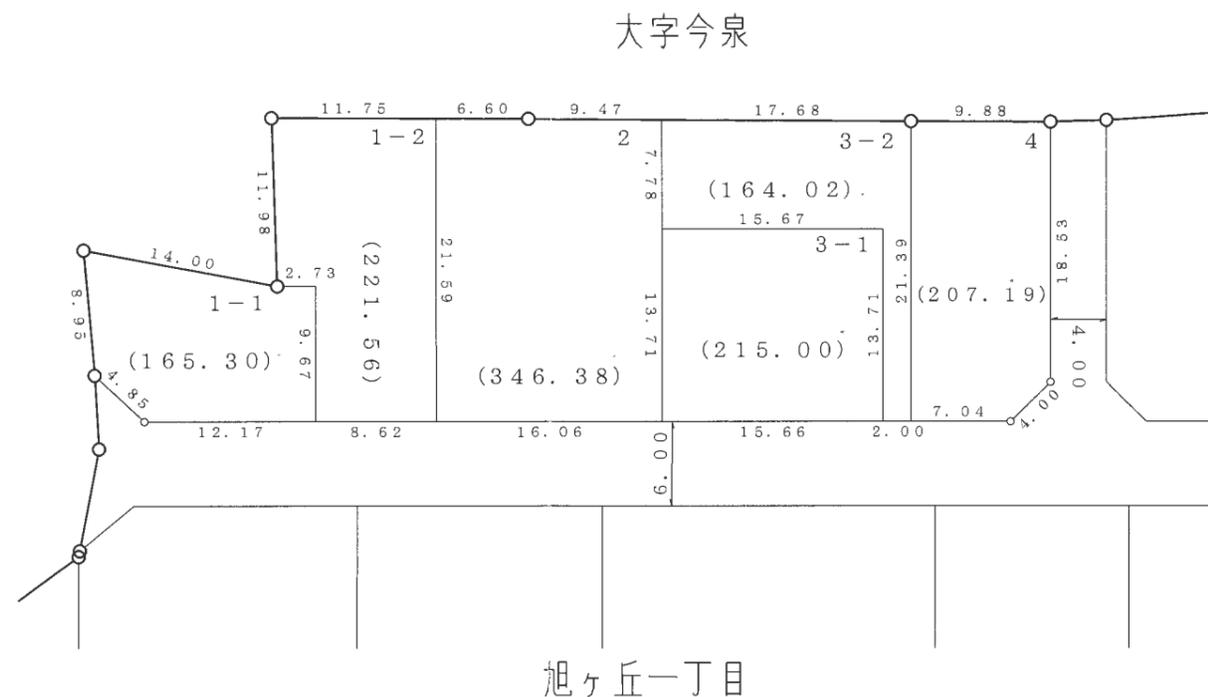


凡	例
施行地区界	
町界	
町名	旭ヶ丘一丁目
街区番号	〇〇BL
地番	〇

参考資料
この資料は換地処分時のものであり民々間、又は官民間の
所有権界を証明するものではありません。

大和都市計画事業旭ヶ丘特定土地区画整理事業 画地出来形図



S = 1 : 500

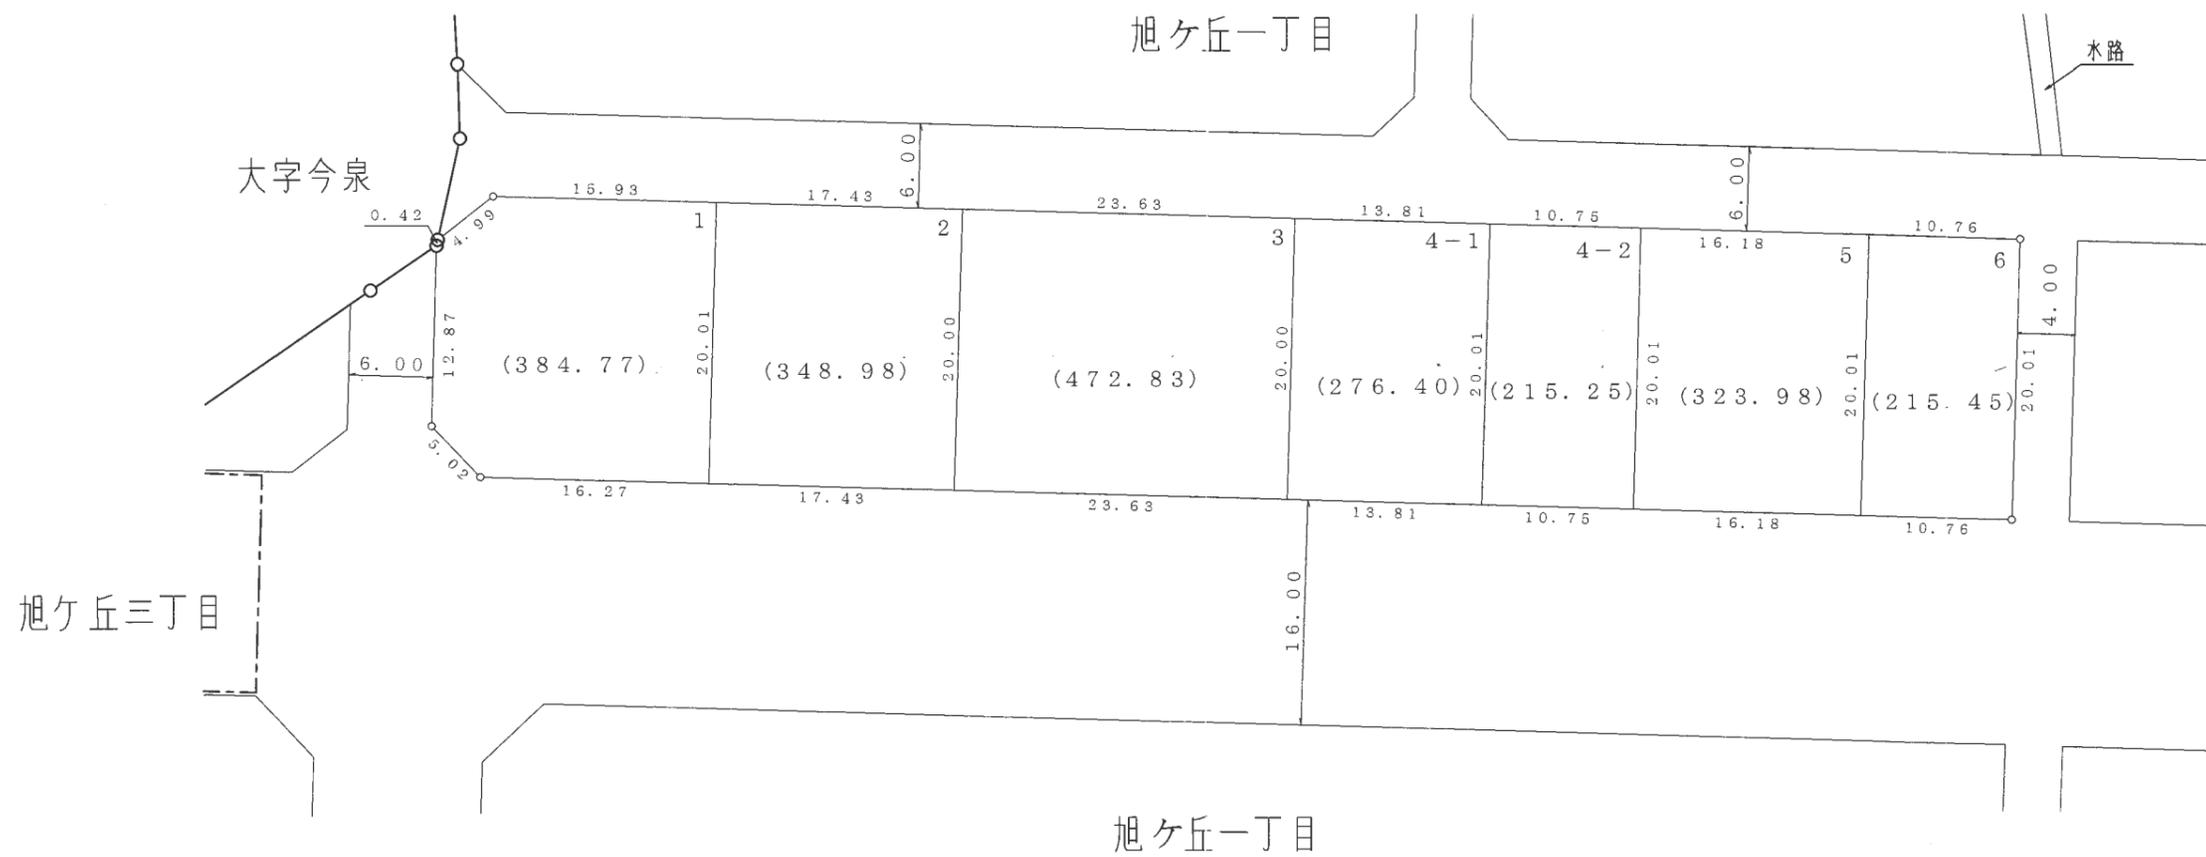

凡	例
施行地区界	
町界	
町名	旭ヶ丘一丁目
街区番号	〇〇BL
地番	〇

参考資料
 この資料は換地処分時のものであり民々間、又は官民間の
 所有権界を証明するものではありません。

大和都市計画事業旭ヶ丘特定土地区画整理事業

画地出来形図





S = 1 : 500



凡	例
施行地区界	
町界	
町名	旭ヶ丘一丁目
街区番号	〇〇BL
地番	〇

参考資料
 この資料は換地処分時のものであり民々間、又は官民間の
 所有権界を証明するものではありません。

大和都市計画事業旭ヶ丘特定土地区画整理事業 画地出来形図

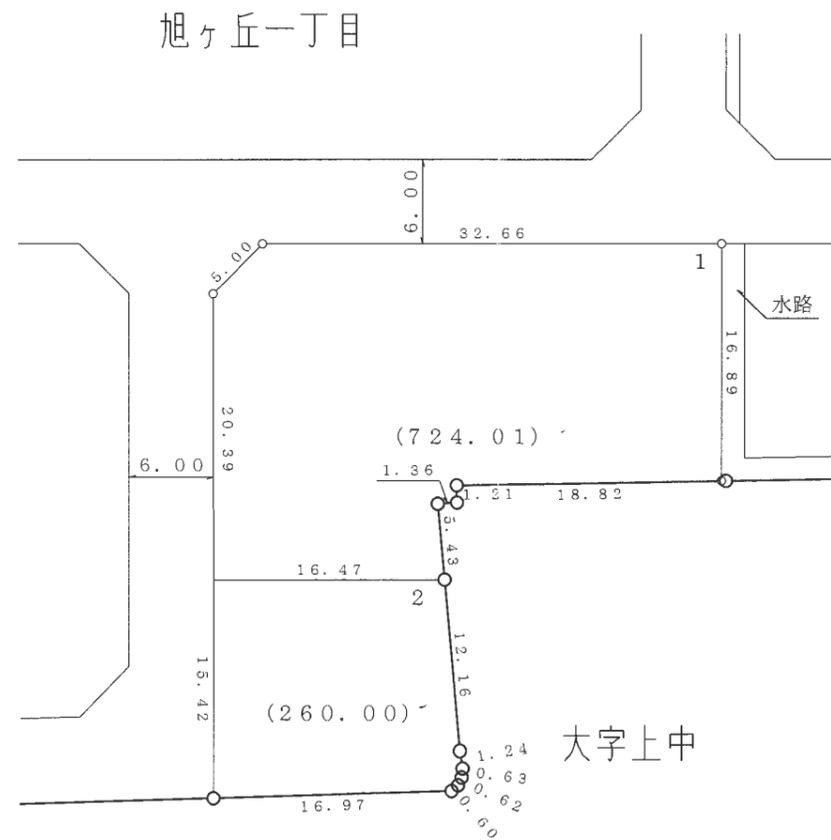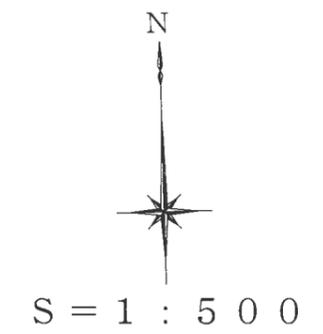


凡	例
施行地区界	
町界	
町名	旭ヶ丘一丁目
街区番号	〇〇BL
地番	〇

参考資料
この資料は換地処分時のものであり民々間、又は官民間の
所有権界を証明するものではありません。

大和都市計画事業旭ヶ丘特定土地区画整理事業 画地出来形図




S = 1 : 500

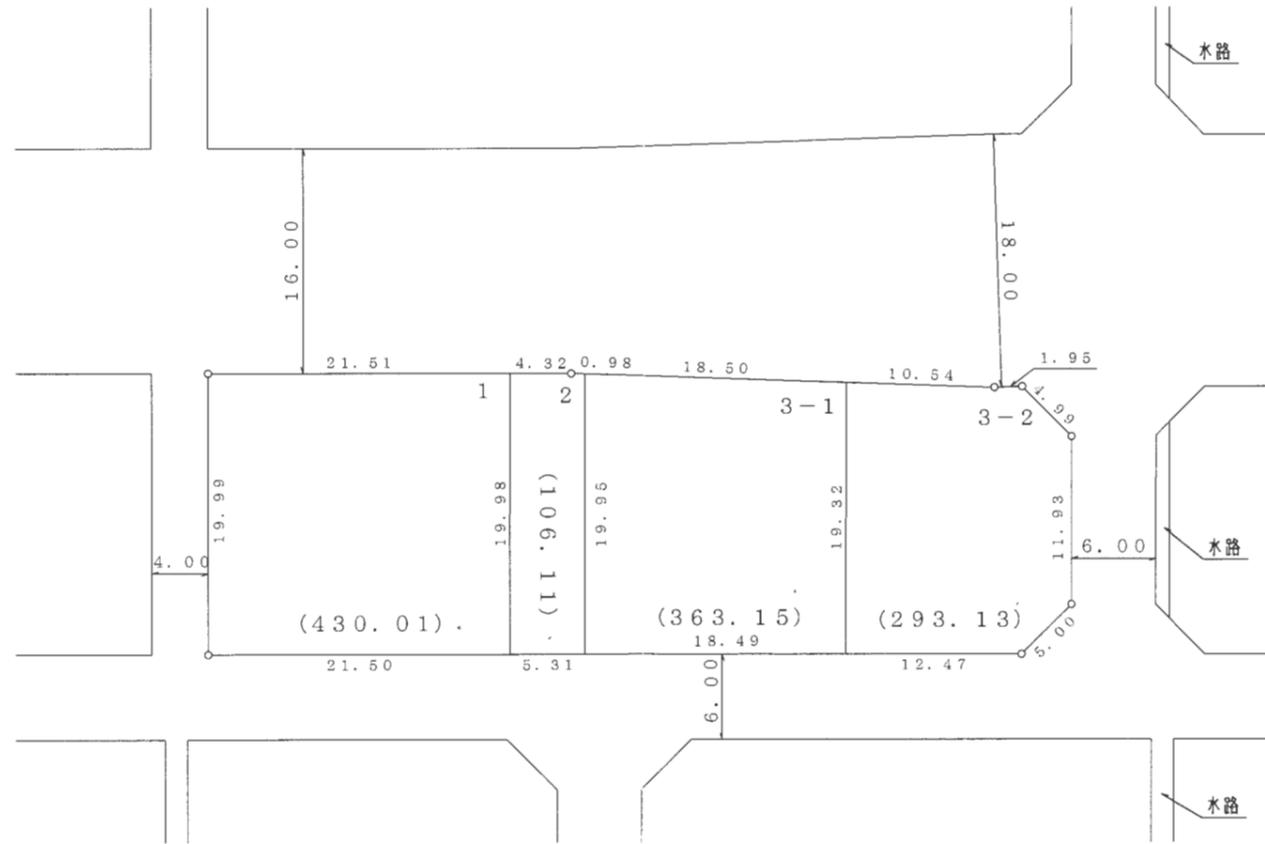

凡	例
施行地区界	
町界	
町名	旭ヶ丘一丁目
街区番号	〇〇BL
地番	〇

参考資料
 この資料は換地処分時のものであり民々間、又は官民間の
 所有権界を証明するものではありません。

大和都市計画事業旭ヶ丘特定土地区画整理事業 画地出来形図

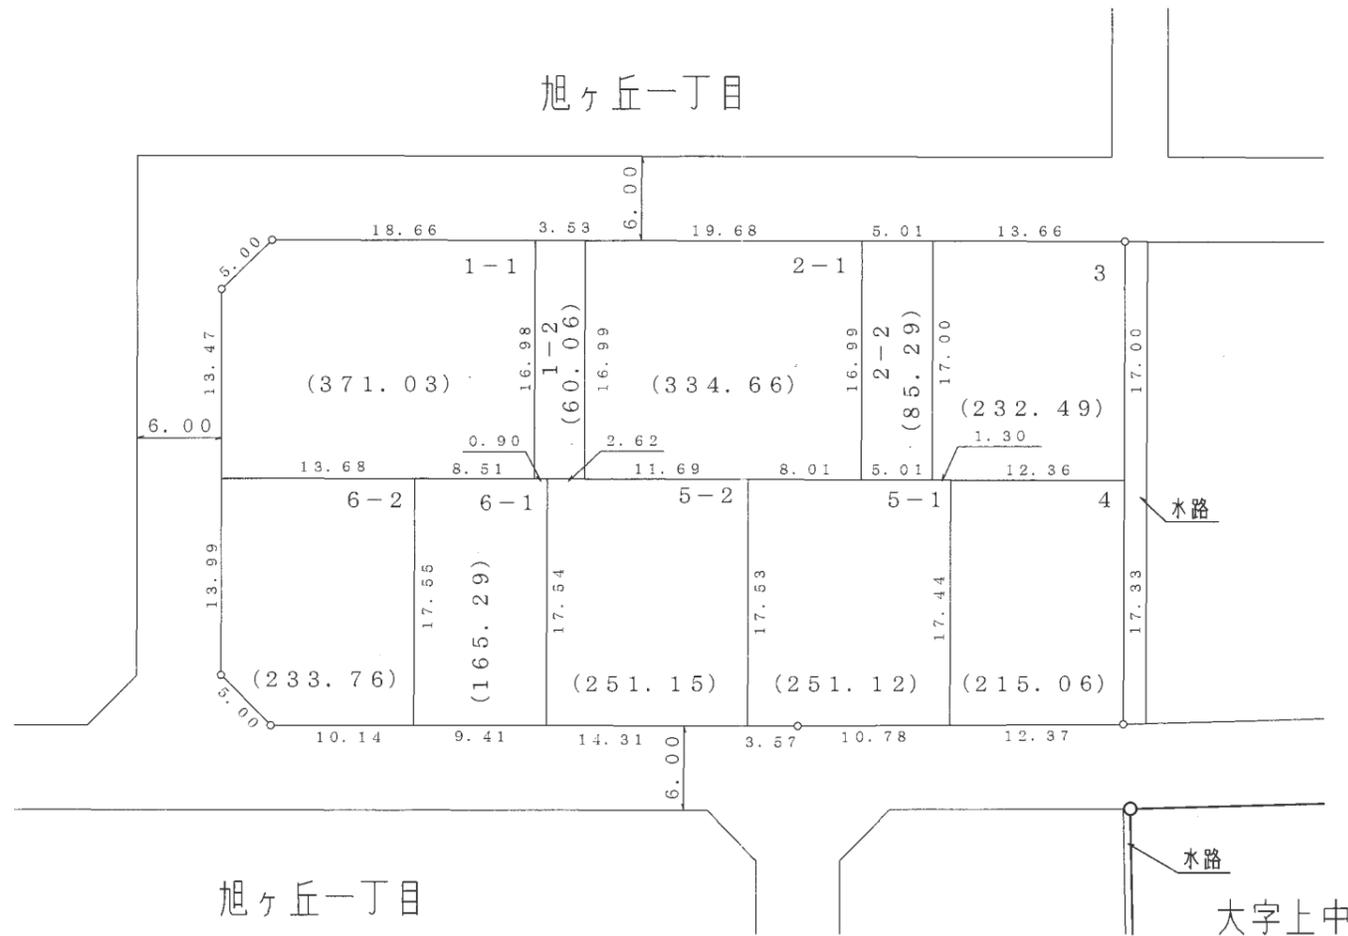


凡	例
施行地区界	
町界	
町名	旭ヶ丘一丁目
街区番号	〇〇BL
地番	〇

参考資料
 この資料は換地処分時のものであり民々間、又は官民間の
 所有権界を証明するものではありません。

大和都市計画事業旭ヶ丘特定土地区画整理事業 画地出来形図



S = 1 : 500


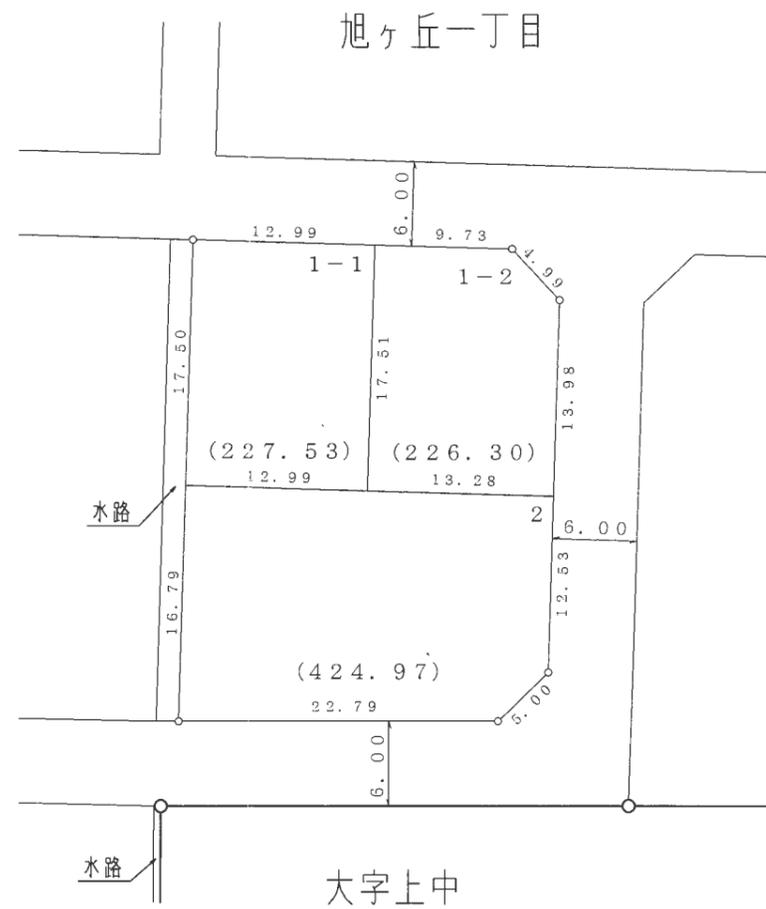


凡	例
施行地区界	
町界	
町名	旭ヶ丘一丁目
街区番号	〇〇BL
地番	〇

参考資料
 この資料は換地処分時のものであり民々間、又は官民間の
 所有権界を証明するものではありません。

大和都市計画事業旭ヶ丘特定土地区画整理事業

画地出来形図

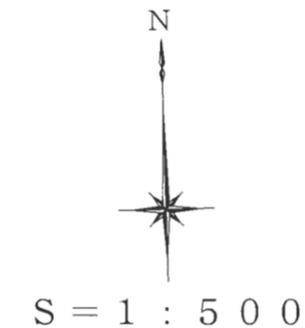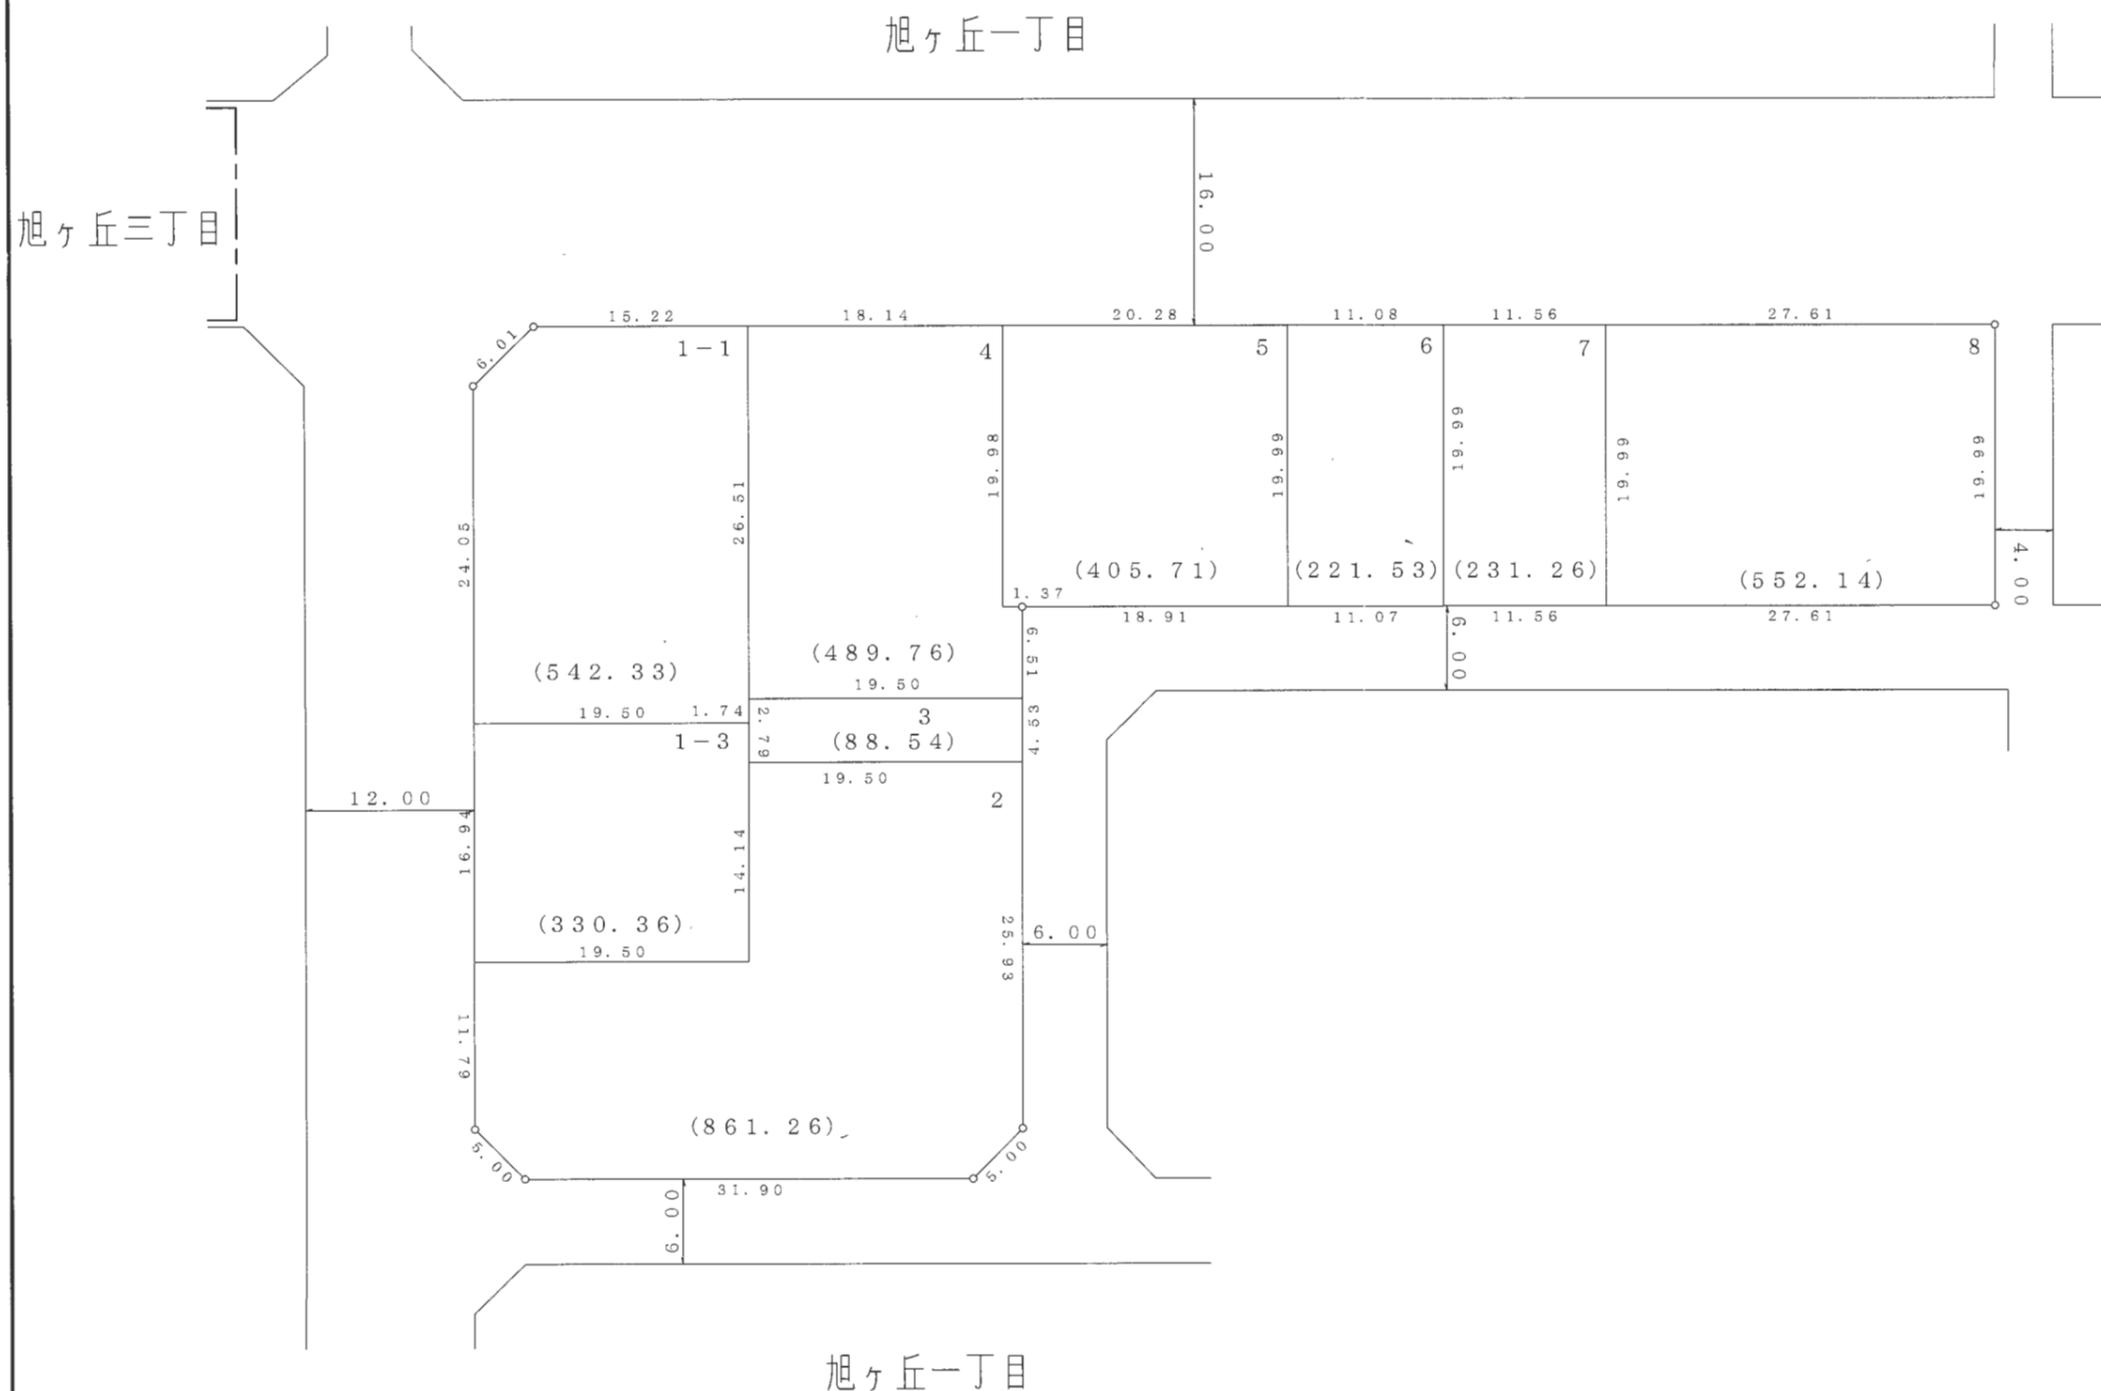

凡	例
施行地区界	
町界	
町名	旭ヶ丘一丁目
街区番号	〇〇BL
地番	〇


参考資料
この資料は換地処分時のものであり民々間、又は官民間の
所有権界を証明するものではありません。

大和都市計画事業旭ヶ丘特定土地区画整理事業 画地出来形図



S = 1 : 500

旭ヶ丘一丁目

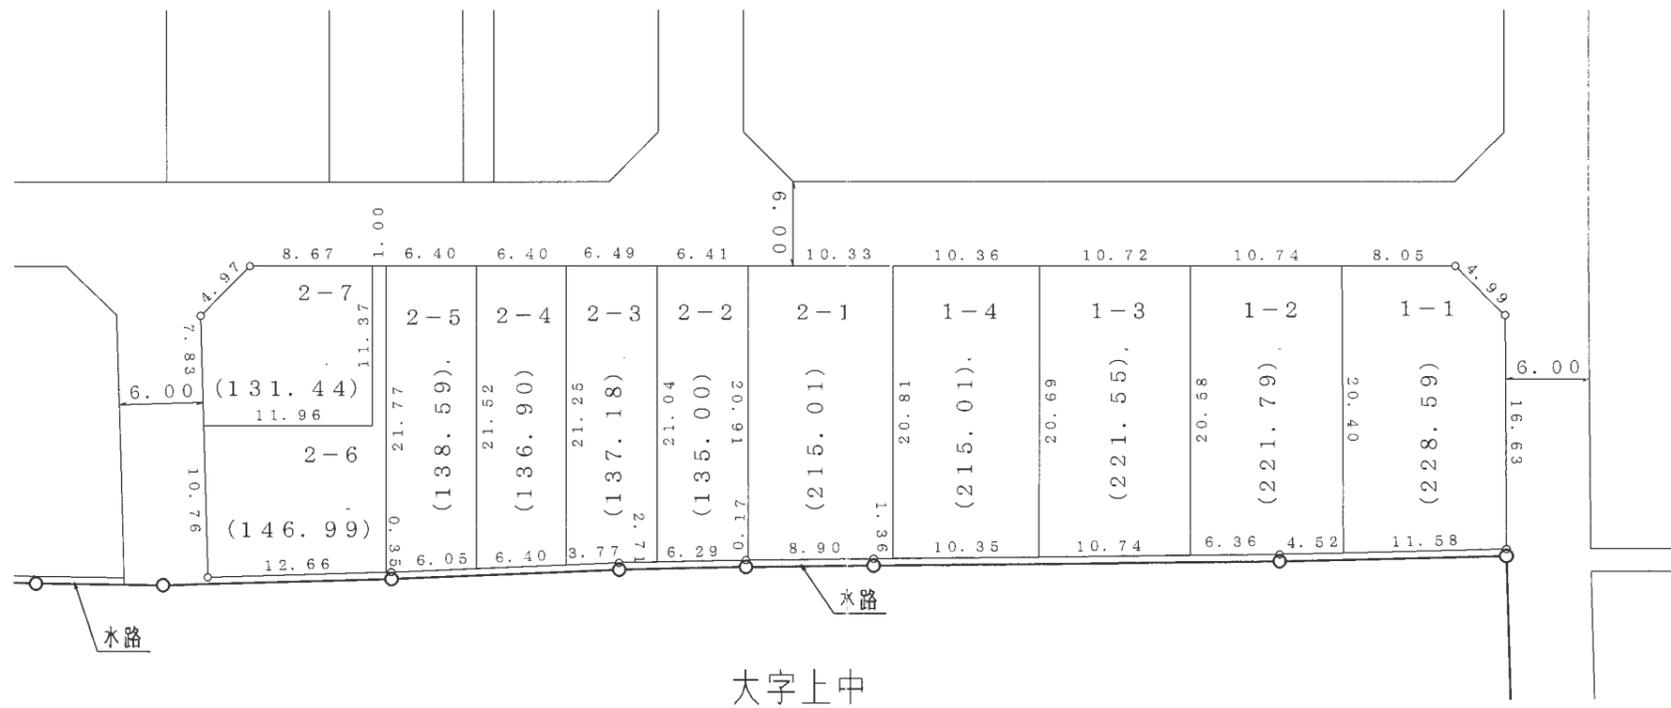

大字上中

凡	例
施行地区界	
町界	
町名	旭ヶ丘一丁目
街区番号	〇〇BL
地番	〇

参考資料
 この資料は換地処分時のものであり民々間、又は官民間の
 所有権界を証明するものではありません。


大和都市計画事業旭ヶ丘特定土地区画整理事業

画地出来形図



S = 1 : 500

旭ヶ丘一丁目

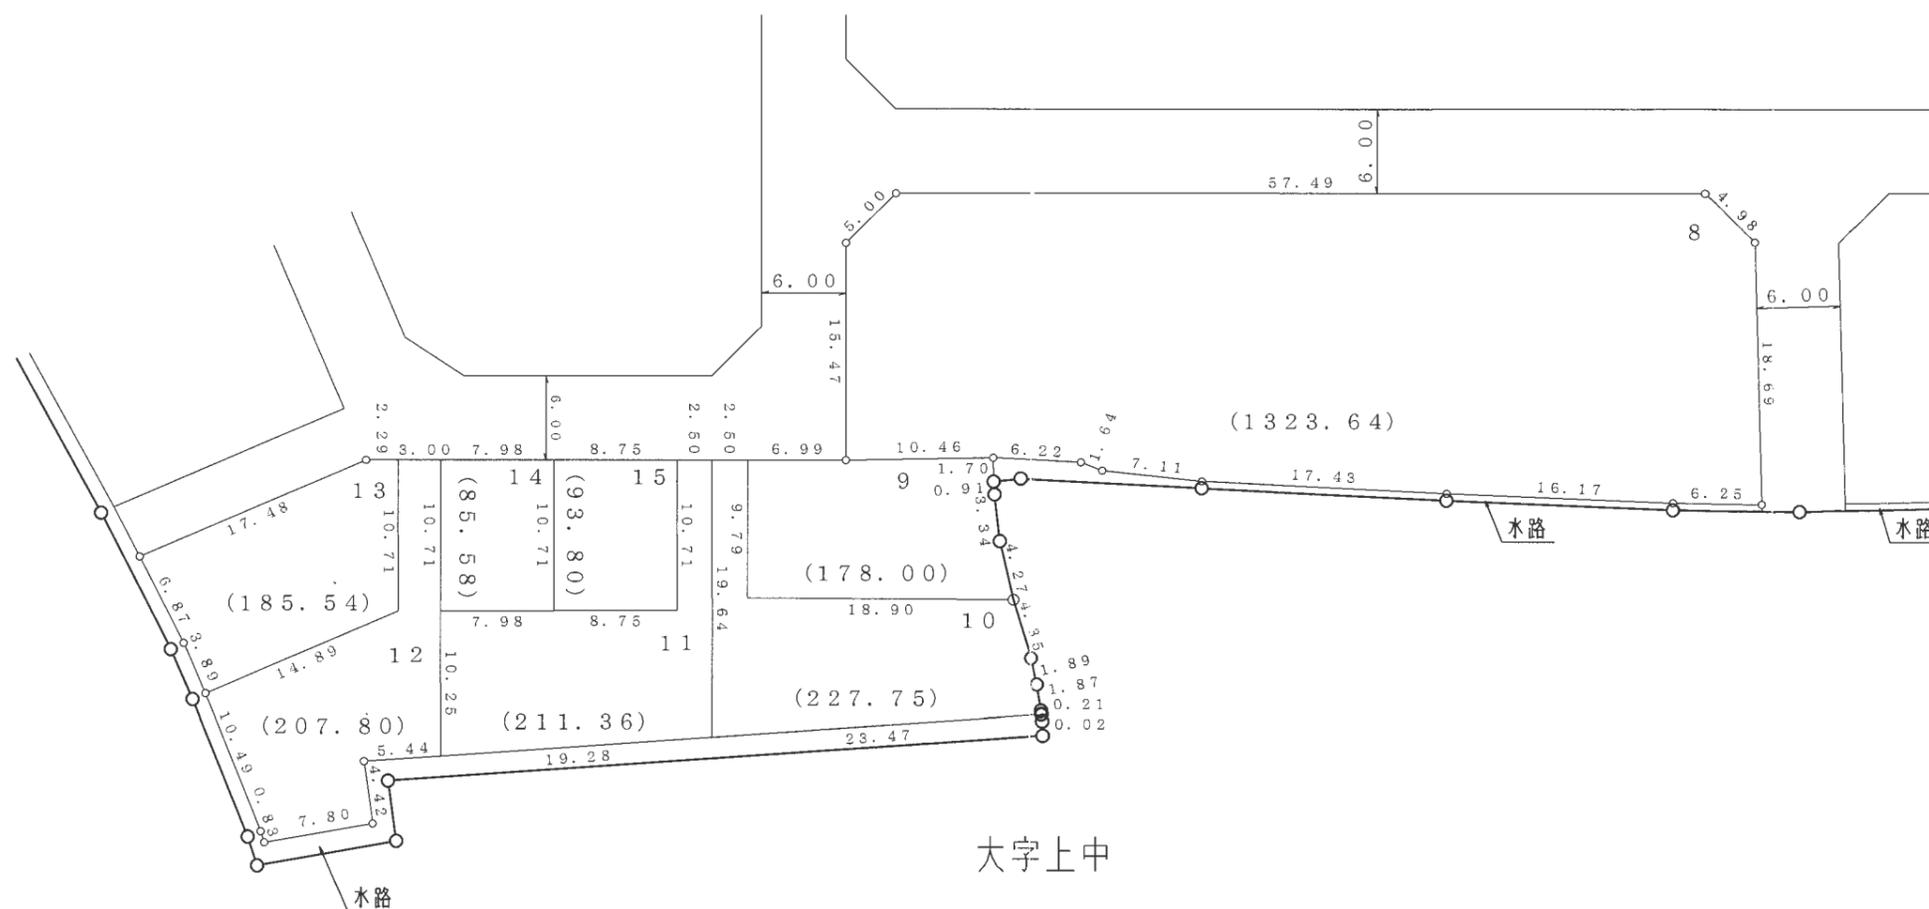


凡	例
施行地区界	
町界	
町名	旭ヶ丘一丁目
街区番号	〇〇BL
地番	〇

参考資料
 この資料は換地処分時のものであり民々間、又は官民間の
 所有権界を証明するものではありません。

大和都市計画事業旭ヶ丘特定土地区画整理事業 画地出来形図



S = 1 : 500

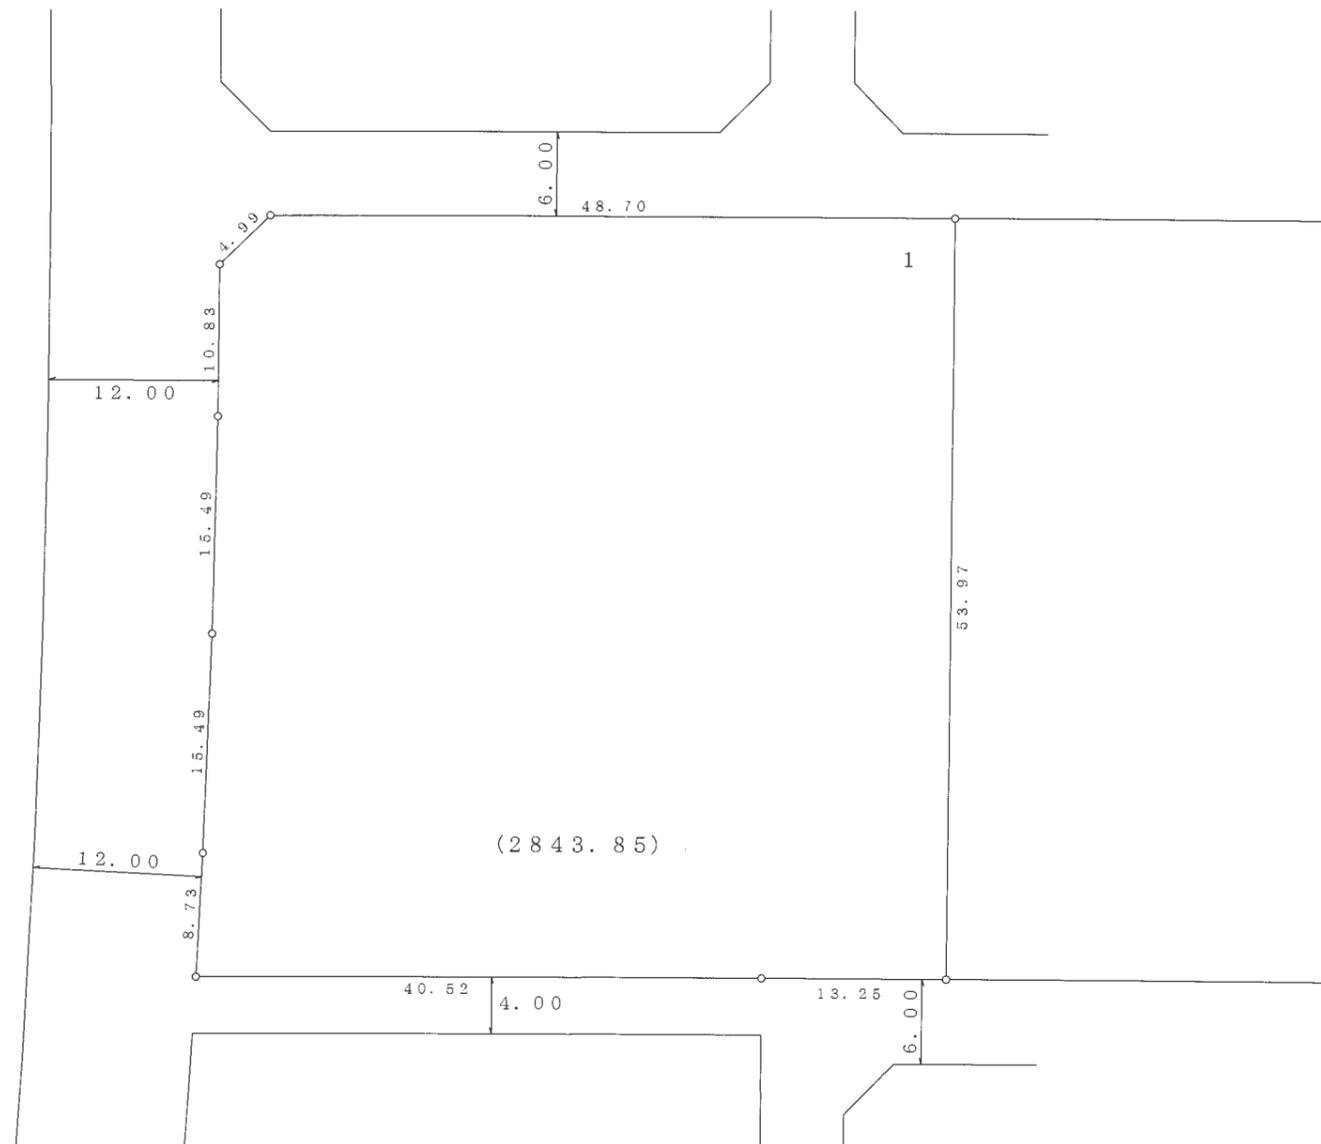


凡	例
施行地区界	
町界	
町名	旭ヶ丘一丁目
街区番号	COBL
地番	○

参考資料
 この資料は換地処分時のものであり民々間、又は官民間の
 所有権界を証明するものではありません。

大和都市計画事業旭ヶ丘特定土地区画整理事業 画地出来形図



S = 1 : 500

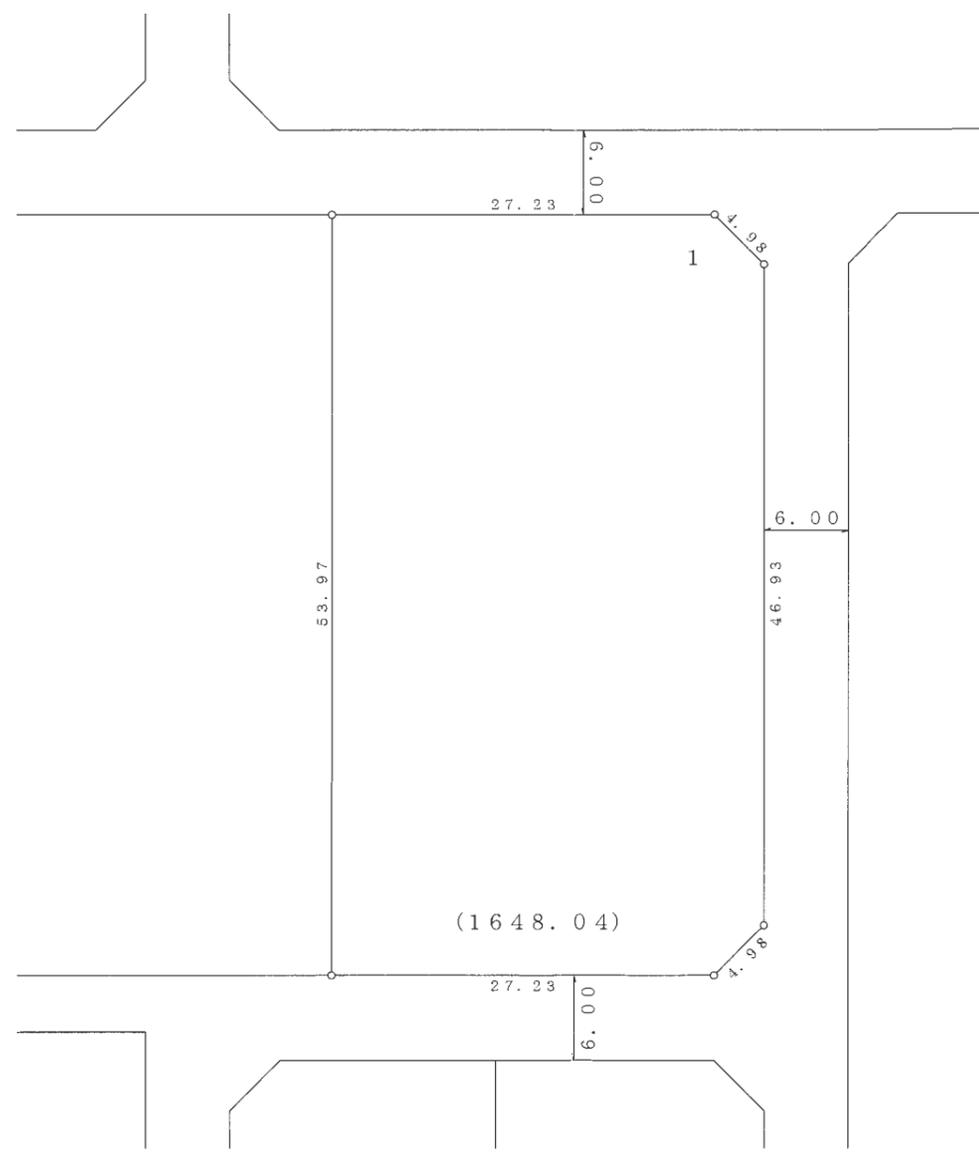


凡	例
施行地区界	
町界	
町名	旭ヶ丘一丁目
街区番号	〇〇BL
地番	〇

参考資料
 この資料は換地処分時のものであり民々間、又は官民間の
 所有権界を証明するものではありません。

大和都市計画事業旭ヶ丘特定土地区画整理事業 画地出来形図



S = 1 : 500

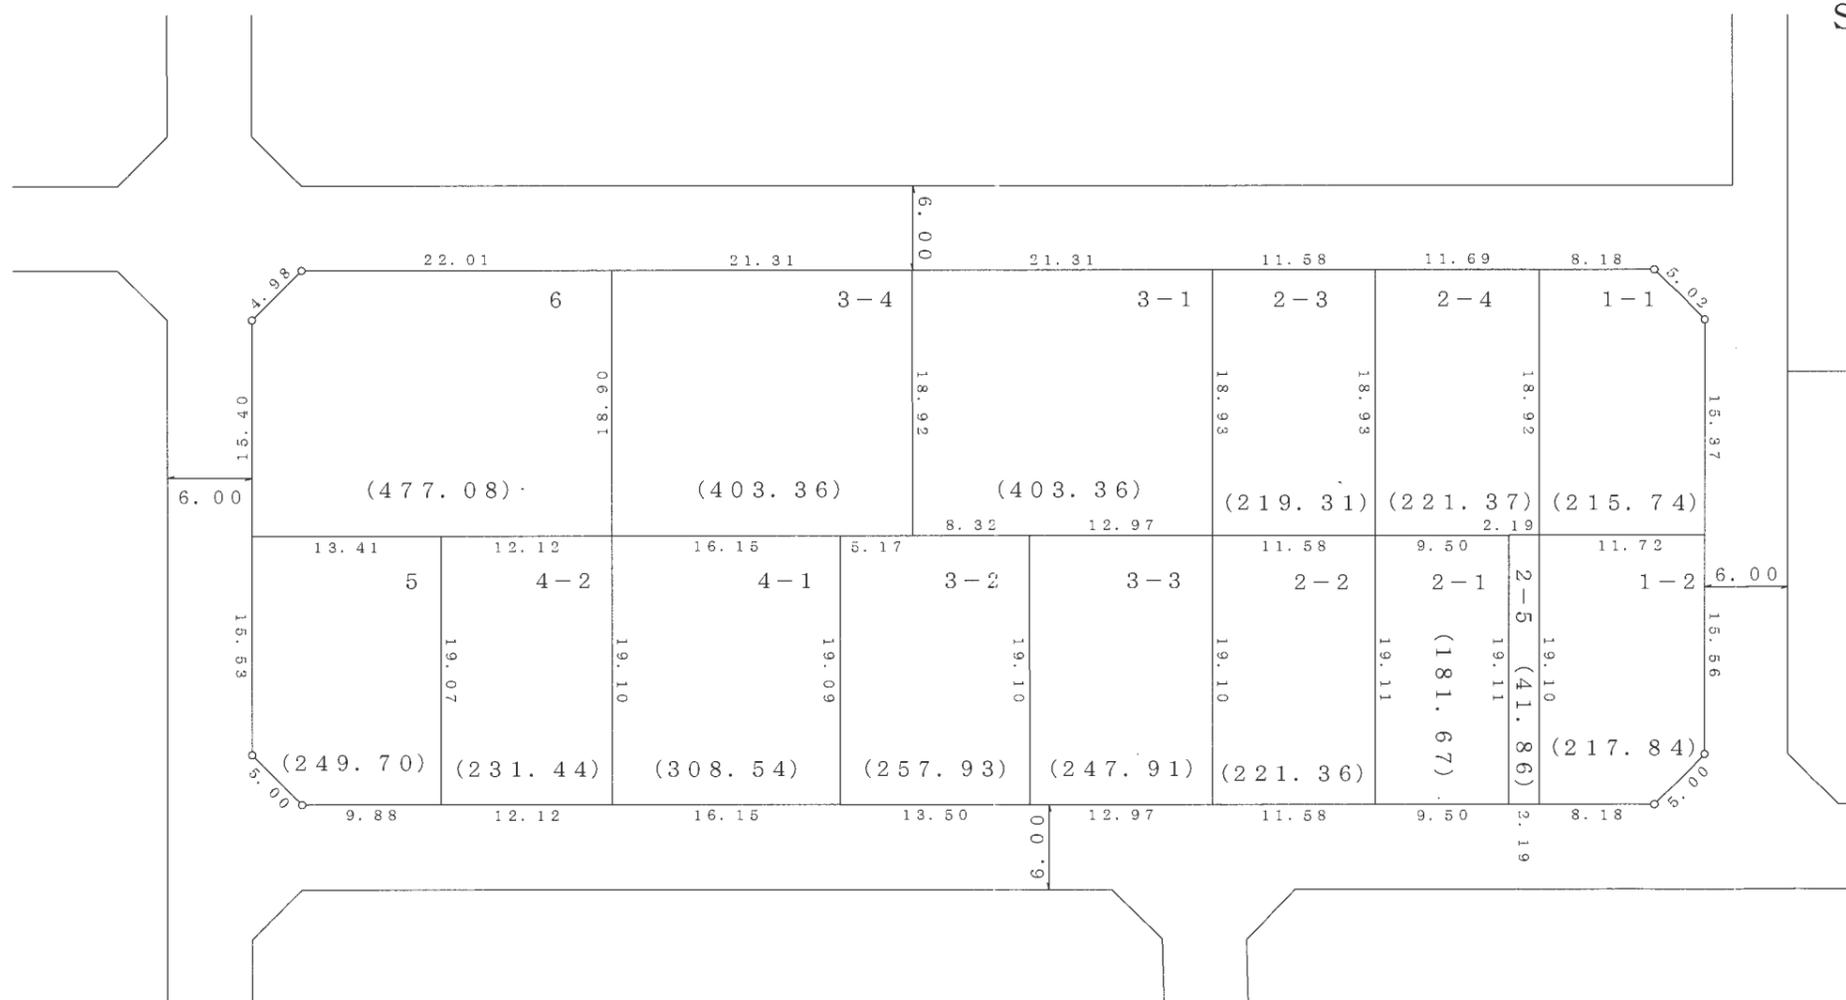


凡	例
施行地区界	
町界	
町名	旭ヶ丘一丁目
街区番号	〇〇BL
地番	〇

参考資料
この資料は換地処分時のものであり民々間、又は官民間の
所有権界を証明するものではありません。

大和都市計画事業旭ヶ丘特定土地区画整理事業 画地出来形図





S = 1 : 500

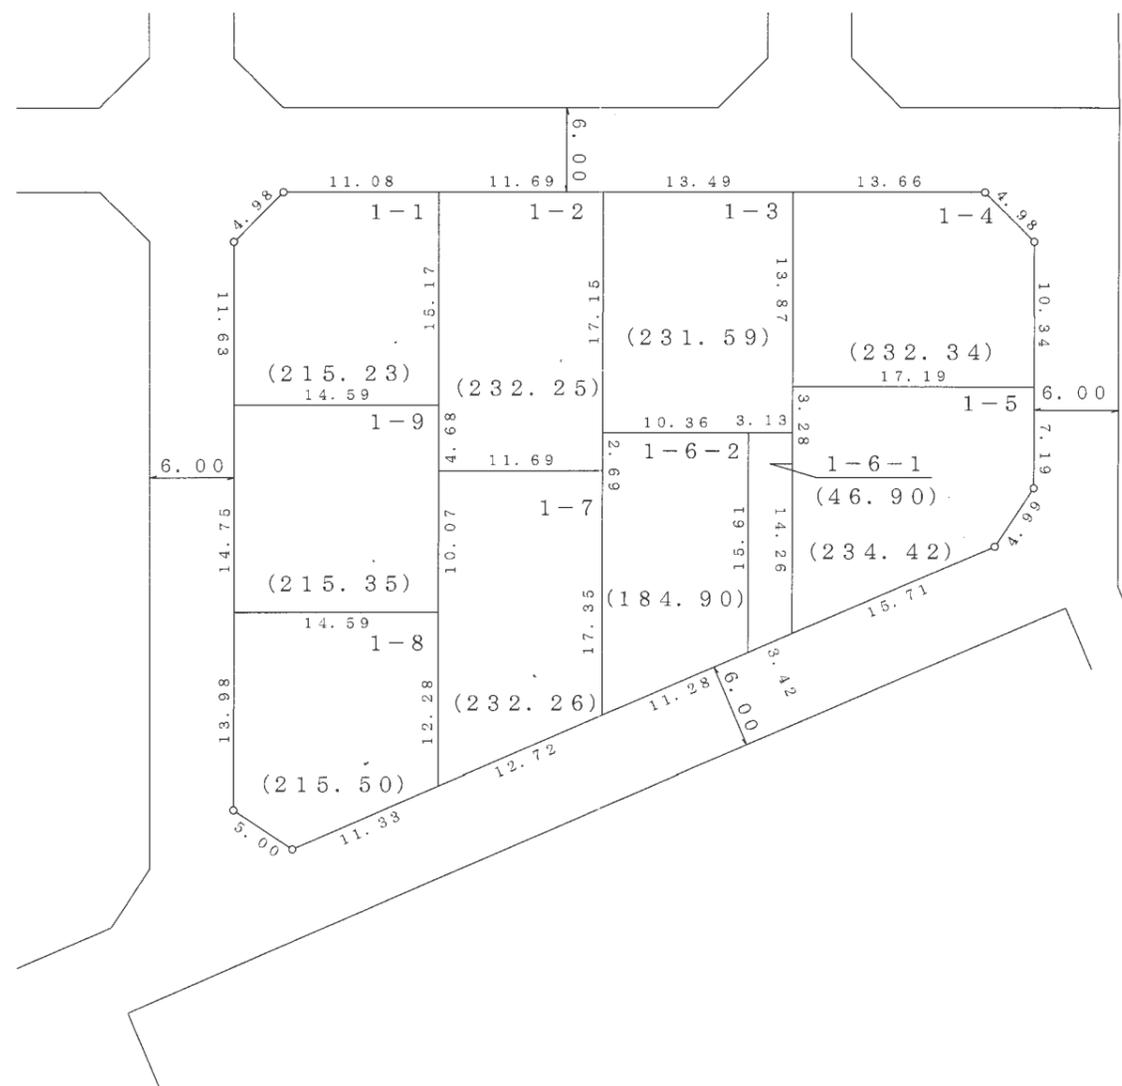

凡	例
施行地区界	
町界	
町名	旭ヶ丘一丁目
街区番号	〇〇BL
地番	〇

参考資料
 この資料は換地処分時のものであり民々間、又は官民間の
 所有権界を証明するものではありません。

大和都市計画事業旭ヶ丘特定土地区画整理事業 画地出来形図

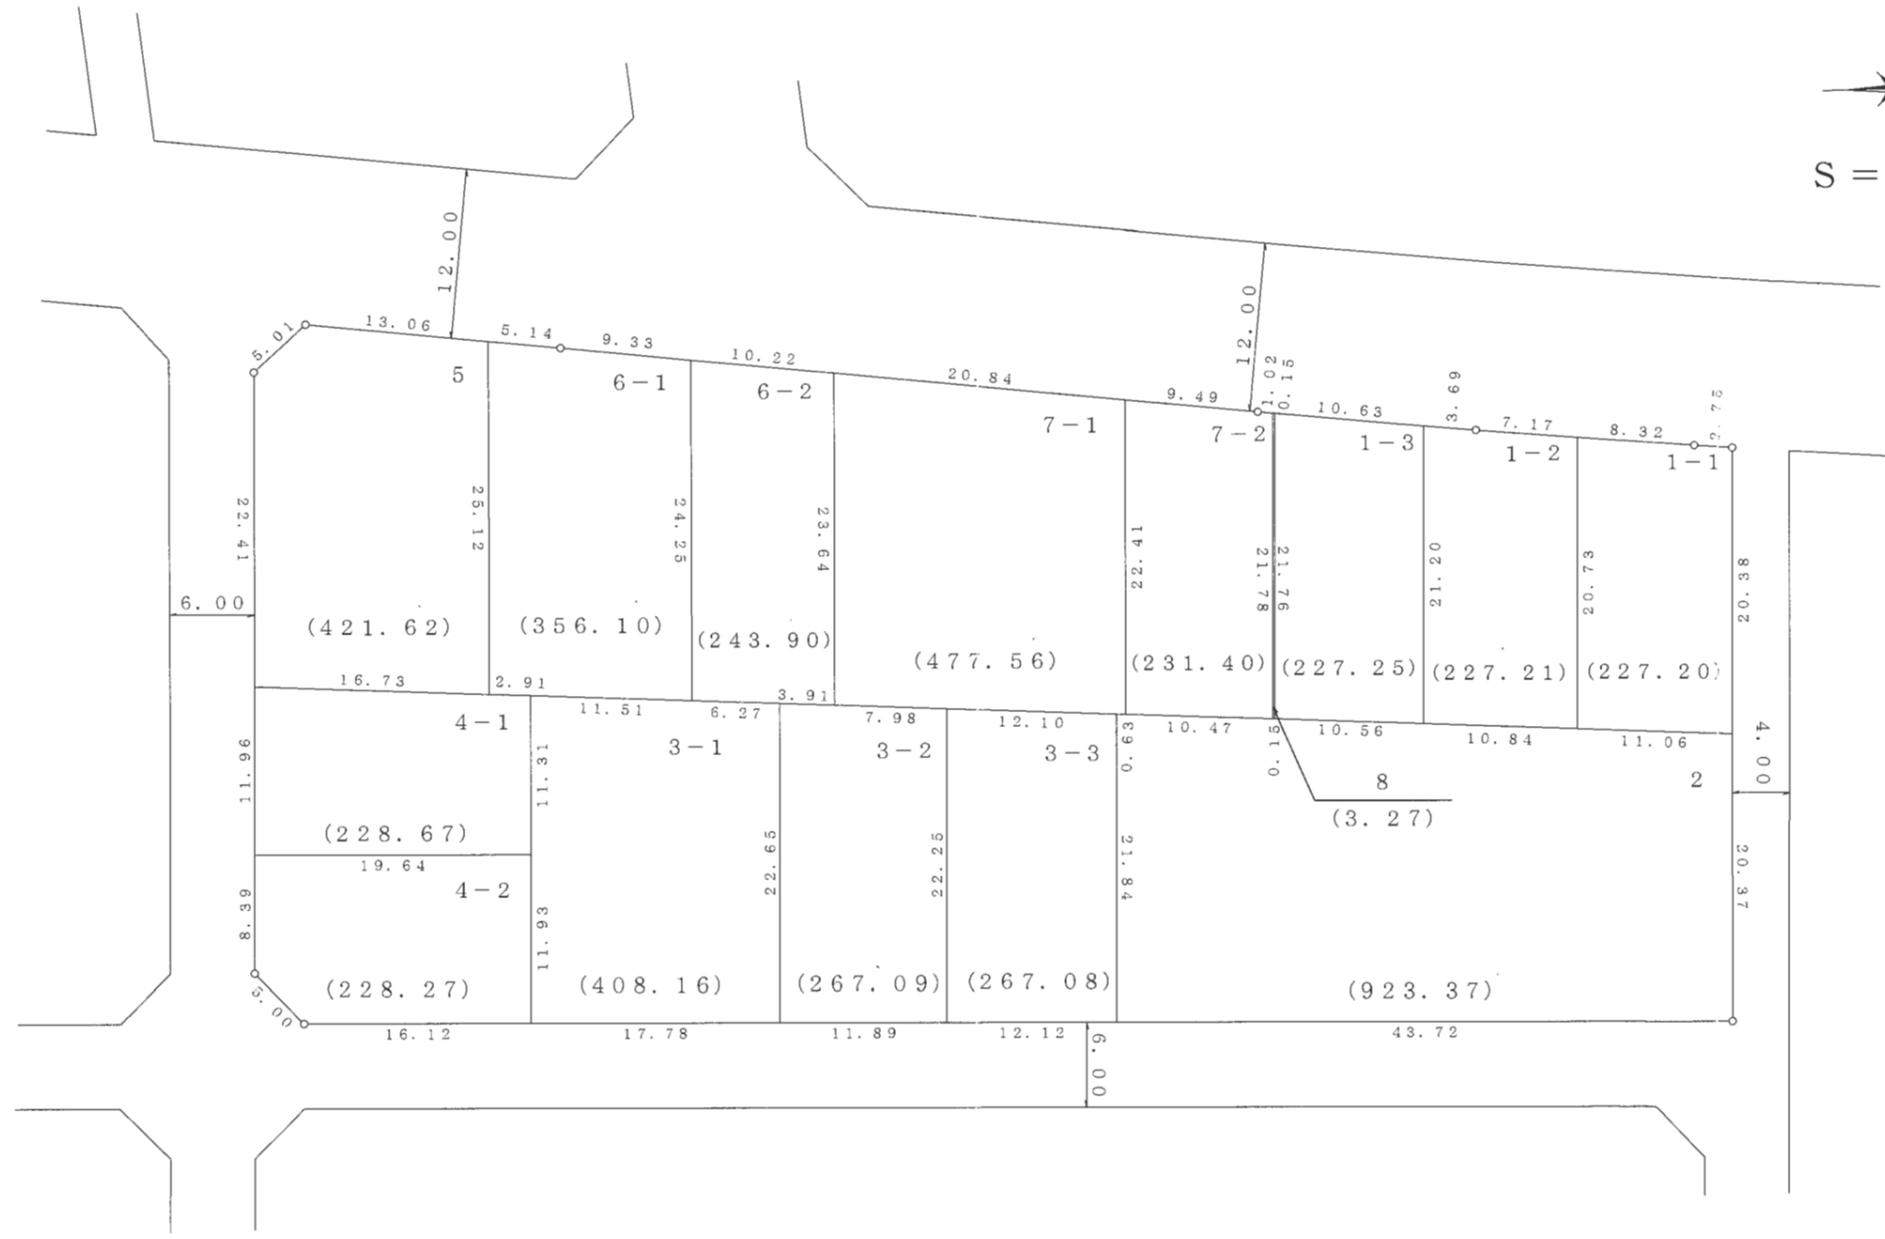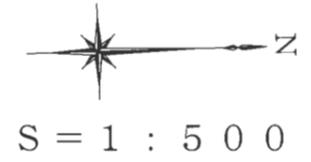

凡	例
施行地区界	
町界	
町名	旭ヶ丘一丁目
街区番号	〇〇BL
地番	〇

参考資料
この資料は換地処分時のものであり民々間、又は官民間の
所有権界を証明するものではありません。


大和都市計画事業旭ヶ丘特定土地区画整理事業

画地出来形図



S = 1 : 500

旭ヶ丘一丁目

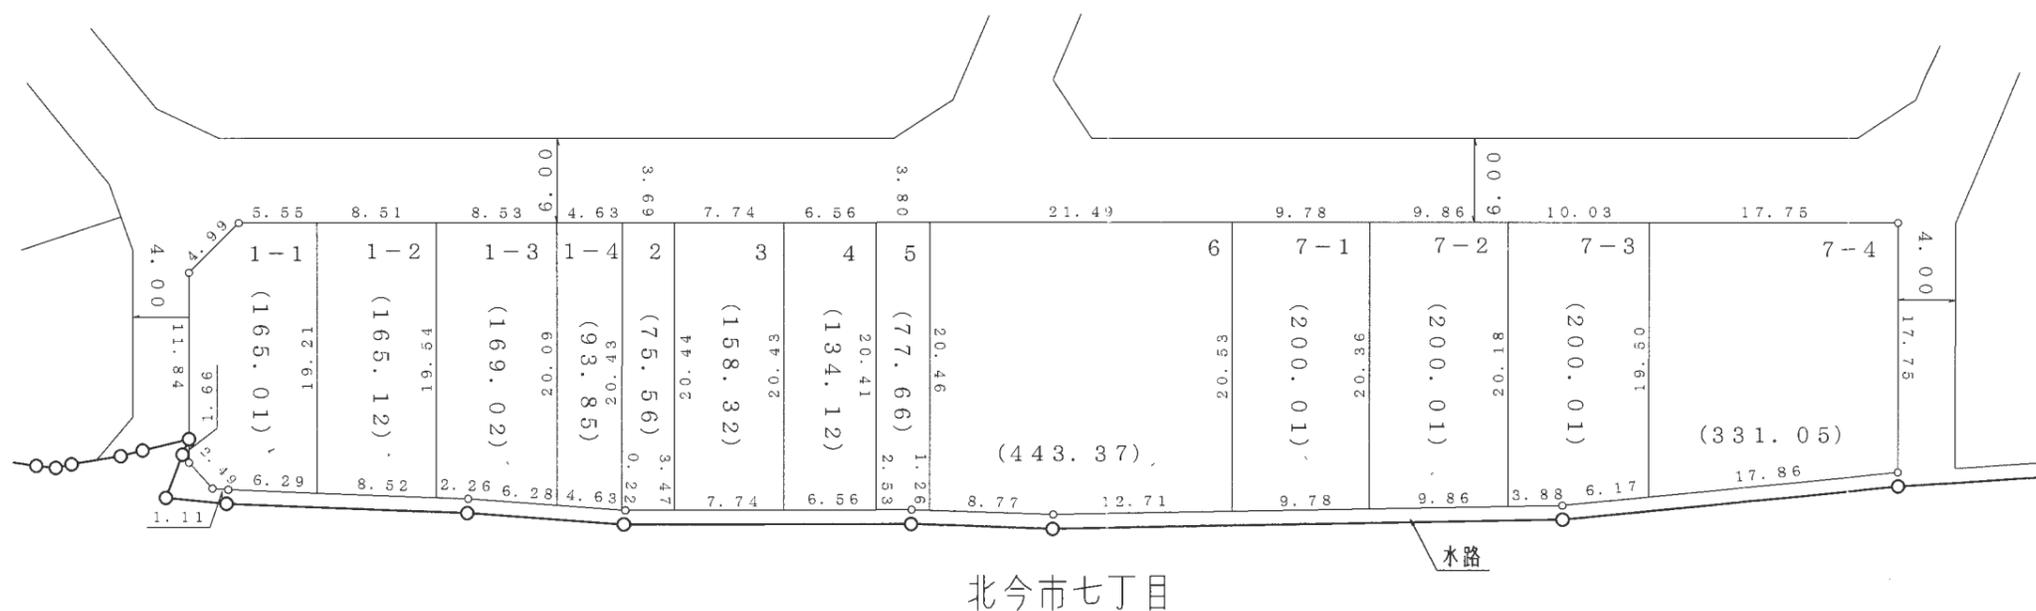


凡	例
施行地区界	
町界	
町名	旭ヶ丘一丁目
街区番号	〇〇BL
地番	〇

参考資料
 この資料は換地処分時のものであり民々間、又は官民間の
 所有権界を証明するものではありません。

大和都市計画事業旭ヶ丘特定土地区画整理事業 画地出来形図



S = 1 : 500

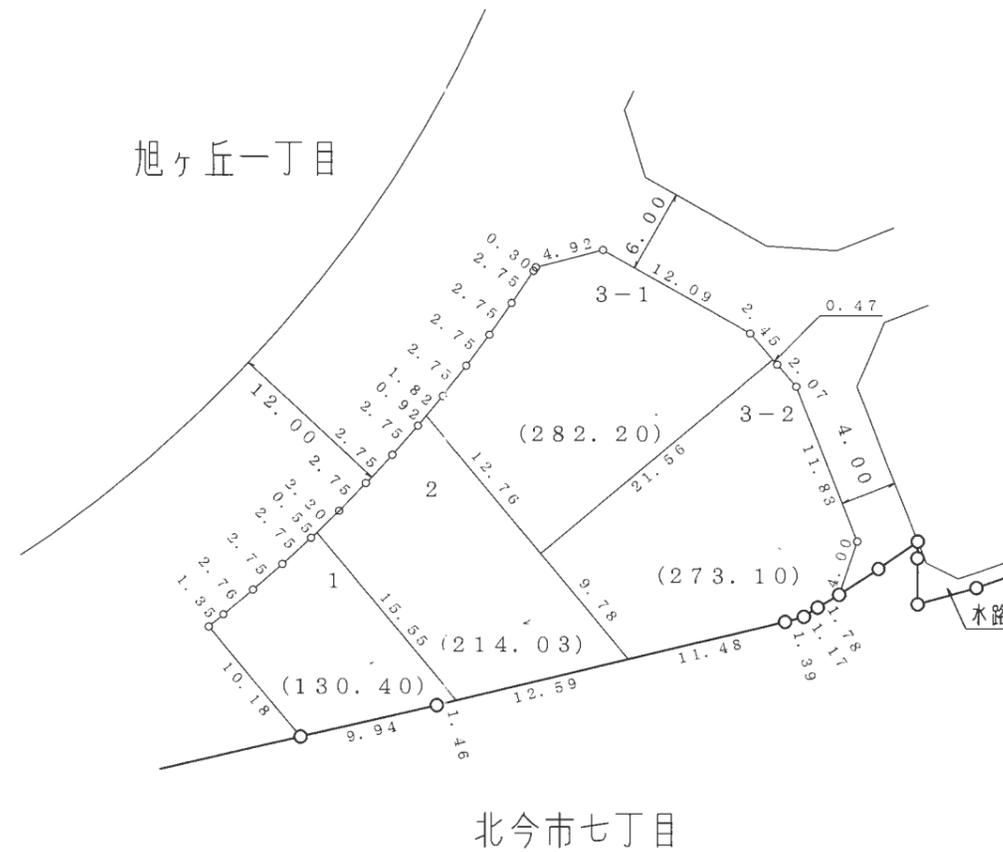

凡	例
施行地区界	
町界	
町名	旭ヶ丘一丁目
街区番号	〇〇BL
地番	〇

参考資料
 この資料は換地処分時のものであり民々間、又は官民間の
 所有権界を証明するものではありません。

大和都市計画事業旭ヶ丘特定土地区画整理事業 画地出来形図

旭ヶ丘一丁目




S = 1 : 500

旭ヶ丘一丁目

大字今泉

旭ヶ丘三丁目

旭ヶ丘一丁目

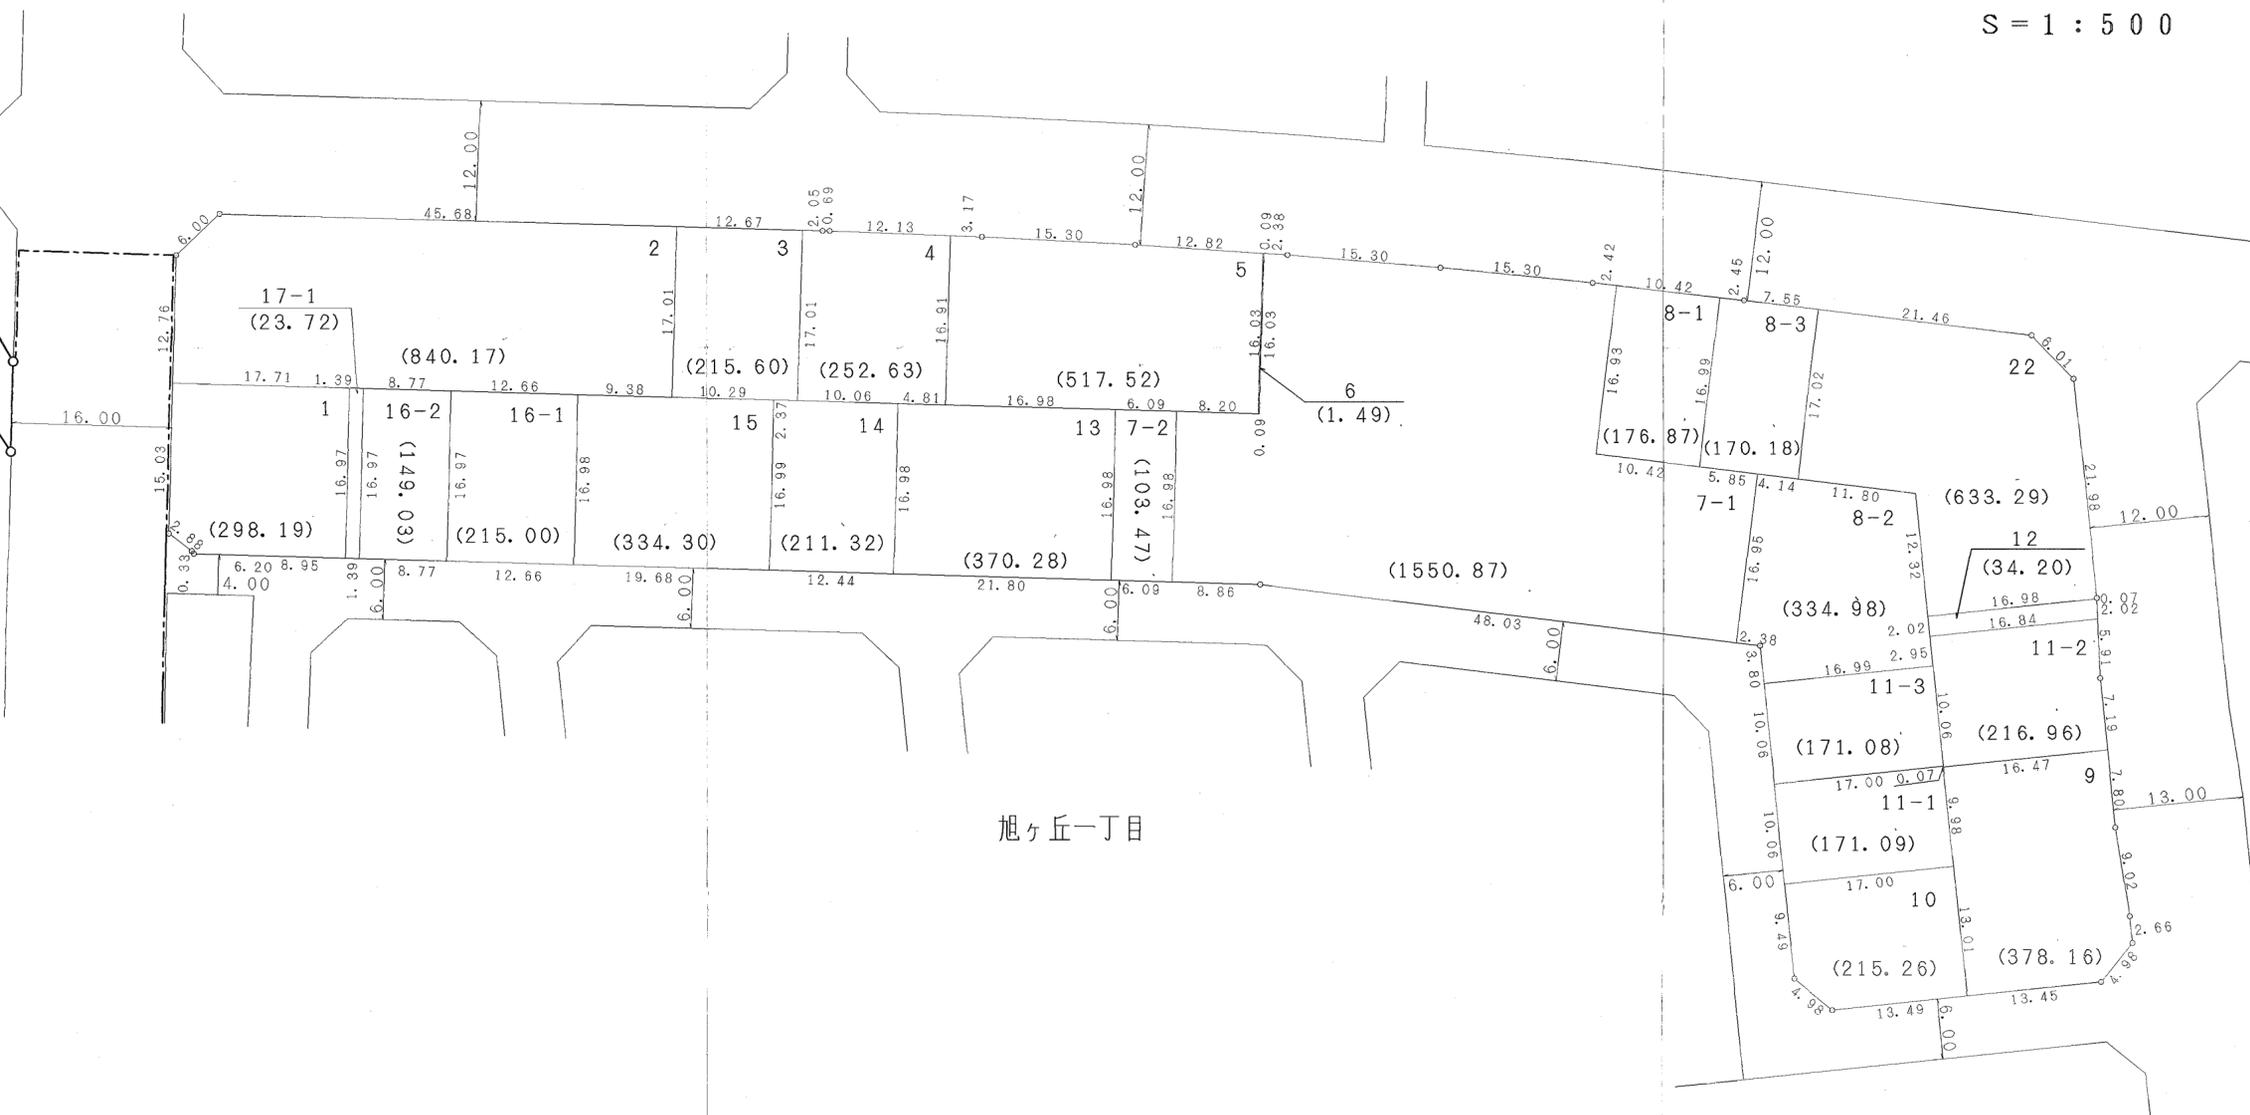


凡 例	
施行地区界	
町 界	
町 名	旭ヶ丘一丁目
街区番号	00BL
地 番	○

参考資料
この資料は換地処分時のものであり民々間、又は官民間の
所有権界を証明するものではありません。

大和都市計画事業旭ヶ丘特定土地区画整理事業 画地出来形図



S = 1 : 500

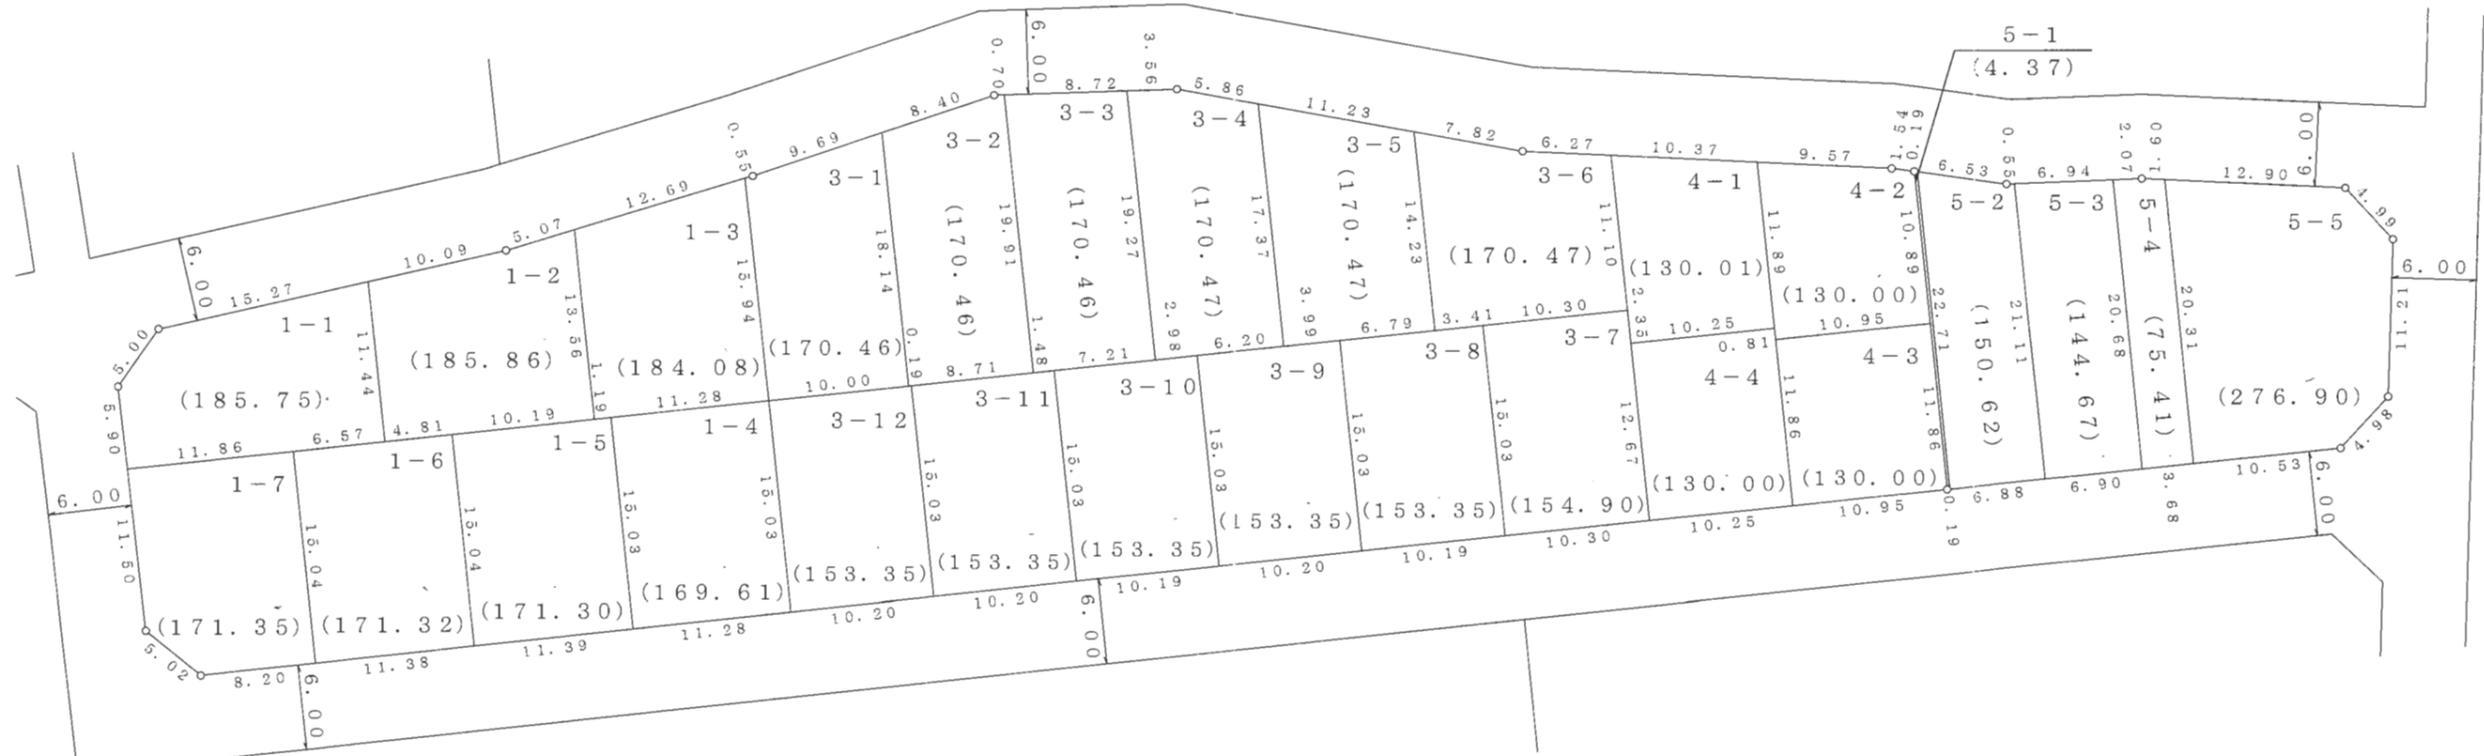


凡	例
施行地区界	
町界	
町名	旭ヶ丘一丁目
街区番号	〇〇BL
地番	〇

参考資料
この資料は換地処分時のものであり民々間、又は官民間の
所有権界を証明するものではありません。

大和都市計画事業旭ヶ丘特定土地区画整理事業 画地出来形図





S = 1 : 500

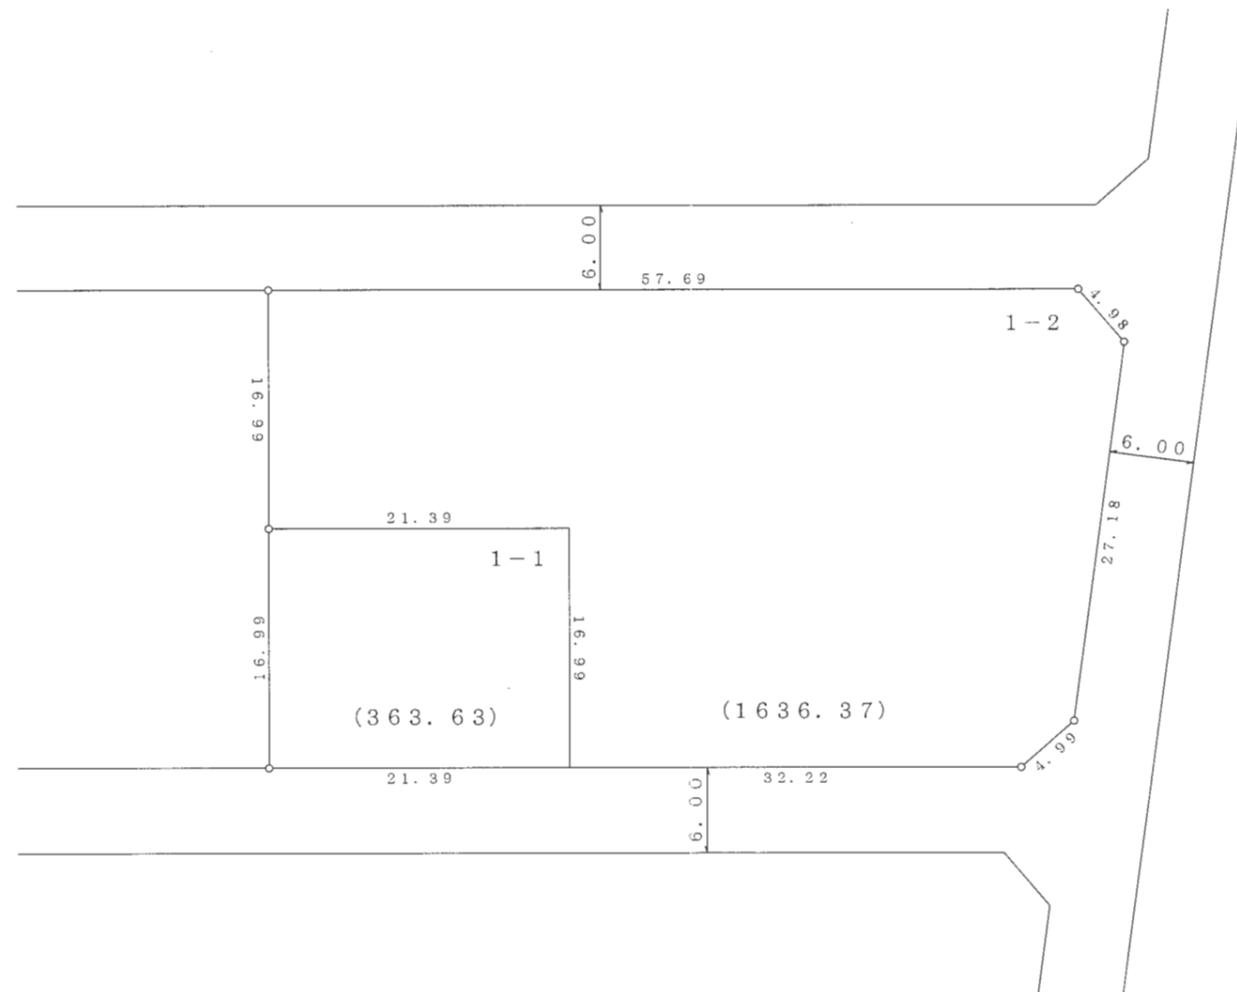

凡	例
施行地区界	
町界	
町名	旭ヶ丘一丁目
街区番号	〇〇BL
地番	〇

参考資料
 この資料は換地処分時のものであり民々間、又は官民間の
 所有権界を証明するものではありません。

大和都市計画事業旭ヶ丘特定土地区画整理事業 画地出来形図

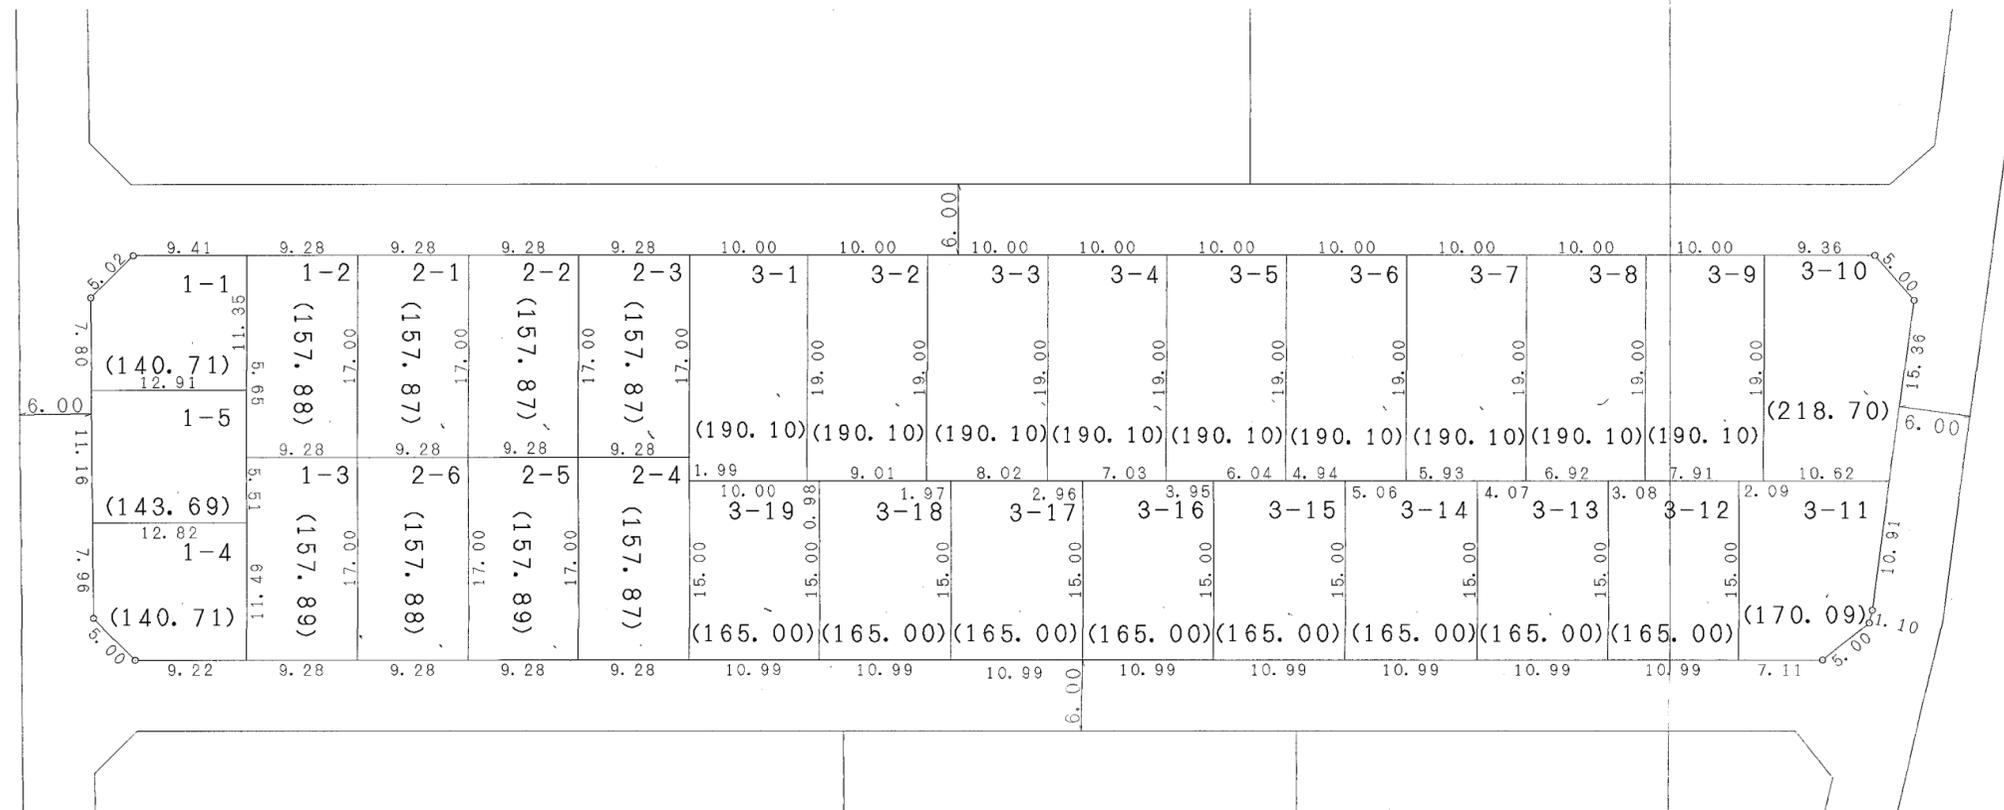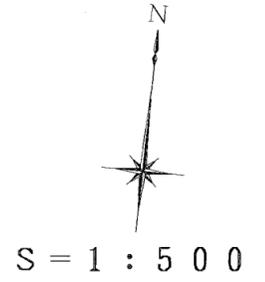

凡 例	
施行地区界	○—○
町 界	---
町 名	旭ヶ丘一丁目
街区番号	〇〇BL
地 番	○


参考資料
この資料は換地処分時のものであり民々間、又は官民間の
所有権界を証明するものではありません。

大和都市計画事業旭ヶ丘特定土地区画整理事業

画地出来形図



S = 1 : 500

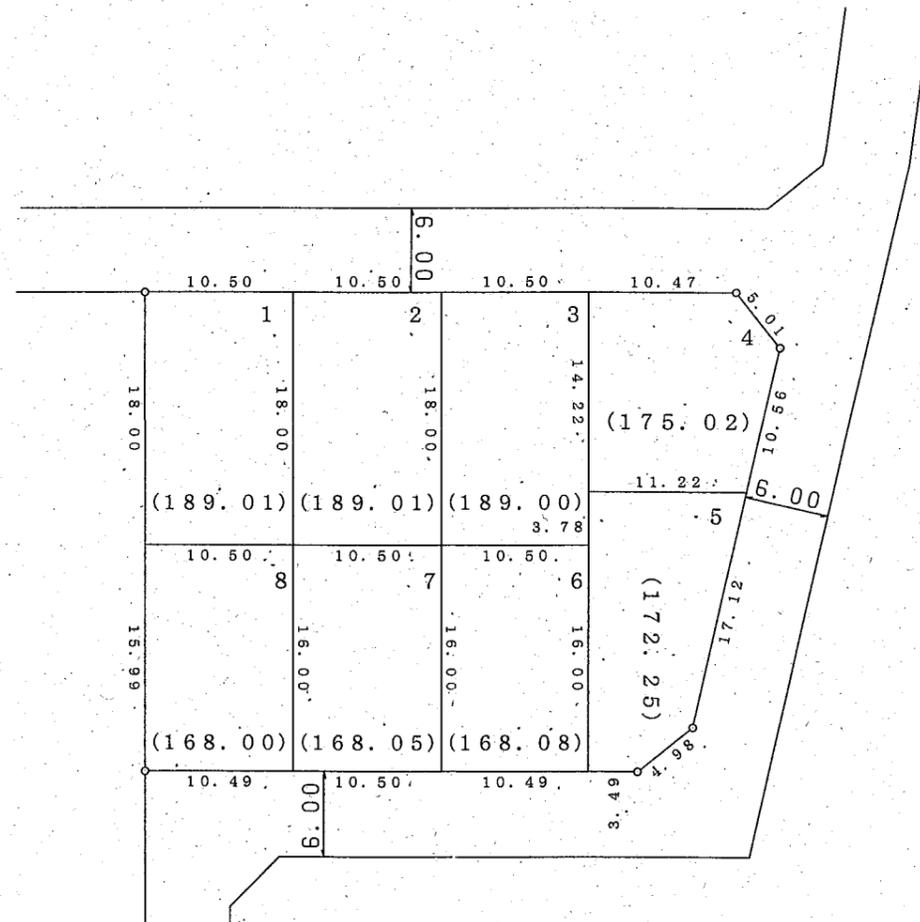

凡	例
施行地区界	
町界	
町名	旭ヶ丘一丁目
街区番号	〇〇BL
地番	〇


参考資料

この資料は換地処分時のものであり民々間、又は官民間の所有権界を証明するものではありません。

大和都市計画事業旭ヶ丘特定土地区画整理事業 画地出来形図



S = 1 : 500

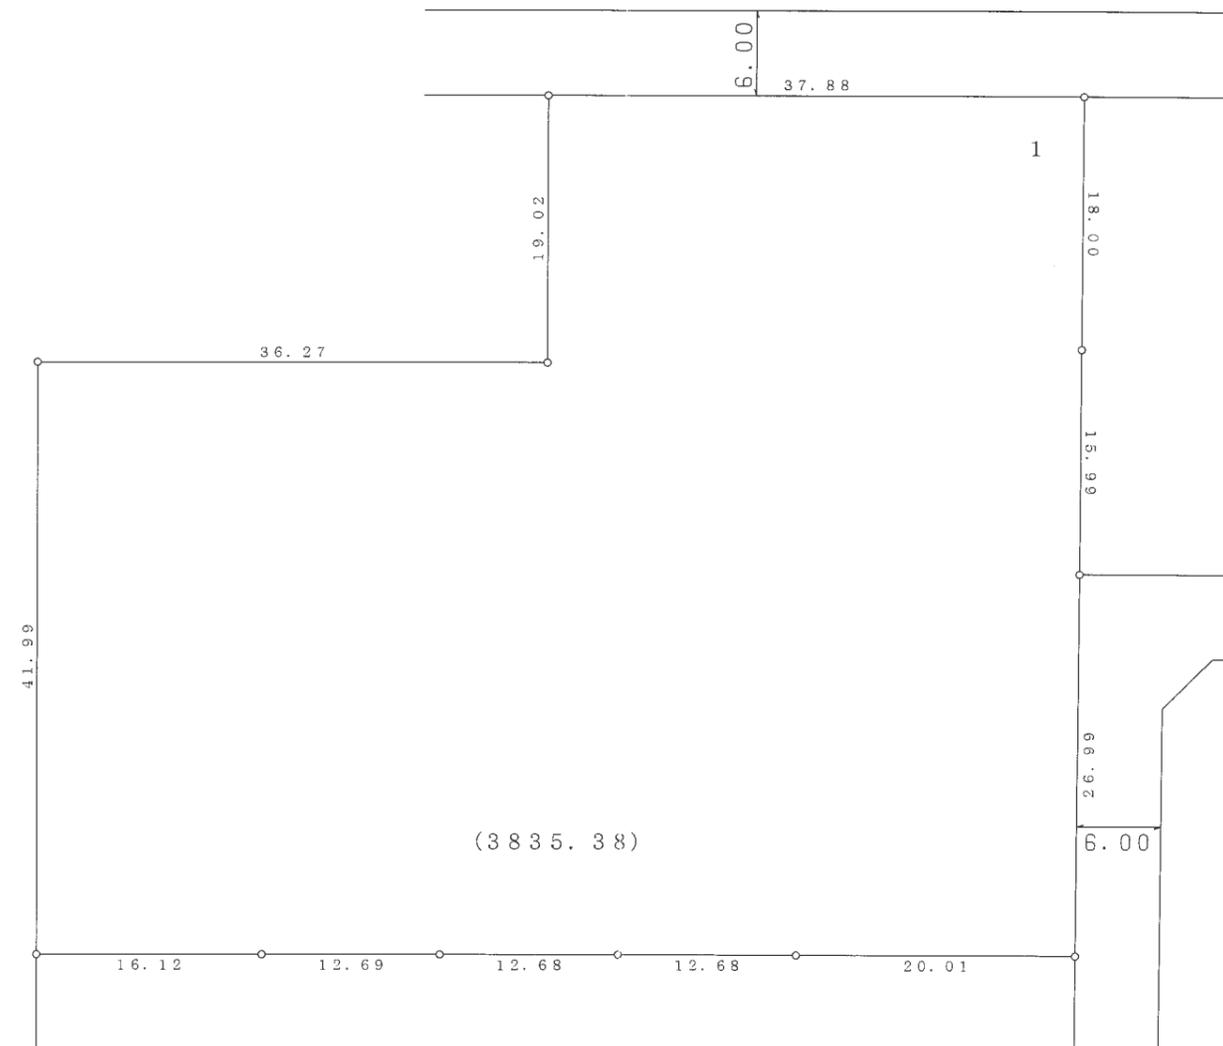


凡 例	
施行地区界	
町 界	
町 名	旭ヶ丘一丁目
街区番号	〇〇BL
地 番	〇

参考資料
この資料は換地処分時のものであり民々間、又は官民間の
所有権界を証明するものではありません。

大和都市計画事業旭ヶ丘特定土地区画整理事業

画地出来形図

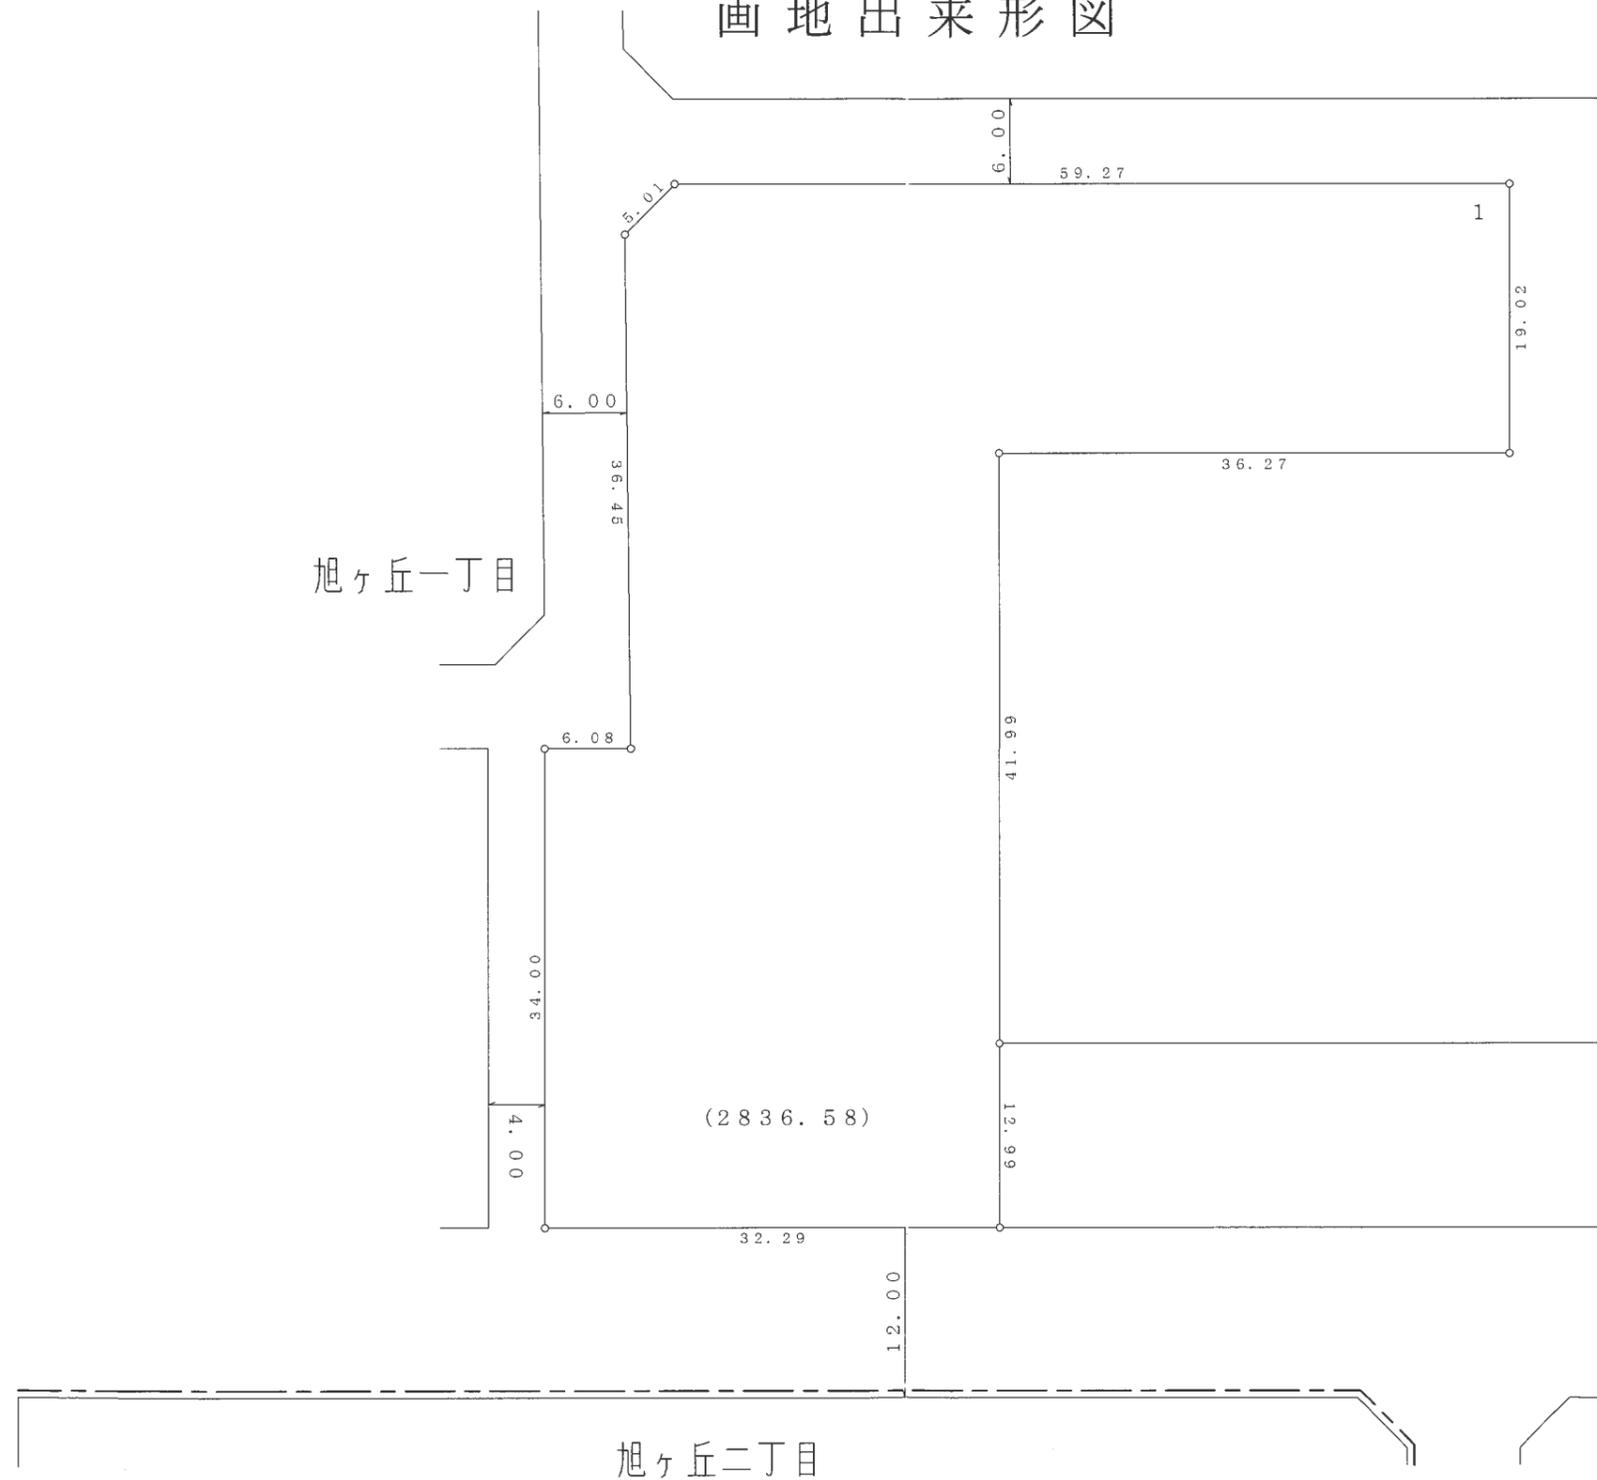

S = 1 : 500


凡	例
施行地区界	
町界	
町名	旭ヶ丘一丁目
街区番号	〇〇BL
地番	〇

参考資料
 この資料は換地処分時のものであり民々間、又は官民間の
 所有権界を証明するものではありません。

大和都市計画事業旭ヶ丘特定土地区画整理事業 画地出来形図



S = 1 : 500

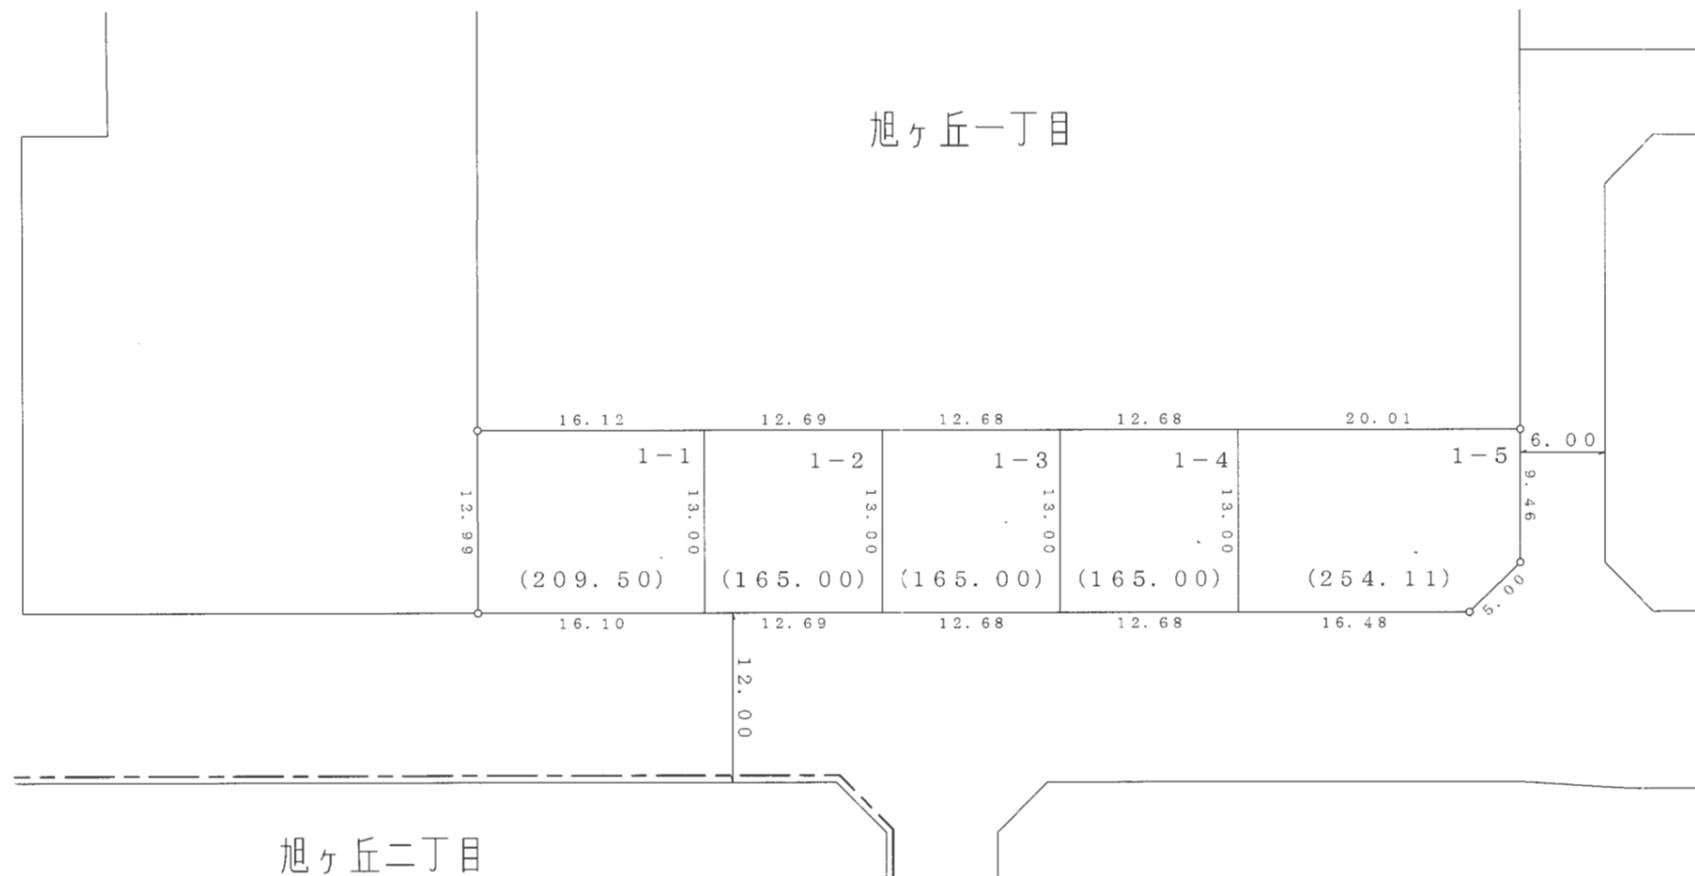

凡	例
施行地区界	
町界	
町名	旭ヶ丘一丁目
街区番号	〇〇BL
地番	〇

参考資料
この資料は換地処分時のものであり民々間、又は官民間の
所有権界を証明するものではありません。

大和都市計画事業旭ヶ丘特定土地区画整理事業 画地出来形図



S = 1 : 500



凡	例
施行地区界	
町界	
町名	旭ヶ丘一丁目
街区番号	〇〇BL
地番	〇


参考資料
 この資料は換地処分時のものであり民々間、又は官民間の
 所有権界を証明するものではありません。

大和都市計画事業旭ヶ丘特定土地区画整理事業 画地出来形図

旭ヶ丘一丁目



S = 1 : 500

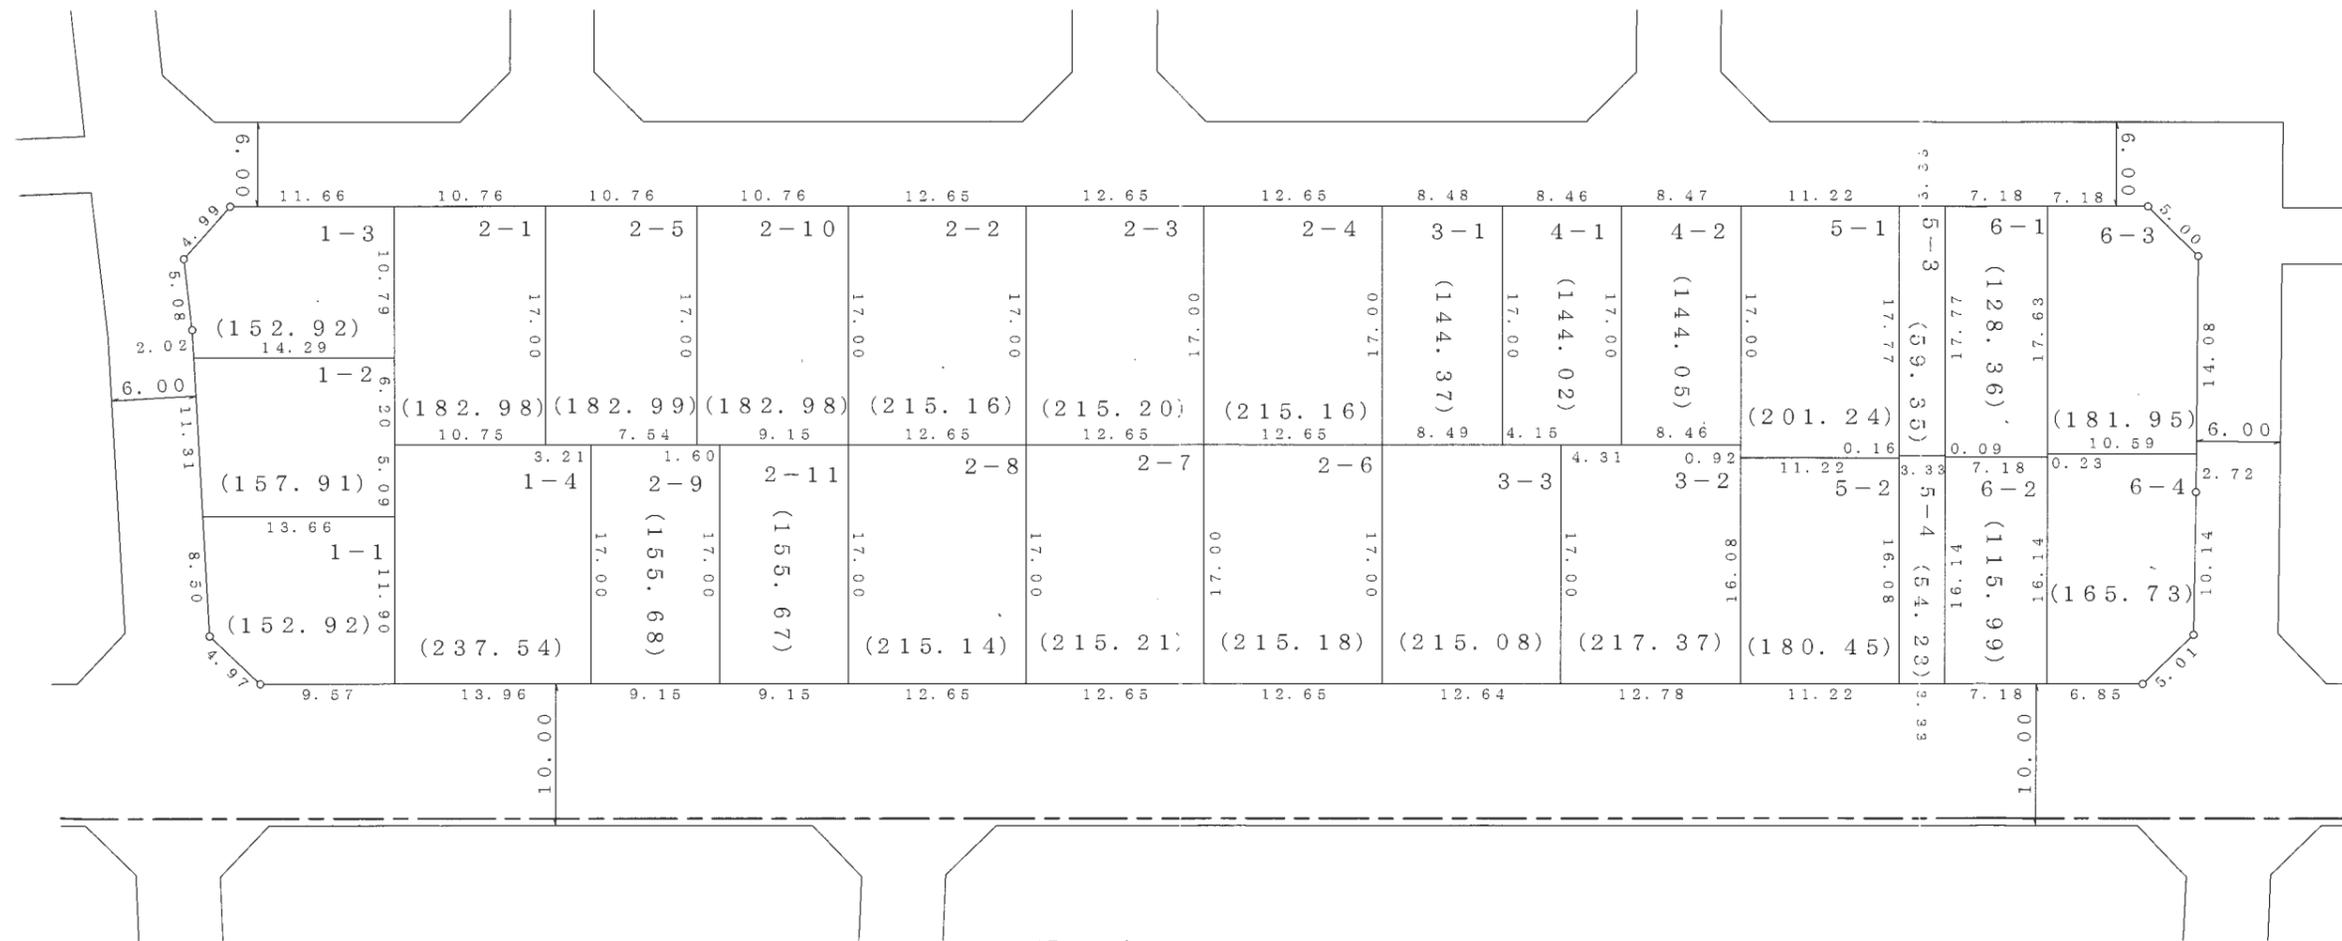

旭ヶ丘二丁目


凡	例
施行地区界	
町界	
町名	旭ヶ丘一丁目
街区番号	〇〇BL
地番	〇

参考資料
 この資料は換地処分時のものであり民々間、又は官民間の
 所有権界を証明するものではありません。

大和都市計画事業旭ヶ丘特定土地区画整理事業 画地出来形図



S = 1 : 500

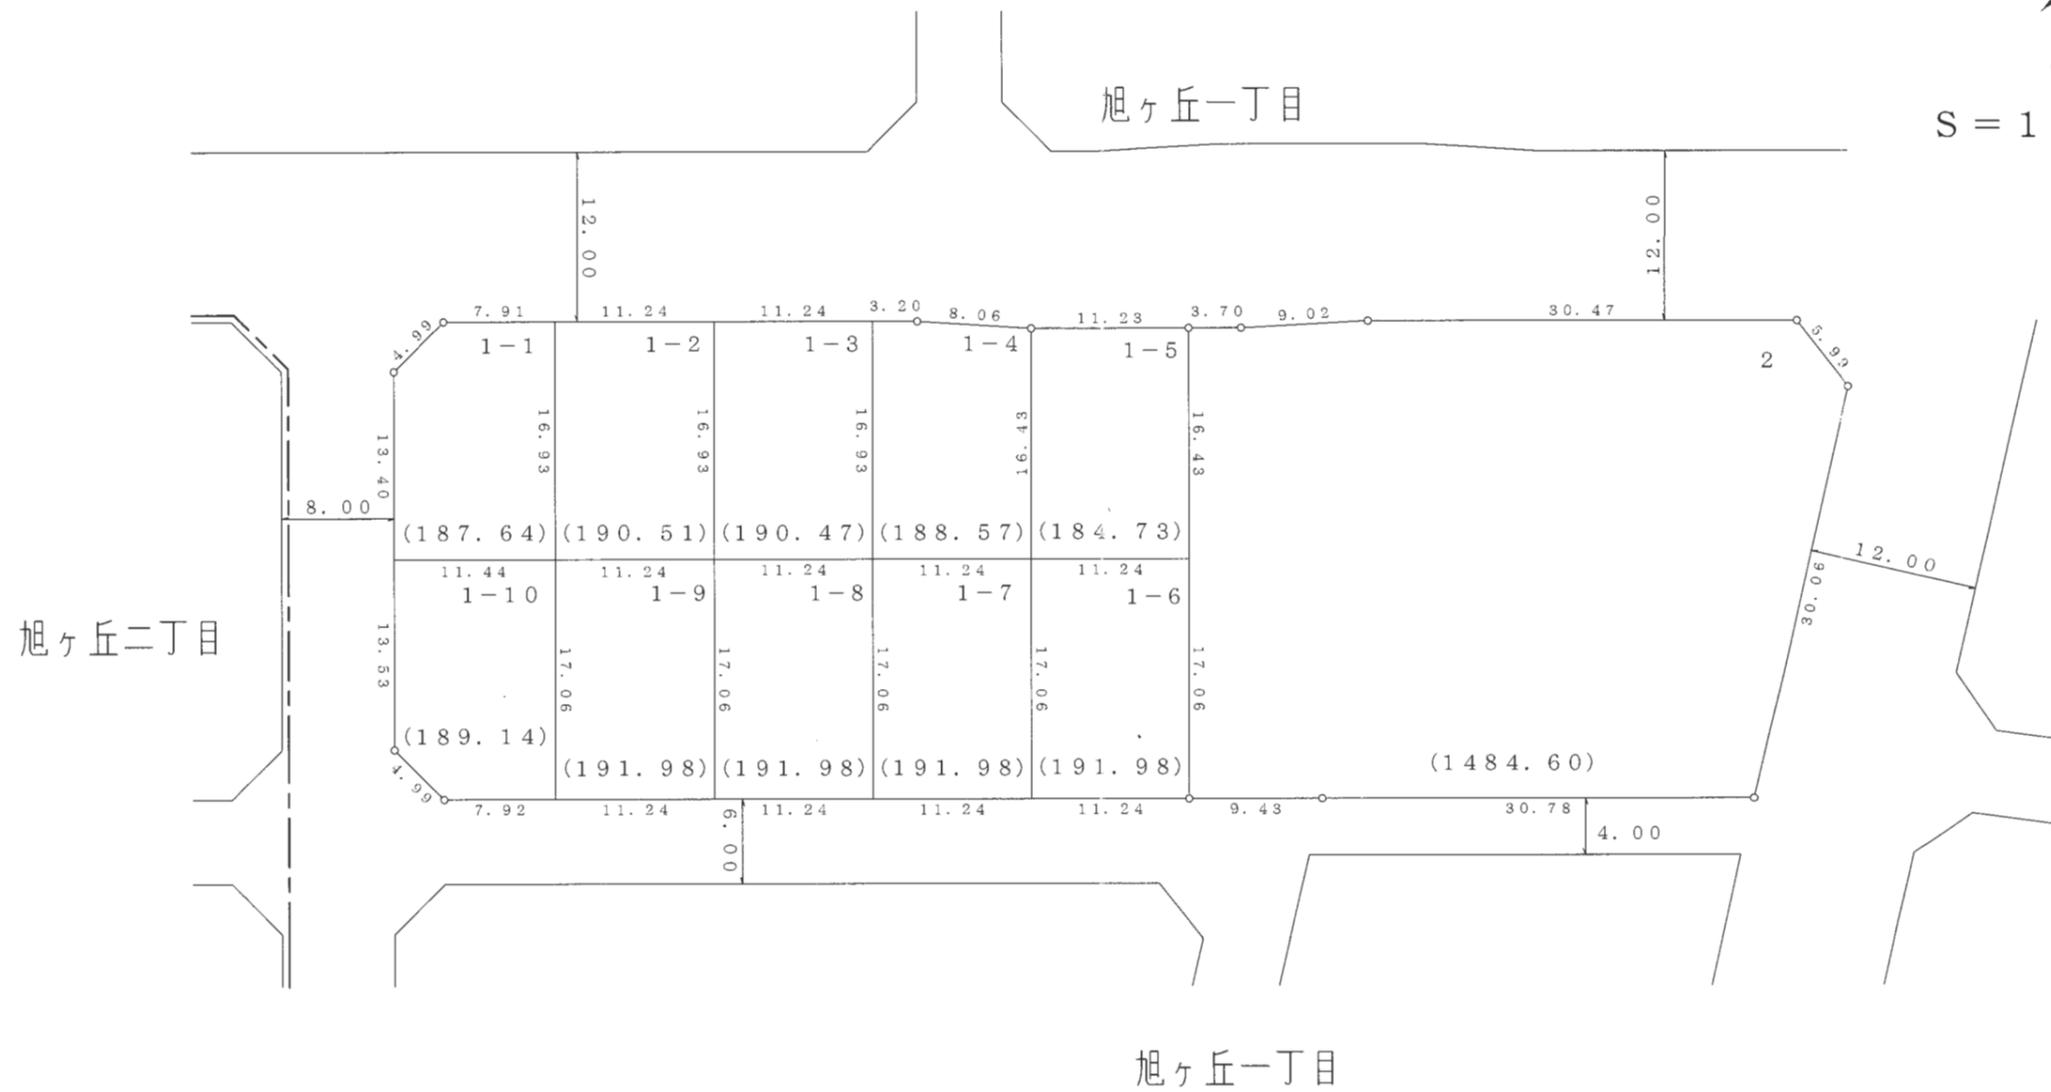

凡	例
施行地区界	
町界	
町名	旭ヶ丘一丁目
街区番号	〇〇BL
地番	〇

参考資料
 この資料は換地処分時のものであり民々間、又は官民間の
 所有権界を証明するものではありません。


大和都市計画事業旭ヶ丘特定土地区画整理事業 画地出来形図



S = 1 : 500

旭ヶ丘二丁目

旭ヶ丘一丁目

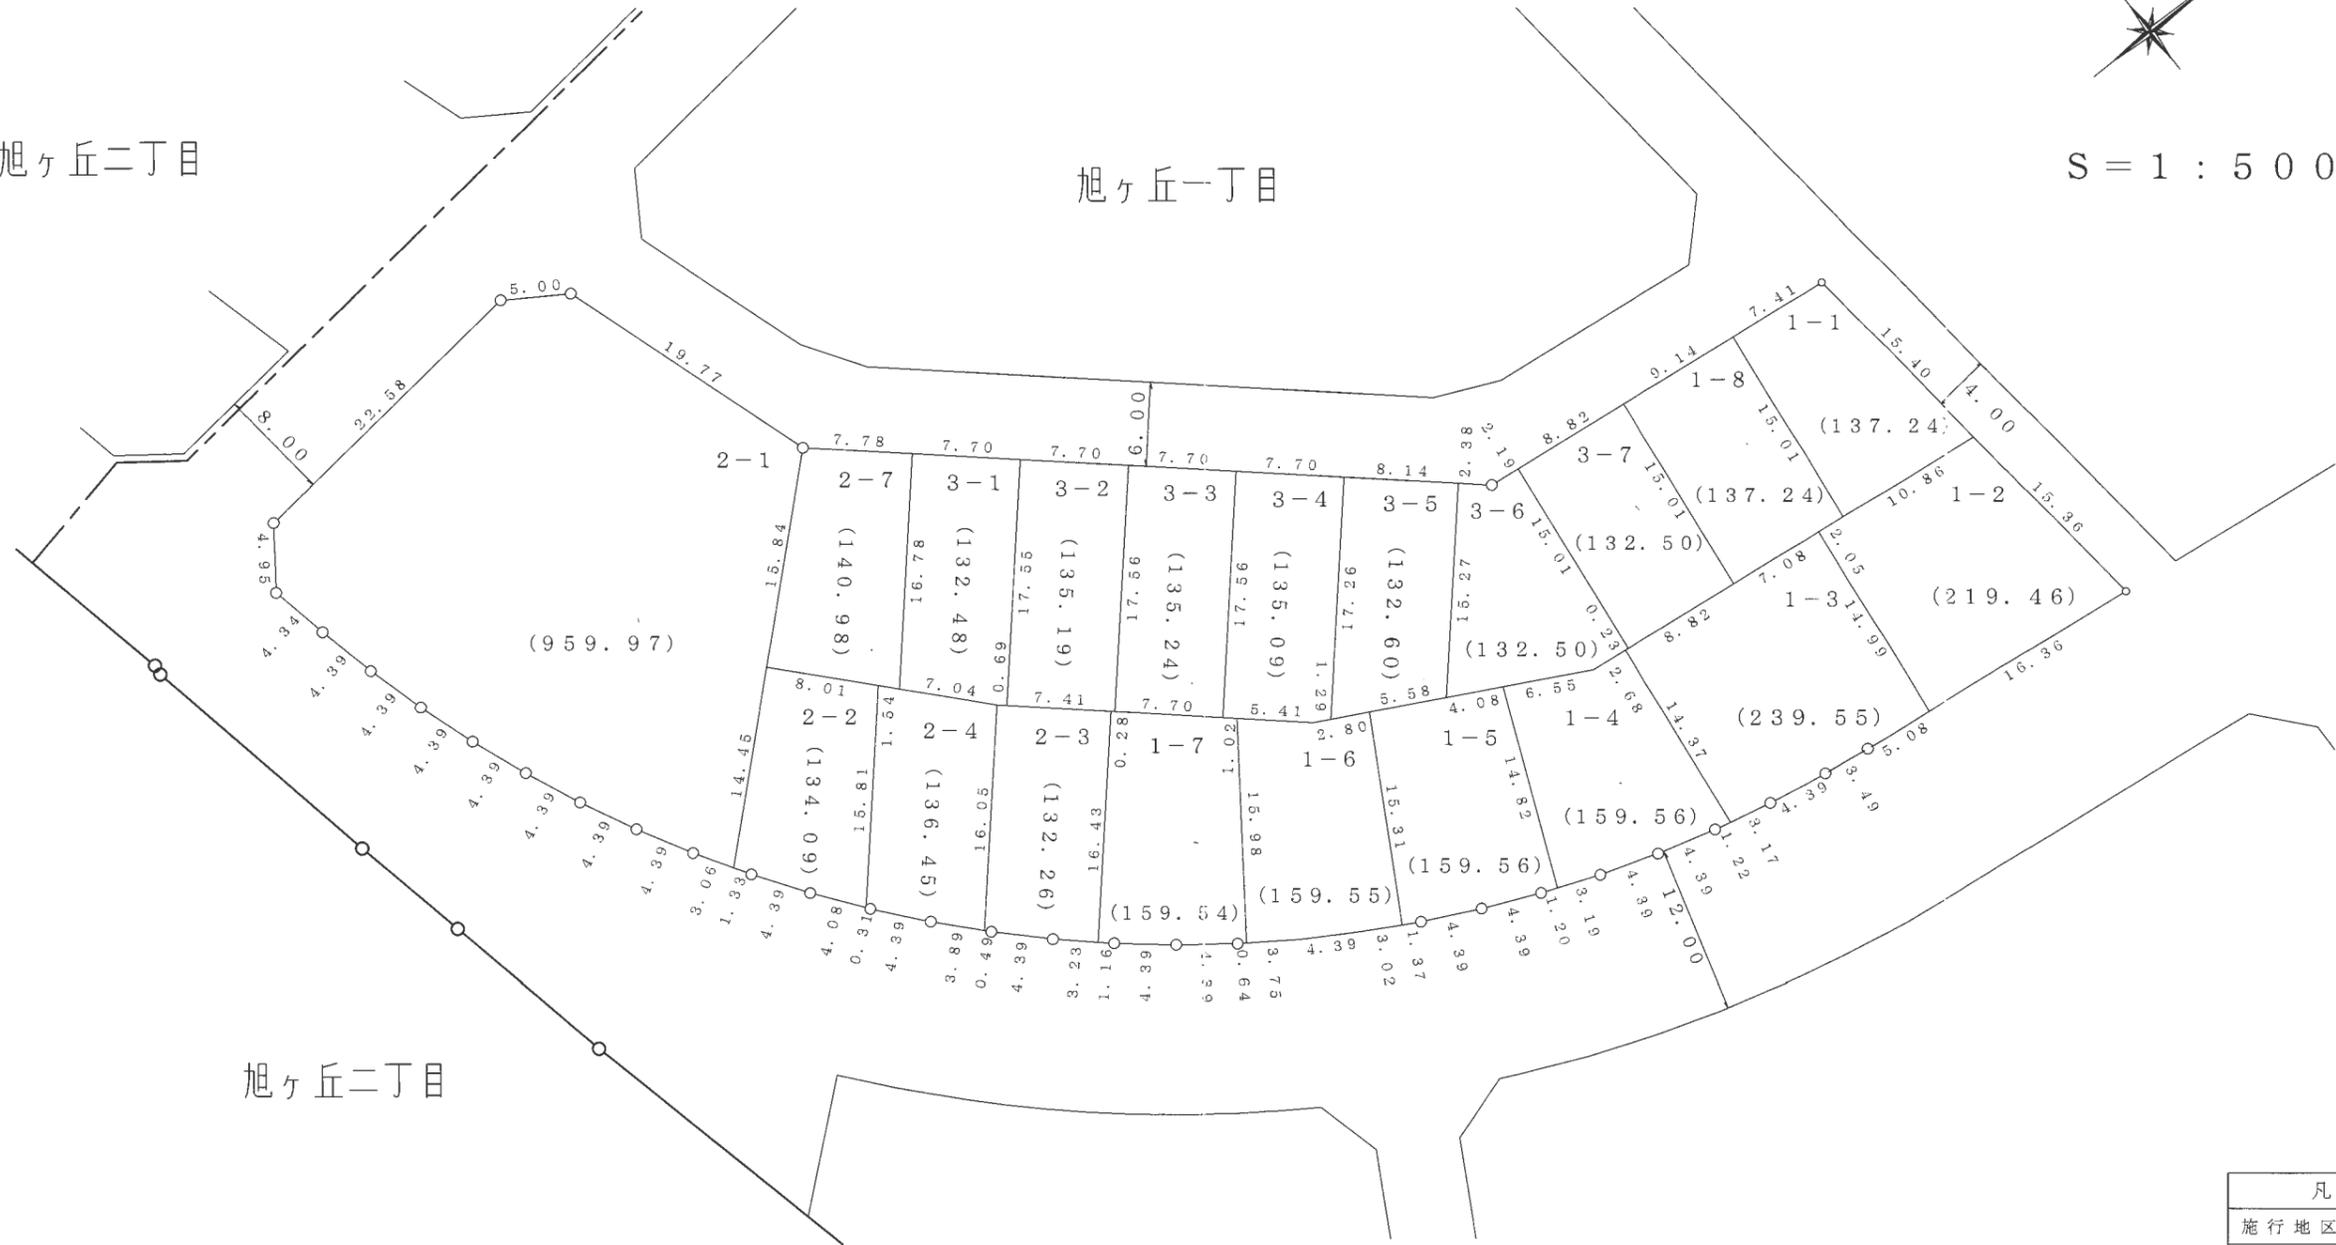

旭ヶ丘二丁目

凡	例
施行地区界	
町界	
町名	旭ヶ丘一丁目
街区番号	〇〇BL
地番	〇

参考資料
 この資料は換地処分時のものであり民々間、又は官民間の
 所有権界を証明するものではありません。


大和都市計画事業旭ヶ丘特定土地区画整理事業 画地出来形図



S = 1 : 500

旭ヶ丘二丁目

旭ヶ丘一丁目

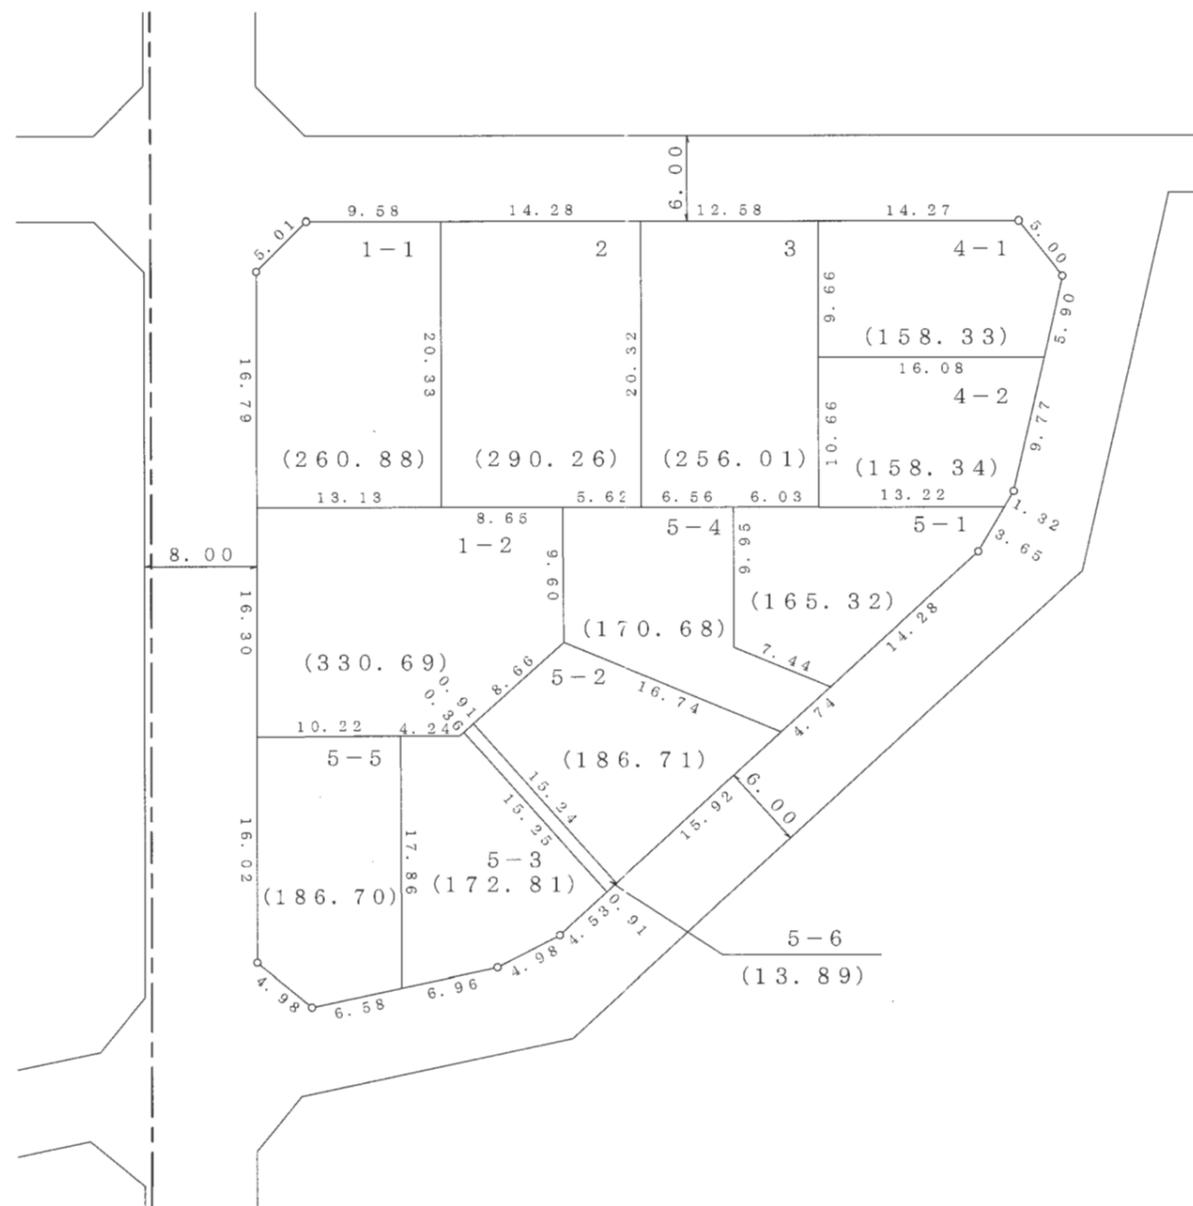

凡	例
施行地区界	
町界	
町名	旭ヶ丘一丁目
街区番号	〇〇BL
地番	〇

参考資料
 この資料は換地処分時のものであり民々間、又は官民間の
 所有権界を証明するものではありません。

大和都市計画事業旭ヶ丘特定土地区画整理事業

画地出来形図



S = 1 : 500



凡	例
施行地区界	
町界	
町名	旭ヶ丘一丁目
街区番号	〇〇BL
地番	〇


参考資料
 この資料は換地処分時のものであり民々間、又は官民間の
 所有権界を証明するものではありません。

大和都市計画事業旭ヶ丘特定土地区画整理事業

画地出来形図



S = 1 : 500

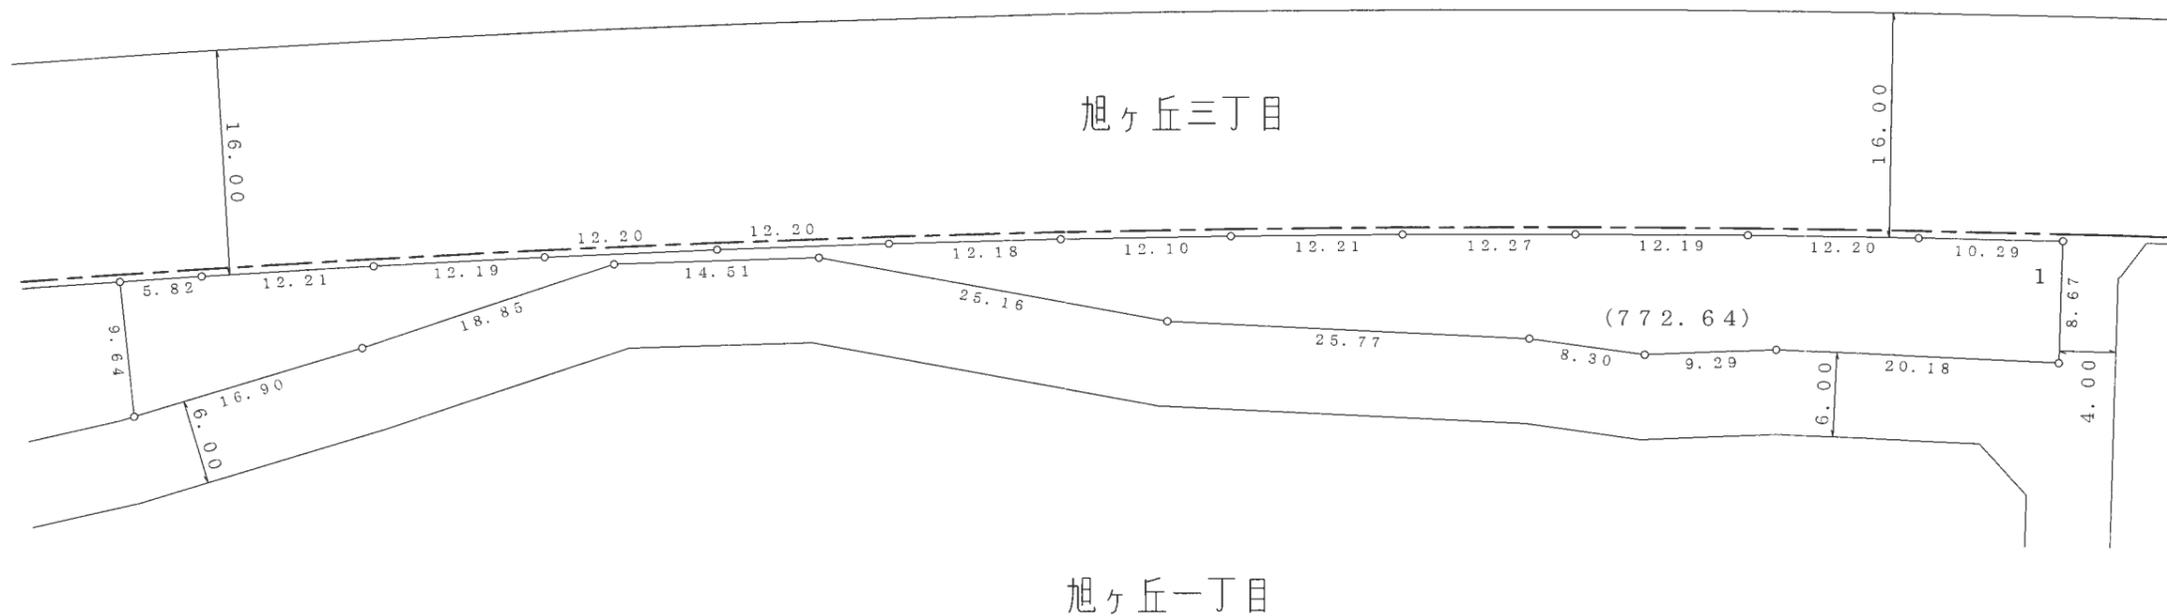

凡	例
施行地区界	
町界	
町名	旭ヶ丘一丁目
街区番号	〇〇BL
地番	〇

参考資料
 この資料は換地処分時のものであり民々間、又は官民間の
 所有権界を証明するものではありません。

大和都市計画事業旭ヶ丘特定土地区画整理事業

画地出来形図



S = 1 : 500



凡	例
施行地区界	
町界	-----
町名	旭ヶ丘一丁目
街区番号	〇〇BL
地番	〇

参考資料
 この資料は換地処分時のものであり民々間、又は官民間の
 所有権界を証明するものではありません。