


大和都市計画事業旭ヶ丘特定土地区画整理事業 画地出来形図



S = 1 : 500

大字今泉

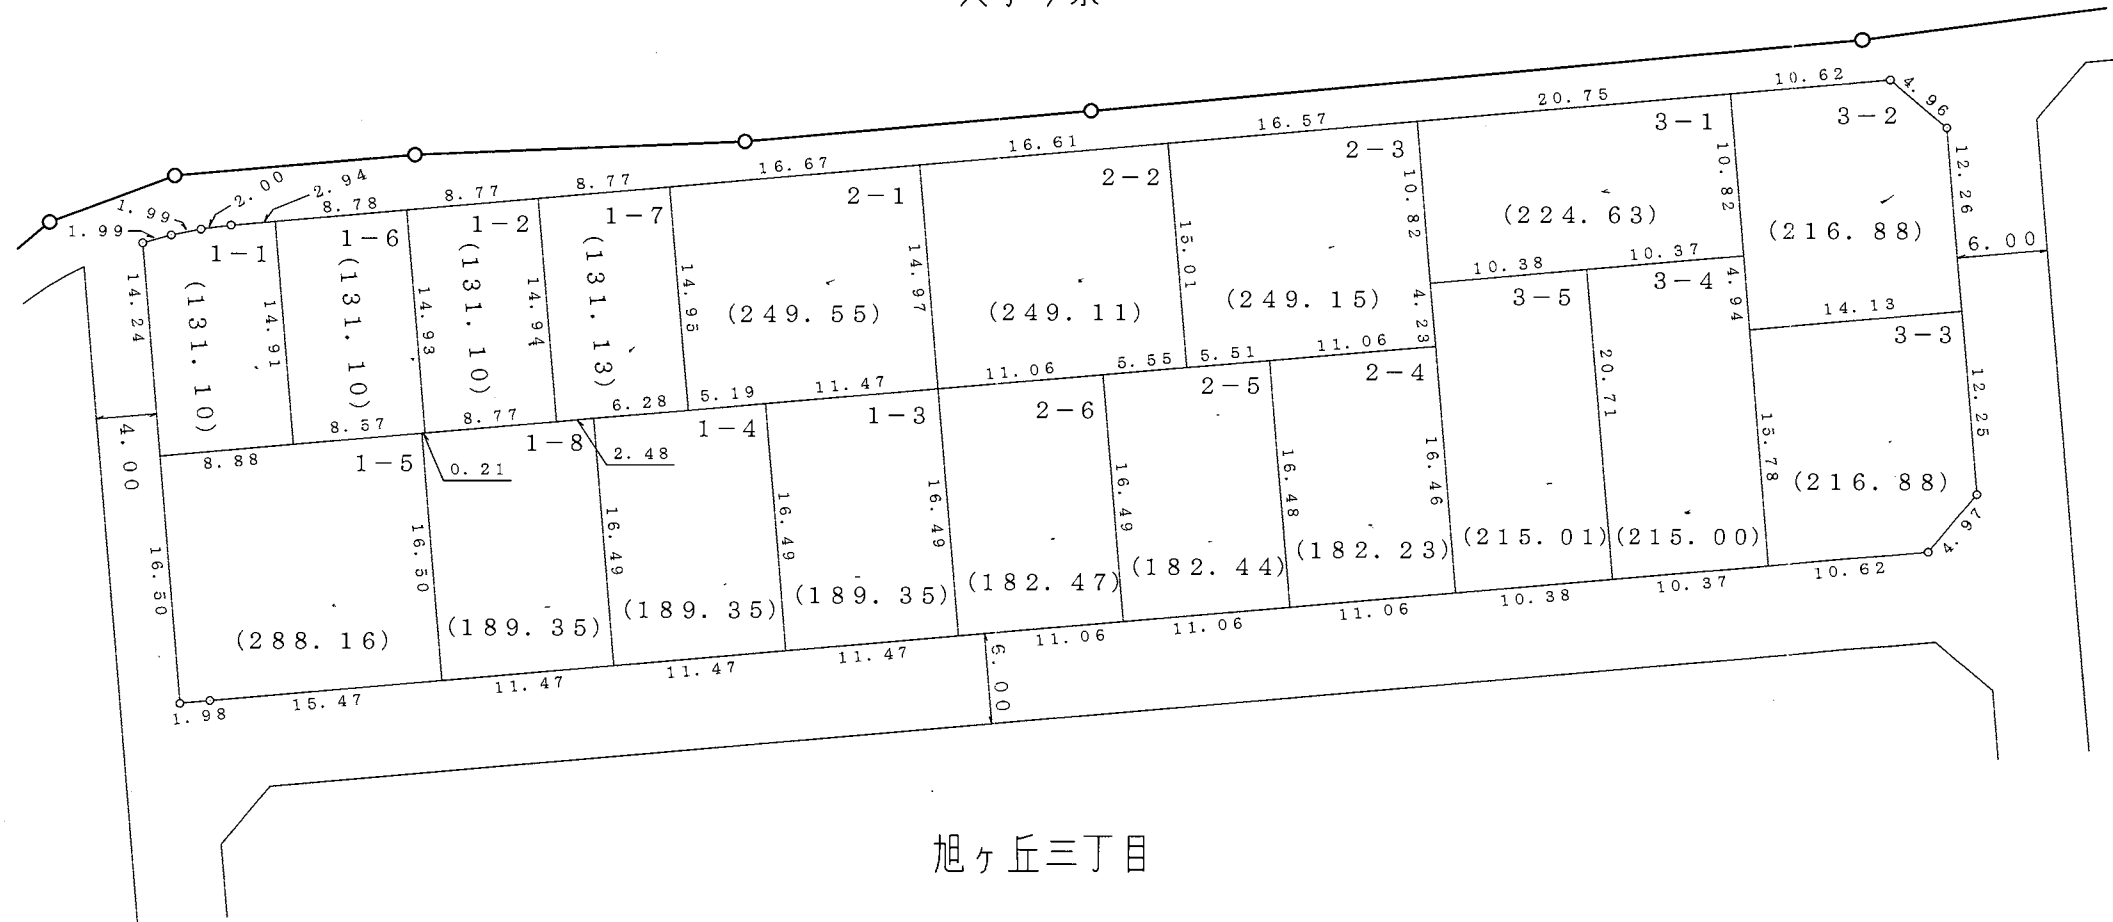

凡	例
施行地区界	
町界	
町名	旭ヶ丘三丁目
街区番号	〇〇BL
地番	〇

参考資料


この資料は換地処分時のものであり民々間、又は官民間の
所有権界を証明するものではありません。

大和都市計画事業旭ヶ丘特定土地区画整理事業

画地出来形図



S = 1 : 500

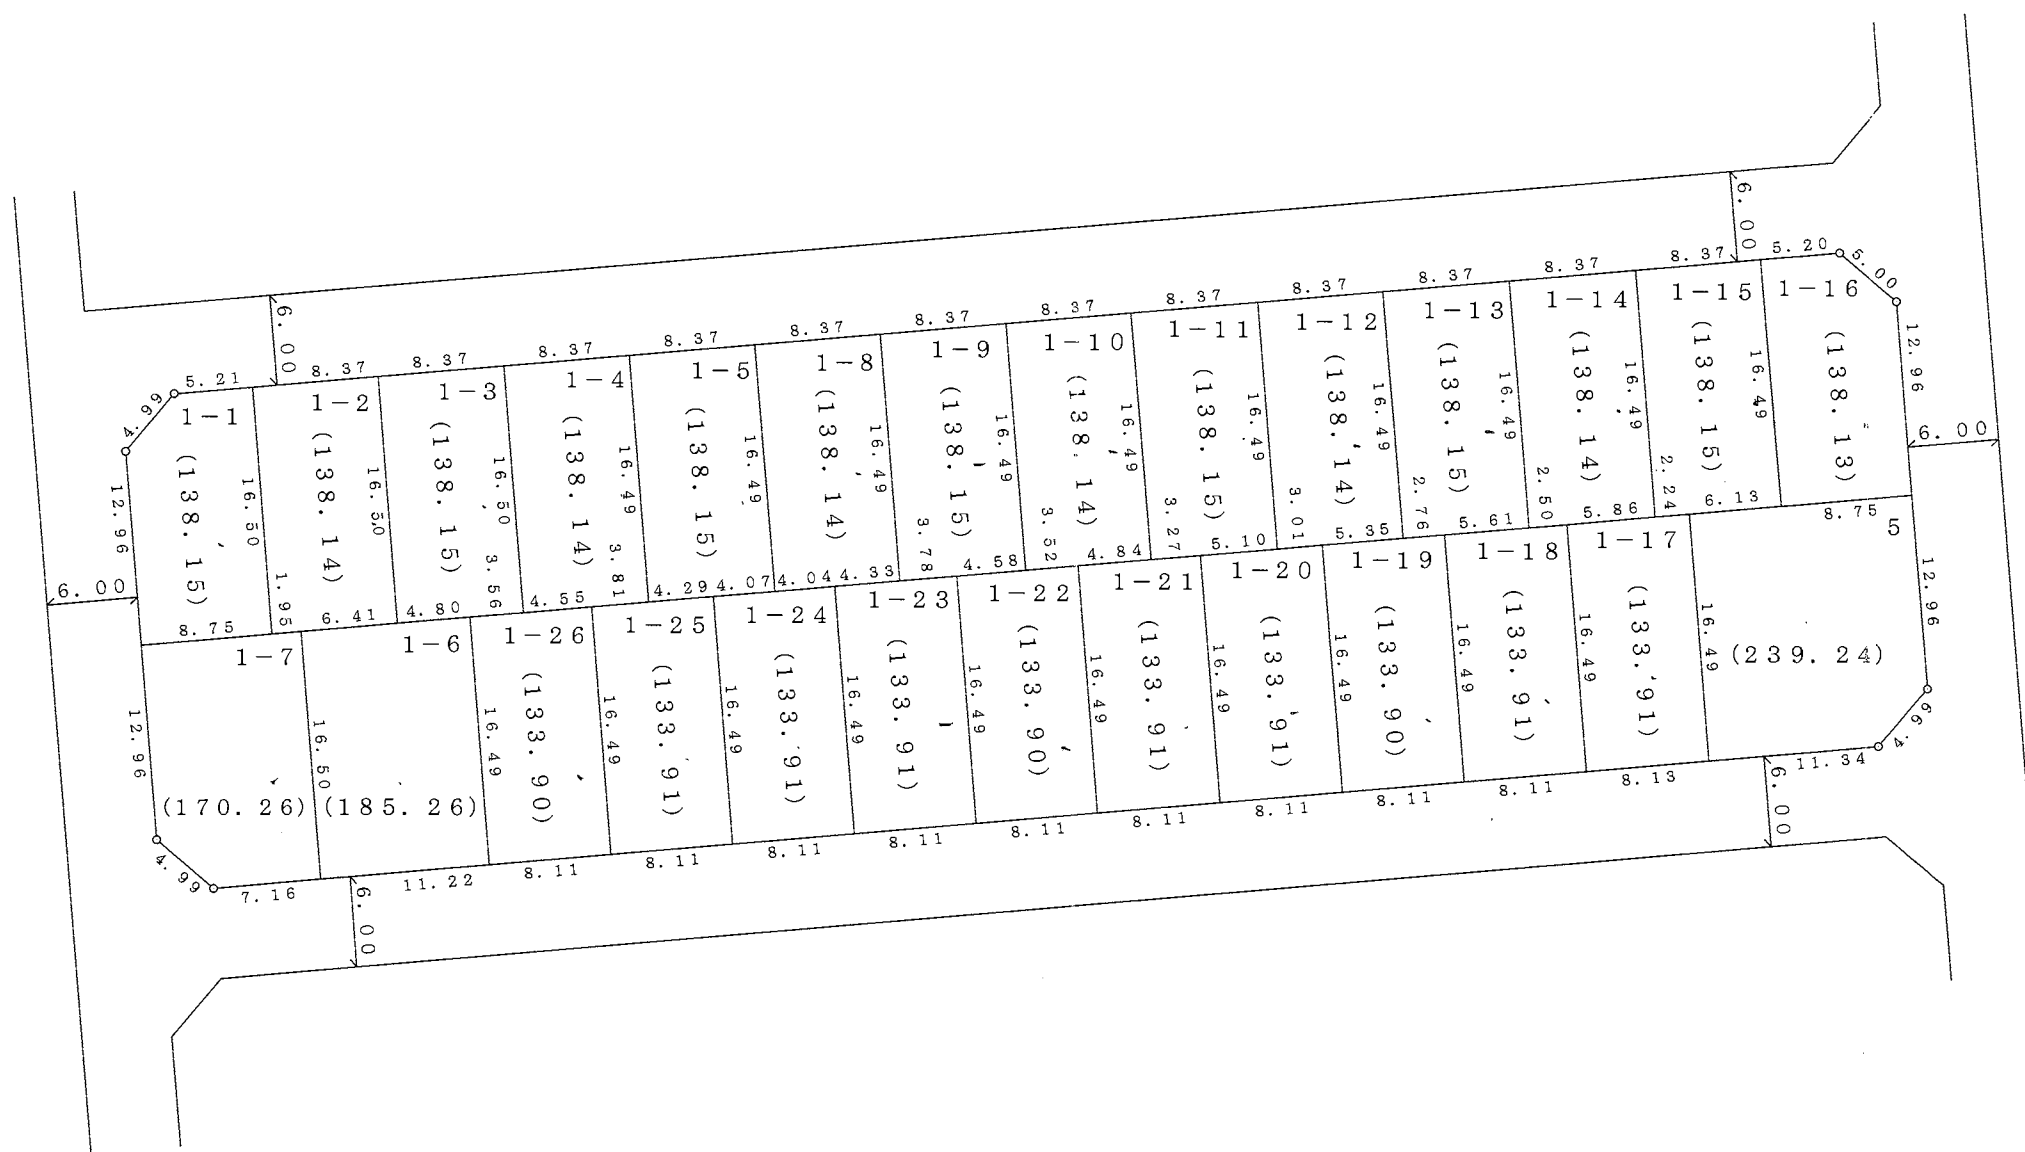

凡	例
施行地区界	
町界	
町名	旭ヶ丘三丁目
街区番号	〇〇BL
地番	〇


参考資料
 この資料は換地処分時のものであり民々間、又は官民間の
 所有権界を証明するものではありません。

大和都市計画事業旭ヶ丘特定土地区画整理事業

画地出来形図



S = 1 : 500

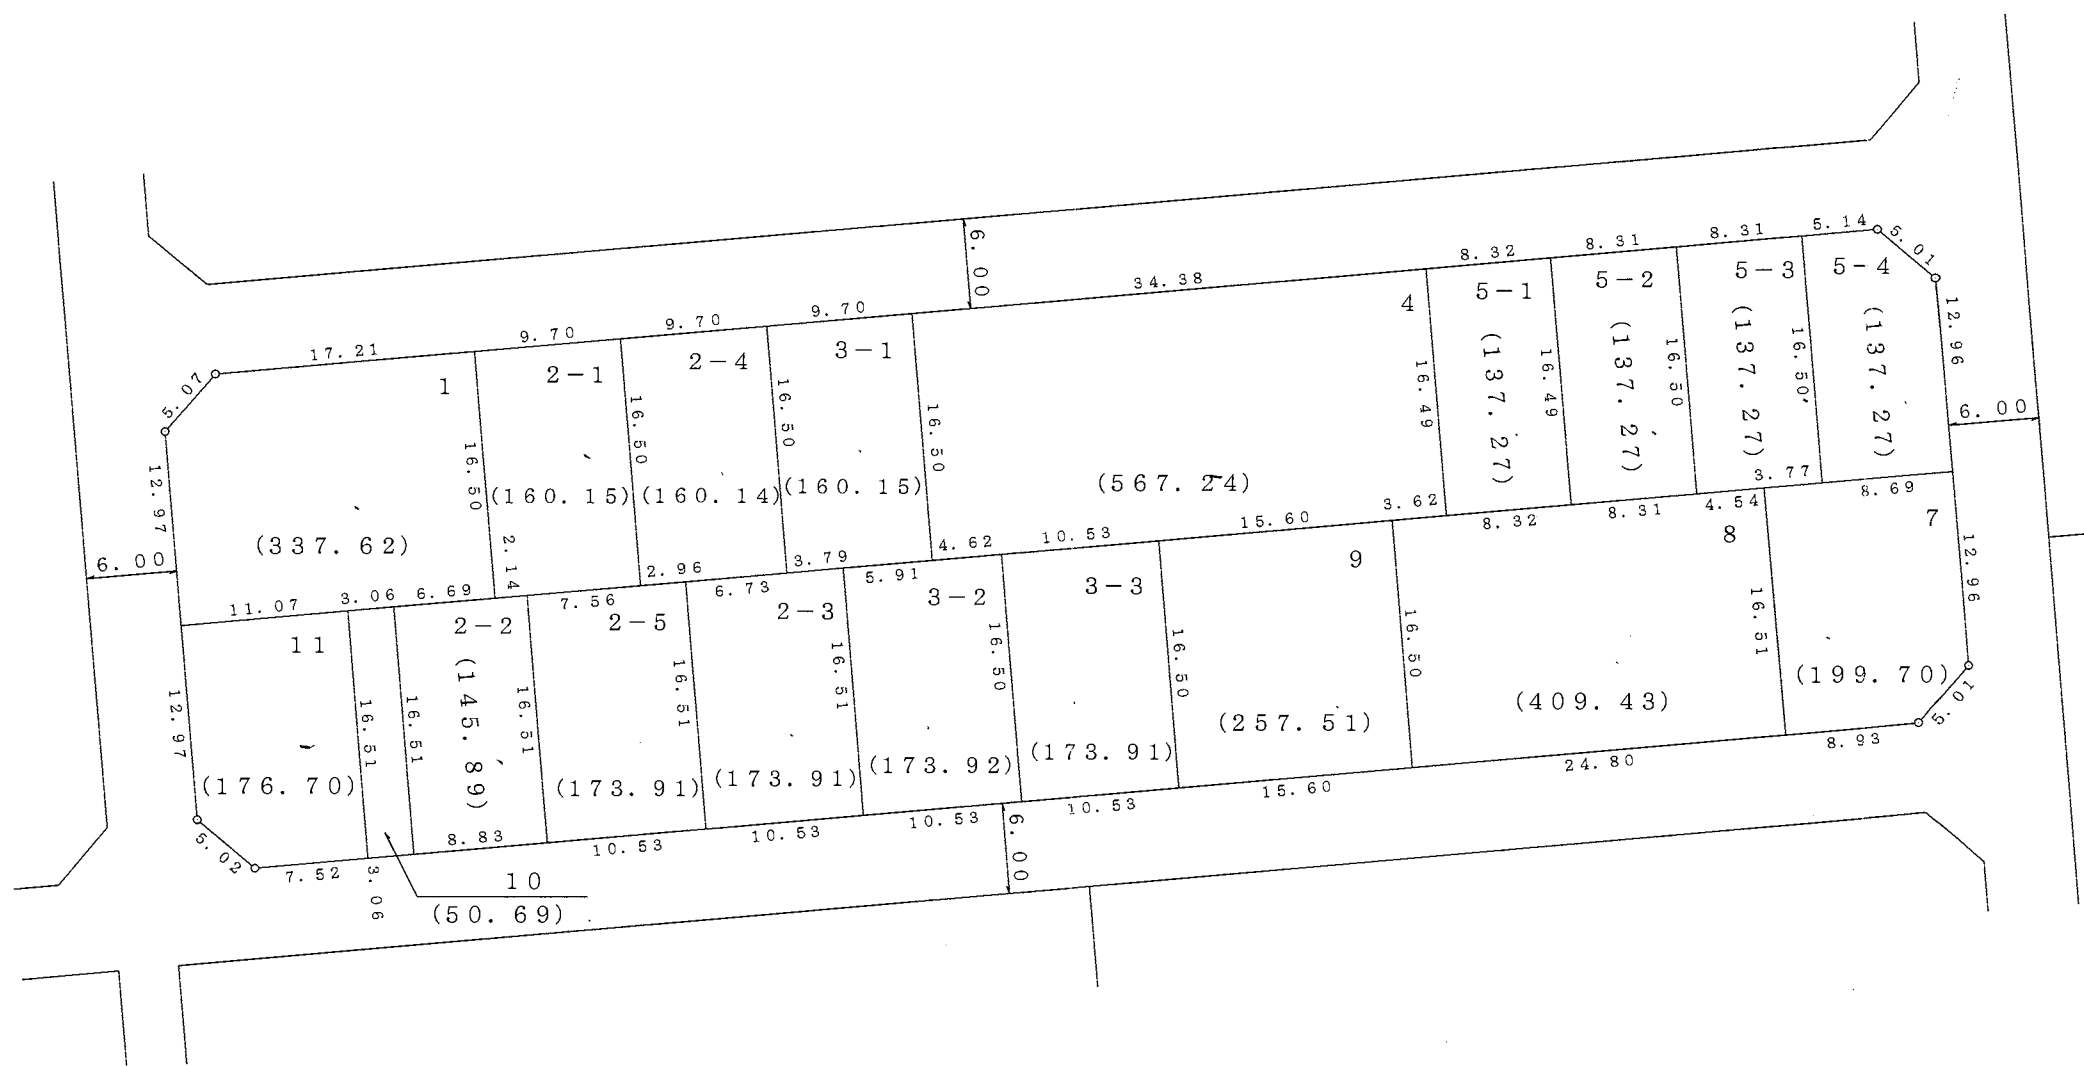

凡	例
施行地区界	
町界	
町名	旭ヶ丘五丁目
街区番号	〇〇BL
地番	〇

参考資料
 この資料は換地処分時のものであり民々間、又は官民間の
 所有権界を証明するものではありません。


大和都市計画事業旭ヶ丘特定土地区画整理事業 画地出来形図



S = 1 : 500

旭ヶ丘三丁目

大字今泉

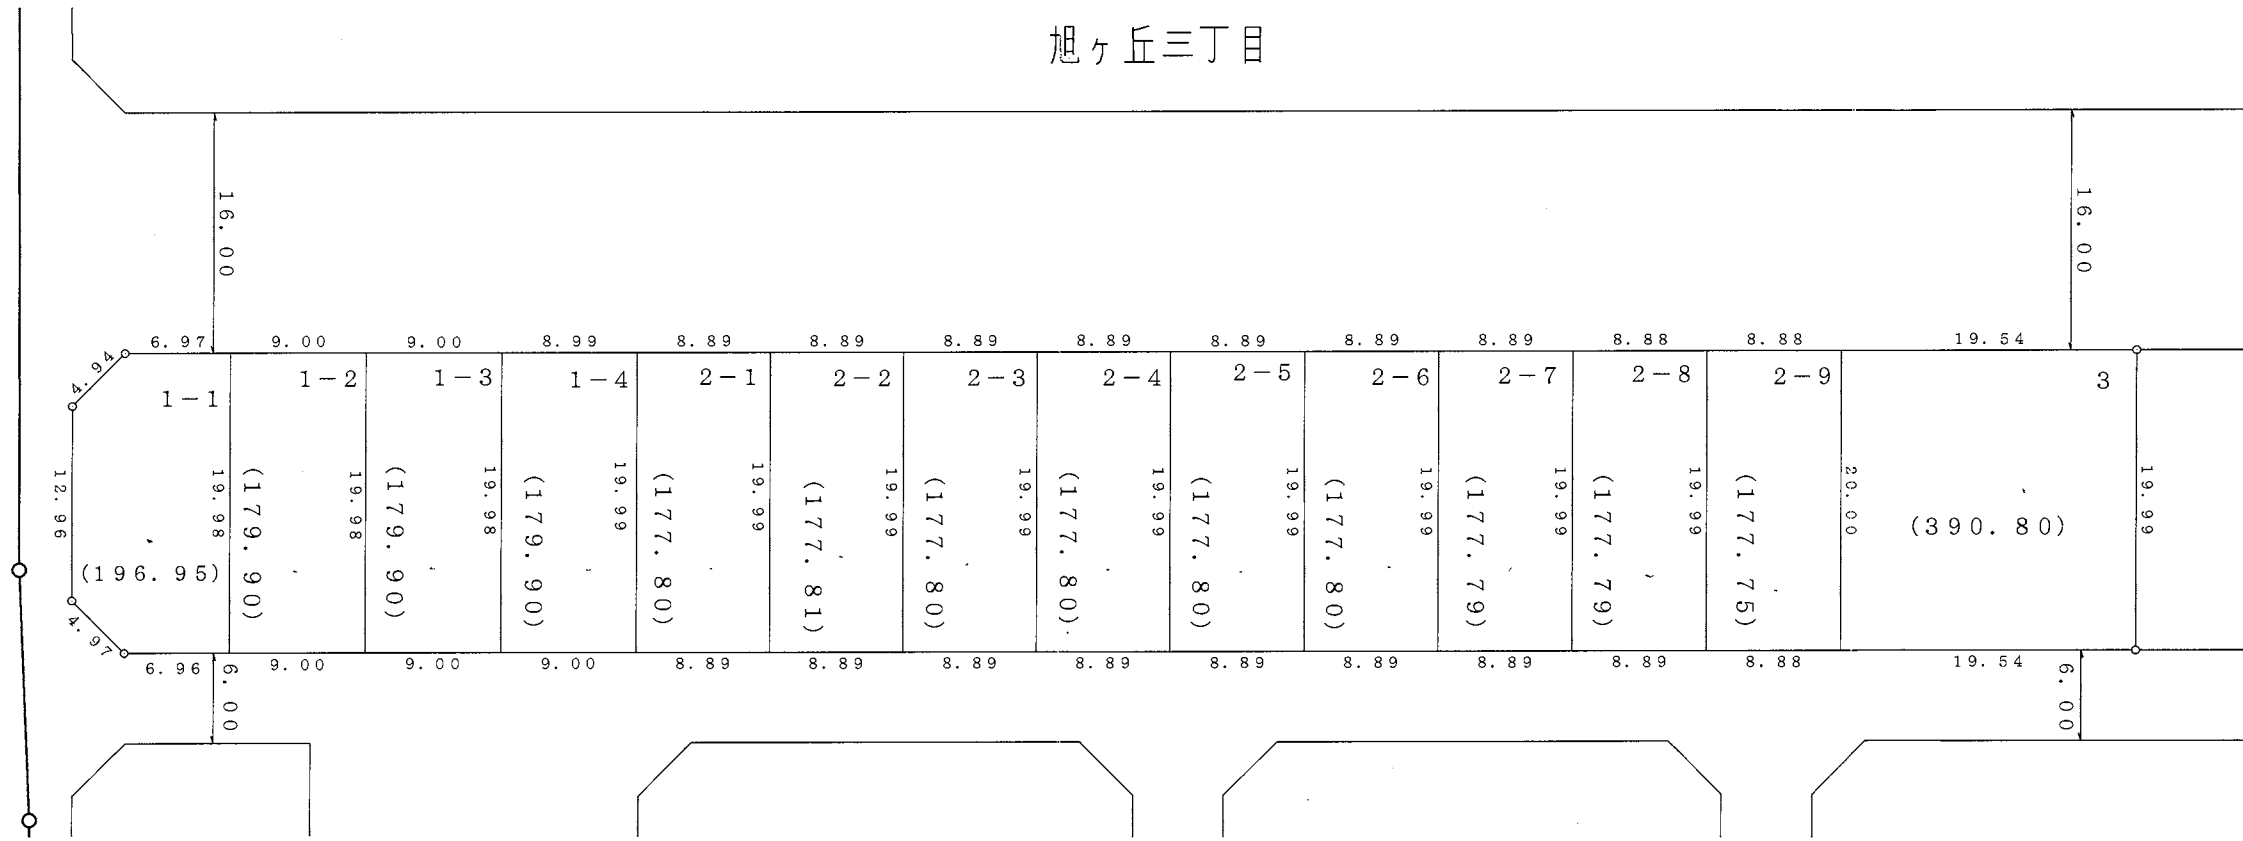

旭ヶ丘三丁目

凡	例
施行地区界	
町界	
町名	旭ヶ丘三丁目
街区番号	〇〇BL
地番	〇

参考資料
 この資料は換地処分時のものであり民々間、又は官民間の
 所有権界を証明するものではありません。

大和都市計画事業旭ヶ丘特定土地区画整理事業 画地出来形図



S = 1 : 500




凡	例
施行地区界	
町界	
町名	旭ヶ丘三丁目
街区番号	〇〇BL
地番	〇

参考資料
 この資料は換地処分時のものであり民々間、又は官民間の
 所有権界を証明するものではありません。

大和都市計画事業旭ヶ丘特定土地区画整理事業 画地出来形図




S = 1 : 500

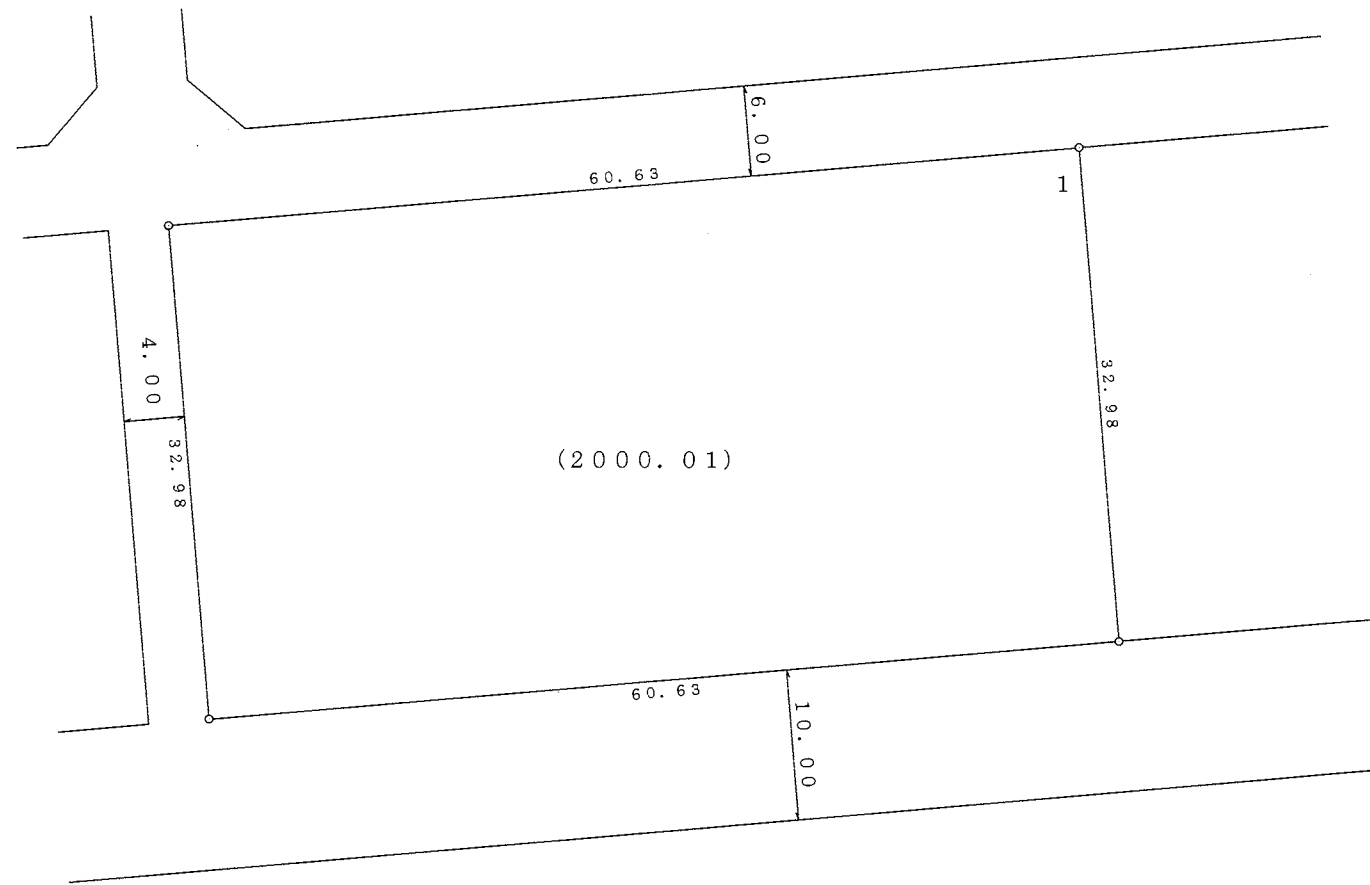


凡	例
施行地区界	
町界	
町名	旭ヶ丘三丁目
街区番号	〇〇BL
地番	〇

参考資料
この資料は換地処分時のものであり民々間、又は官民間の
所有権界を証明するものではありません。

大和都市計画事業旭ヶ丘特定土地区画整理事業 画地出来形図

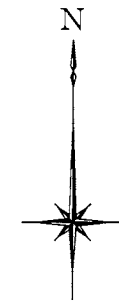

S = 1 : 500

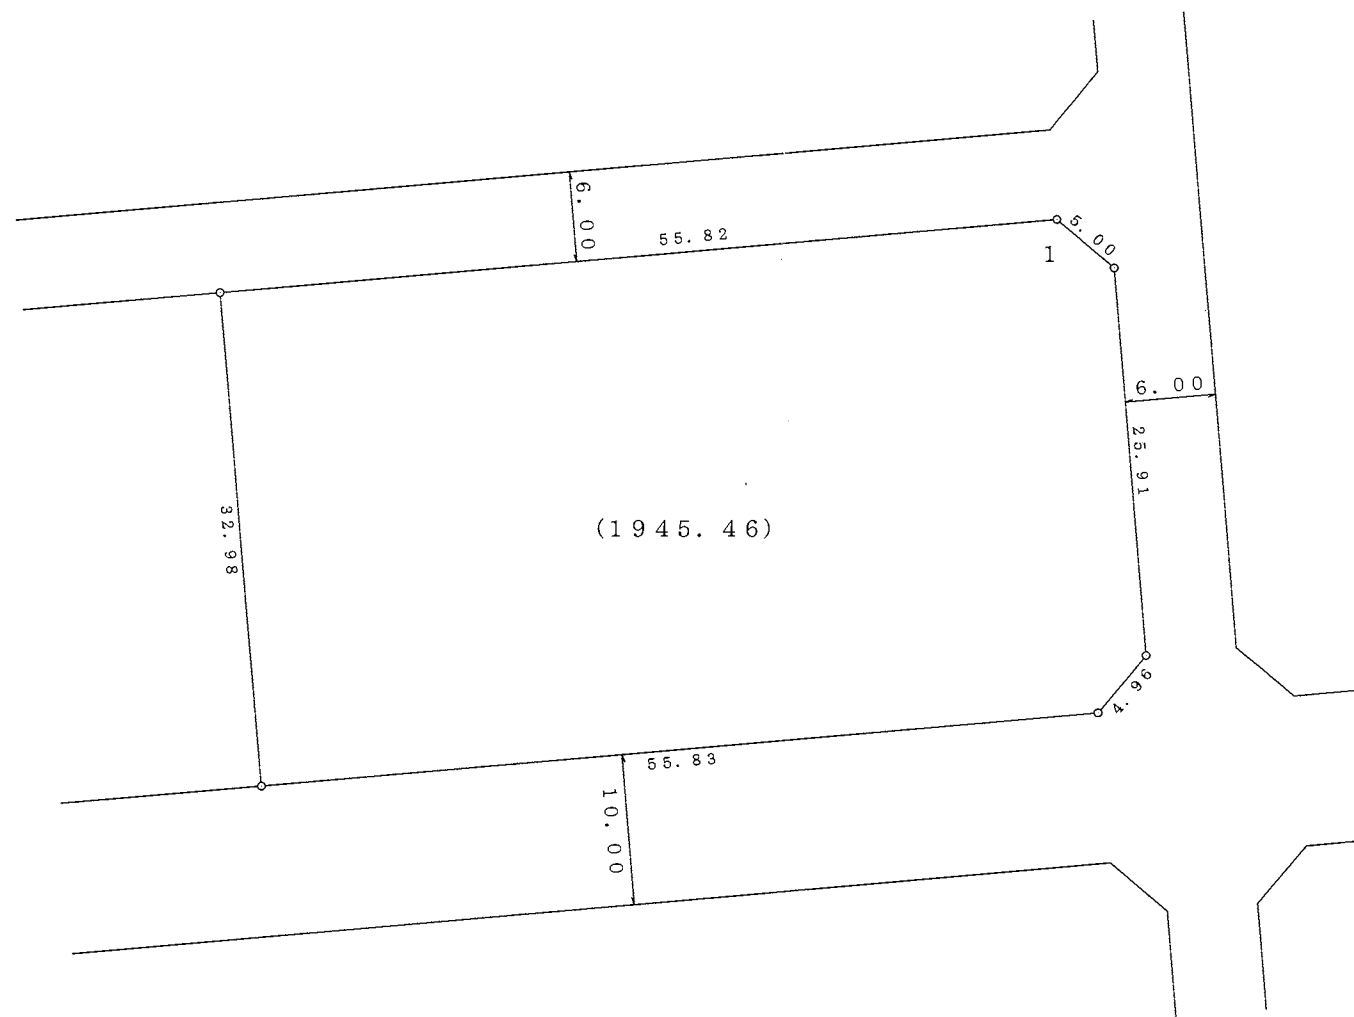

凡	例
施行地区界	
町界	
町名	旭ヶ丘三丁目
街区番号	〇〇BL
地番	〇


参考資料
 この資料は換地処分時のものであり民々間、又は官民間の
 所有権界を証明するものではありません。

大和都市計画事業旭ヶ丘特定土地区画整理事業
画地出来形図



S = 1 : 500


旭ヶ丘三丁目

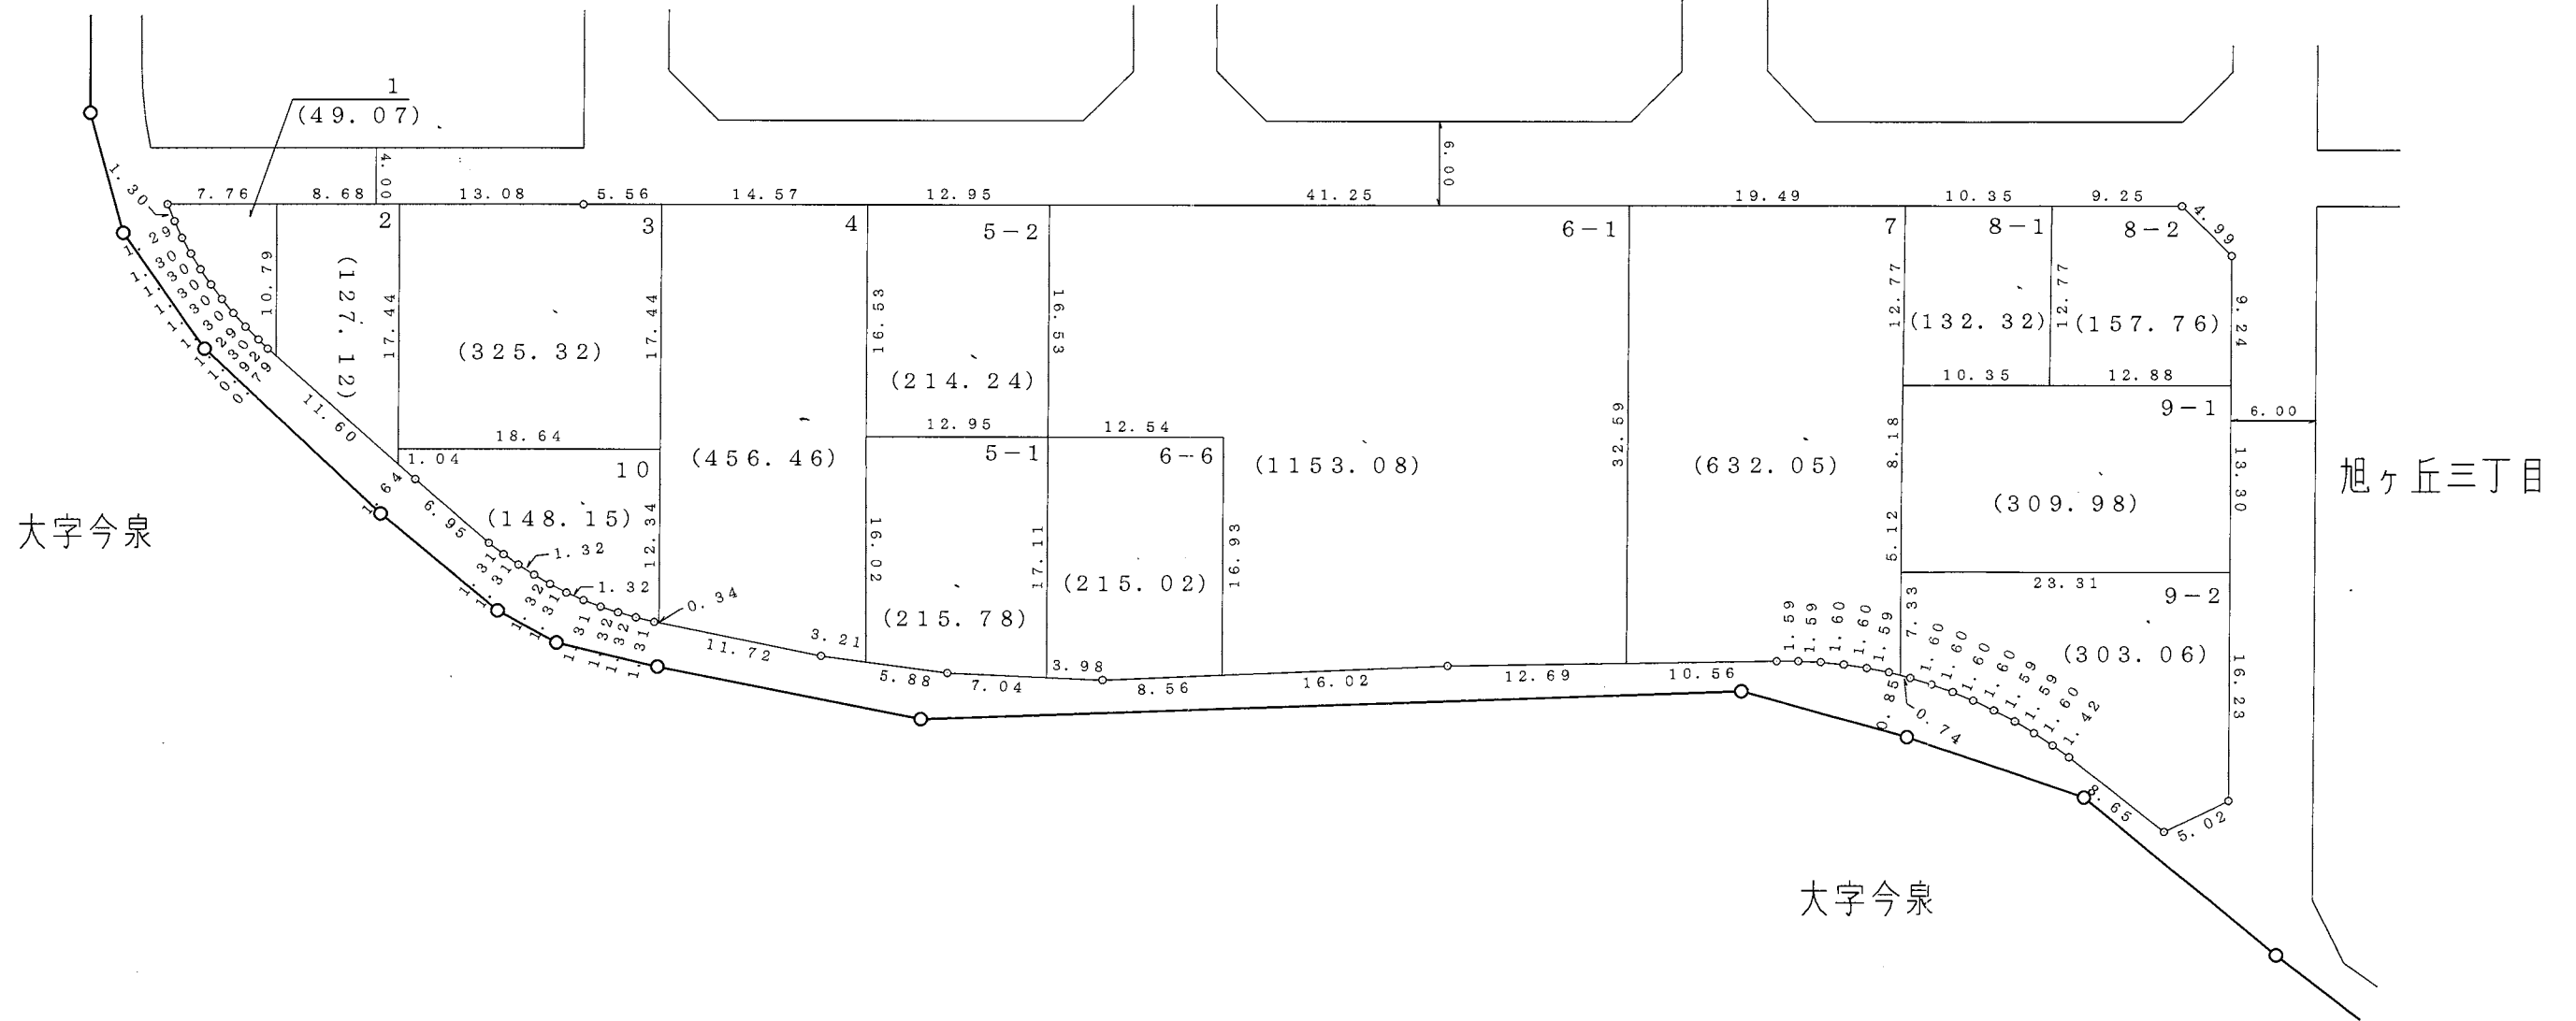

凡		例	
施行地区界			
町界			
町名		旭ヶ丘三丁目	
街区番号		〇〇BL	
地番		〇	

参考資料
この資料は換地処分時のものであり民々間、又は官民間の
所有権界を証明するものではありません。

大和都市計画事業 旭ヶ丘特定土地区画整理事業
画地出来形図

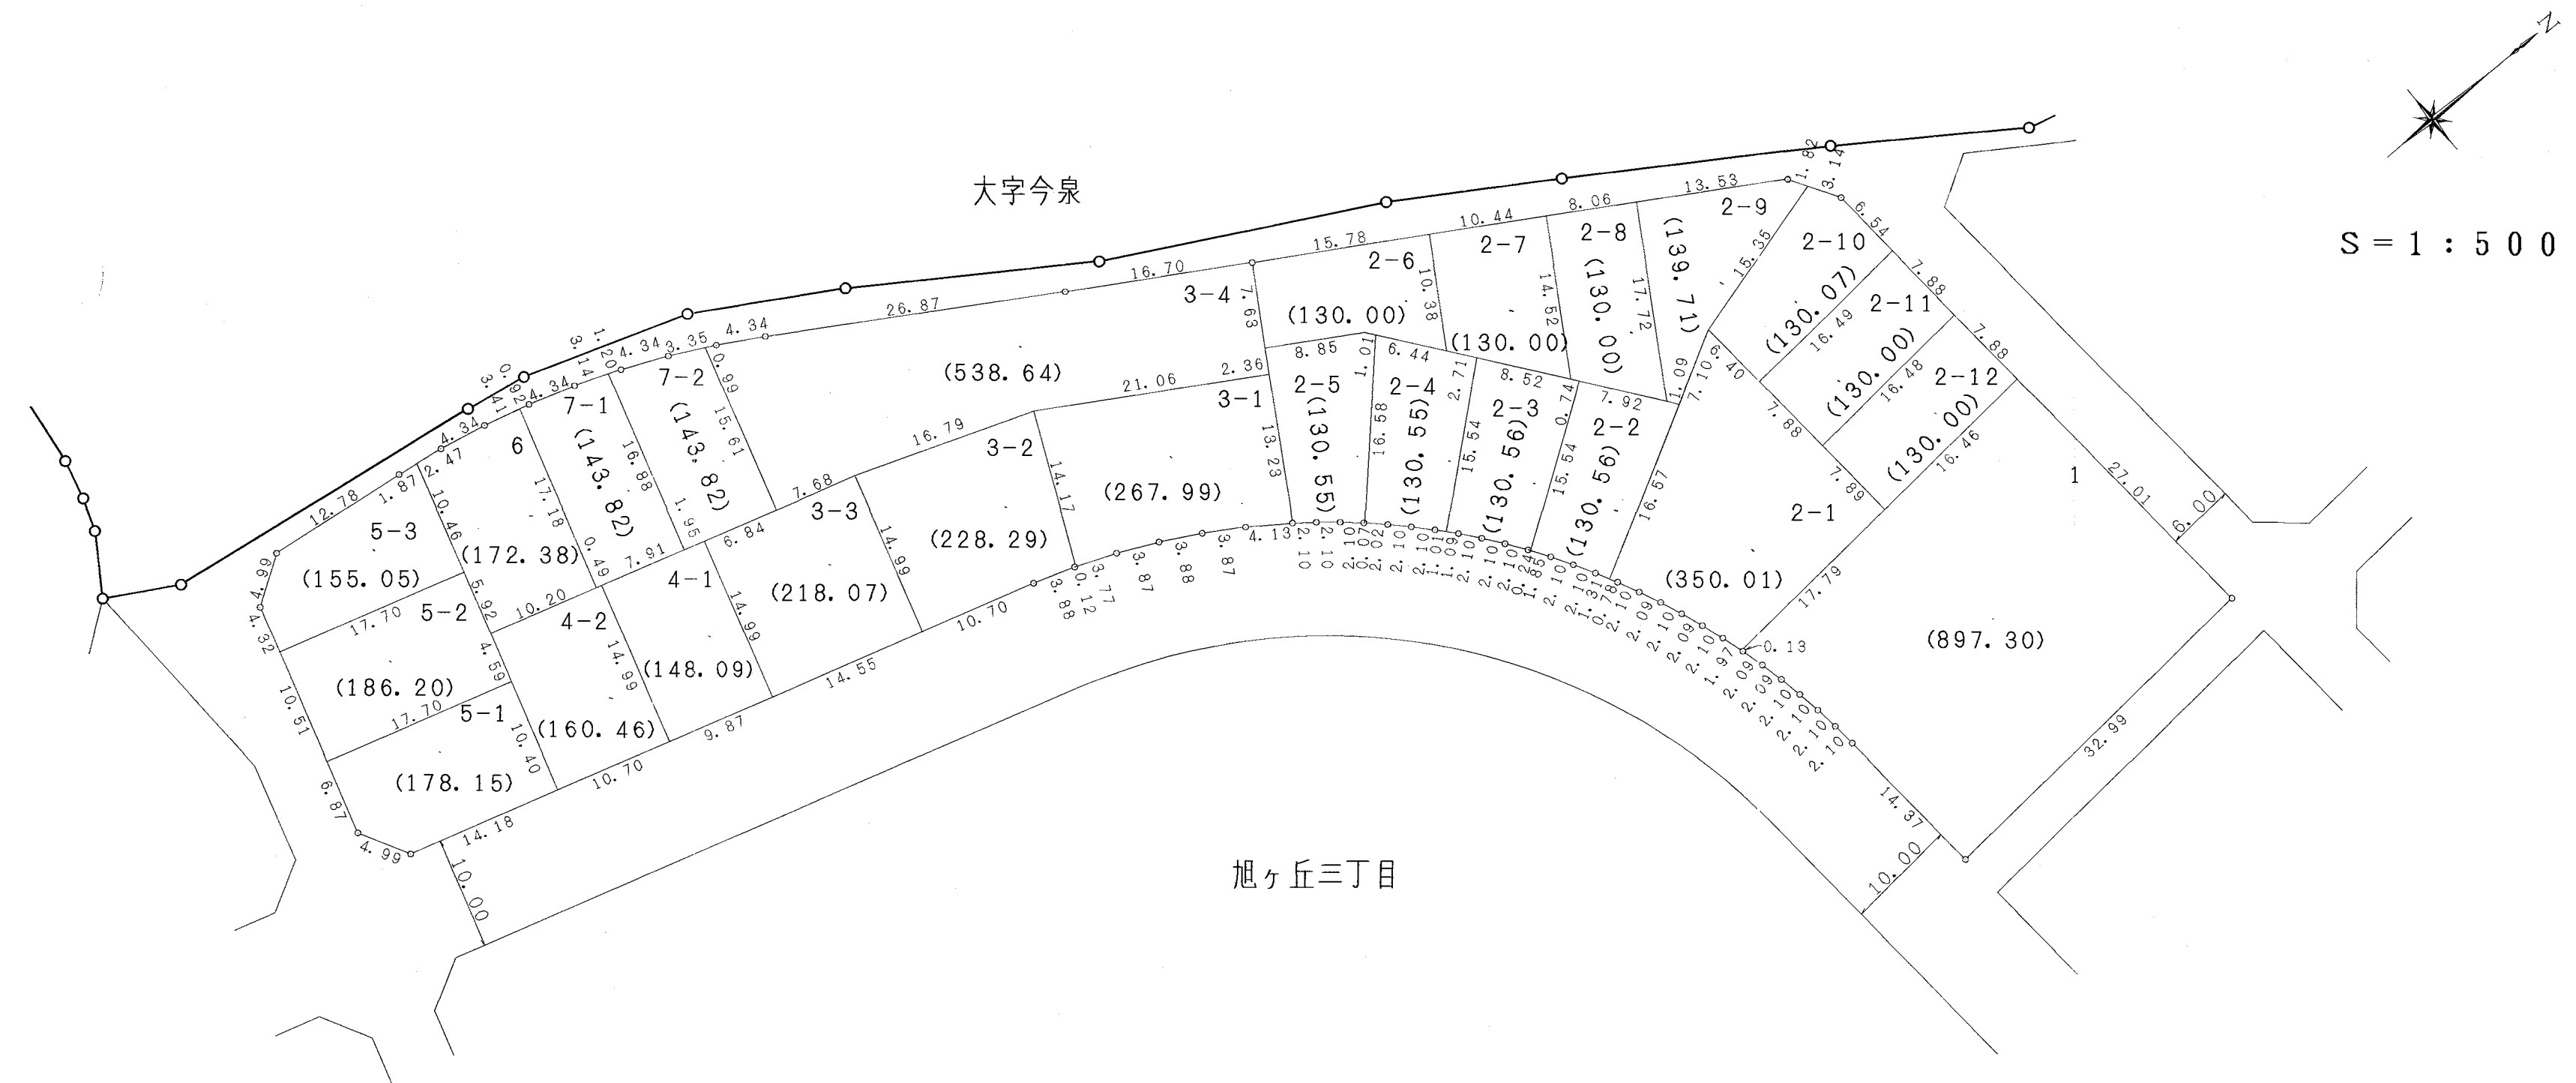

S = 1 : 500

凡 例	
施行地区界	
町 界	
町 名	旭ヶ丘三丁目
街区番号	5BL
地 番	3

参考資料
この資料は換地処分時のものであり民々間、又は官民間の
所有権界を証明するものではありません。

大和都市計画事業旭ヶ丘特定土地区画整理事業
画地出来形図




S = 1 : 500


凡 例	
施行地区界	
町界	
町名	旭ヶ丘三丁目
街区番号	5BL
地番	3

参考資料
この資料は換地処分時のものであり民々間、又は官民間の
所有権界を証明するものではありません。

大和都市計画事業旭ヶ丘特定土地区画整理事業 画地出来形図

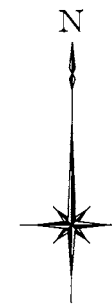

S = 1 : 500

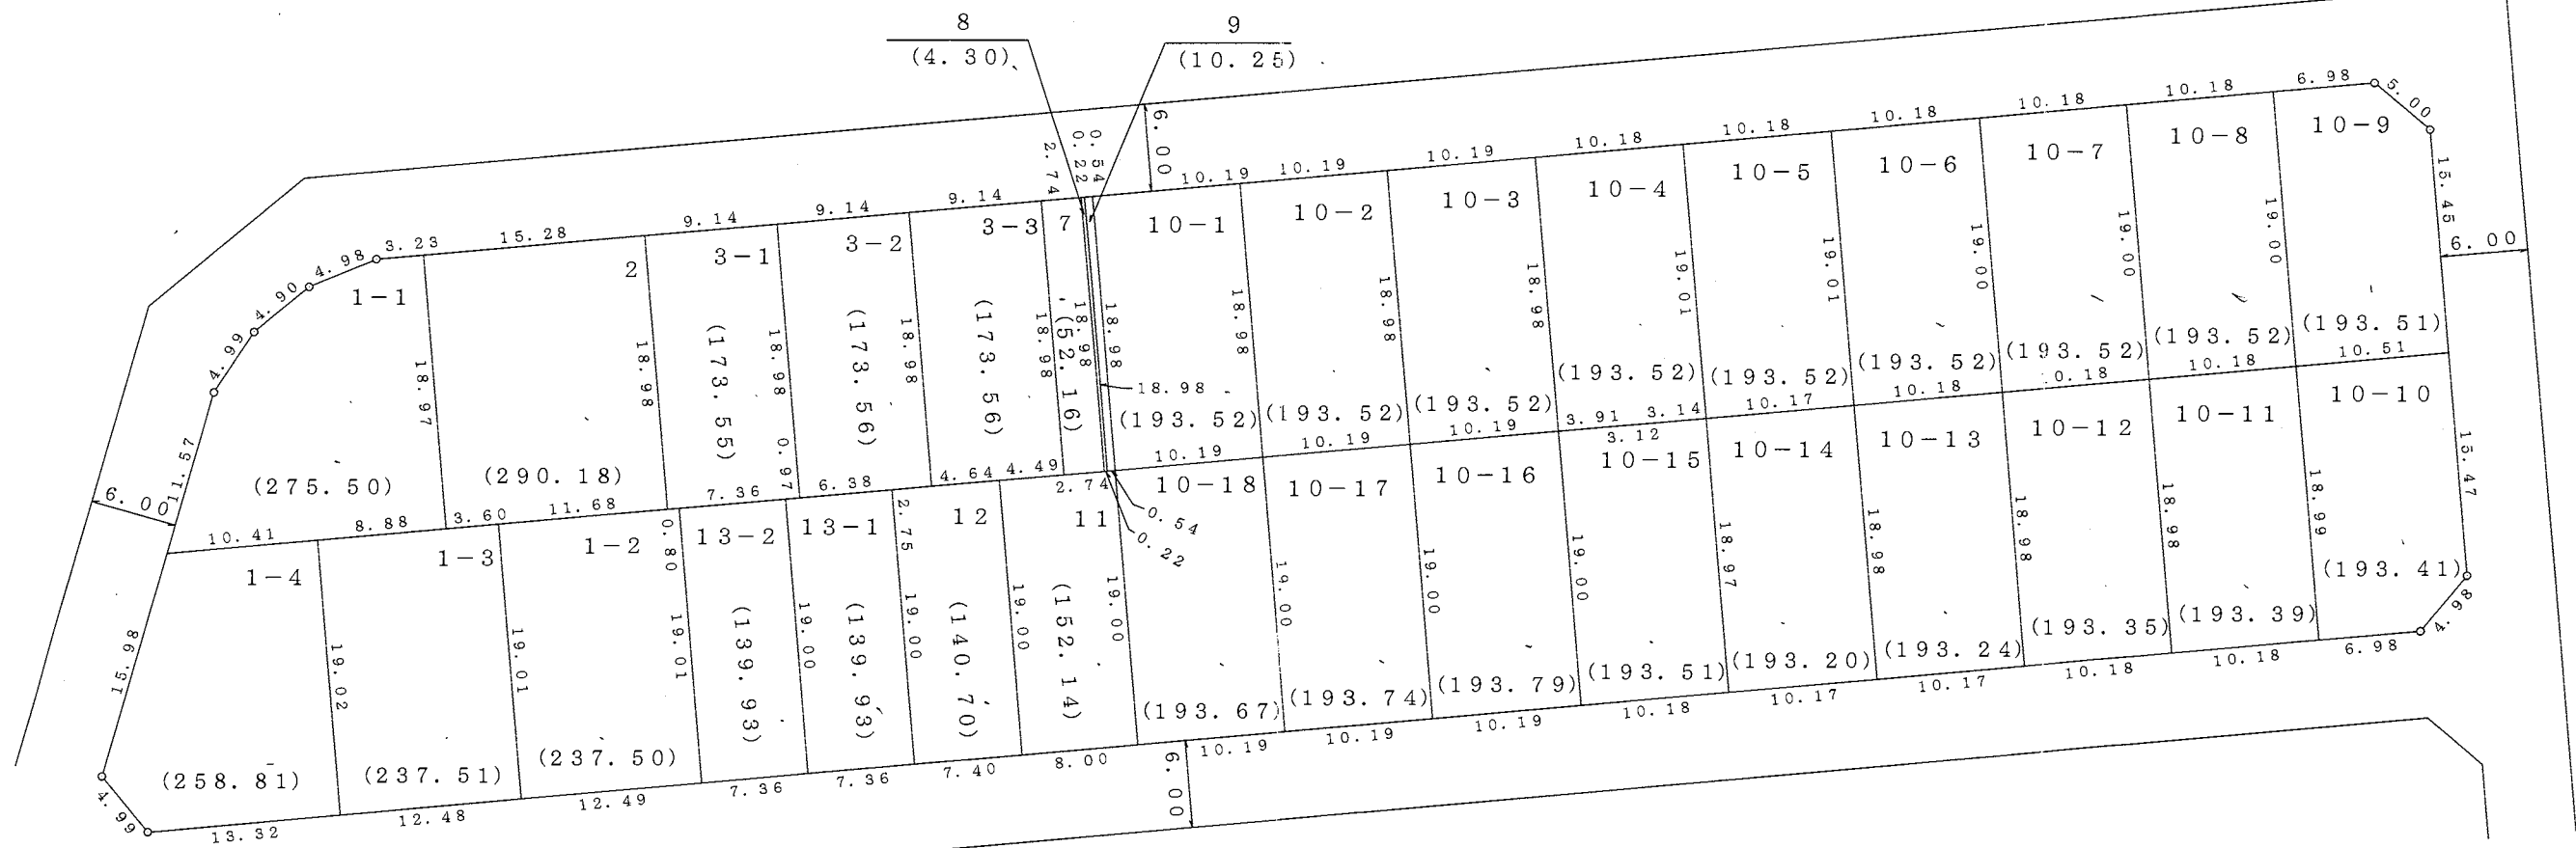


凡	例
施行地区界	
町界	
町名	旭ヶ丘三丁目
街区番号	〇〇BL
地番	〇

参考資料
この資料は換地処分時のものであり民々間、又は官民間の
所有権界を証明するものではありません。

大和都市計画事業旭ヶ丘特定土地区画整理事業
画地出来形図



S = 1 : 500

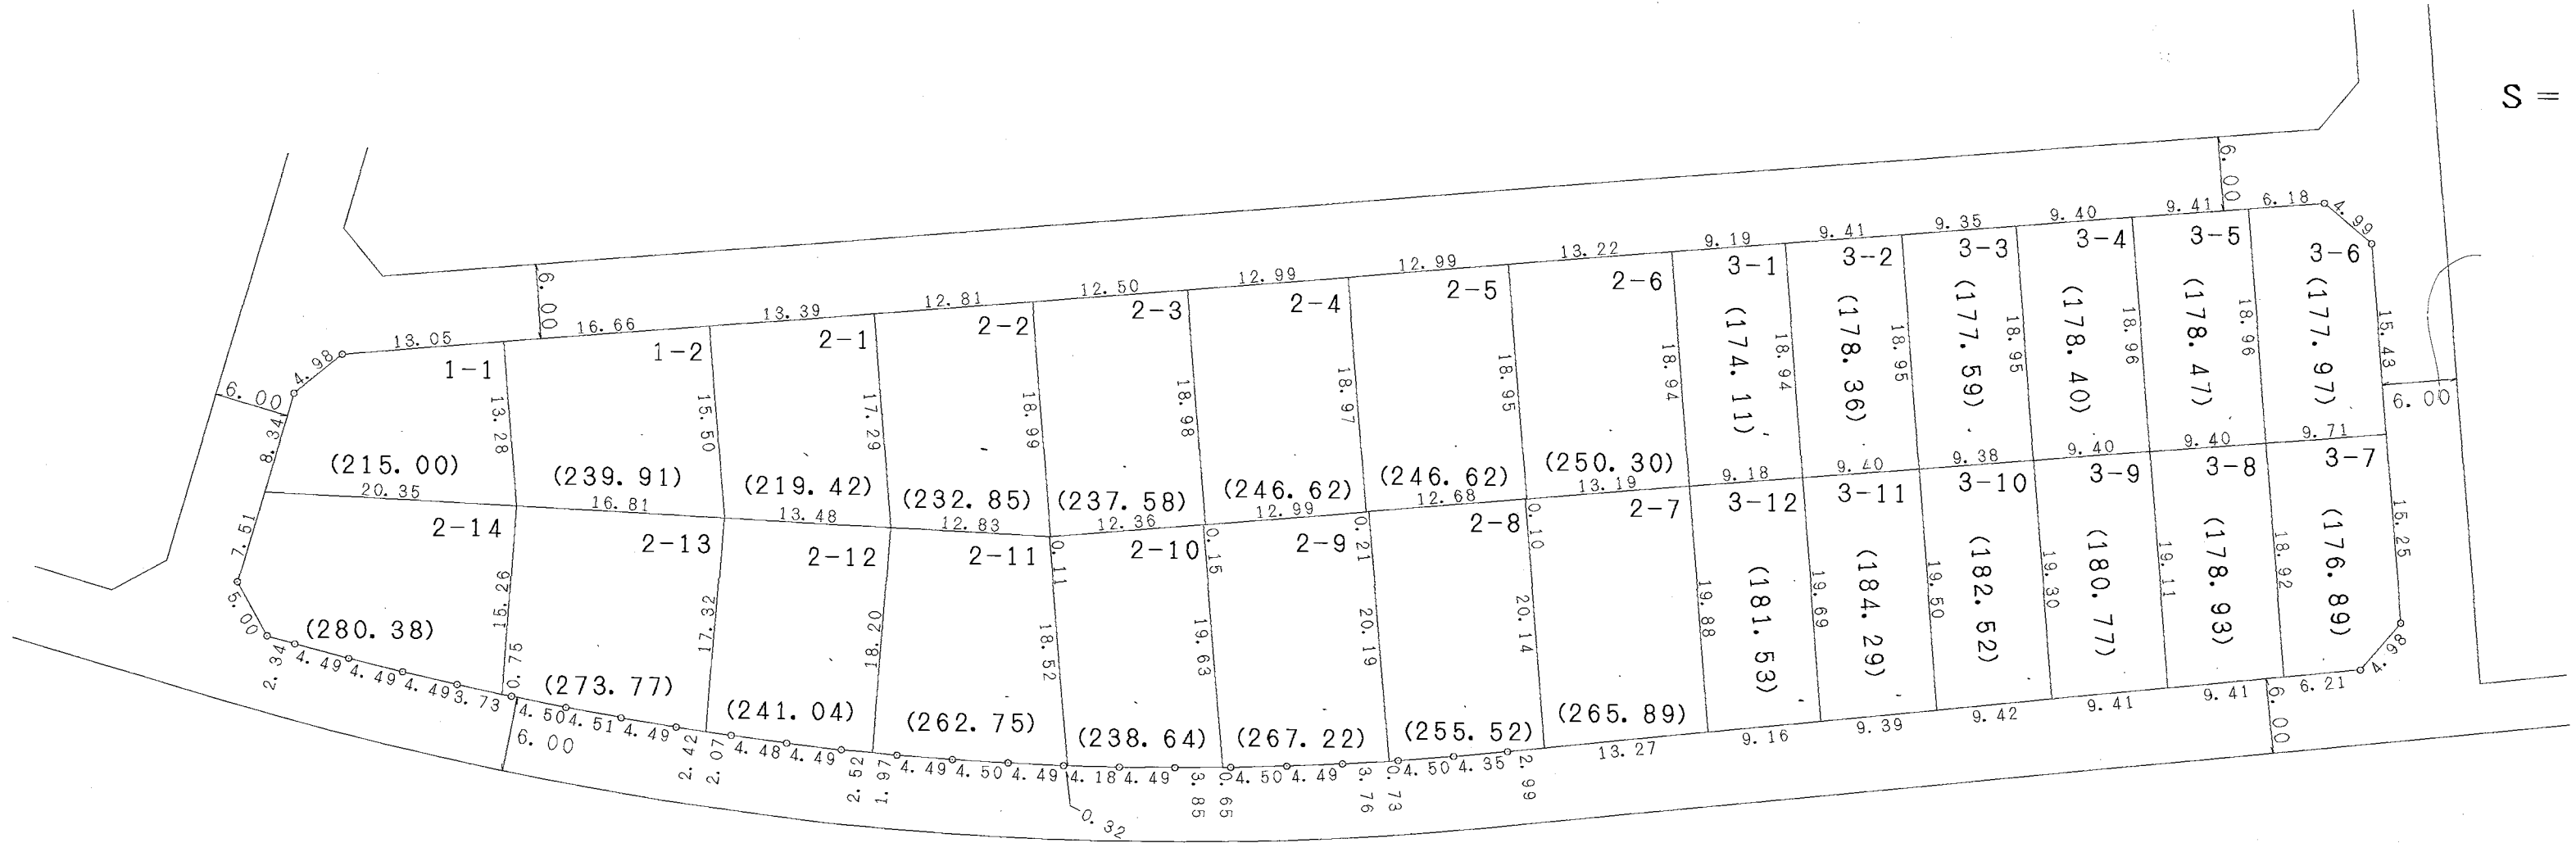


凡	例
施行地区界	
町界	
町名	旭ヶ丘三丁目
街区番号	5BL
地番	3

参考資料
この資料は換地処分時のものであり民々間、又は官民間の
所有権界を証明するものではありません。

大和都市計画事業旭ヶ丘特定土地区画整理事業 画地出来形図



S = 1 : 500

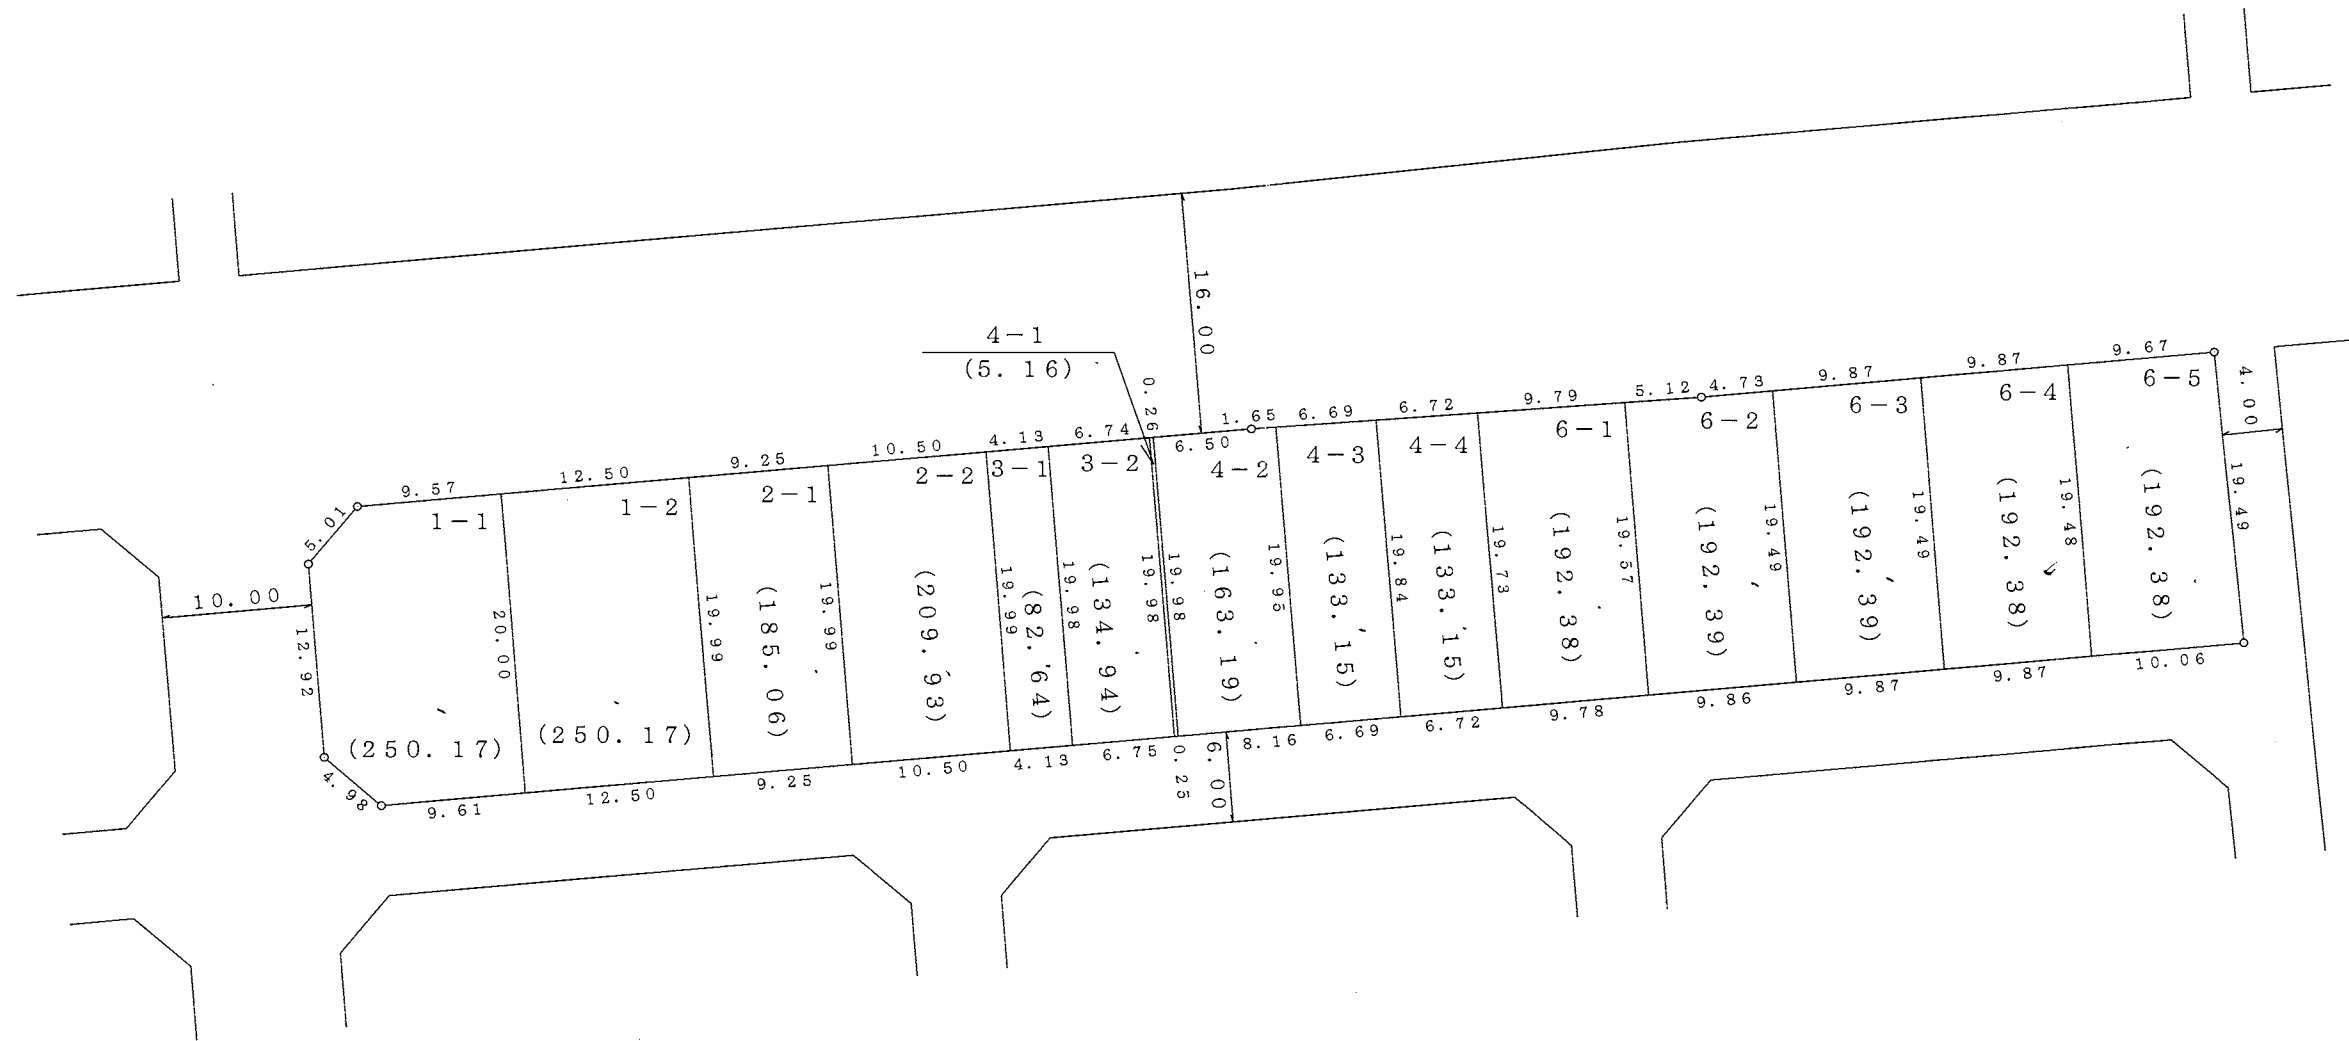


凡	例
施行地区界	
町界	
町名	旭ヶ丘三丁目
街区番号	〇〇BL
地番	〇

参考資料
 この資料は換地処分時のものであり民々間、又は官民間の
 所有権界を証明するものではありません。

大和都市計画事業旭ヶ丘特定土地区画整理事業 画地出来形図



S = 1 : 5 0 0

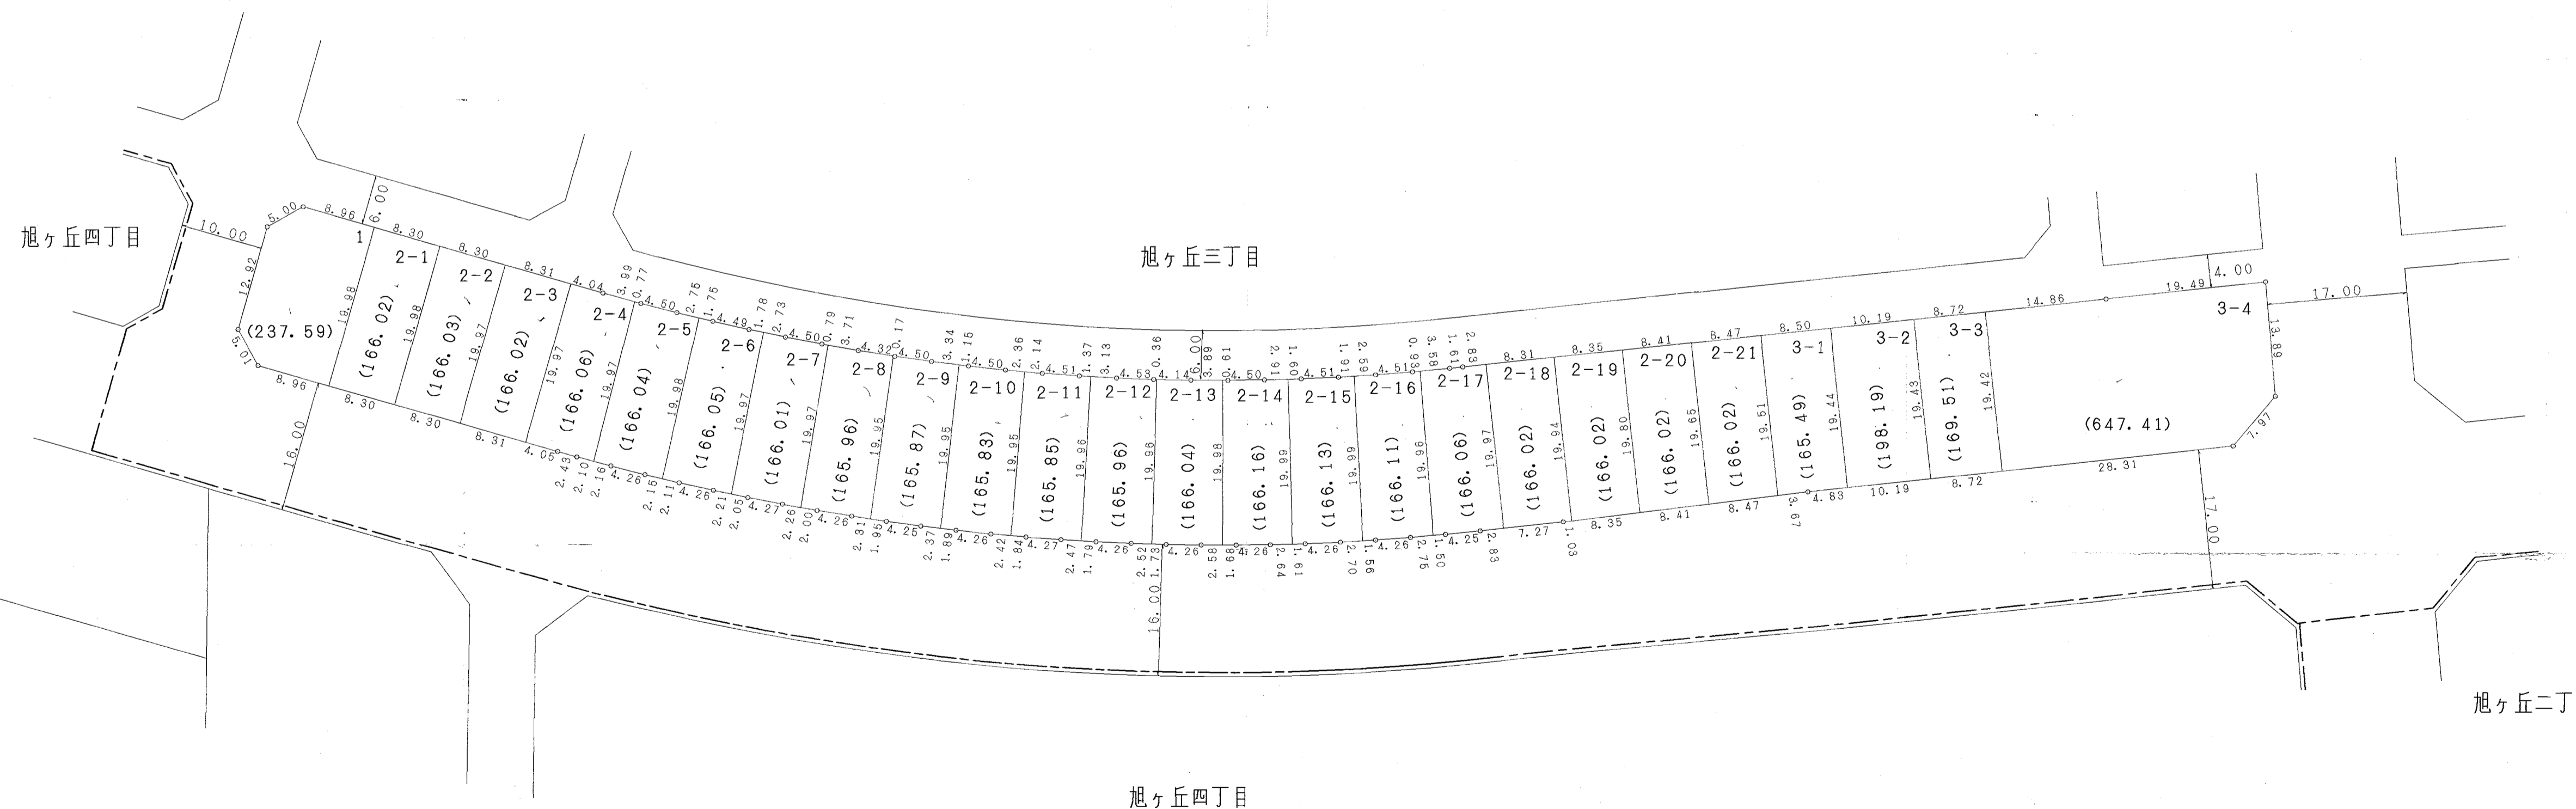


凡	例
施行地区界	
町界	
町名	旭ヶ丘三丁目
街区番号	〇〇BL
地番	〇

参考資料
この資料は換地処分時のものであり、民々間、又は官民間の
所有権界を証明するものではありません。

大和都市計画事業旭ヶ丘特定土地区画整理事業 画地出来形図



S = 1 : 500

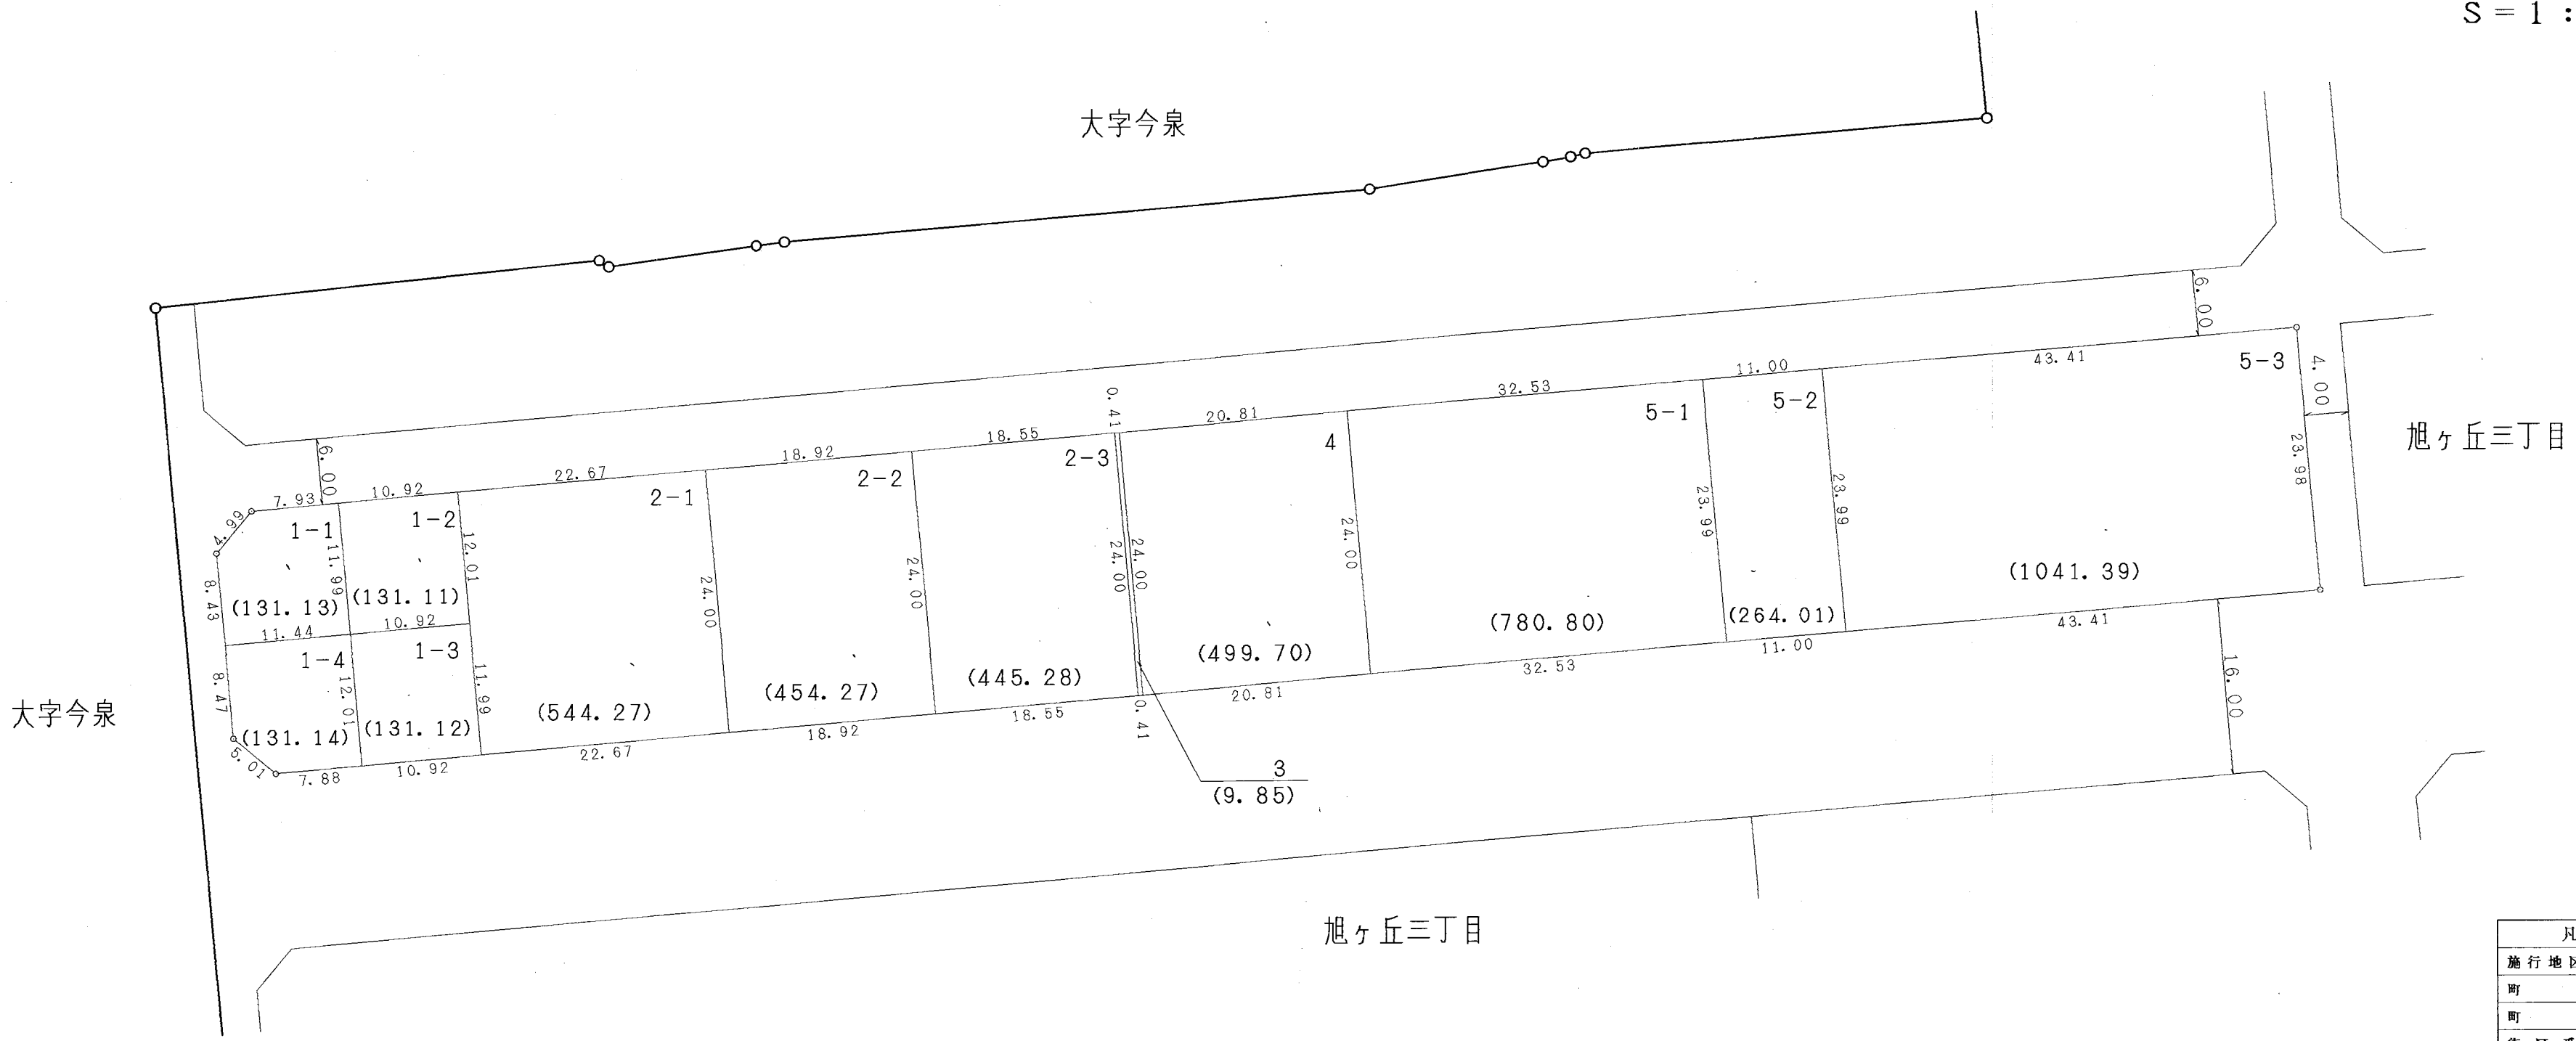


凡	例
施行地区界	
町界	
町名	旭ヶ丘三丁目
街区番号	00BL
地番	○

参考資料
この資料は換地加分時のものであり民々間、又は官民間の
所有権界を証明するものではありません。

大和都市計画事業旭ヶ丘特定土地区画整理事業

画地出来形図

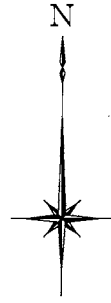

S = 1 : 500




凡	例
施行地区界	
町界	
町名	旭ヶ丘三丁目
街区番号	〇〇BL
地番	〇

参考資料
 この資料は換地処分時のものであり民々間、又は官民間の
 所有権界を証明するものではありません。

大和都市計画事業旭ヶ丘特定土地区画整理事業 画地出来形図




S = 1 : 500

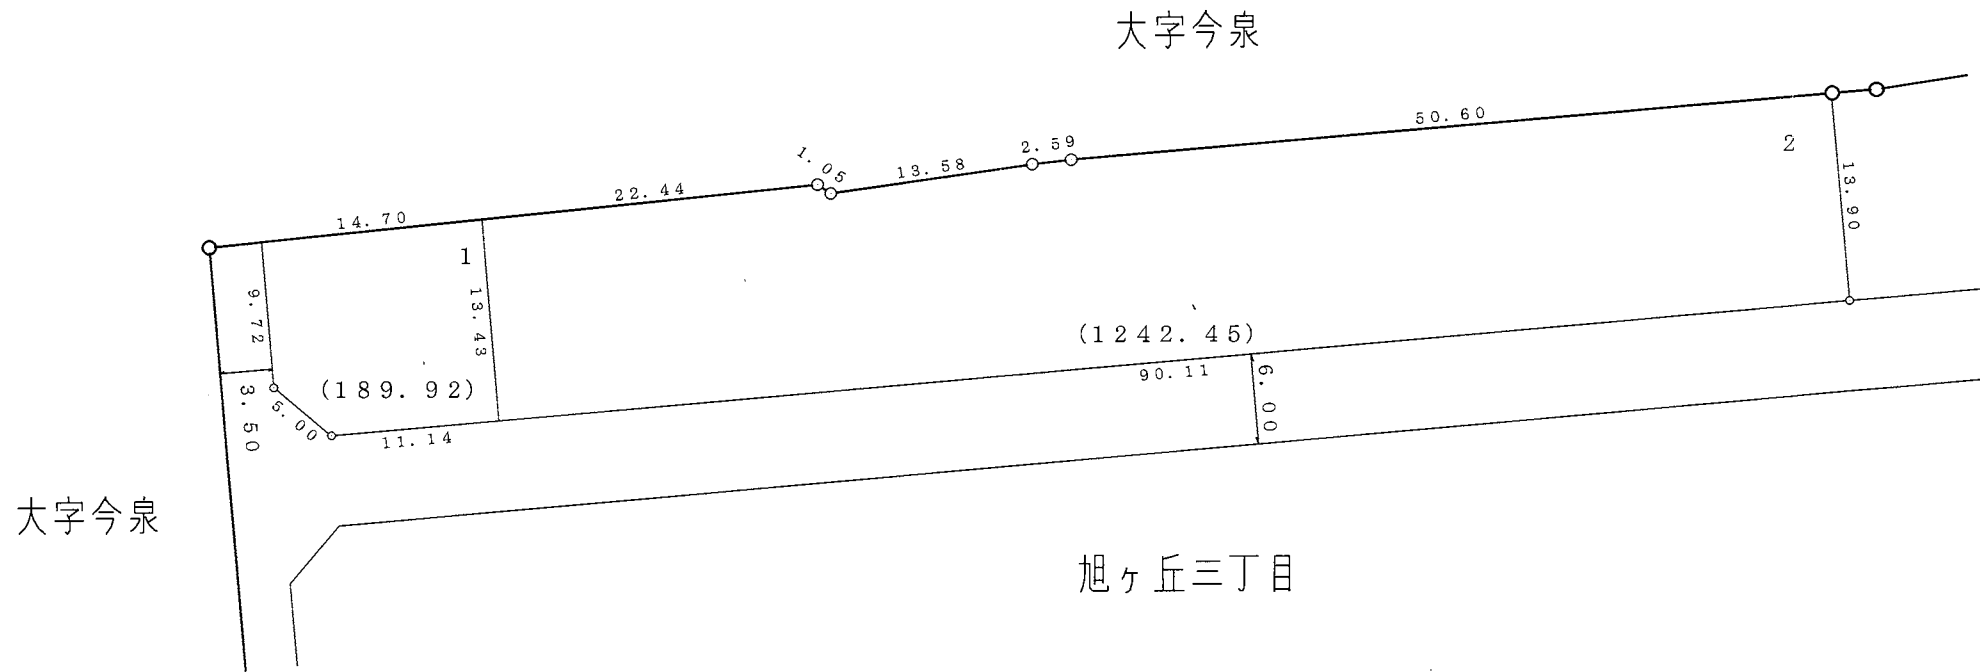


凡	例
施行地区界	
町界	
町名	旭ヶ丘三丁目
街区番号	〇〇BL
地番	〇

参考資料
 この資料は換地処分時のものであり民々間、又は官民間の
 所有権界を証明するものではありません。

大和都市計画事業旭ヶ丘特定土地区画整理事業 画地出来形図

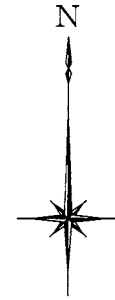

S = 1 : 500

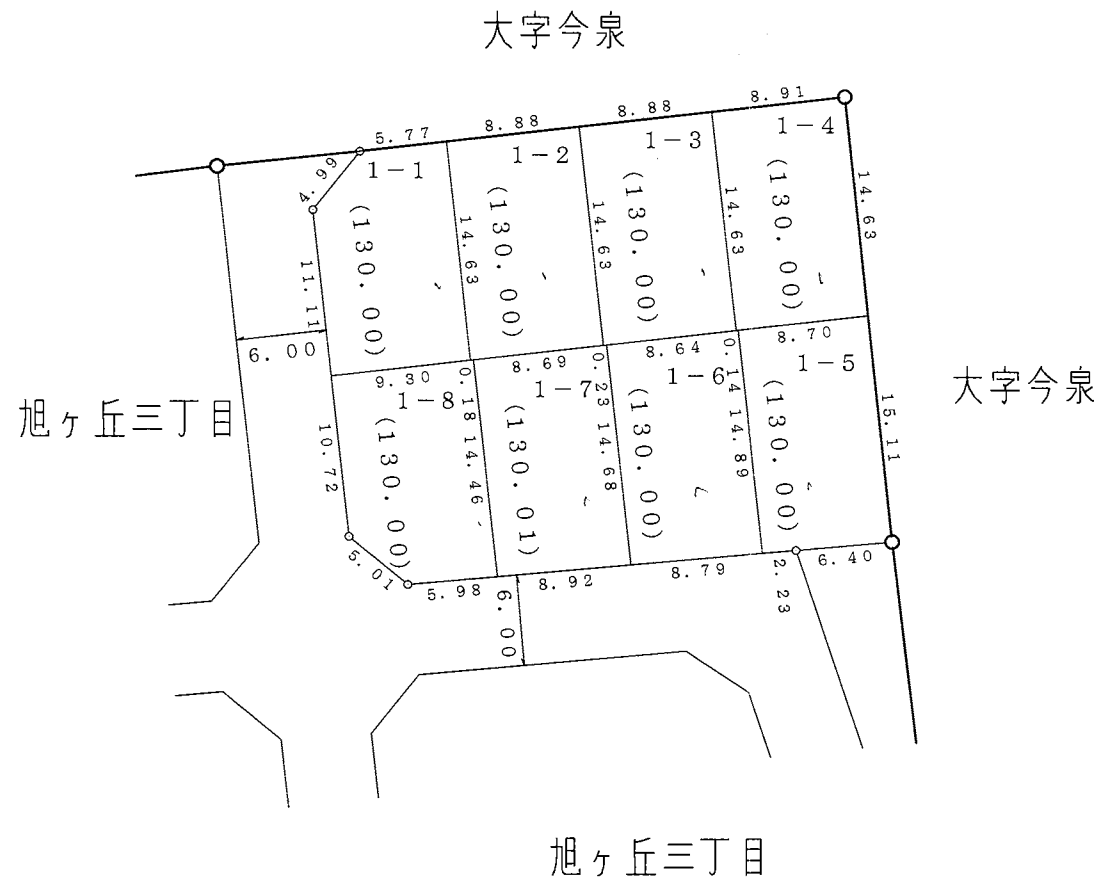


凡	例
施行地区界	
町界	
町名	旭ヶ丘三丁目
街区番号	〇〇BL
地番	〇

参考資料
 この資料は換地処分時のものであり民々間、又は官民間の
 所有権界を証明するものではありません。

大和都市計画事業 旭ヶ丘特定土地区画整理事業
画地出来形図




S = 1 : 500

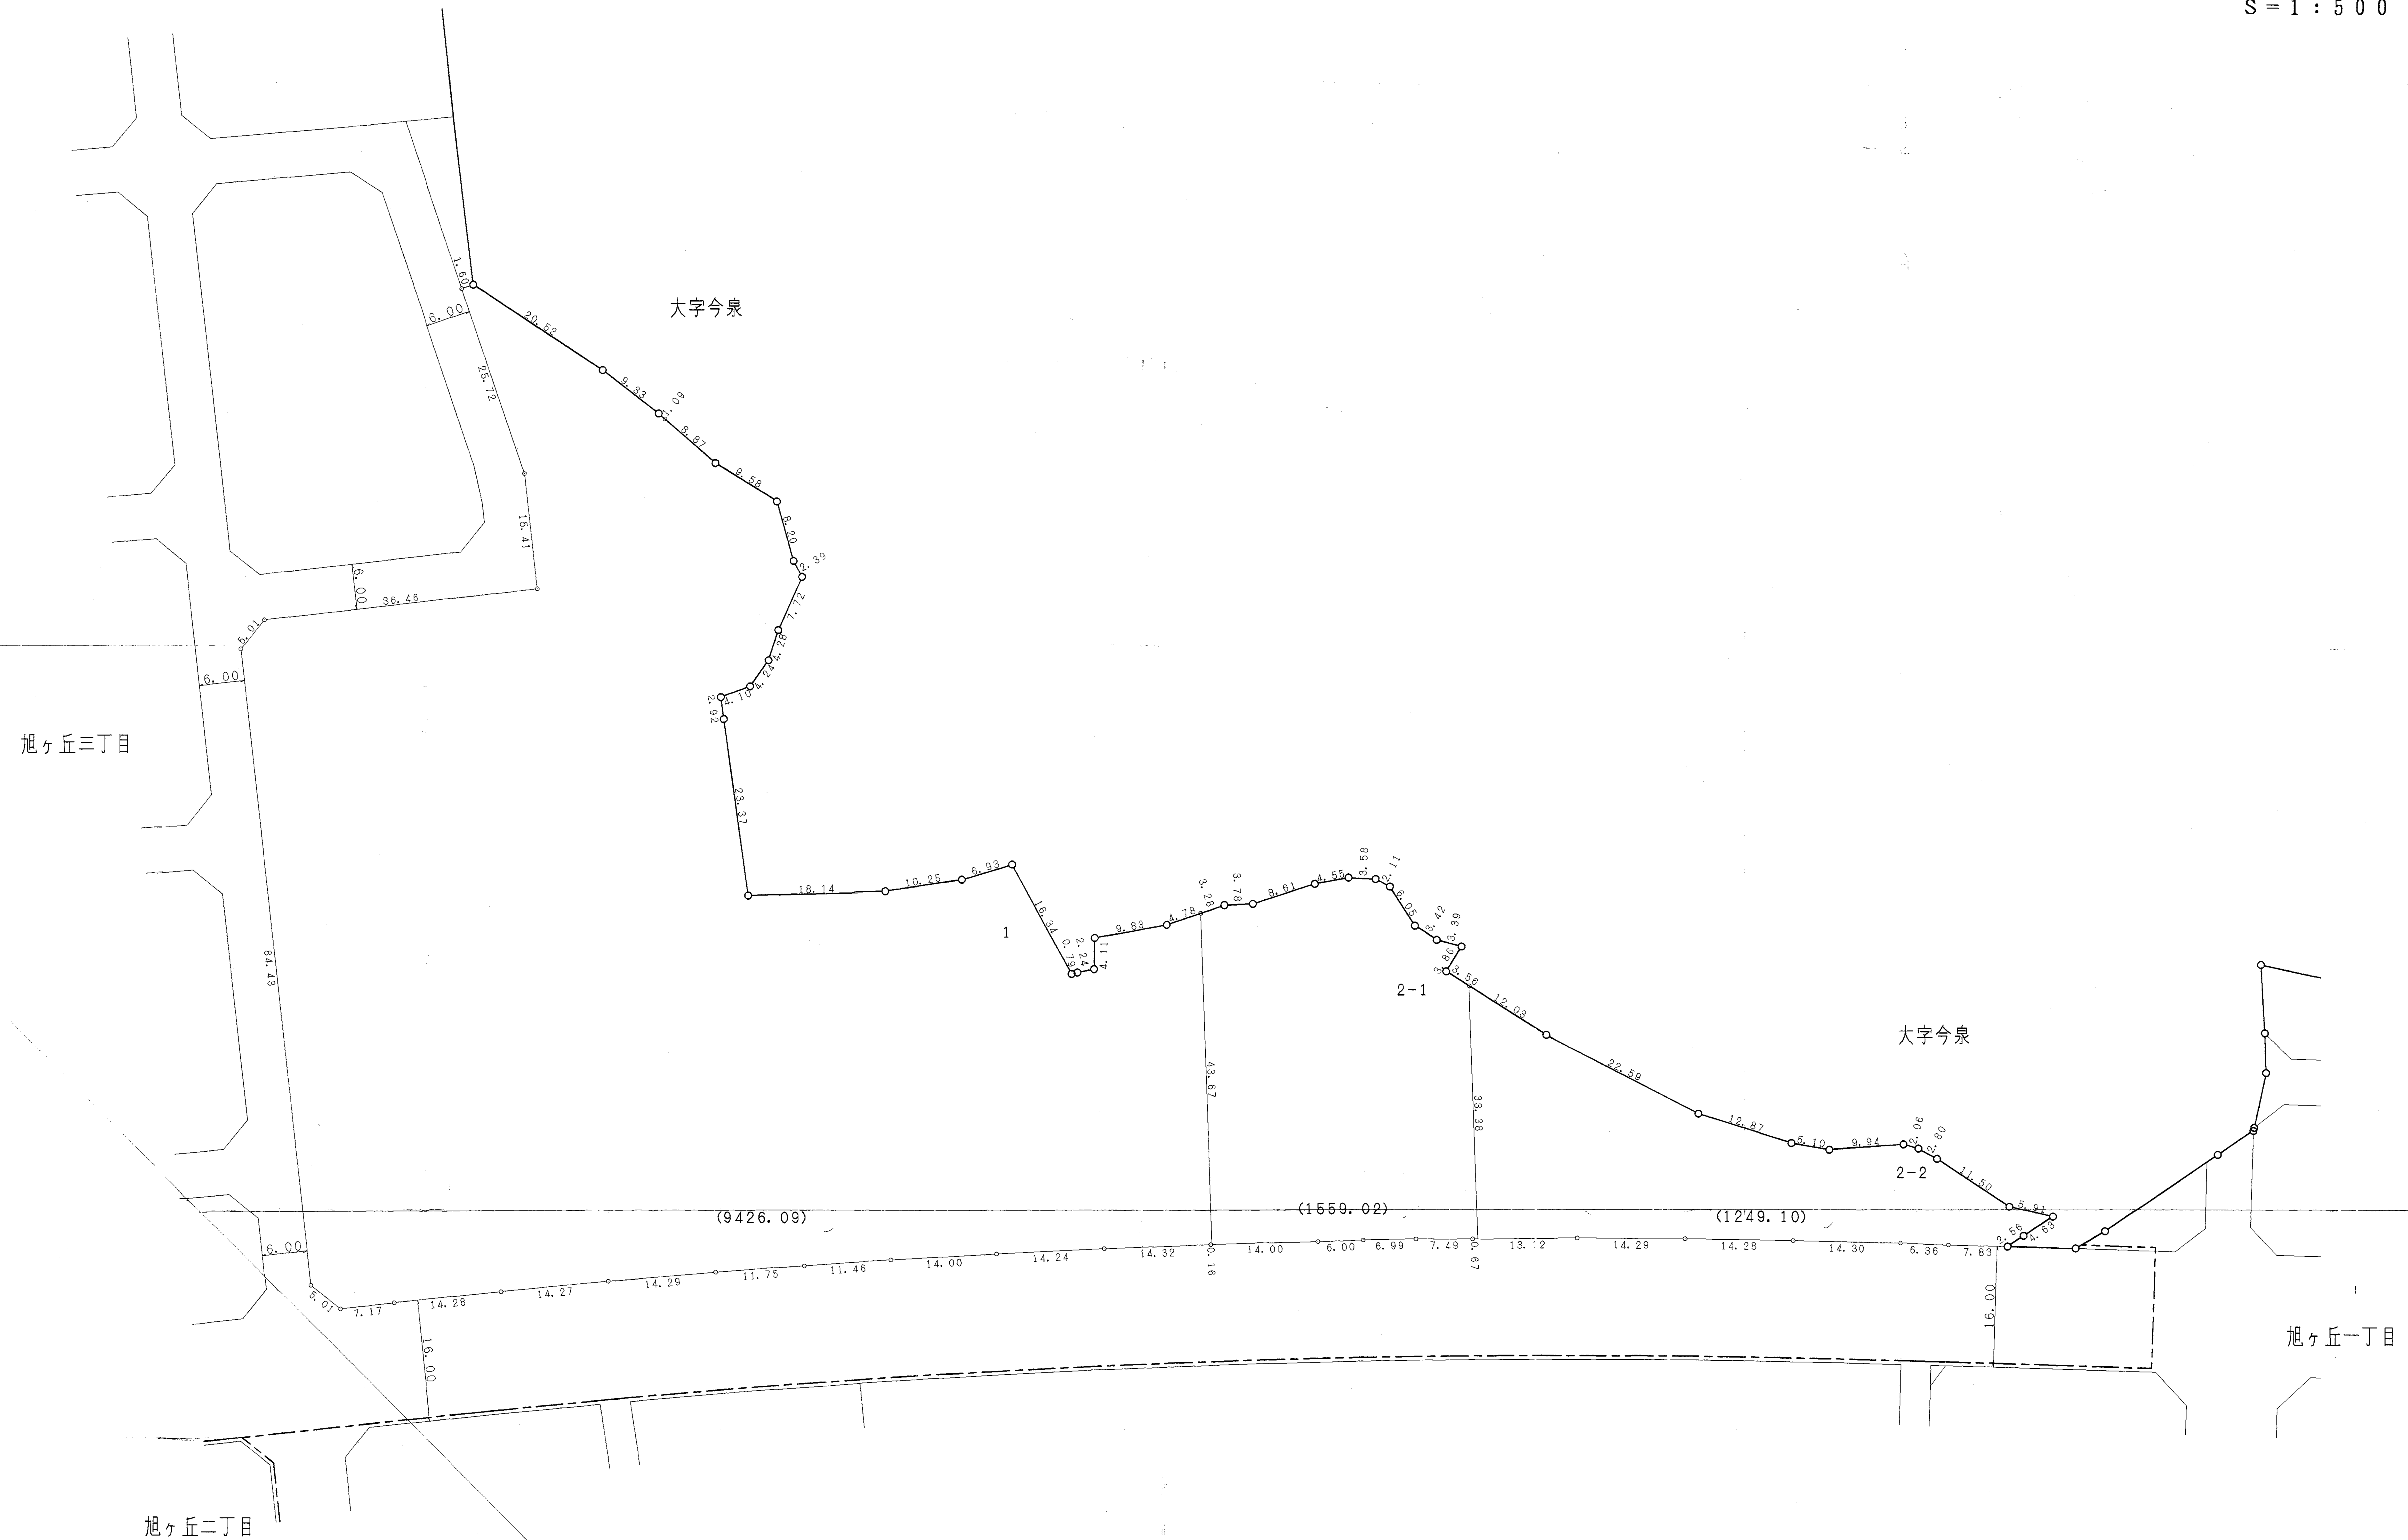


凡 例	
施行地区界	○
町界	---
町名	旭ヶ丘三丁目
地区番号	COBL
地番	○

参考資料
この資料は換地処分時のものであり民々間、又は官民間の
所有権を証明するものではありません。

大和都市計画事業旭ヶ丘特定土地区画整理事業 画地出来形図

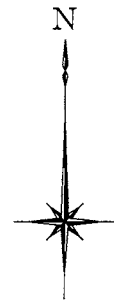

S = 1 : 500

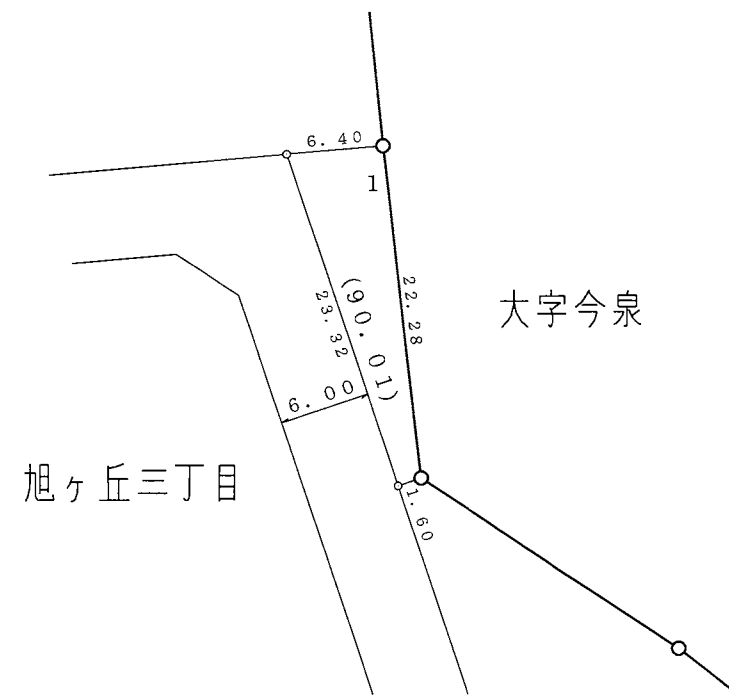


凡	例
施行地区界	
町界	
町名	旭ヶ丘三丁目
街区番号	〇〇BL
地番	〇

参考資料
 この資料は換地処分時のものであり民々間、又は官民間の
 所有権界を証明するものではありません。

大和都市計画事業旭ヶ丘特定土地区画整理事業 画地出来形図



S = 1 : 500

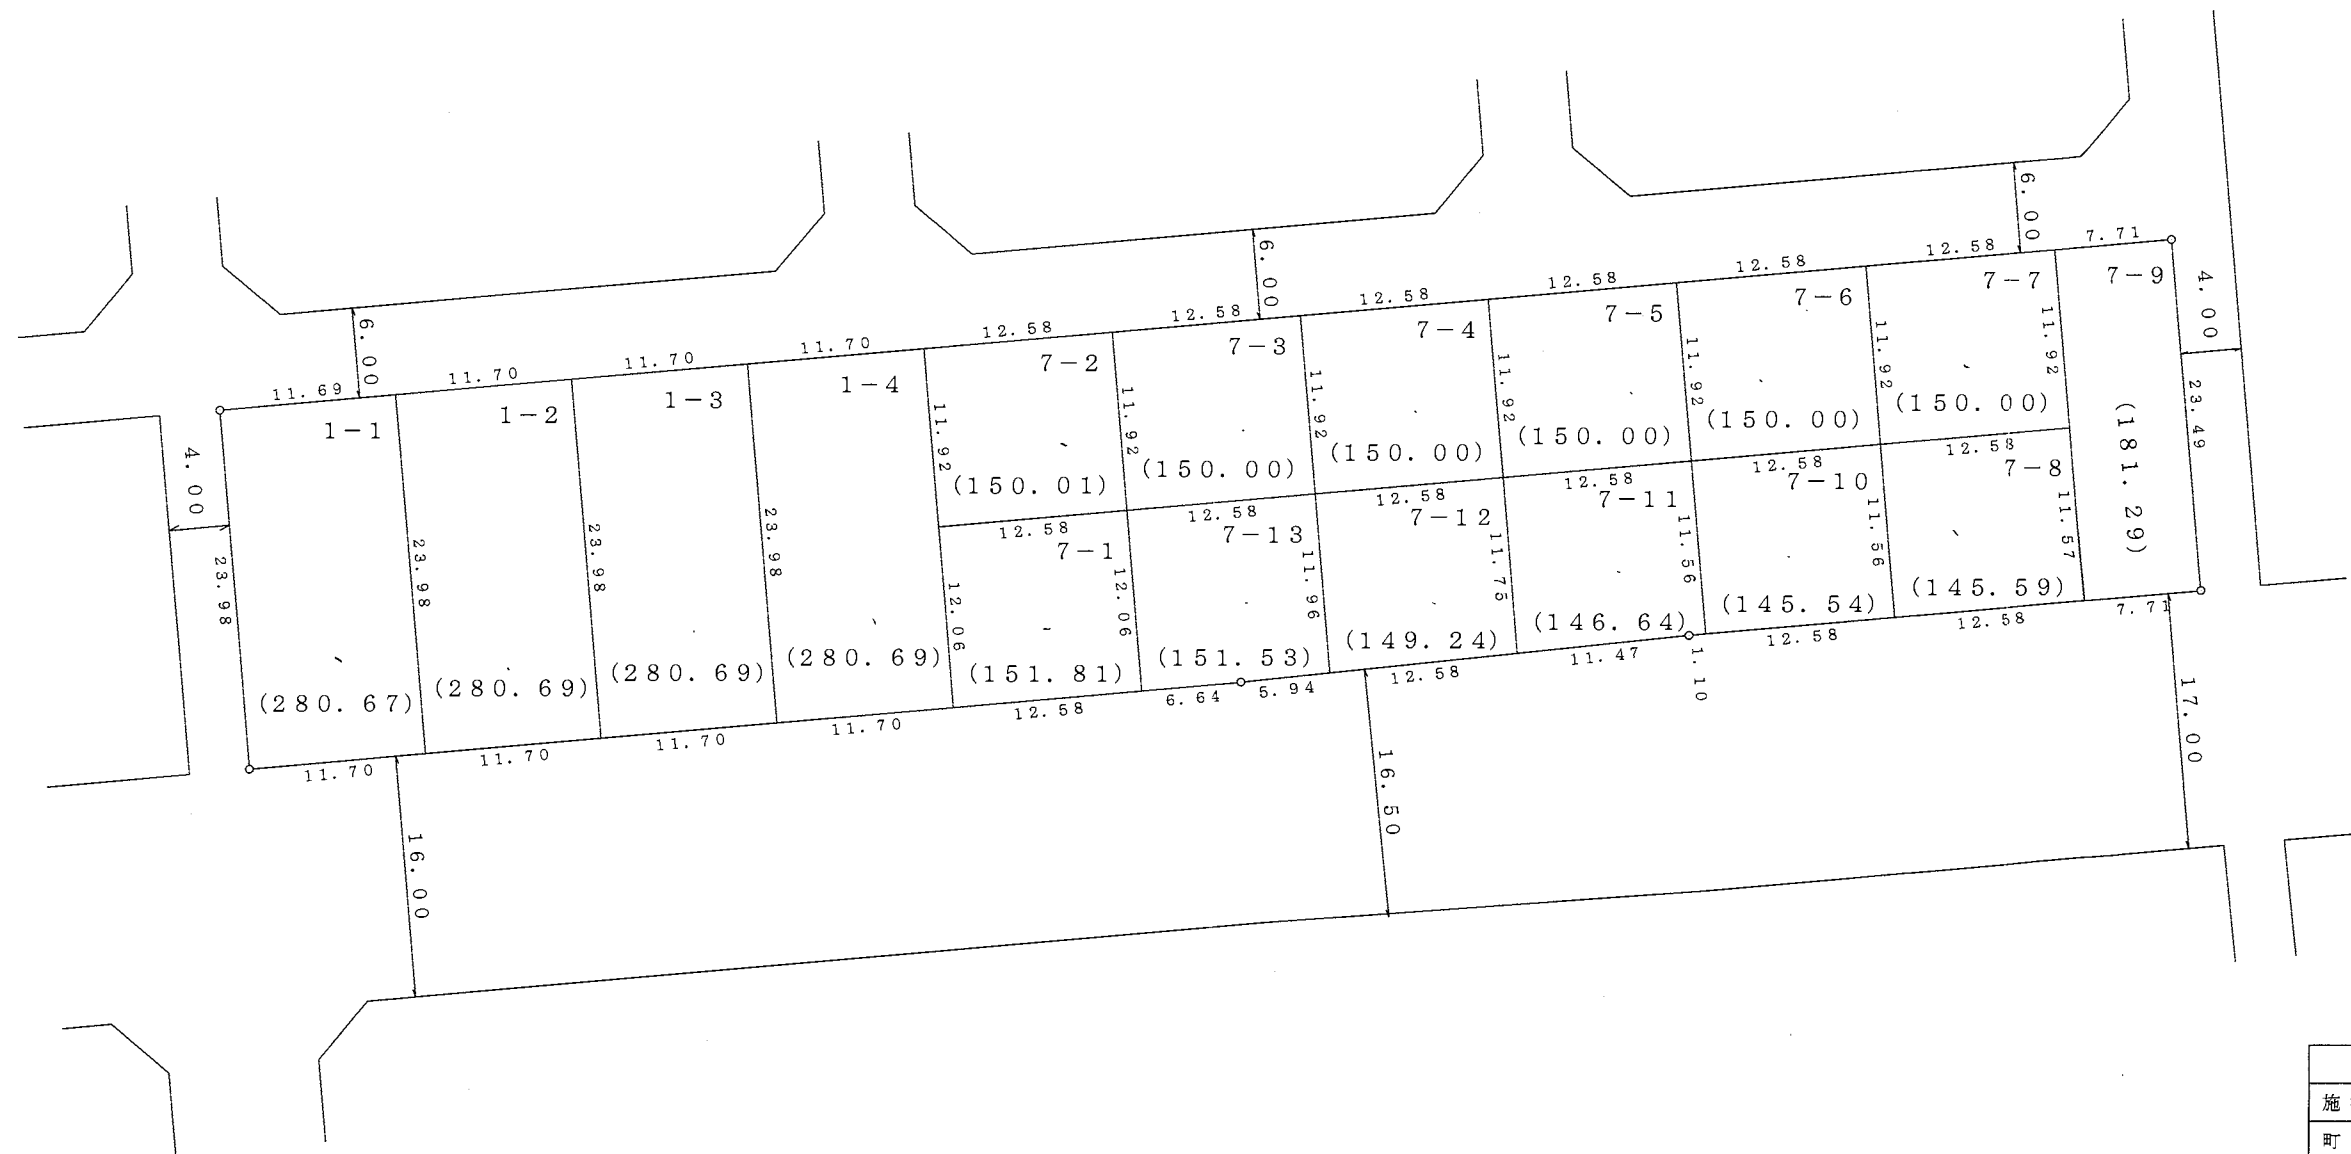


凡	例
施行地区界	
町界	
町名	旭ヶ丘三丁目
街区番号	〇〇BL
地番	〇

参考資料
 この資料は換地処分時のものであり民々間、又は官民間の
 所有権界を証明するものではありません。

大和都市計画事業旭ヶ丘特定土地区画整理事業 画地出来形図



S = 1 : 500

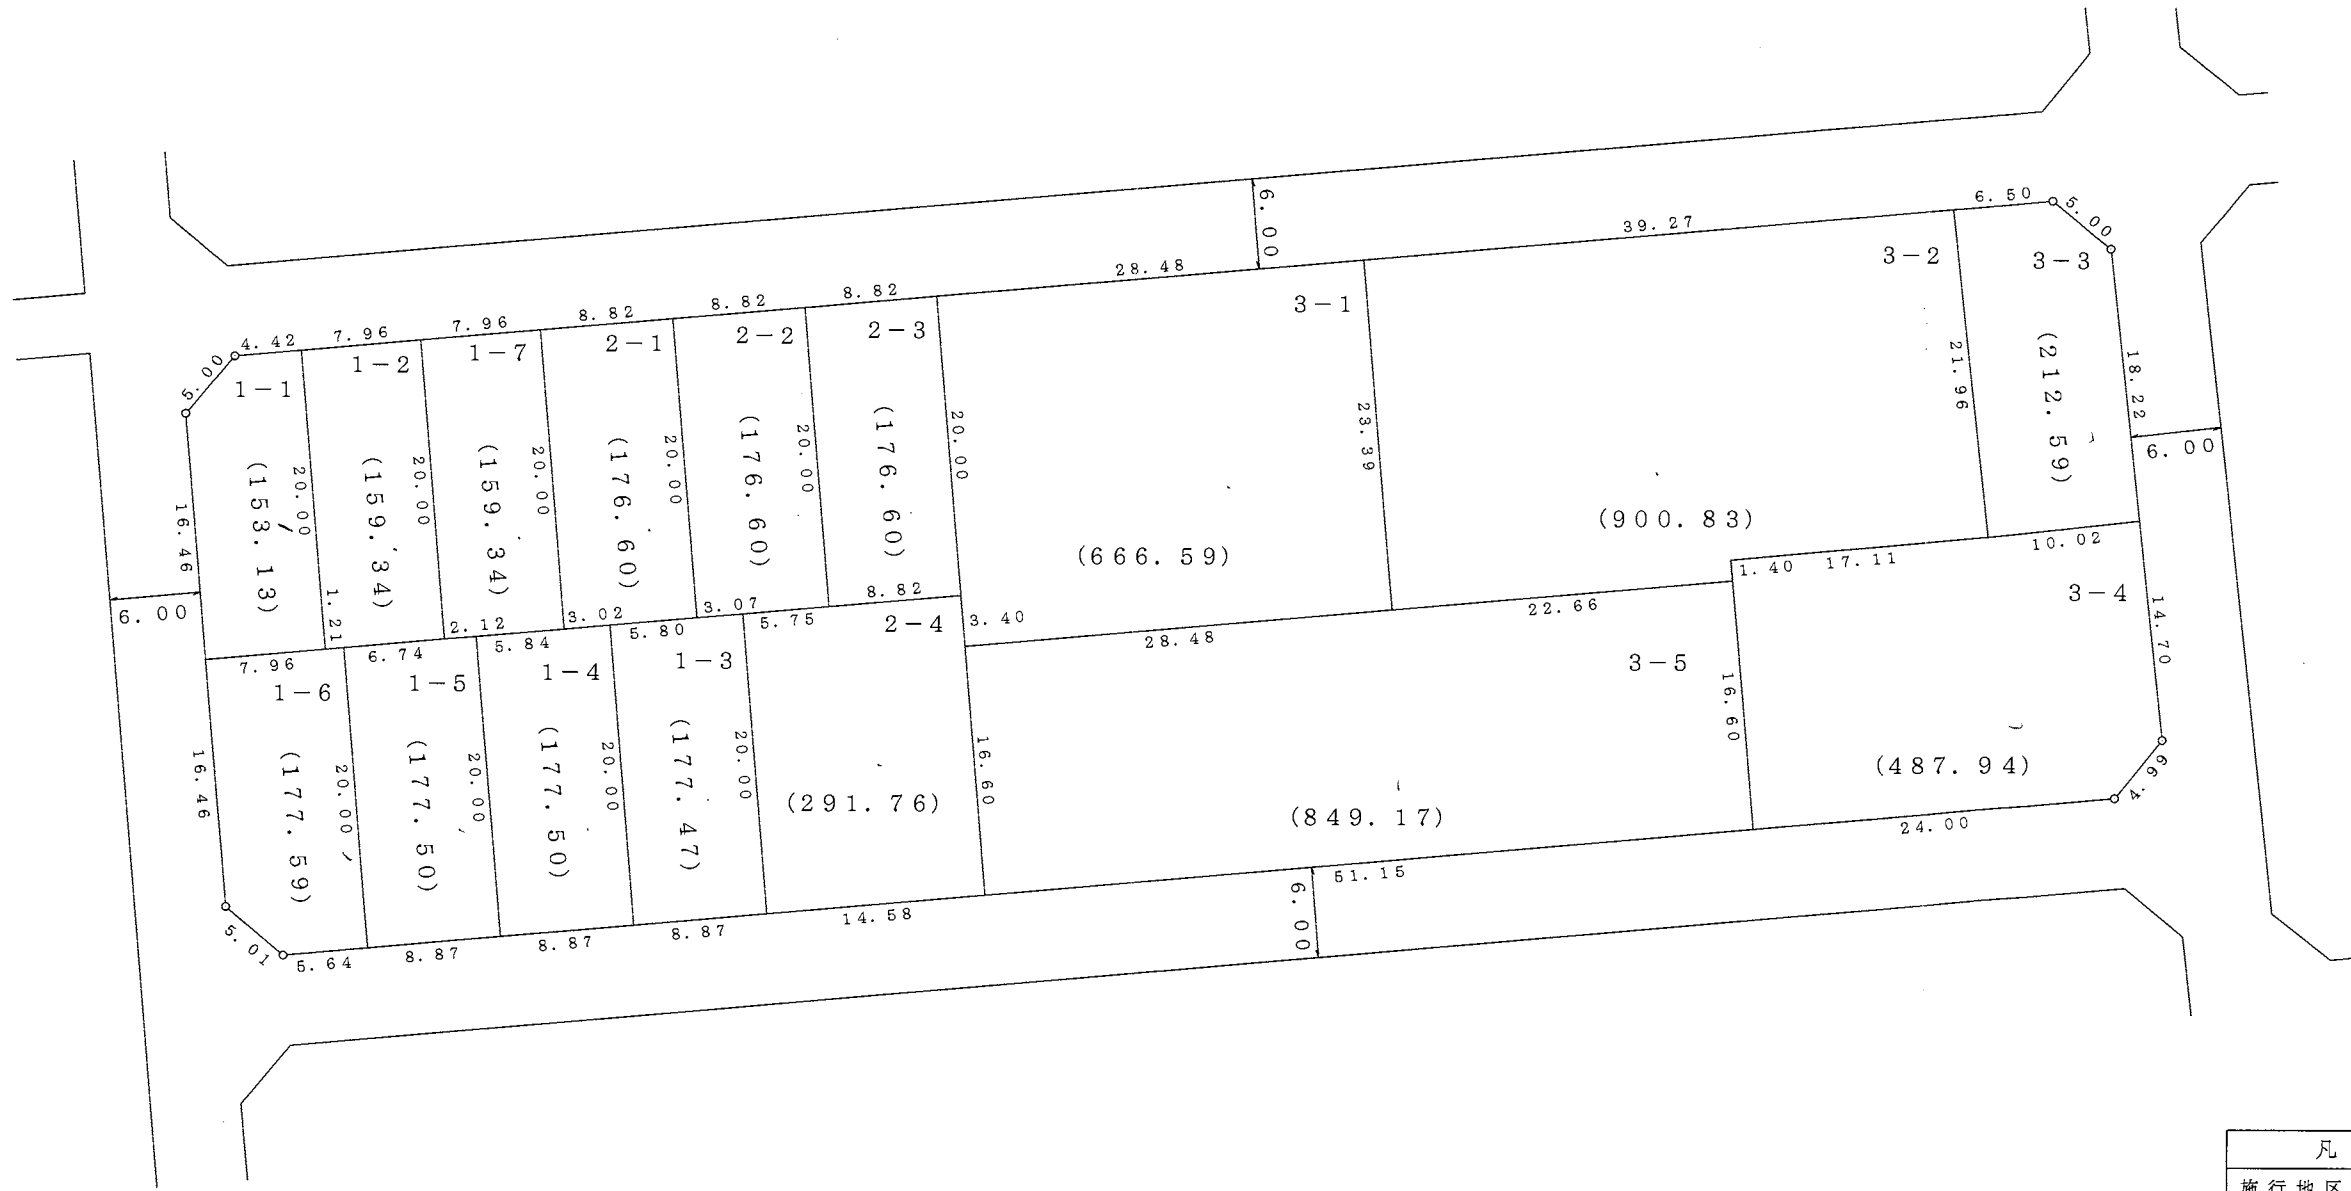


凡	例
施行地区界	
町界	
町名	旭ヶ丘三丁目
街区番号	〇〇BL
地番	〇

参考資料
 この資料は換地処分時のものであり民々間、又は官民間の
 所有権界を証明するものではありません。

大和都市計画事業旭ヶ丘特定土地区画整理事業
画地出来形図



S = 1 : 500

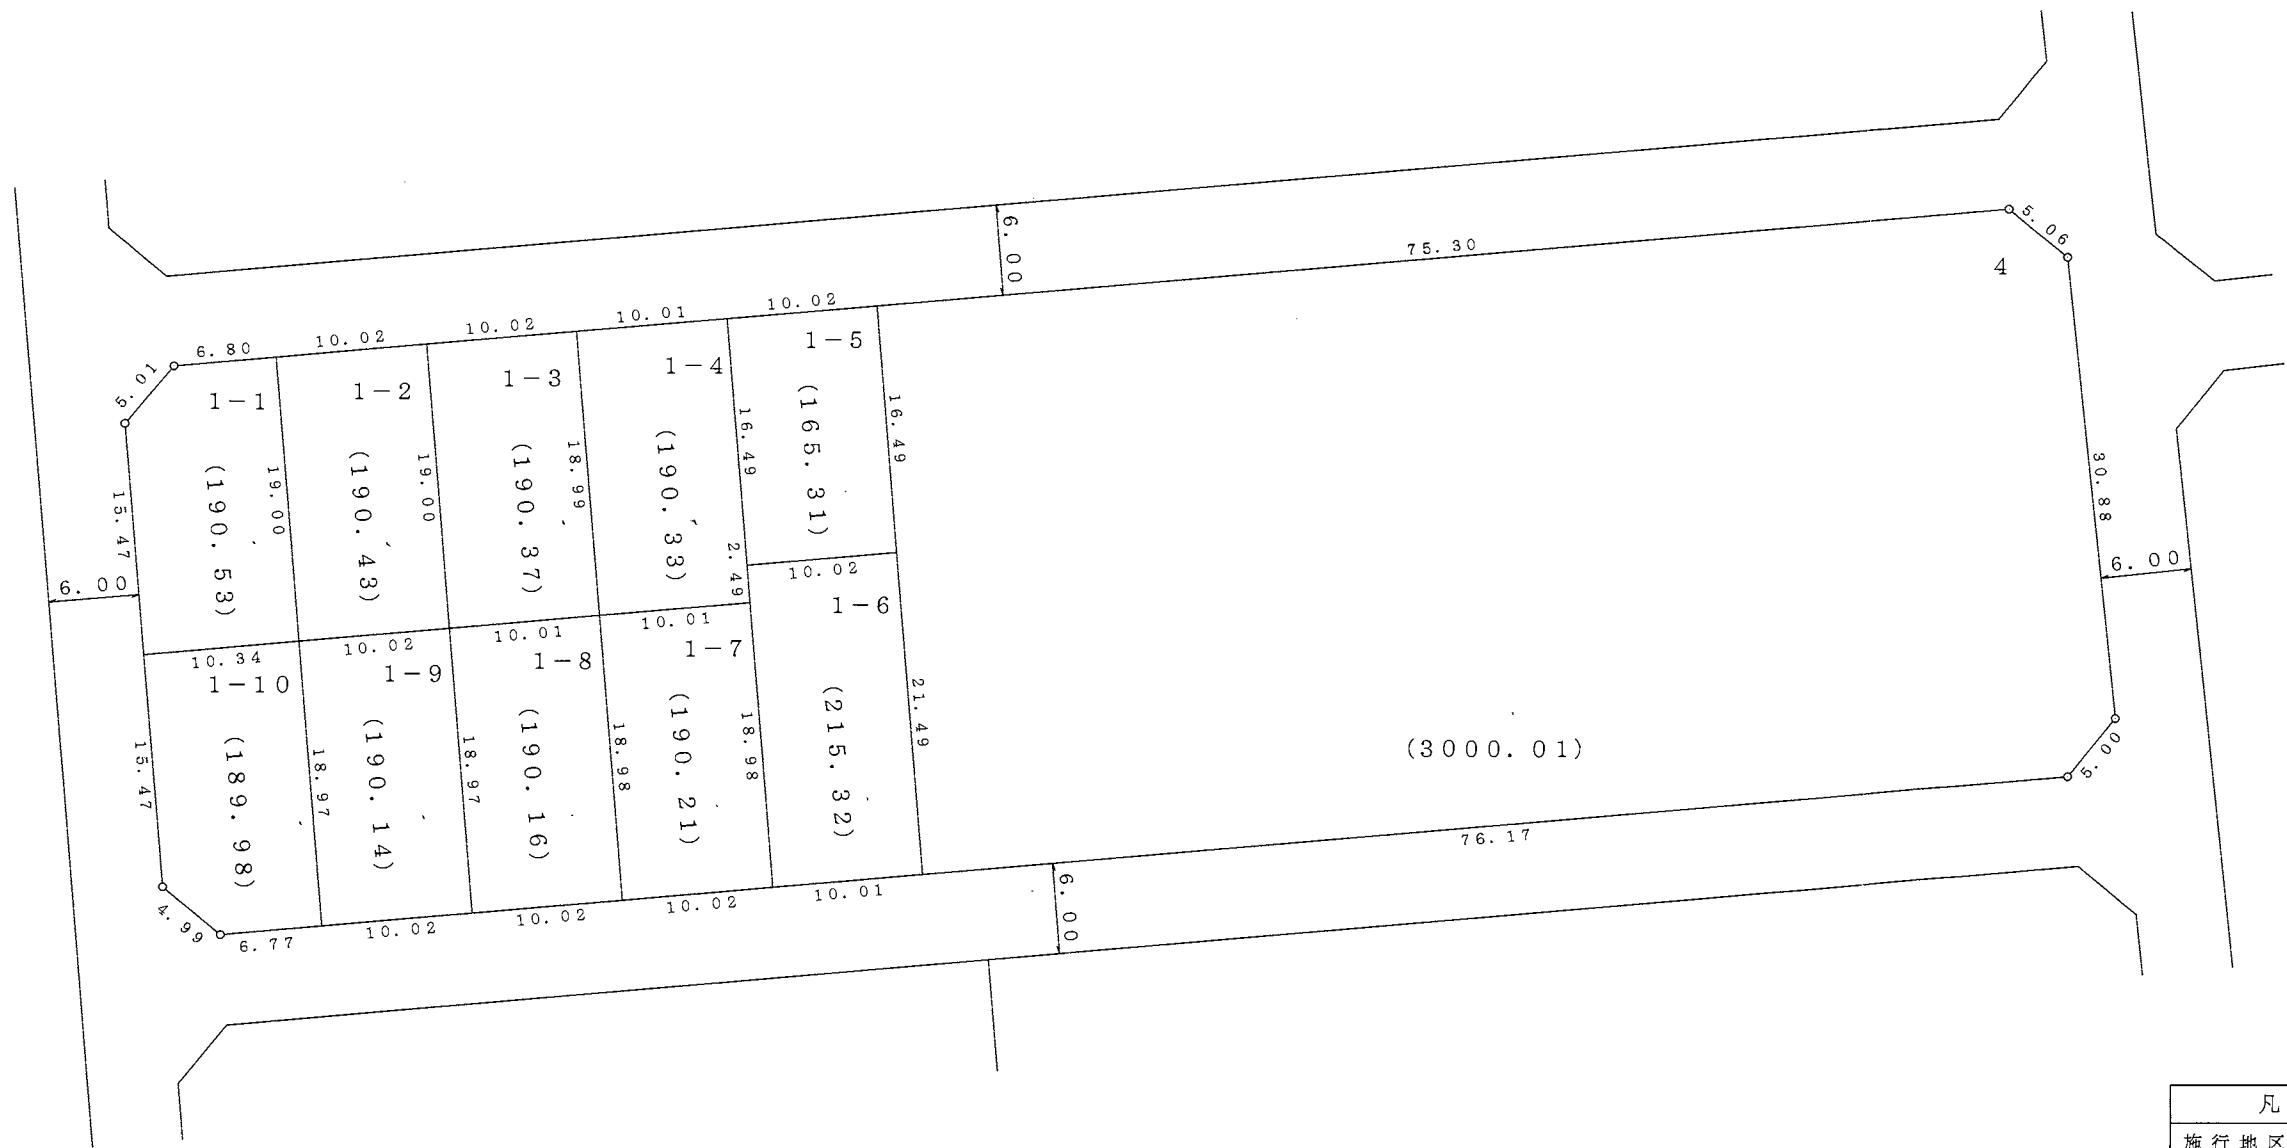


凡	例
施行地区界	
町界	
町名	旭ヶ丘三丁目
街区番号	〇〇BL
地番	〇

参考資料
この資料は換地処分時のものであり民々間、又は官民間の
所有権界を証明するものではありません。

大和都市計画事業旭ヶ丘特定土地区画整理事業 画地出来形図



S = 1 : 500

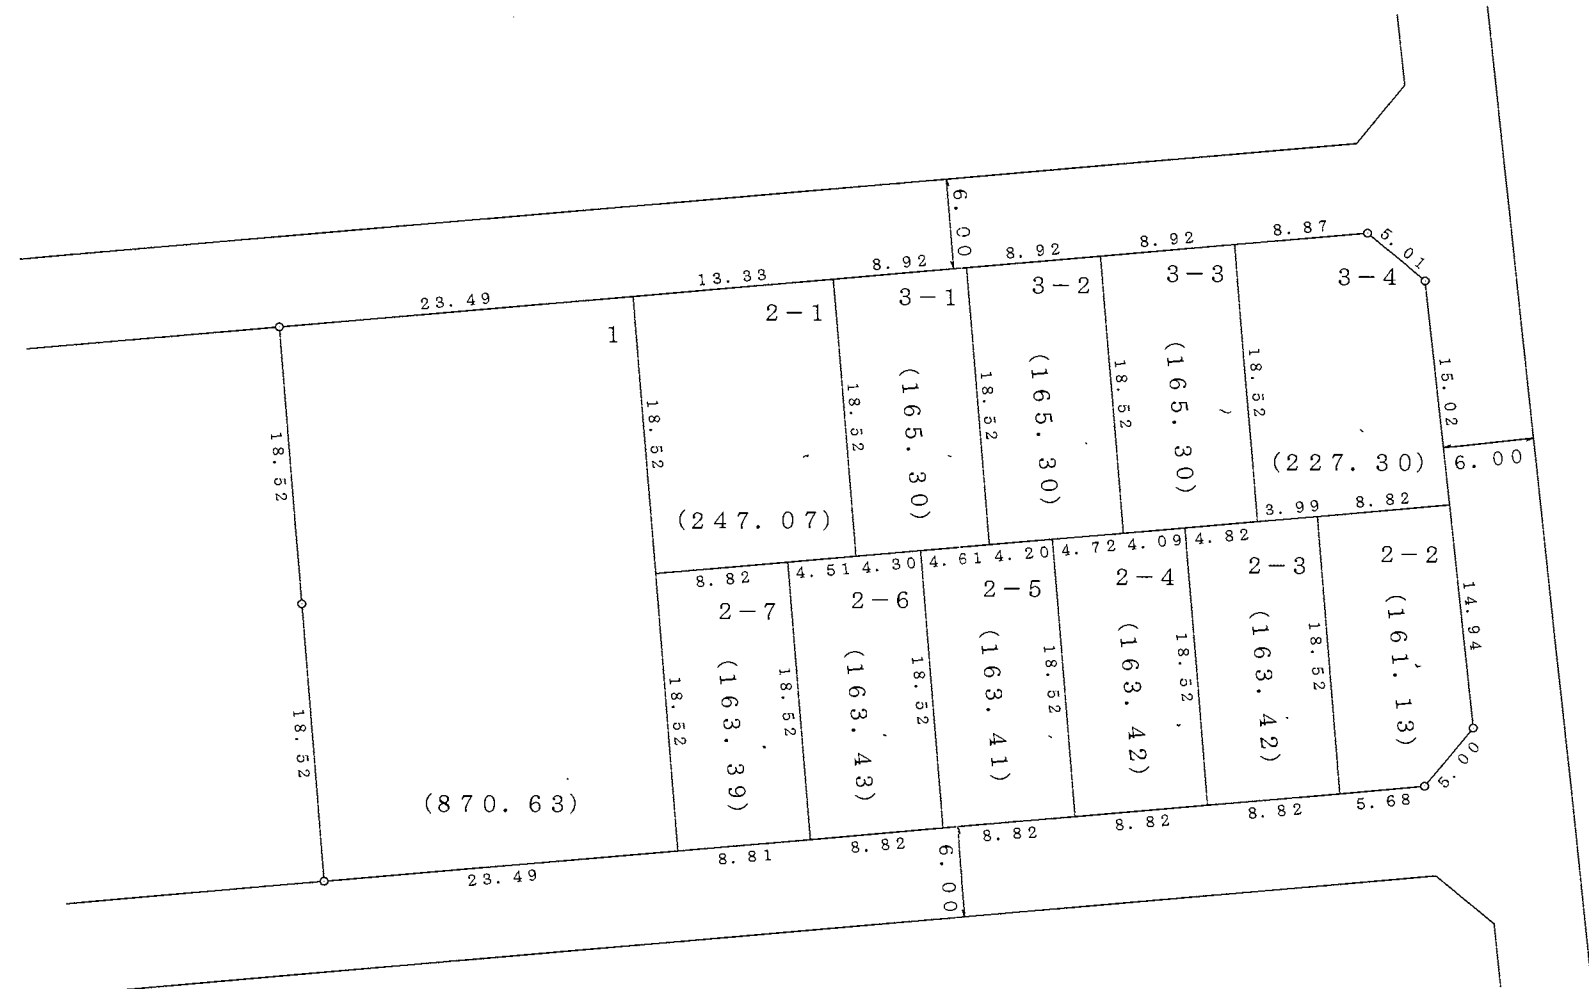


凡	例
施行地区界	
町界	
町名	旭ヶ丘三丁目
街区番号	〇〇BL
地番	〇

参考資料
 この資料は換地処分時のものであり民々間、又は官民間の
 所有権界を証明するものではありません。

大和都市計画事業旭ヶ丘特定土地区画整理事業 画地出来形図



S = 1 : 500

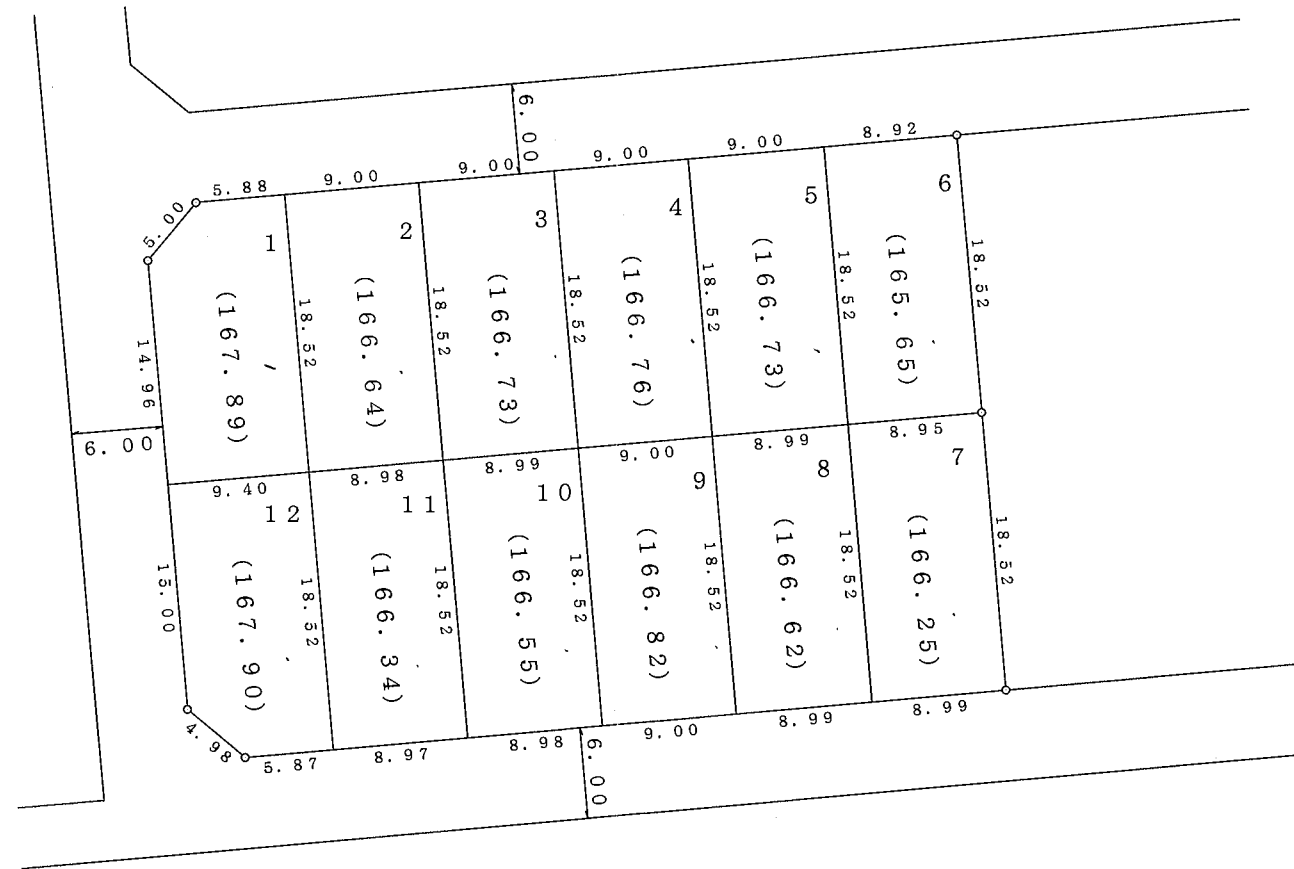


凡	例
施行地区界	
町界	
町名	旭ヶ丘三丁目
街区番号	〇〇BL
地番	〇

参考資料
この資料は換地処分時のものであり民々間、又は官民間の
所有権界を証明するものではありません。

大和都市計画事業旭ヶ丘特定土地区画整理事業
画地出来形図



S = 1 : 500

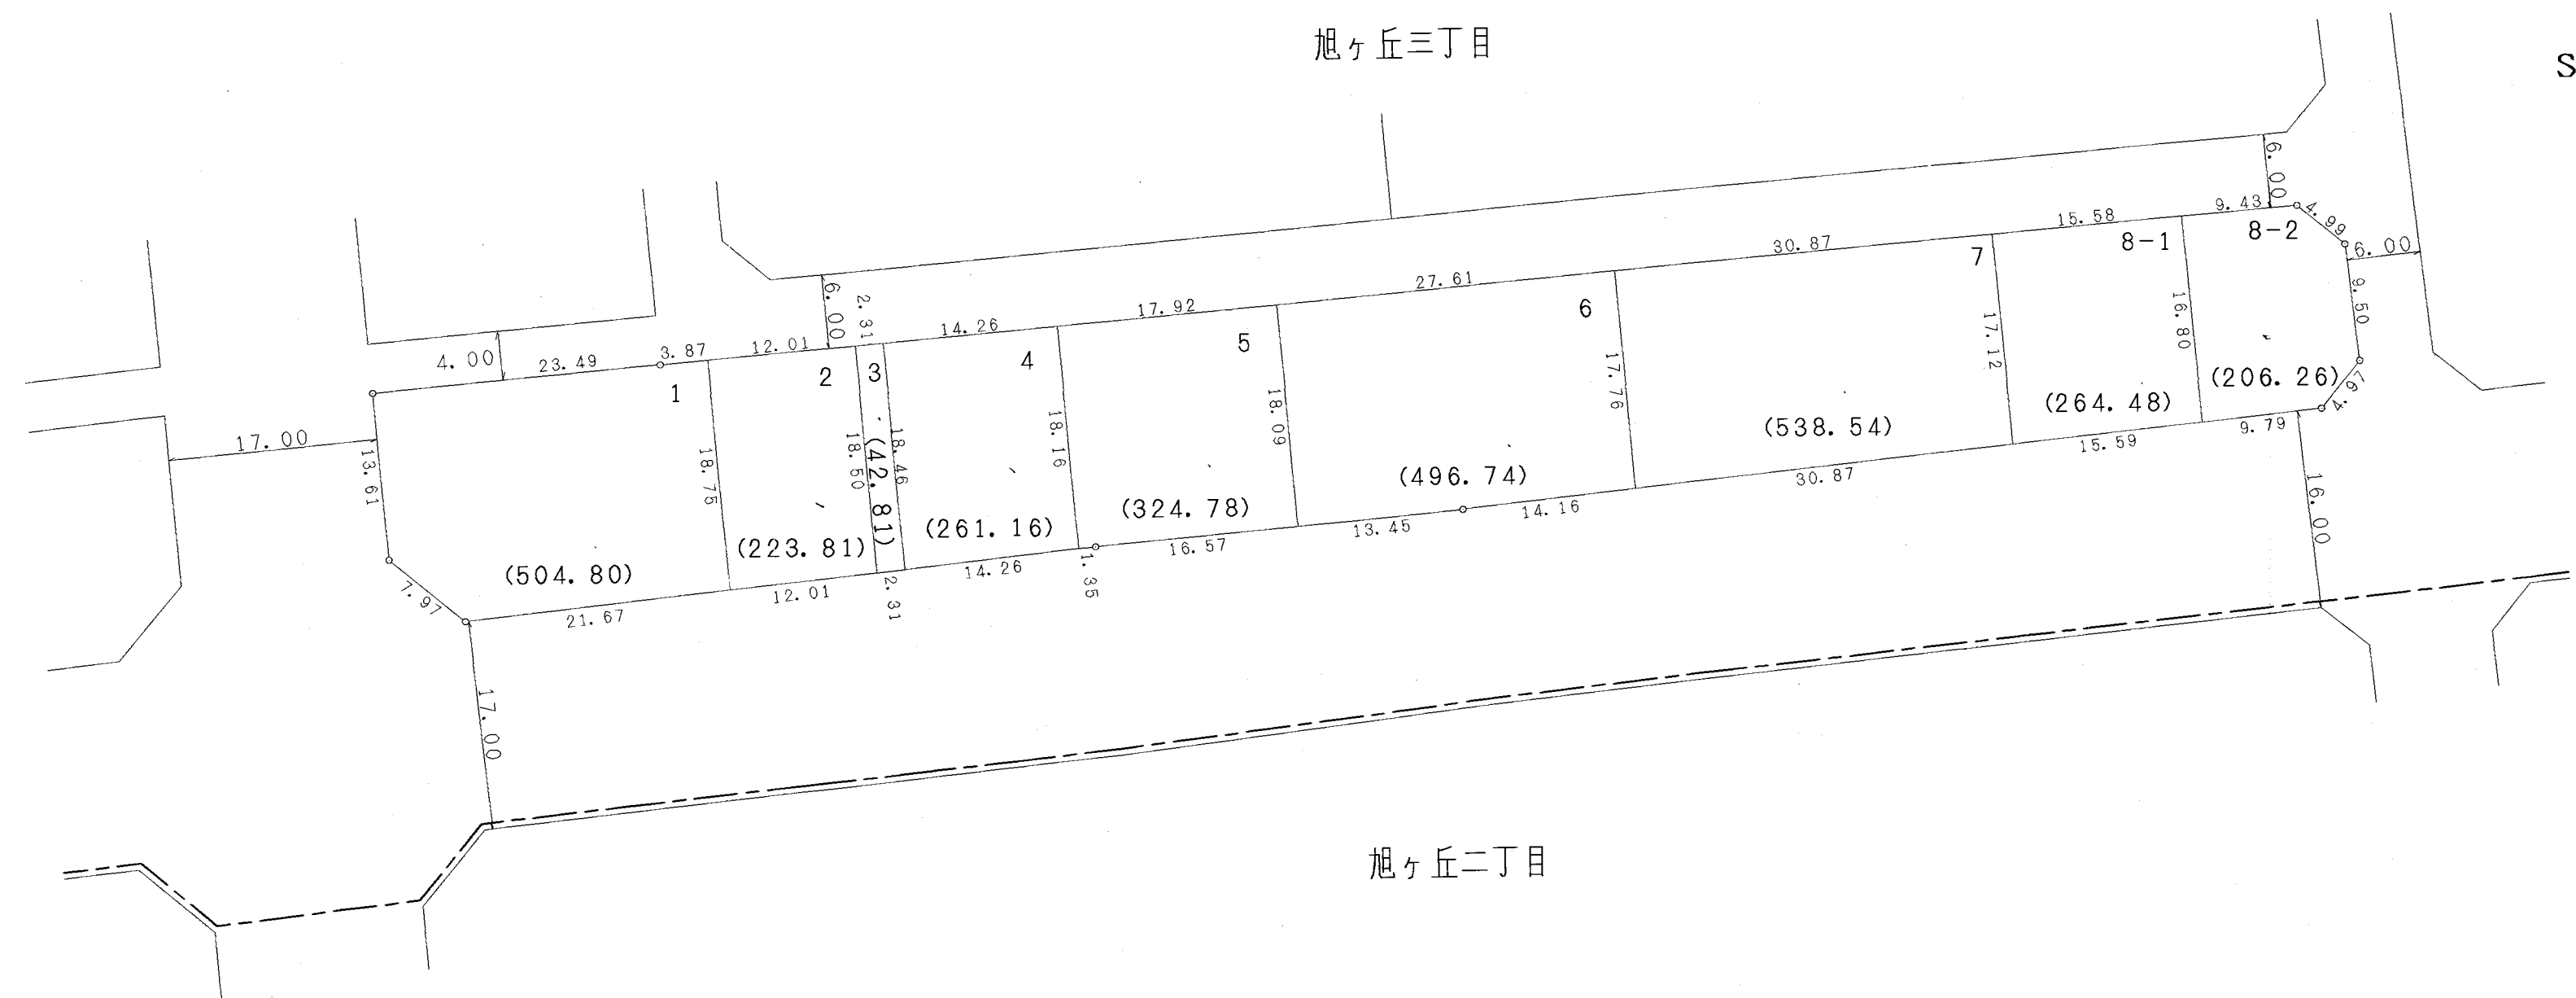


凡	例
施行地区界	
町界	
町名	旭ヶ丘三丁目
街区番号	〇〇BL
地番	〇

参考資料
この資料は換地処分時のものであり民々間、又は官民間の
所有権界を証明するものではありません。

大和都市計画事業旭ヶ丘特定土地区画整理事業

画地出来形図

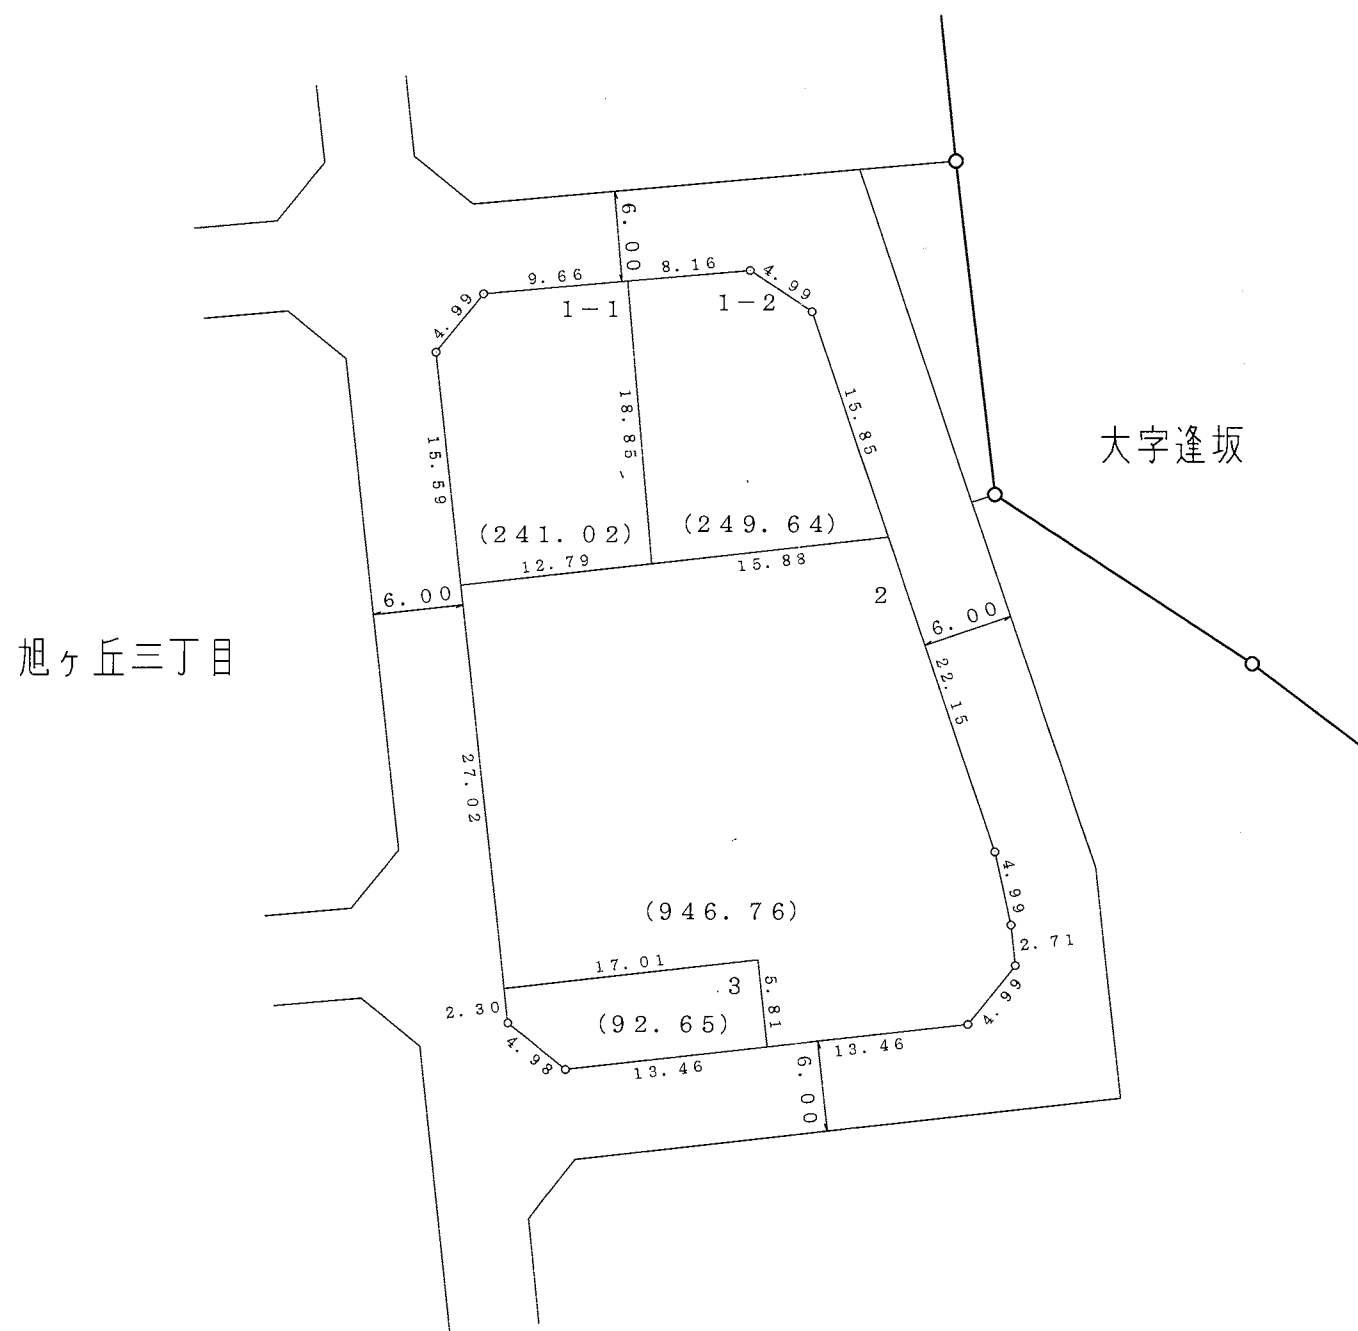

S = 1 : 500

凡	例
施行地区界	
町界	
町名	旭ヶ丘三丁目
街区番号	〇〇BL
地番	〇

参考資料
 この資料は換地処分時のものであり民々間、又は官民間の
 所有権界を証明するものではありません。