


# 大和都市計画事業 香芝市高山台特定土地区画整理事業 画地出来形図



## 高山台三丁目

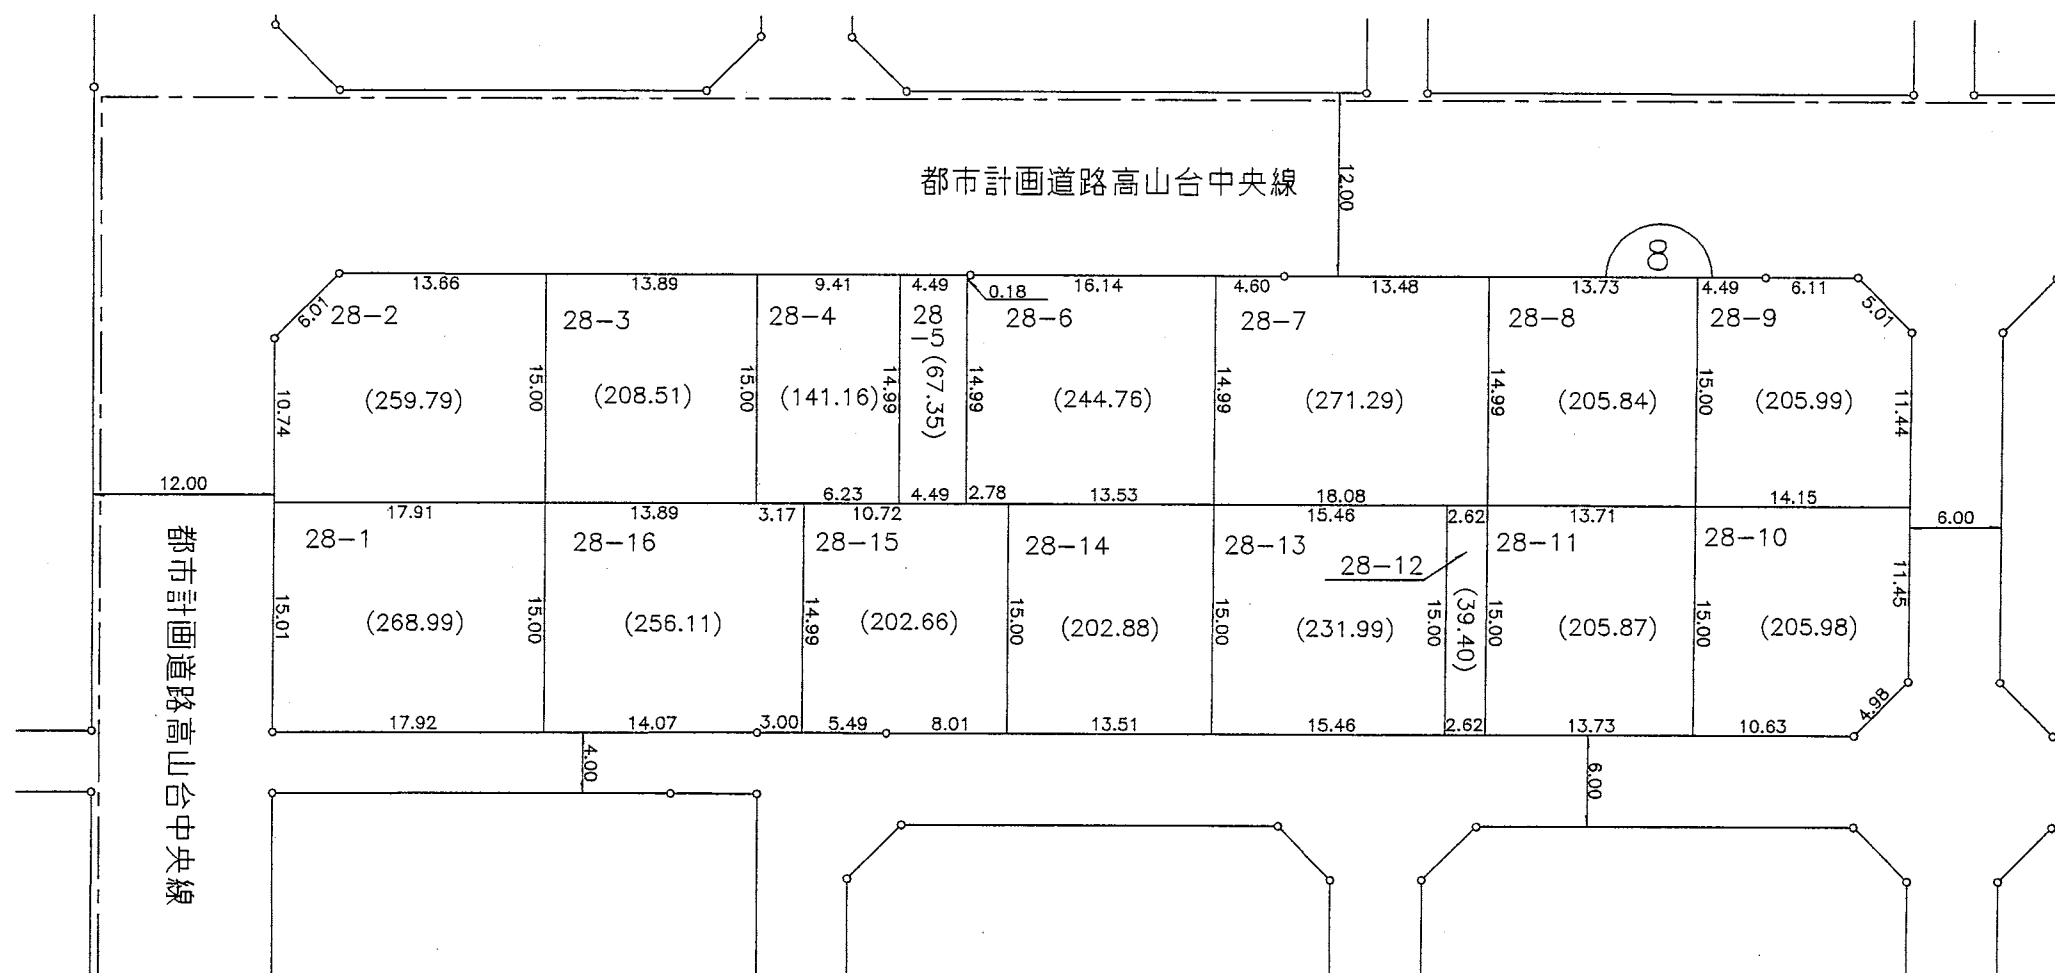

## 高山台二丁目

縮尺 1 : 500


凡 例	
施行地区界	
町 界	
町 名	高山台一丁目
街区番号	
地 番	6-13

参考資料  
この資料は換地処分時のものであり民々間、又は官民間の  
所有権界を証明するものではありません。


街区番号

9

大和都市計画事業 香芝市高山台特定土地区画整理事業  
 画地出来形図

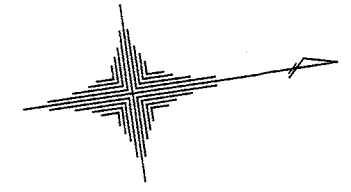

高山台三丁目

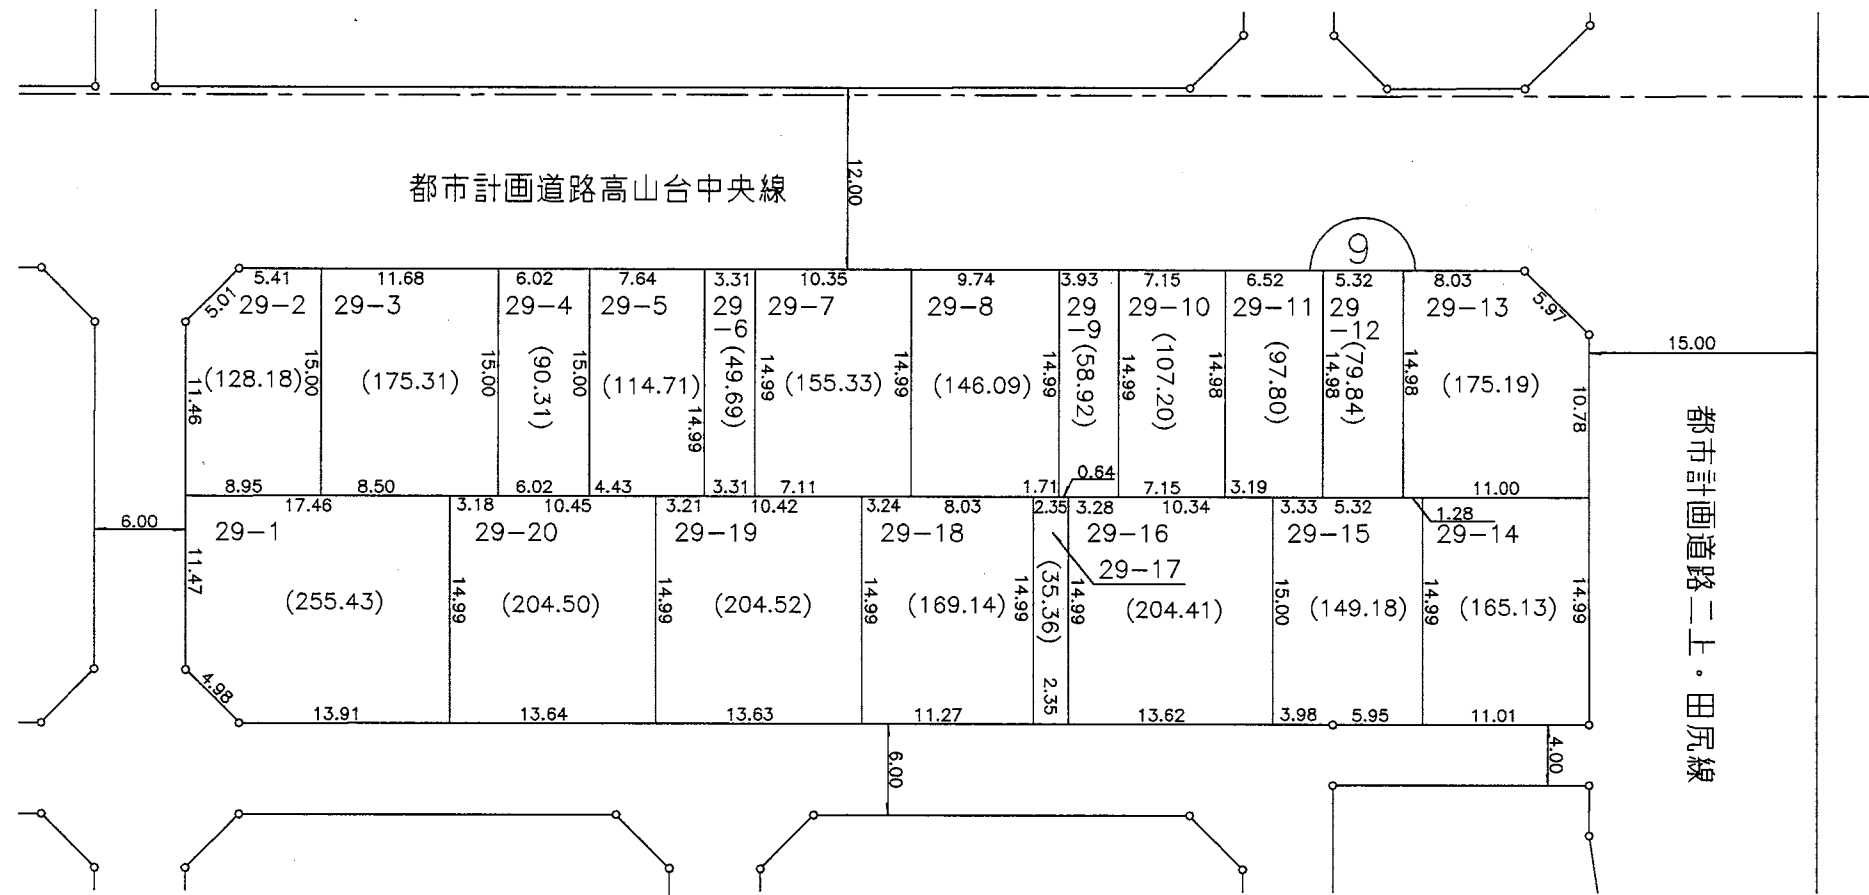

縮尺 1 : 500

凡	例
施行地区界	
町界	
町名	高山台一丁目
街区番号	
地番	6-13

参考資料


この資料は換地処分時のものであり民々間、又は官民間の  
 所有権界を証明するものではありません。

街区番号 10

大和都市計画事業 香芝市高山台特定土地区画整理事業

画地出来形図

高山台二丁目

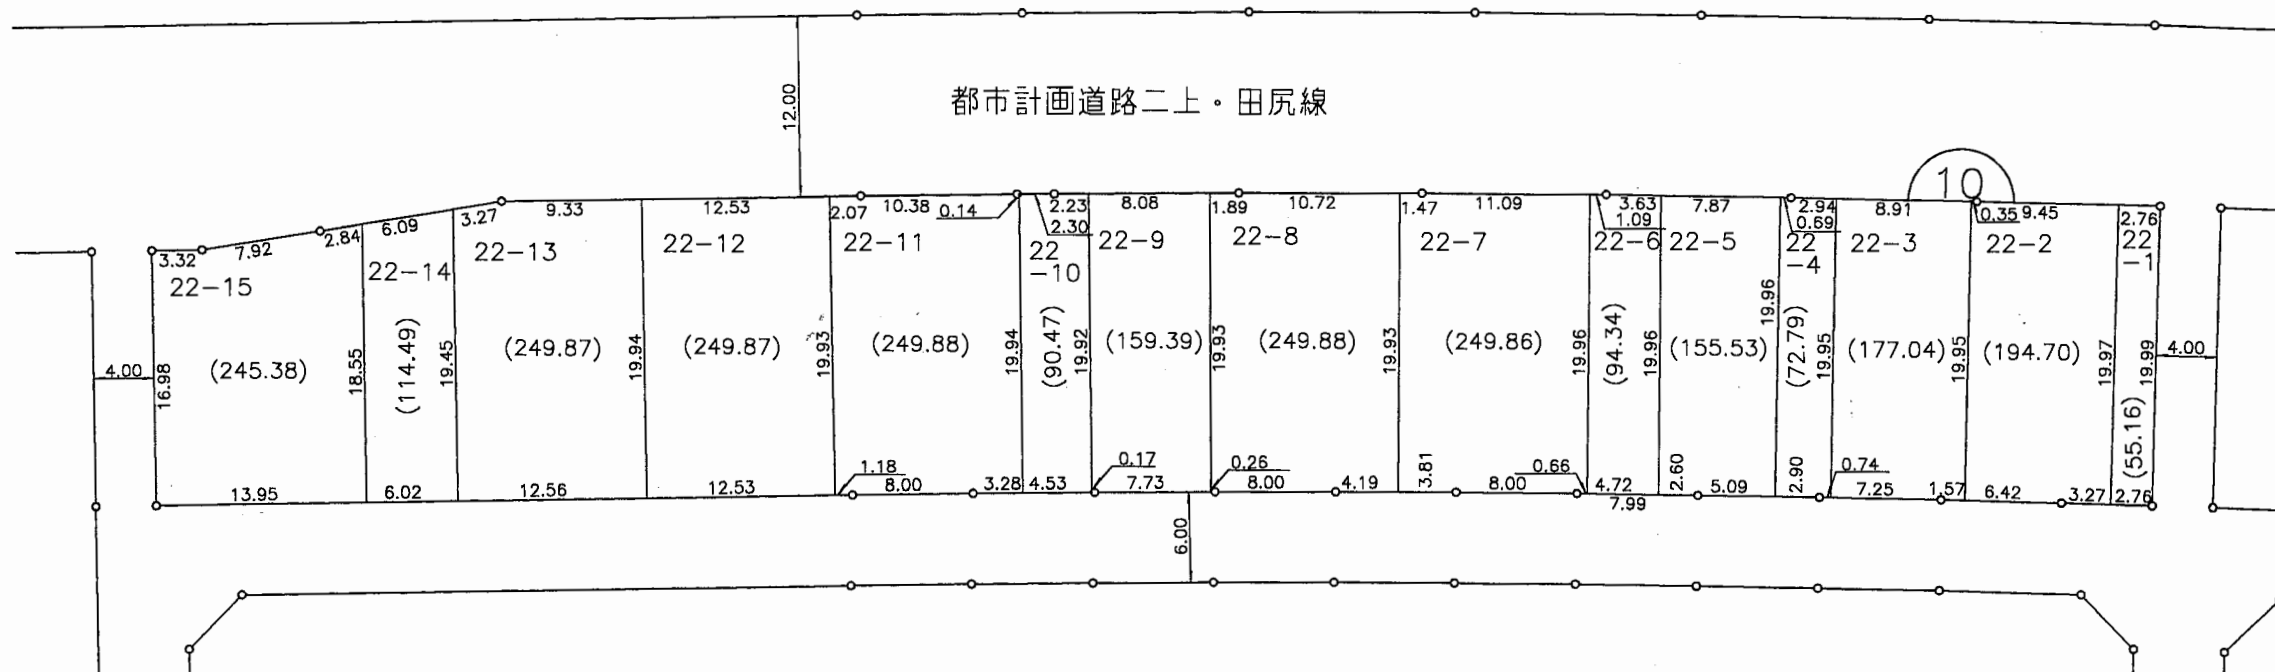


凡 例	
施行地区界	
町 界	
町 名	高山台一丁目
街区番号	68
地 番	6-13


縮尺 1 : 500

参考資料  
この資料は換地処分時のものであり民々間、又は官民間の  
所有権界を証明するものではありません。

大和都市計画事業 香芝市高山台特定土地区画整理事業  
画地出来形図

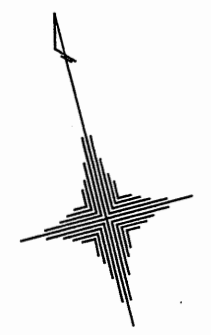

高山台二丁目

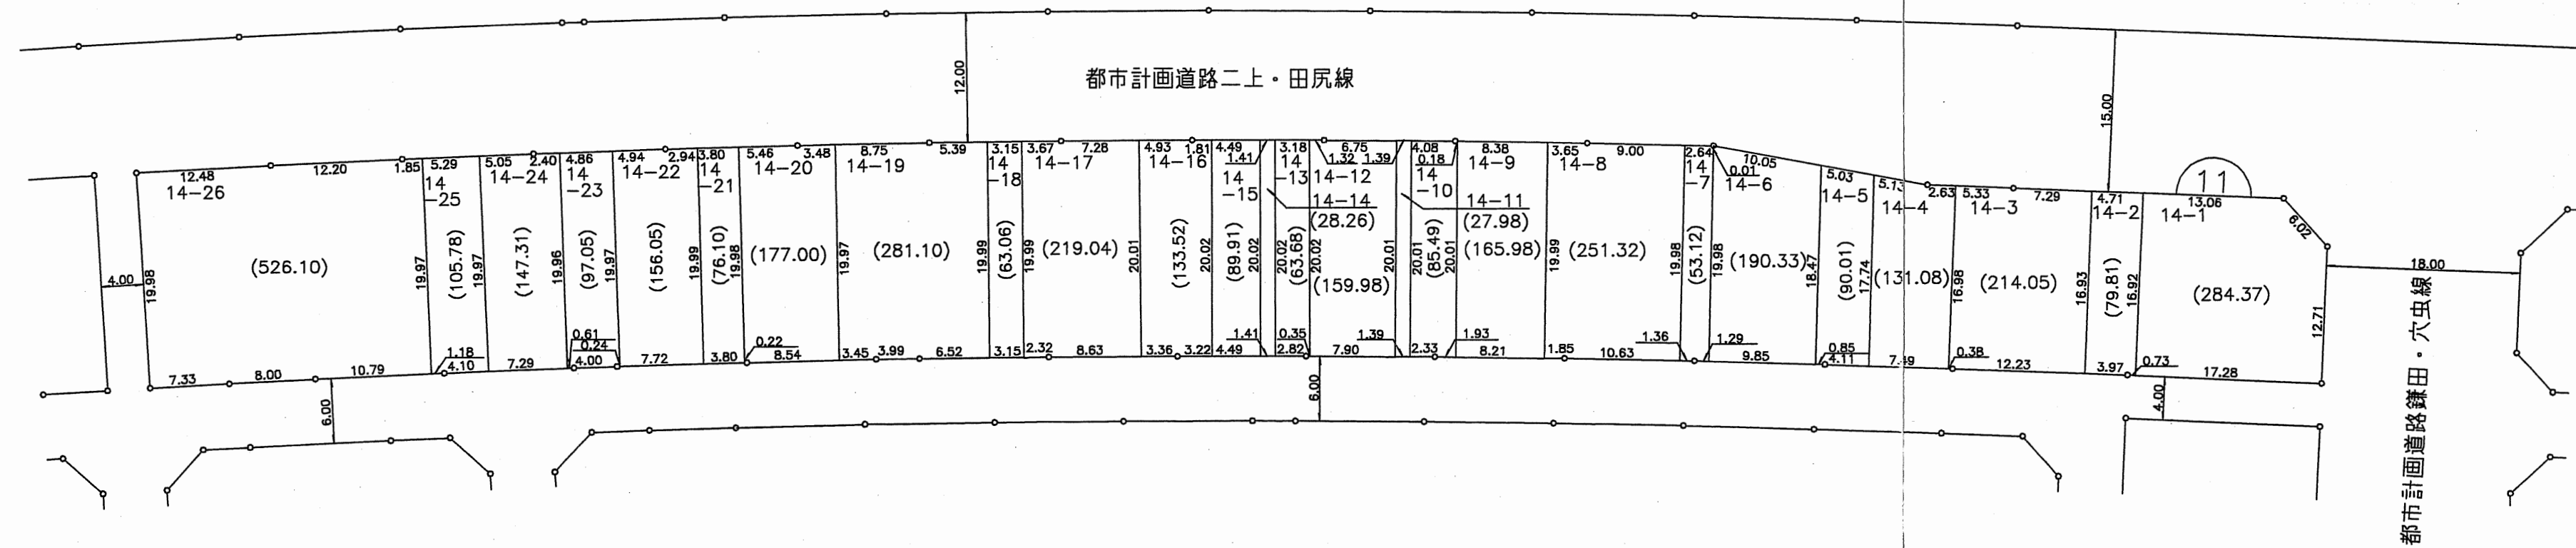

縮尺 1 : 500



凡	例
施行地区界	
町界	
町名	高山台一丁目
街区番号	
地番	6-13

参考資料  
この資料は換地処分時のものであり民々間、又は官民間の  
所有権界を証明するものではありません。

# 大和都市計画事業 香芝市高山台特定土地区画整理事業

## 画地出来形図

### 高山台二丁目

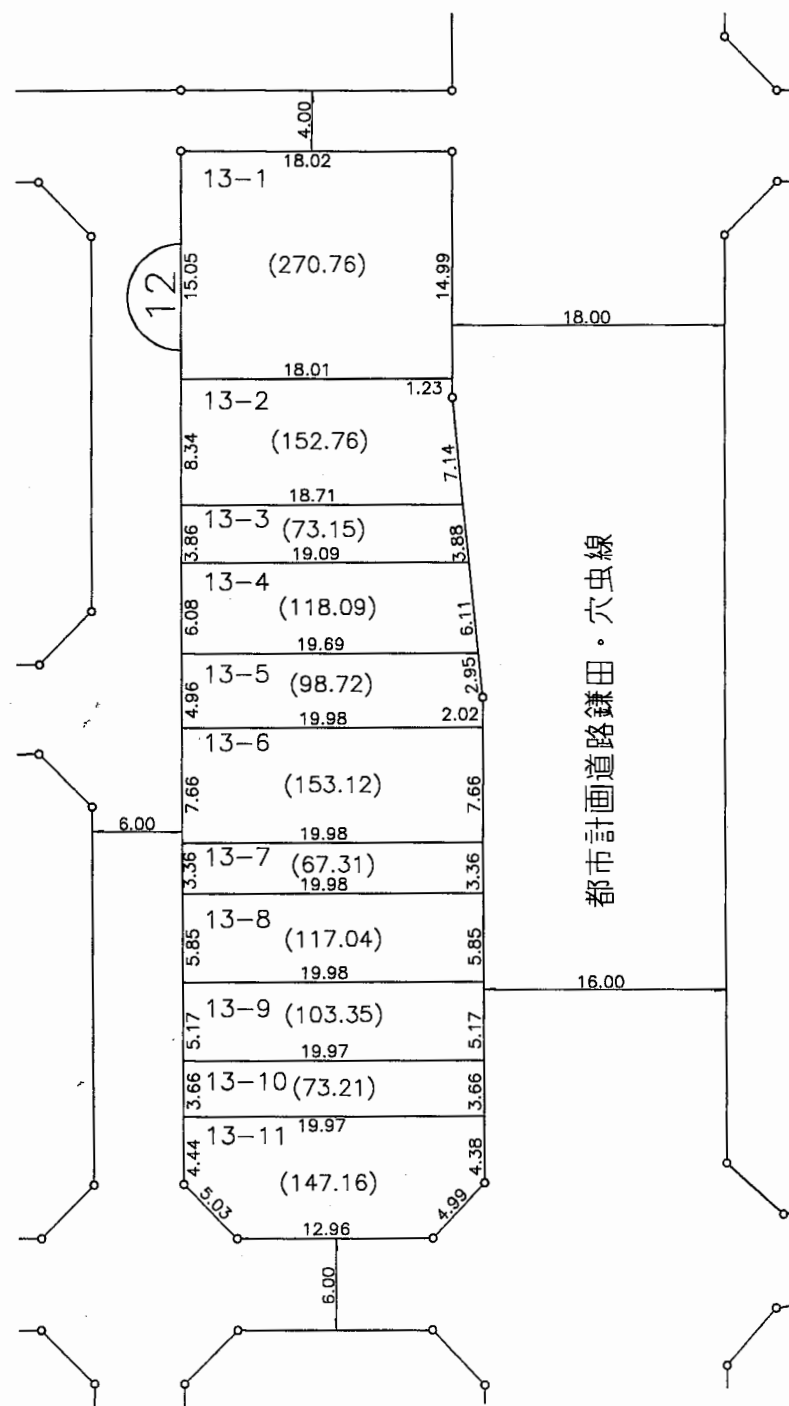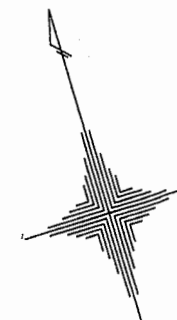

縮尺 1 : 500

凡 例	
施行地区界	
町 界	
町 名	高山台一丁目
街区番号	
地 番	6-13

参考資料  
 この資料は換地処分時のものであり民々間、又は官民間の  
 所有権界を証明するものではありません。



街区番号

13

# 大和都市計画事業 香芝市高山台特定土地区画整理事業

## 画地出来形図

### 高山台二丁目

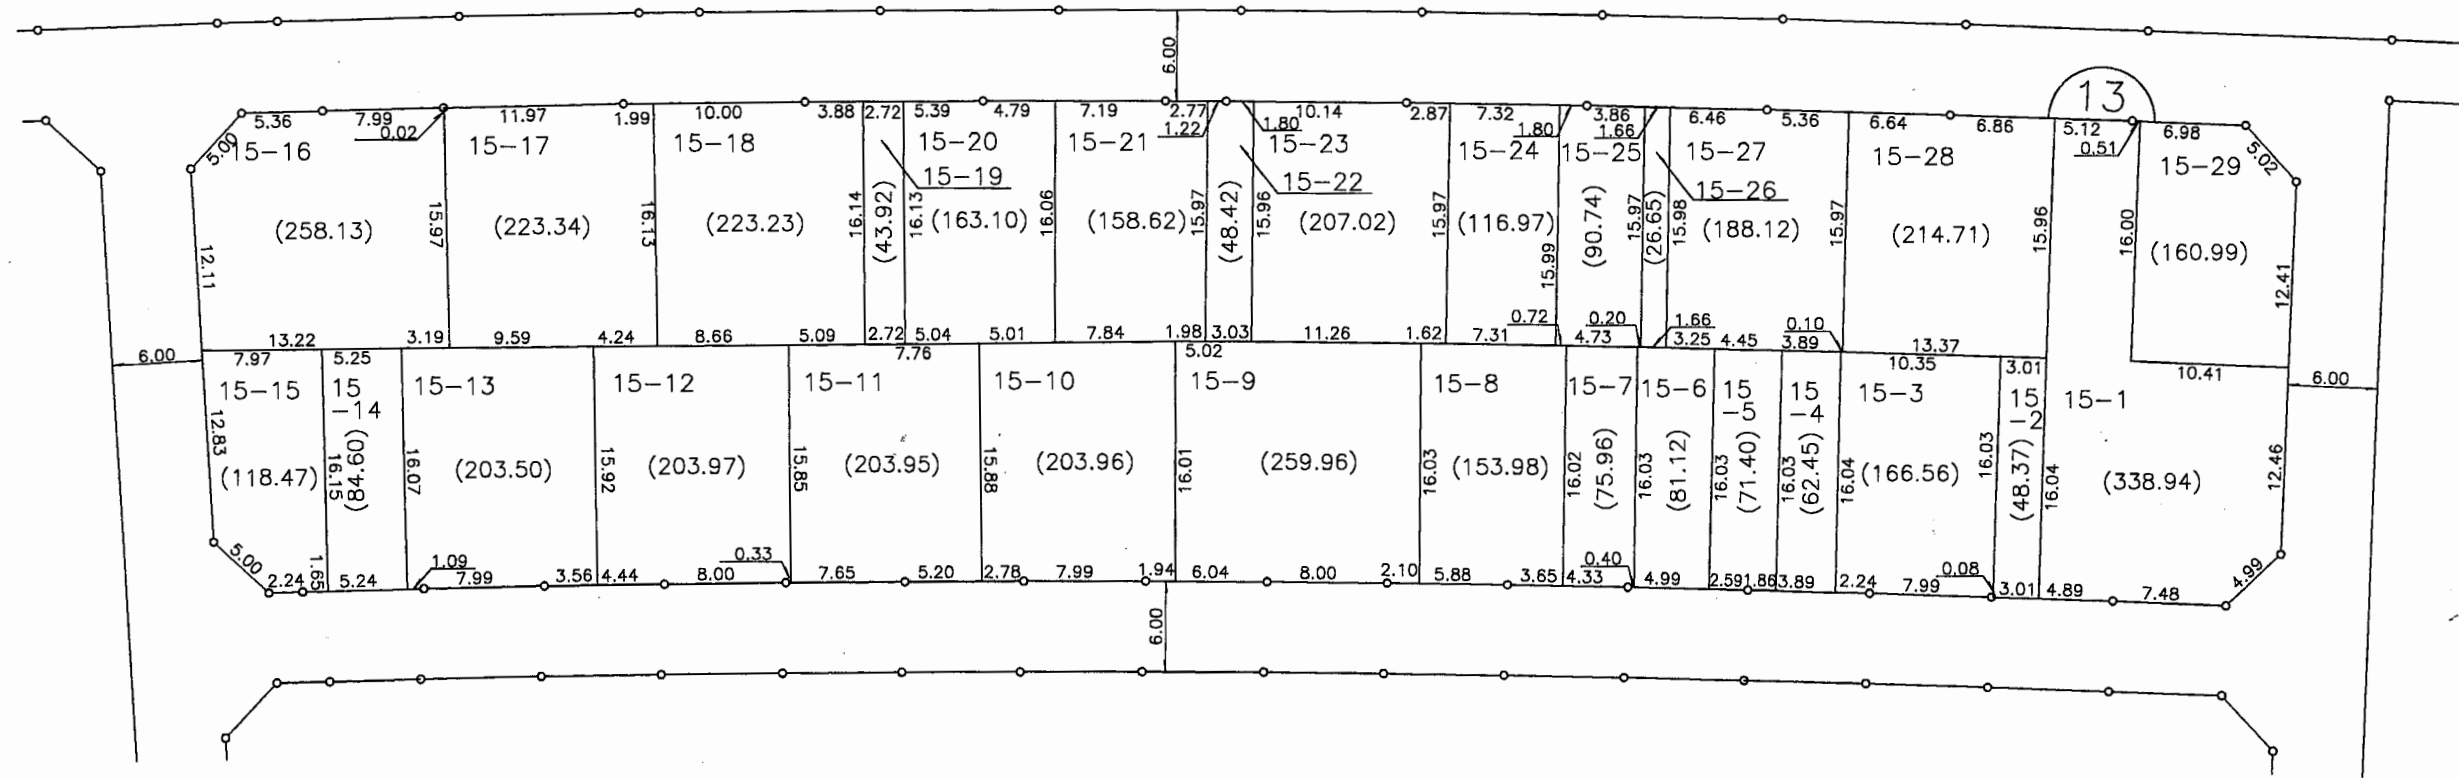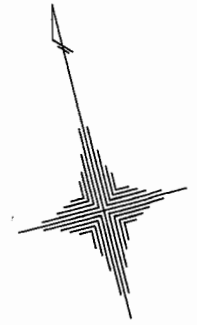

縮尺 1 : 500

凡 例	
施行地区界	
町 界	
町 名	高山台一丁目
街区番号	
地 番	6-13

参考資料  
 この資料は換地処分時のものであり民々間、又は官民間の  
 所有権界を証明するものではありません。





街区番号

14

# 大和都市計画事業 香芝市高山台特定土地区画整理事業 画地出来形図

## 高山台二丁目

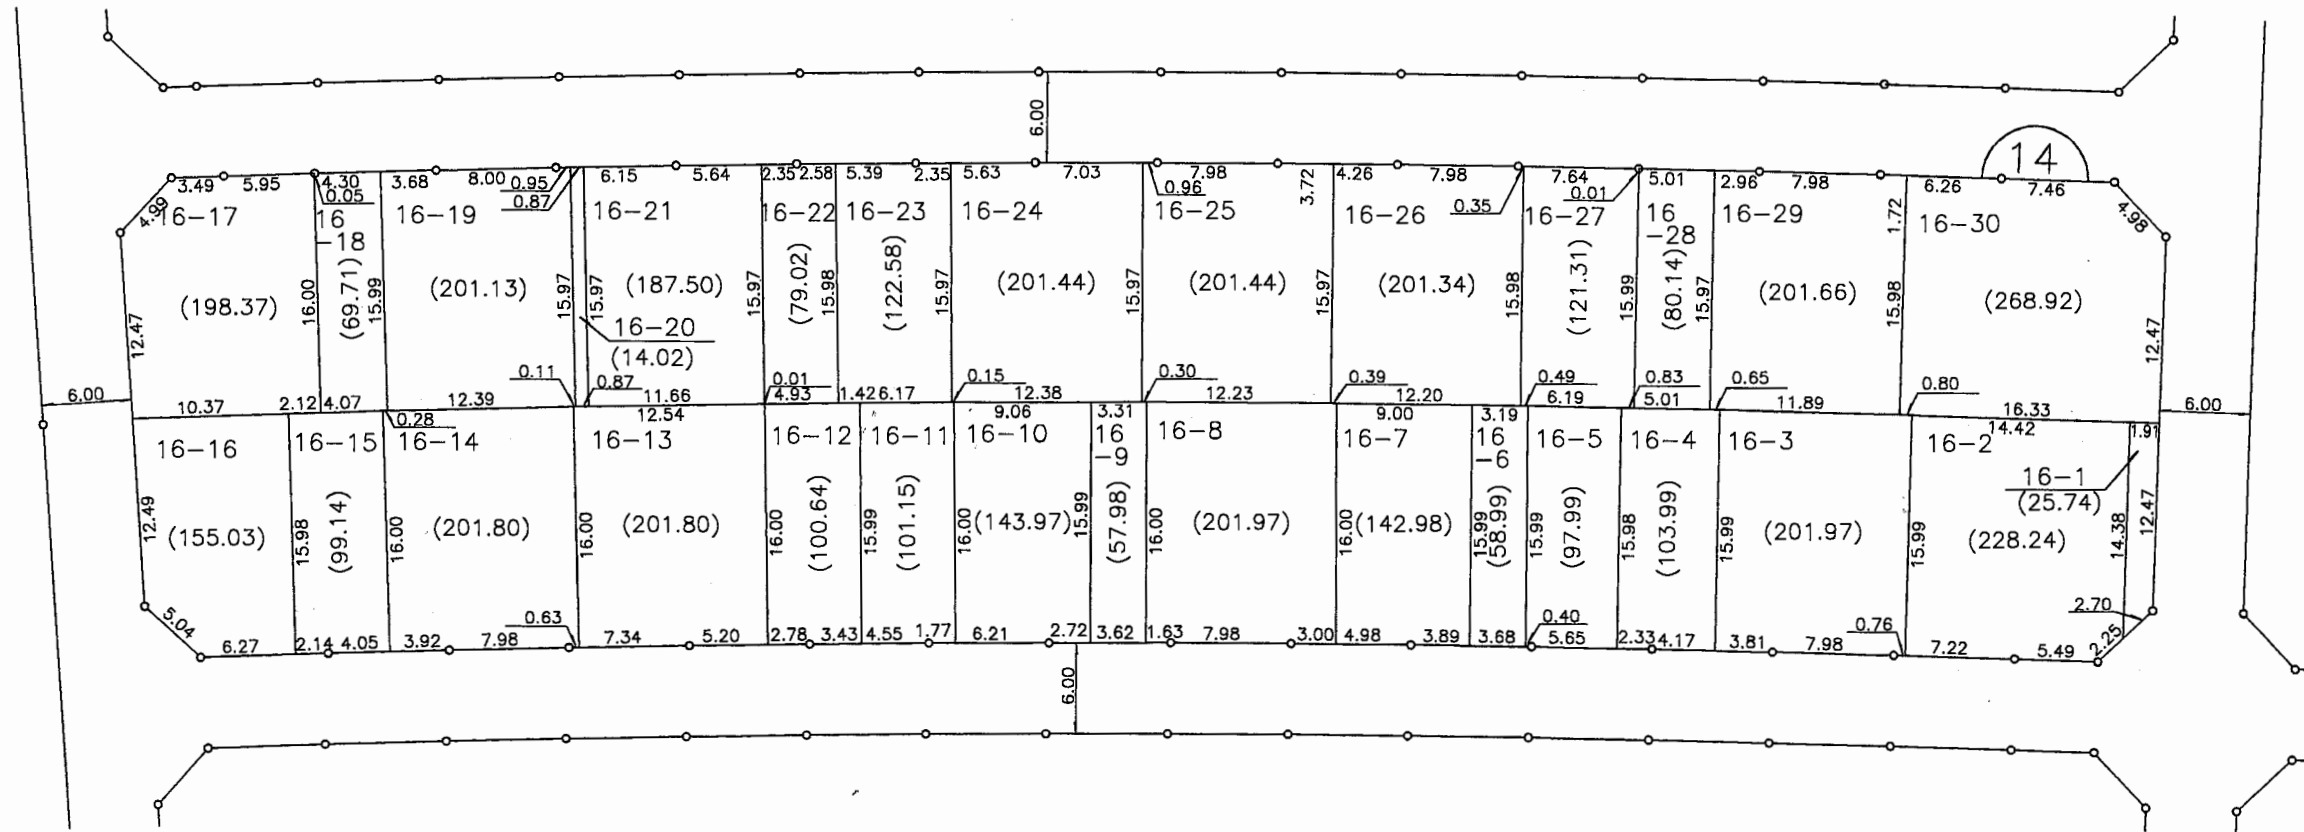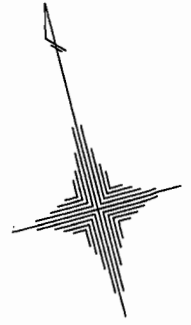

縮尺 1 : 500

凡 例	
施行地区界	
町 界	
町 名	高山台一丁目
街区番号	
地 番	6-13



参考資料  
この資料は換地処分時のものであり民々間、又は官民間の  
所有権界を証明するものではありません。

街区番号

15

# 大和都市計画事業 香芝市高山台特定土地区画整理事業 画地出来形図

## 高山台二丁目

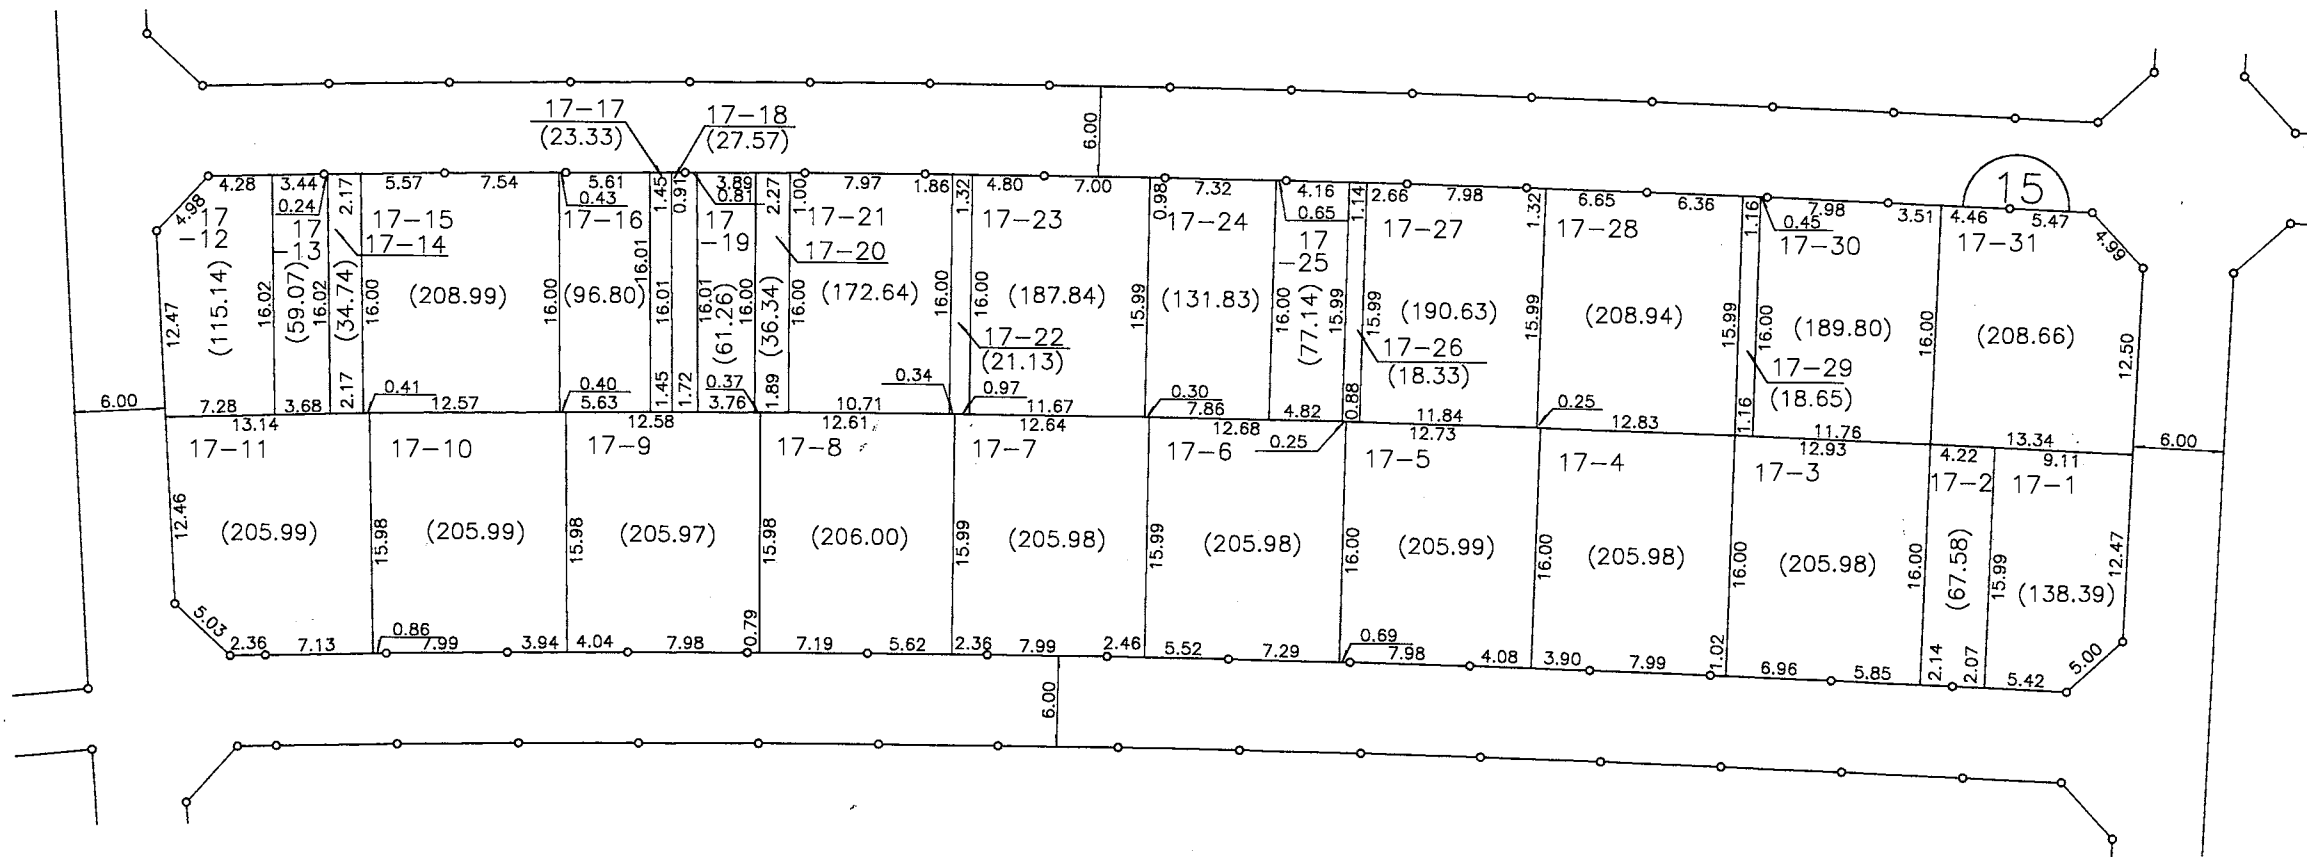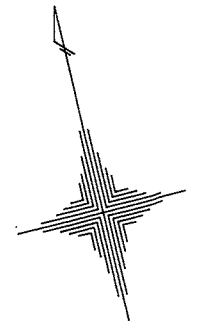

縮尺 1 : 500

凡 例	
施行地区界	
町 界	
町 名	高山台一丁目
街区番号	
地 番	6-13

参考資料  
この資料は換地処分時のものであり民々間、又は官民間の  
所有権界を証明するものではありません。





街区番号

16

# 大和都市計画事業 香芝市高山台特定土地区画整理事業 画地出来形図

## 高山台二丁目

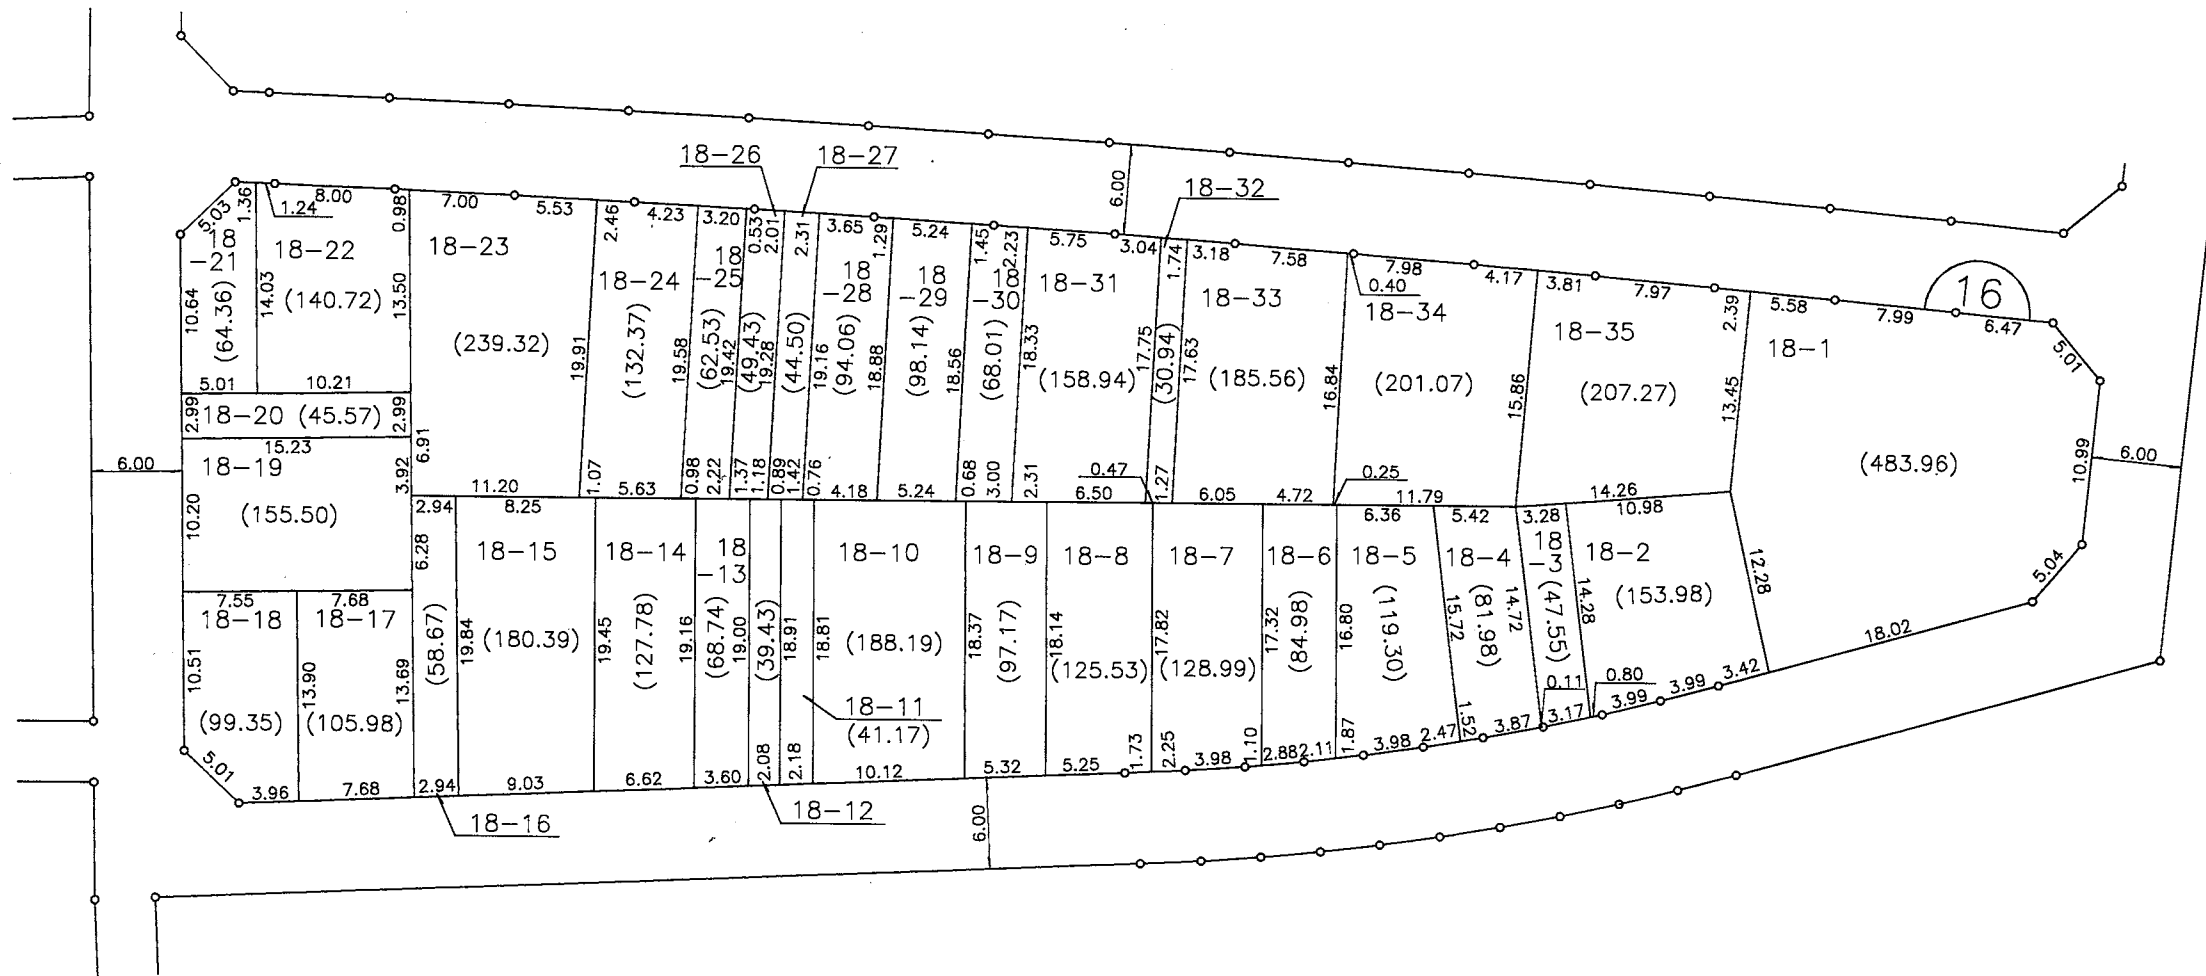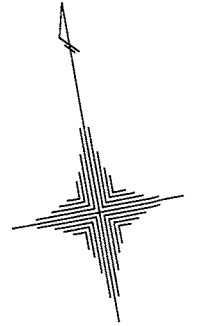


縮尺 1 : 500


凡 例	
施行地区界	
町 界	
町 名	高山台一丁目
街区番号	
地 番	6-13

参考資料  
 この資料は換地処分時のものであり民々間、又は官民間の  
 所有権界を証明するものではありません。

大和都市計画事業 香芝市高山台特定土地区画整理事業  
画地出来形図

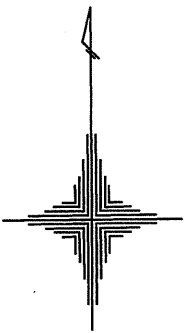

高山台二丁目

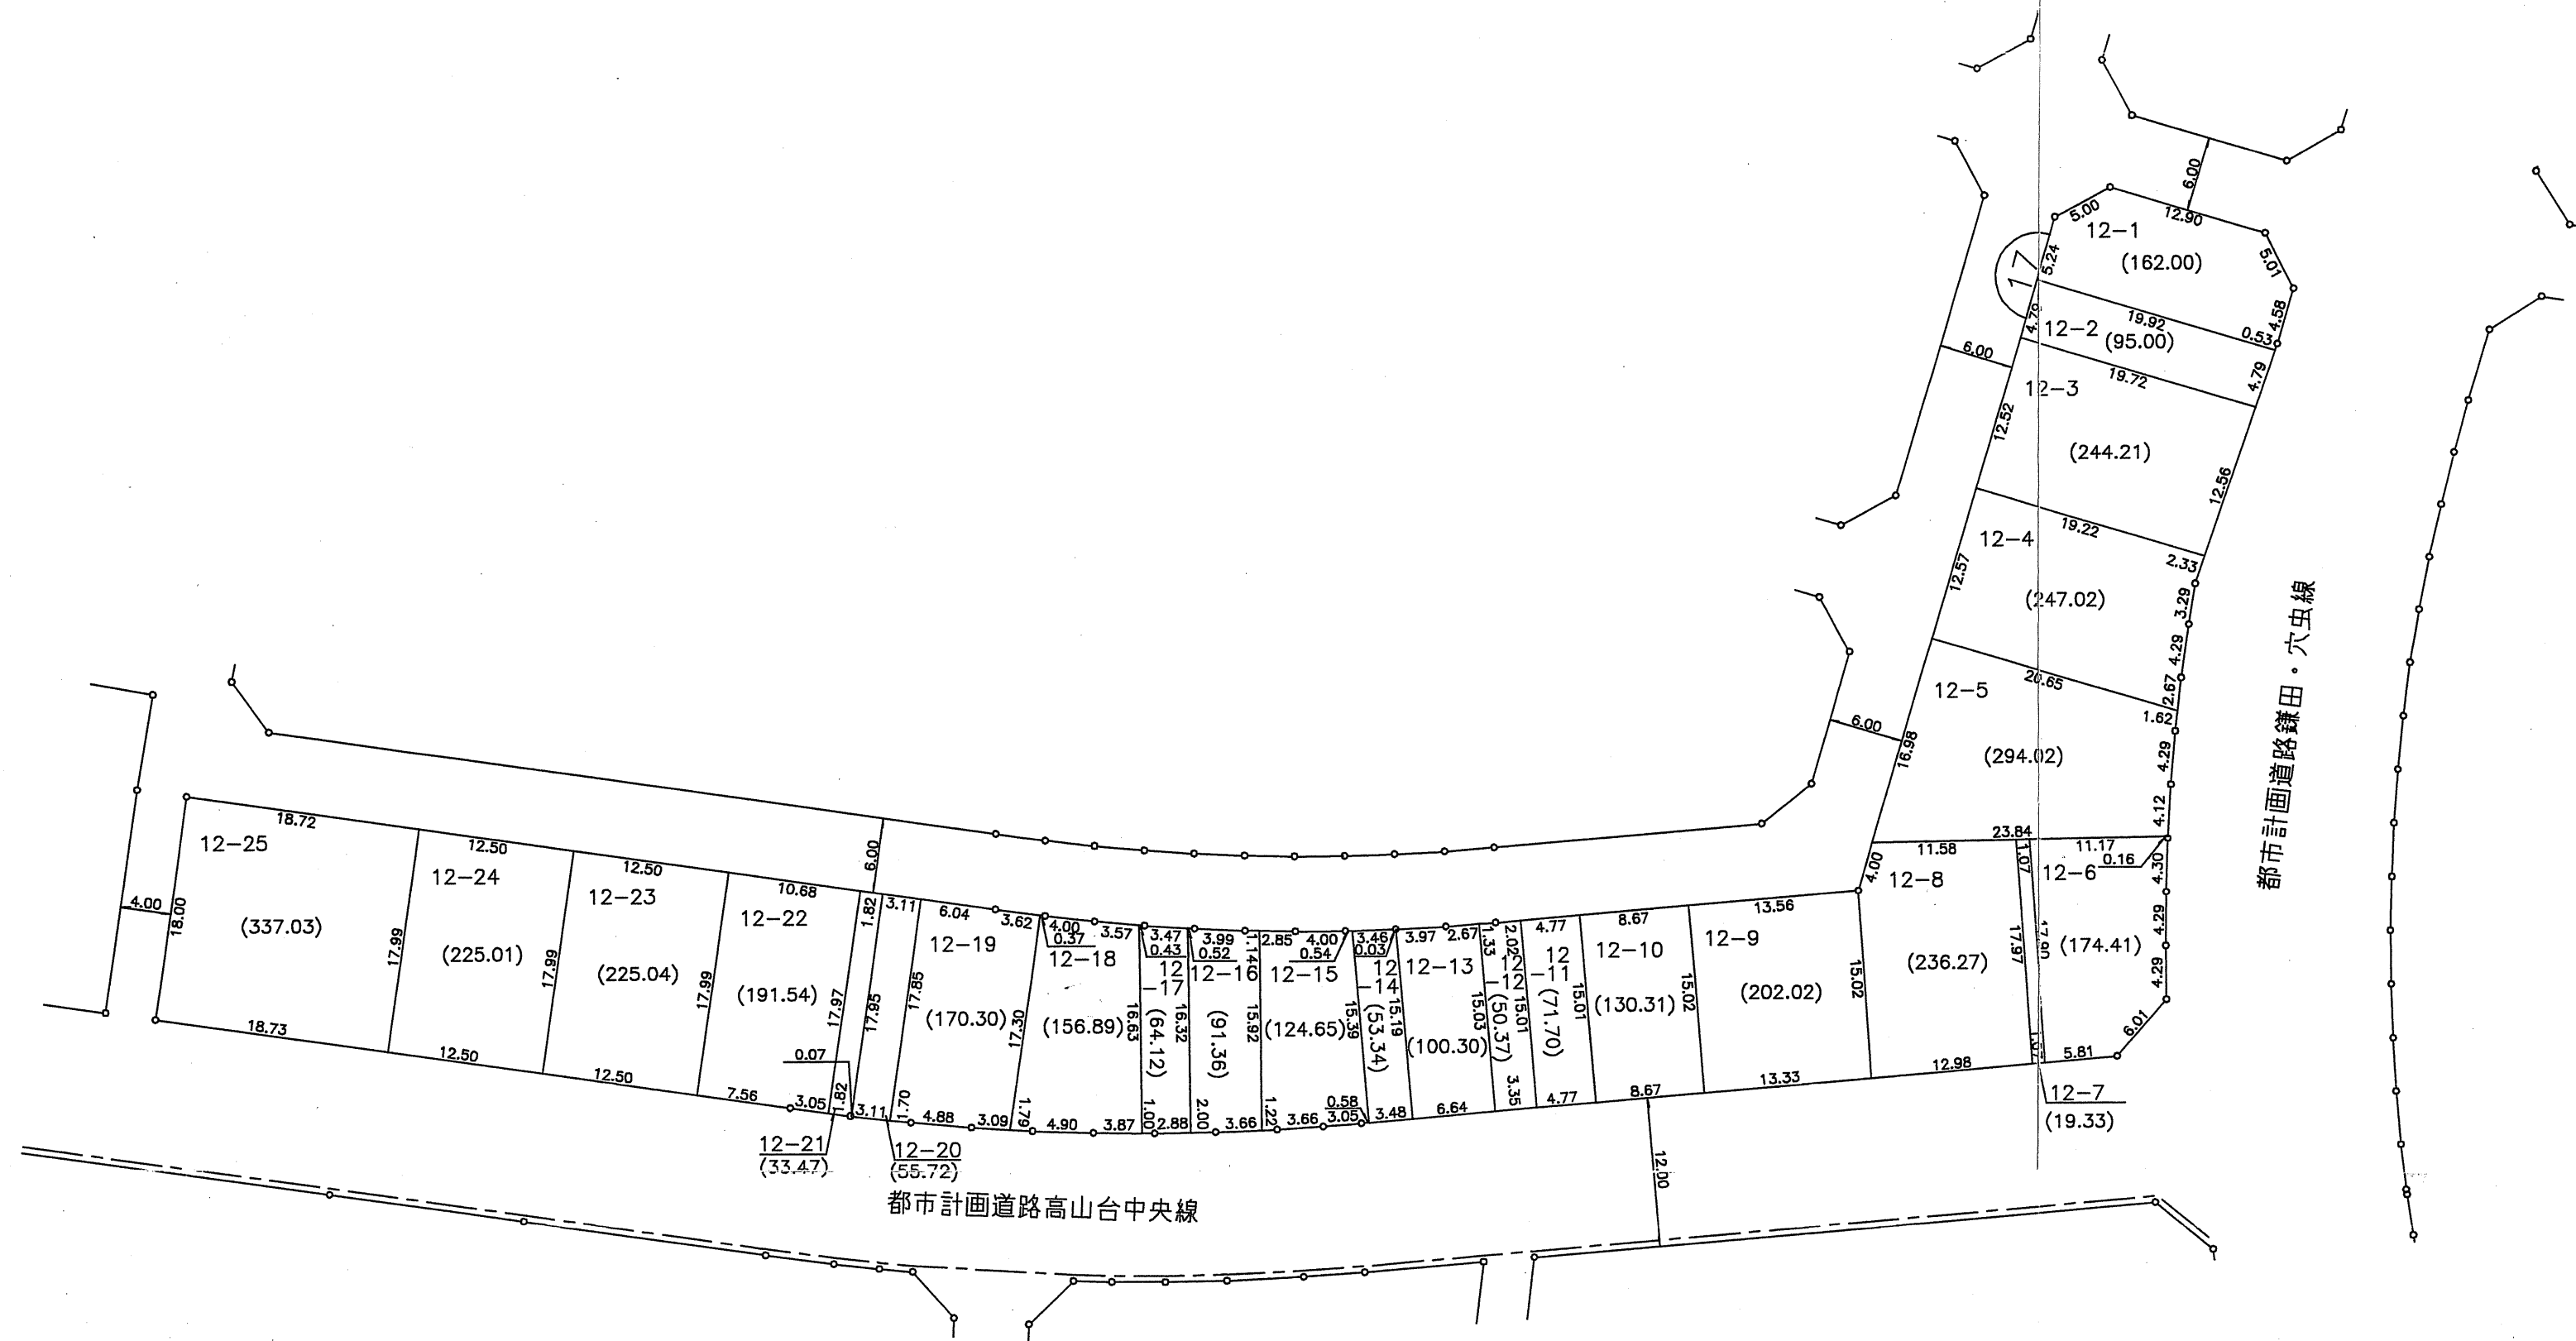

高山台三丁目


縮尺 1 : 500

凡 例	
施行地区界	
町 界	
町 名	高山台一丁目
街区番号	68
地 番	6-13


参考資料  
この資料は換地処分時のものであり民々間、又は官民間の  
所有権界を証明するものではありません。

街区番号 18-1

# 大和都市計画事業 香芝市高山台特定土地区画整理事業 画地出来形図

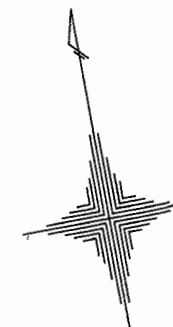

## 高山台二丁目

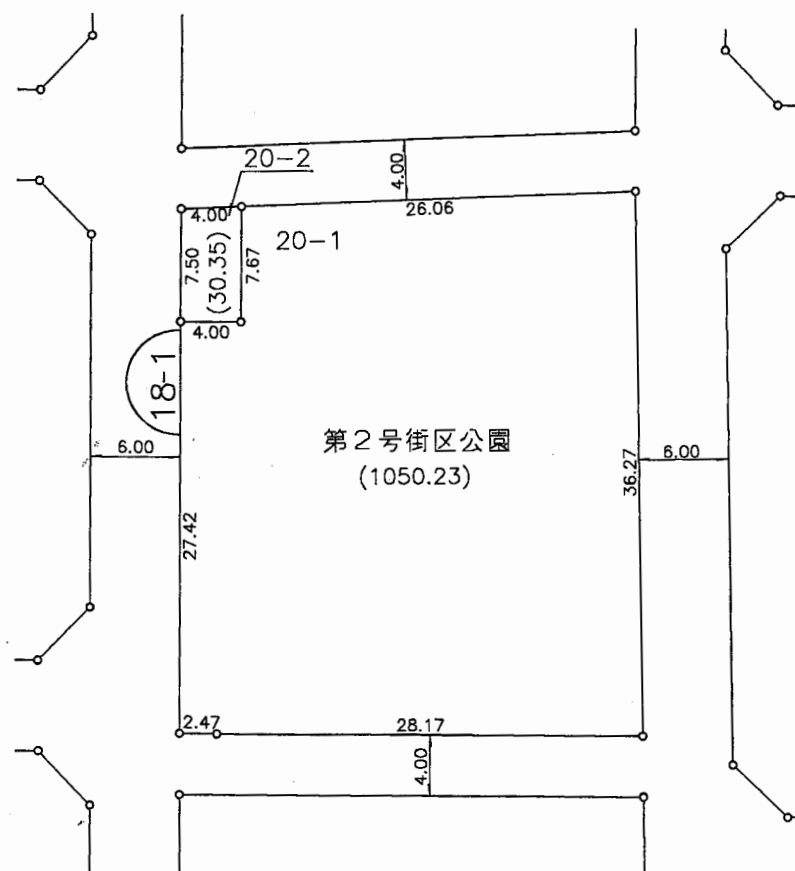

縮尺 1 : 500


凡 例	
施行地区界	
町 界	
町 名	高山台一丁目
街区番号	
地 番	6-13

参考資料  
この資料は換地処分時のものであり民々間、又は官民間の  
所有権界を証明するものではありません。

街区番号 18-2

# 大和都市計画事業 香芝市高山台特定土地区画整理事業

## 画地出来形図

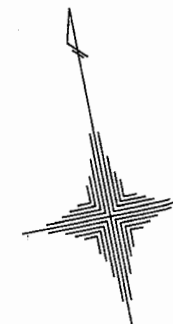

### 高山台二丁目



### 高山台三丁目

縮尺 1 : 500

凡 例	
施行地区界	
町 界	
町 名	高山台一丁目
街区番号	
地 番	6-13


参考資料  
 この資料は換地処分時のものであり民々間、又は官民間の  
 所有権界を証明するものではありません。

街区番号


19

# 大和都市計画事業 香芝市高山台特定土地区画整理事業

## 画地出来形図

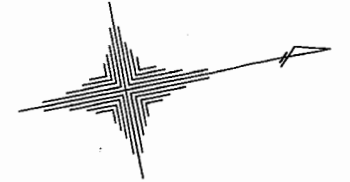

### 高山台二丁目

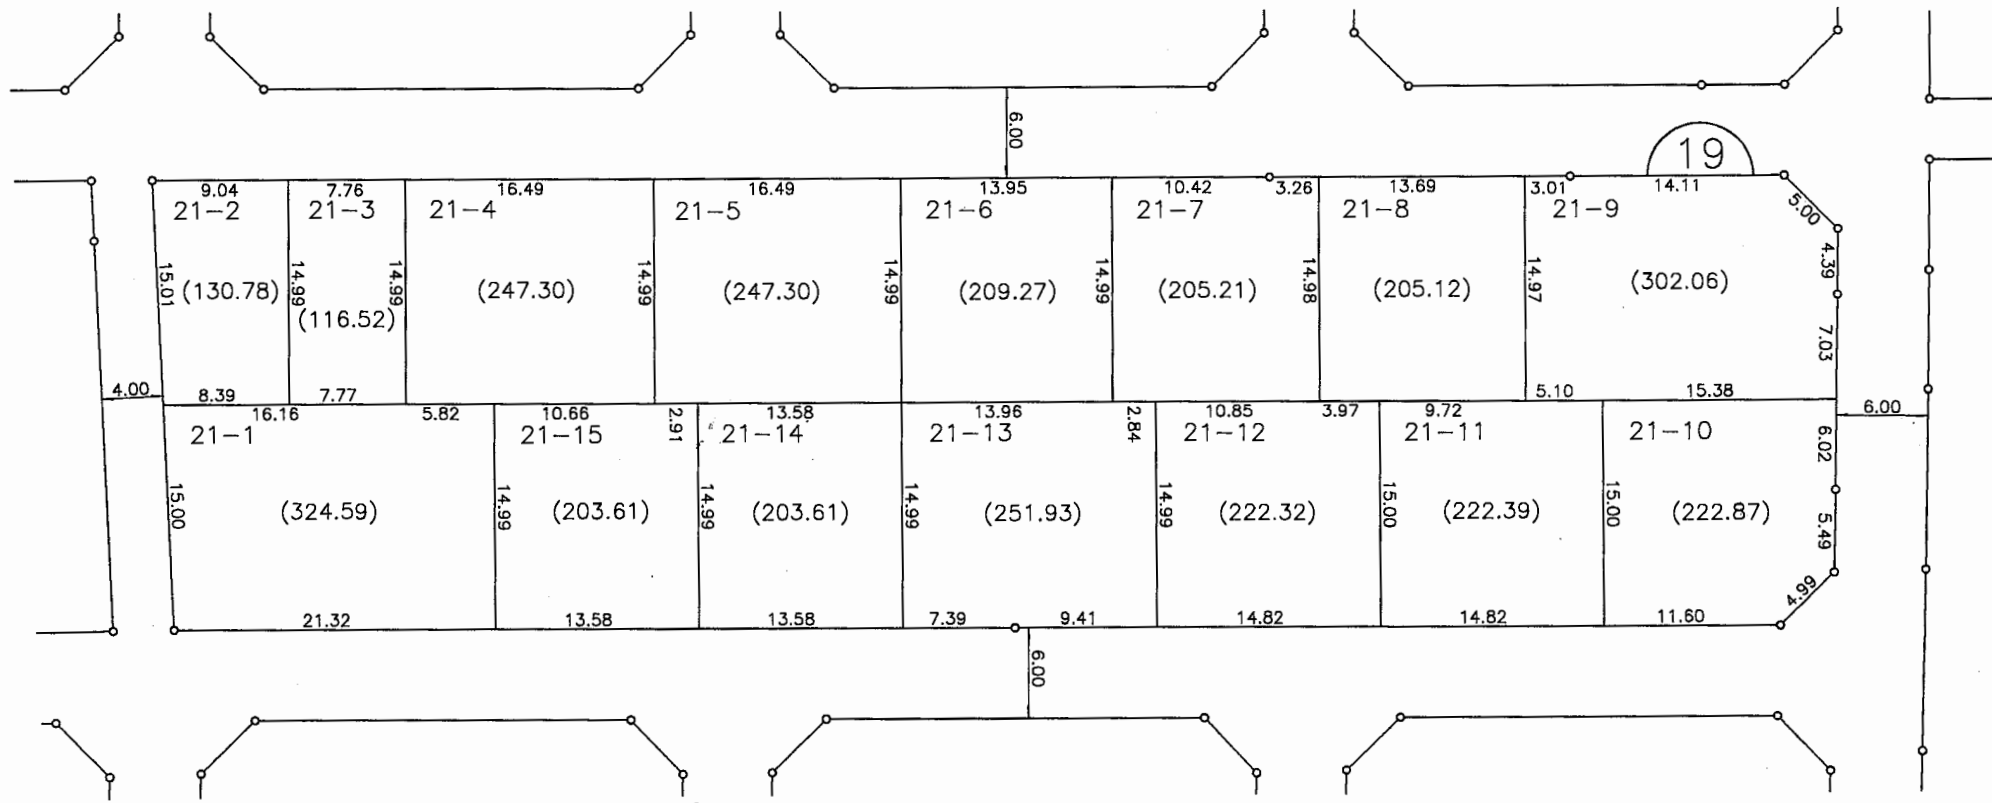

縮尺 1 : 500

凡 例	
施行地区界	
町 界	
町 名	高山台一丁目
街区番号	
地 番	6-13



参考資料  
 この資料は換地処分時のものであり民々間、又は官民間の  
 所有権界を証明するものではありません。

街区番号

20

# 大和都市計画事業 香芝市高山台特定土地区画整理事業 画地出来形図

## 高山台二丁目

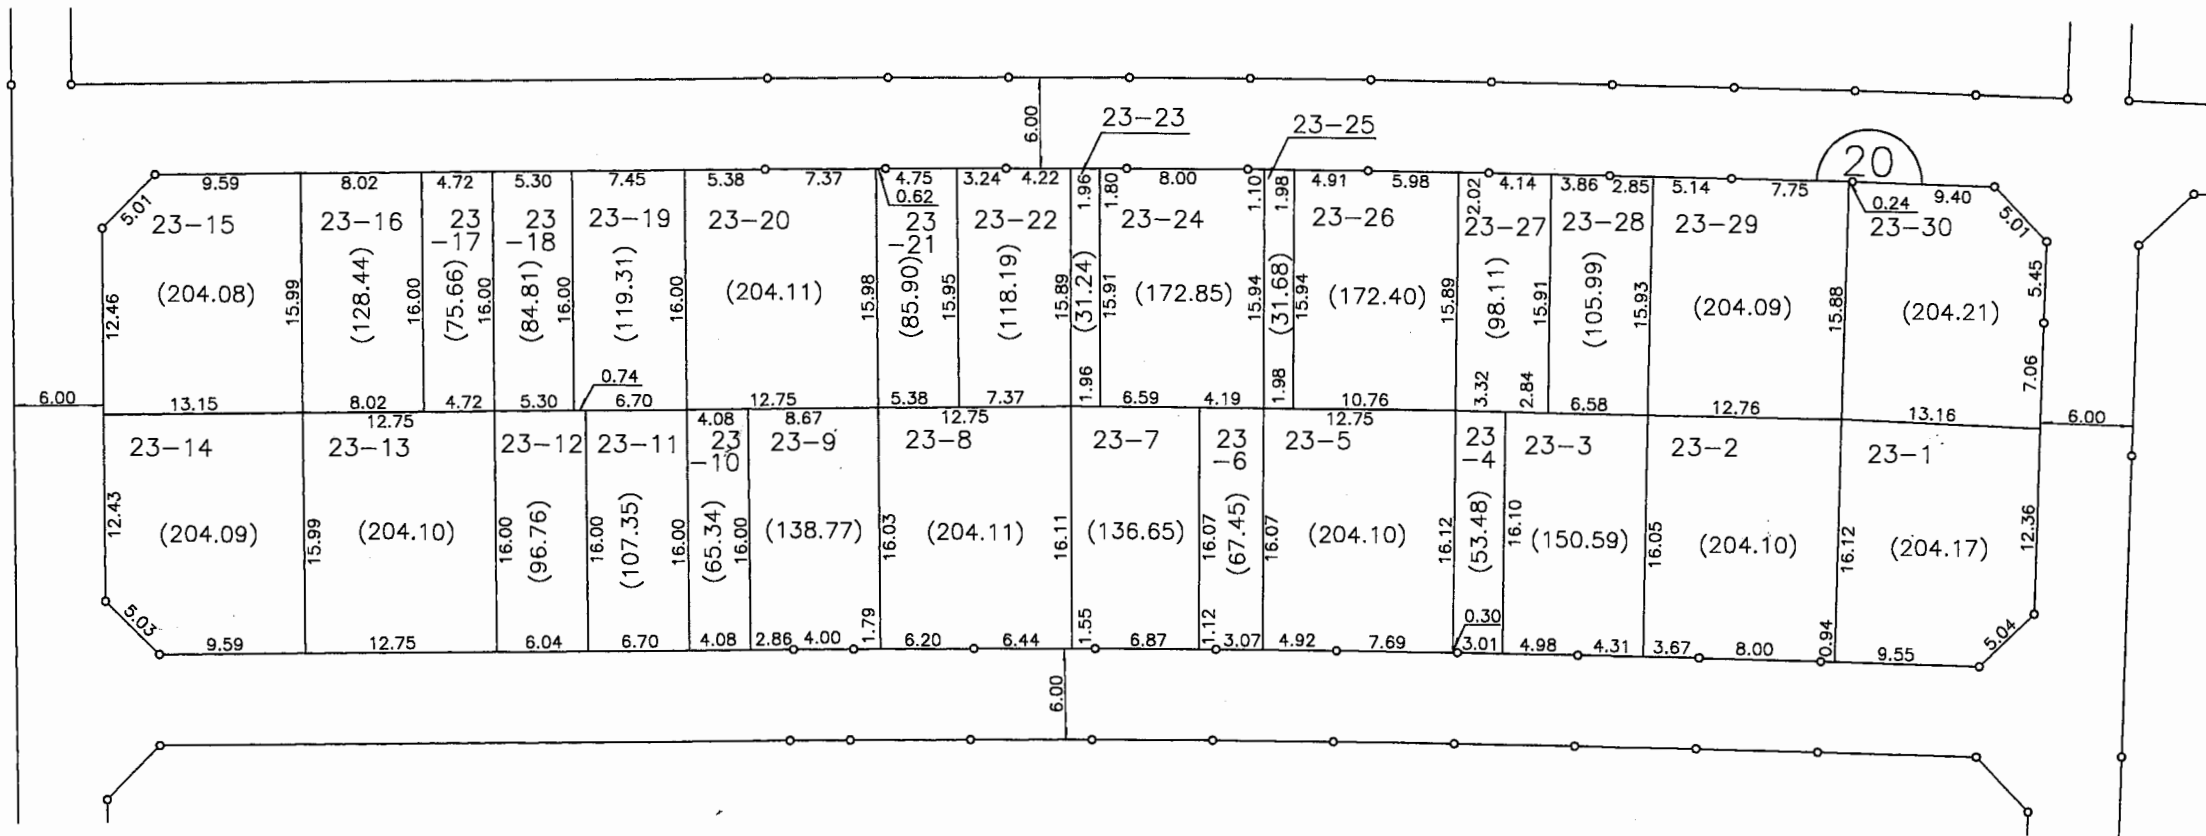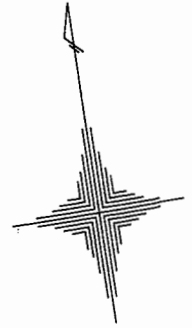

縮尺 1 : 500

凡 例	
施行地区界	
町 界	
町 名	高山台一丁目
街区番号	
地 番	6-13

参考資料

この資料は換地処分時のものであり民々間、又は官民間の  
所有権界を証明するものではありません。





街区番号

21

# 大和都市計画事業 香芝市高山台特定土地区画整理事業 画地出来形図

## 高山台二丁目

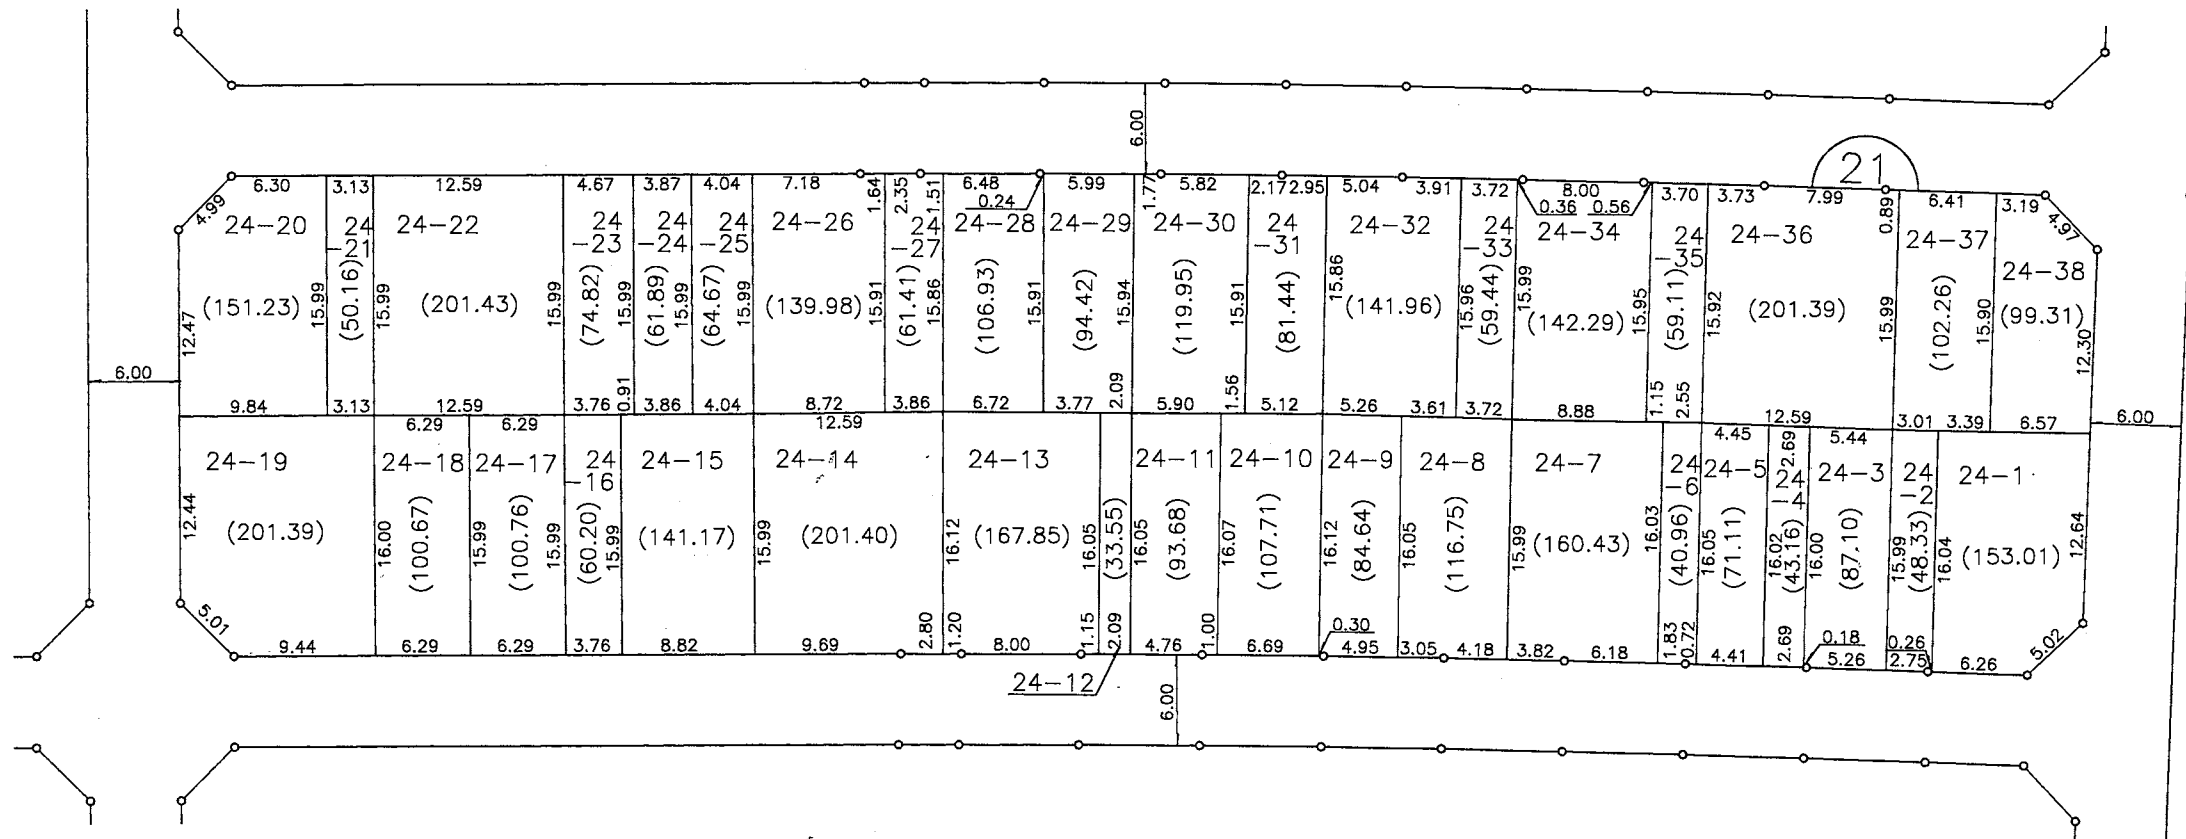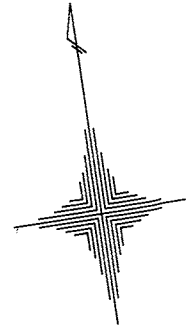

縮尺 1 : 500

凡	例
施行地区界	
町界	
町名	高山台一丁目
街区番号	
地番	6-13



参考資料  
この資料は換地処分時のものであり民々間、又は官民間の  
所有権界を証明するものではありません。

街区番号

22

# 大和都市計画事業 香芝市高山台特定土地区画整理事業 画地出来形図

## 高山台二丁目

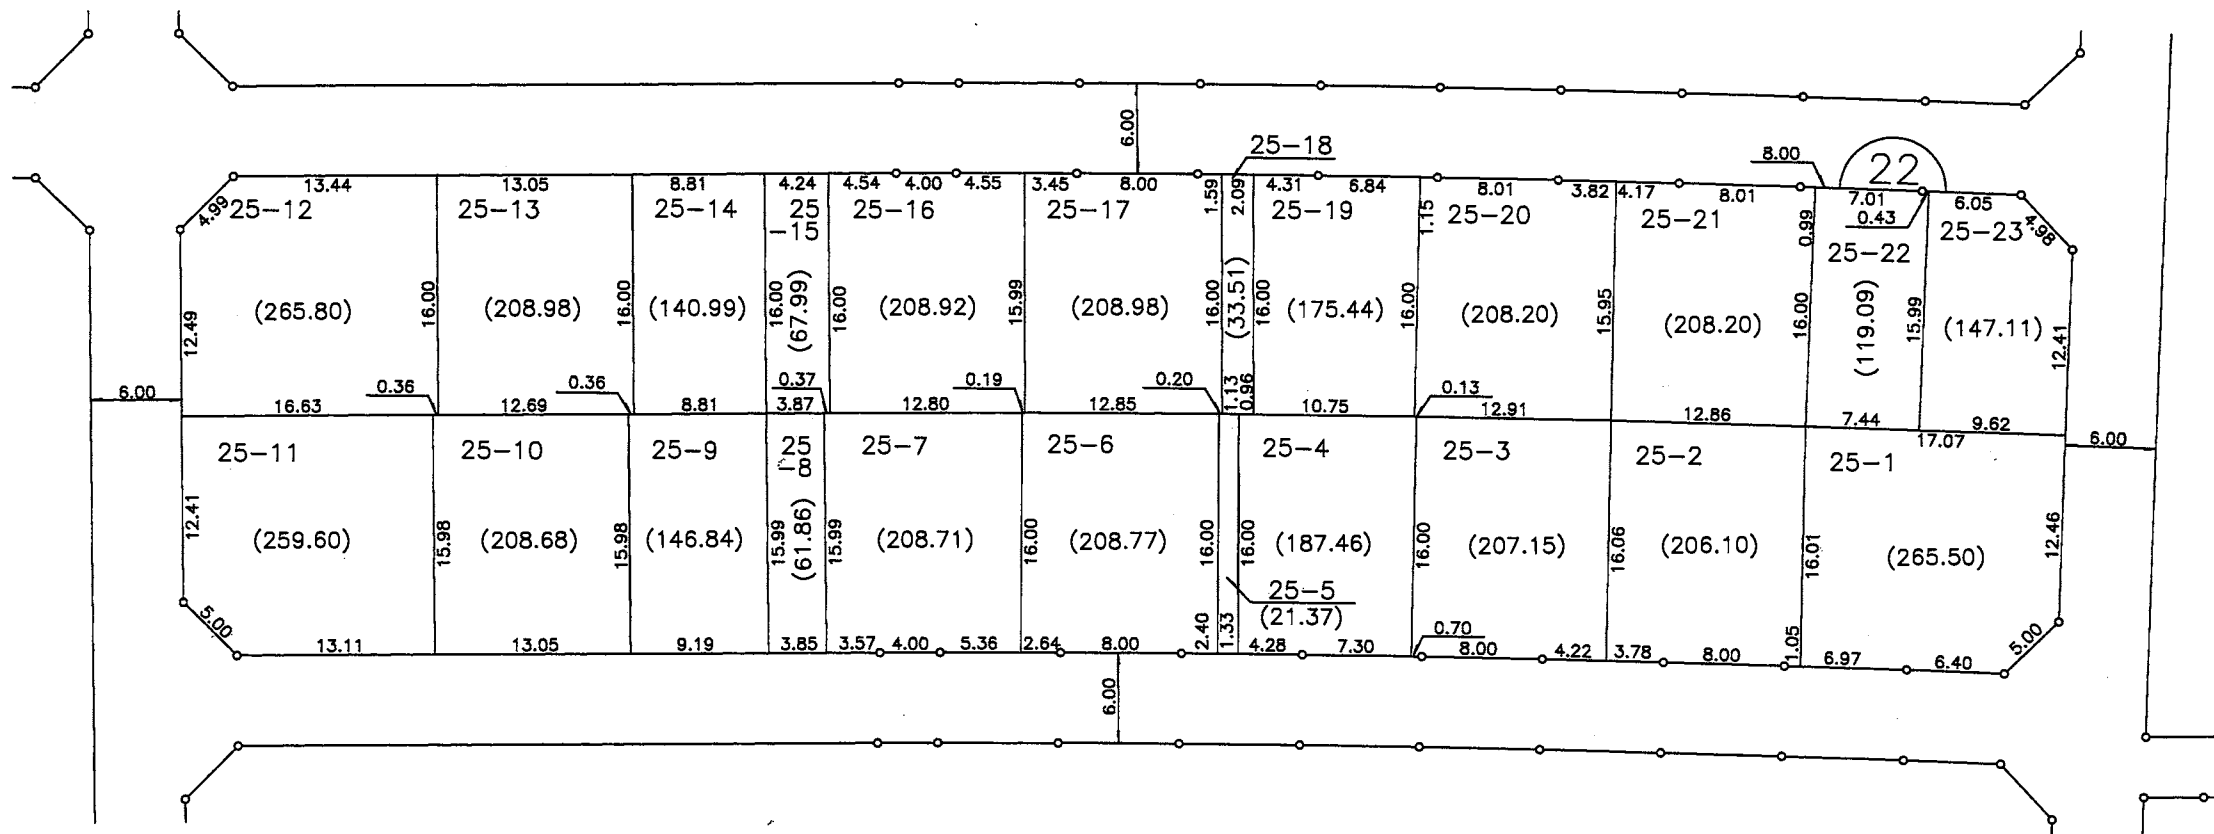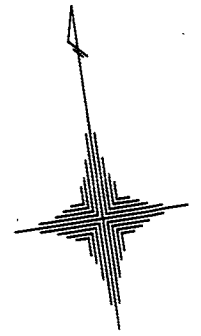

縮尺 1 : 500

凡 例	
施行地区界	
町 界	
町 名	高山台一丁目
街区番号	
地 番	6-13



参考資料  
この資料は換地処分時のものであり民々間、又は官民間の  
所有権界を証明するものではありません。

街区番号

23

# 大和都市計画事業 香芝市高山台特定土地区画整理事業 画地出来形図

## 高山台二丁目

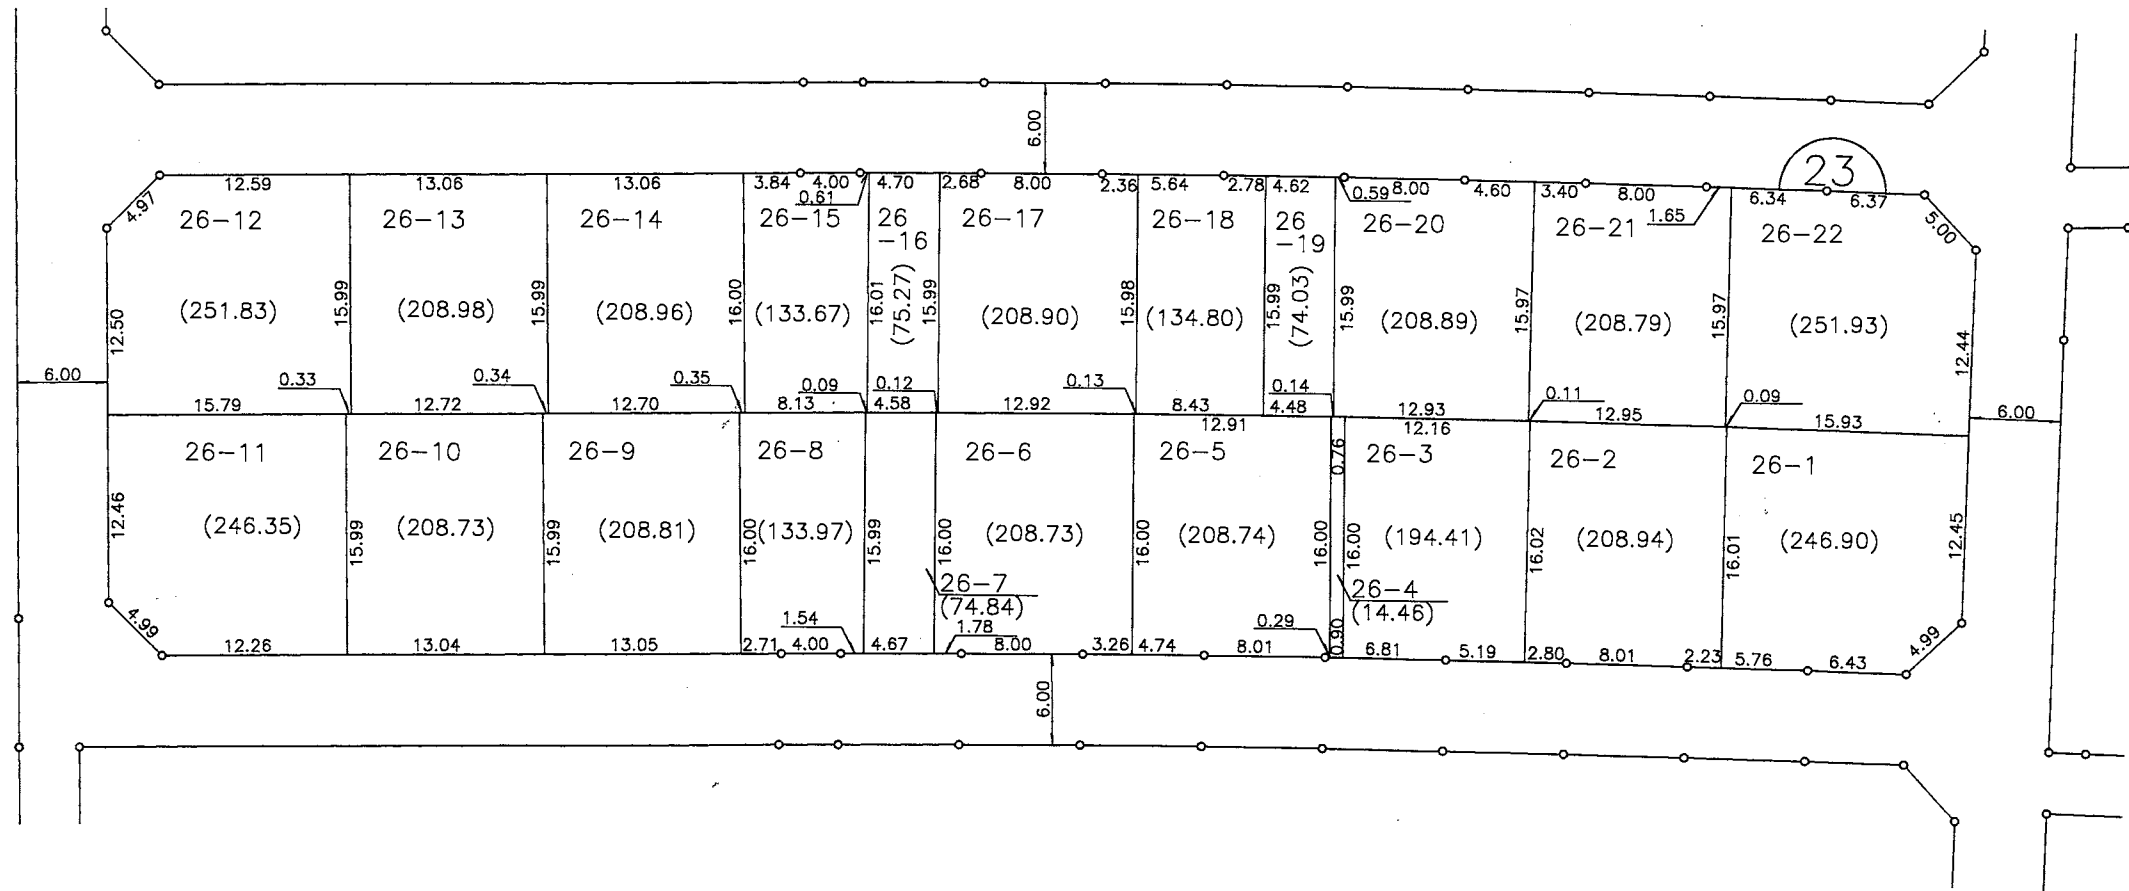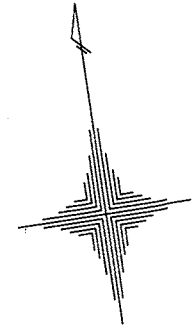

縮尺 1 : 500

凡 例	
施行地区界	
町 界	
町 名	高山台一丁目
街区番号	
地 番	6-13



参考資料  
この資料は換地処分時のものであり民々間、又は官民間の  
所有権界を証明するものではありません。

街区番号

24

# 大和都市計画事業 香芝市高山台特定土地区画整理事業 画地出来形図

## 高山台二丁目

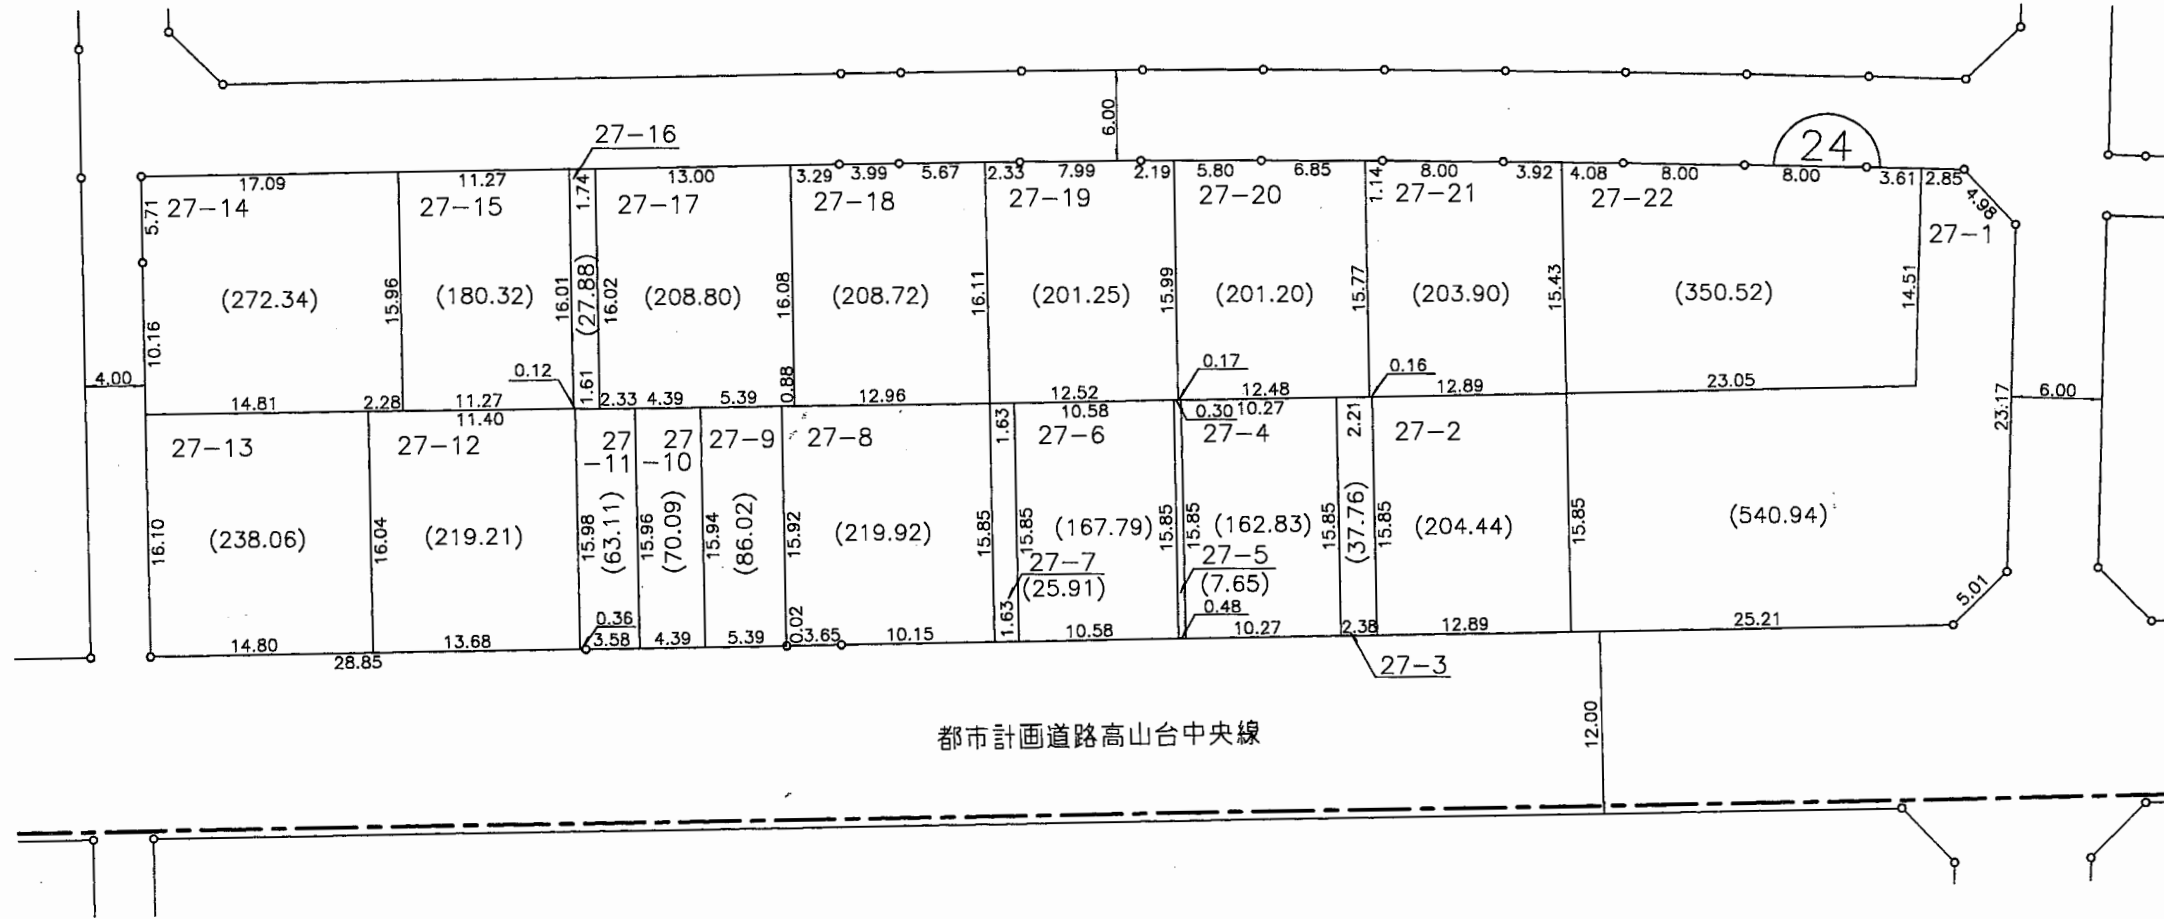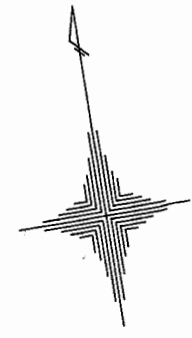

## 高山台三丁目

縮尺 1 : 500


凡 例	
施行地区界	
町 界	
町 名	高山台一丁目
街区番号	
地 番	6-13

参考資料

この資料は換地処分時のものであり民々間、又は官民間の  
所有権界を証明するものではありません。

街区番号 52-1-1

# 大和都市計画事業 香芝市高山台特定土地区画整理事業 画地出来形図

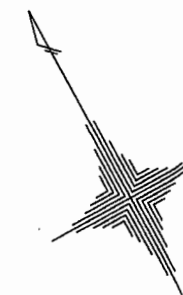

高山台三丁目

高山台一丁目


縮尺 1 : 500

凡	例
施行地区界	
町界	
町名	高山台一丁目
街区番号	
地番	6-13


参考資料  
この資料は換地処分時のものであり民々間、又は官民間の  
所有権界を証明するものではありません。

街区番号 52-1-2

# 大和都市計画事業 香芝市高山台特定土地区画整理事業 画地出来形図

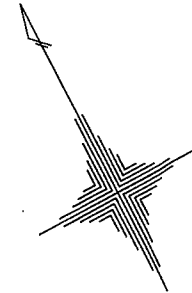

高山台二丁目

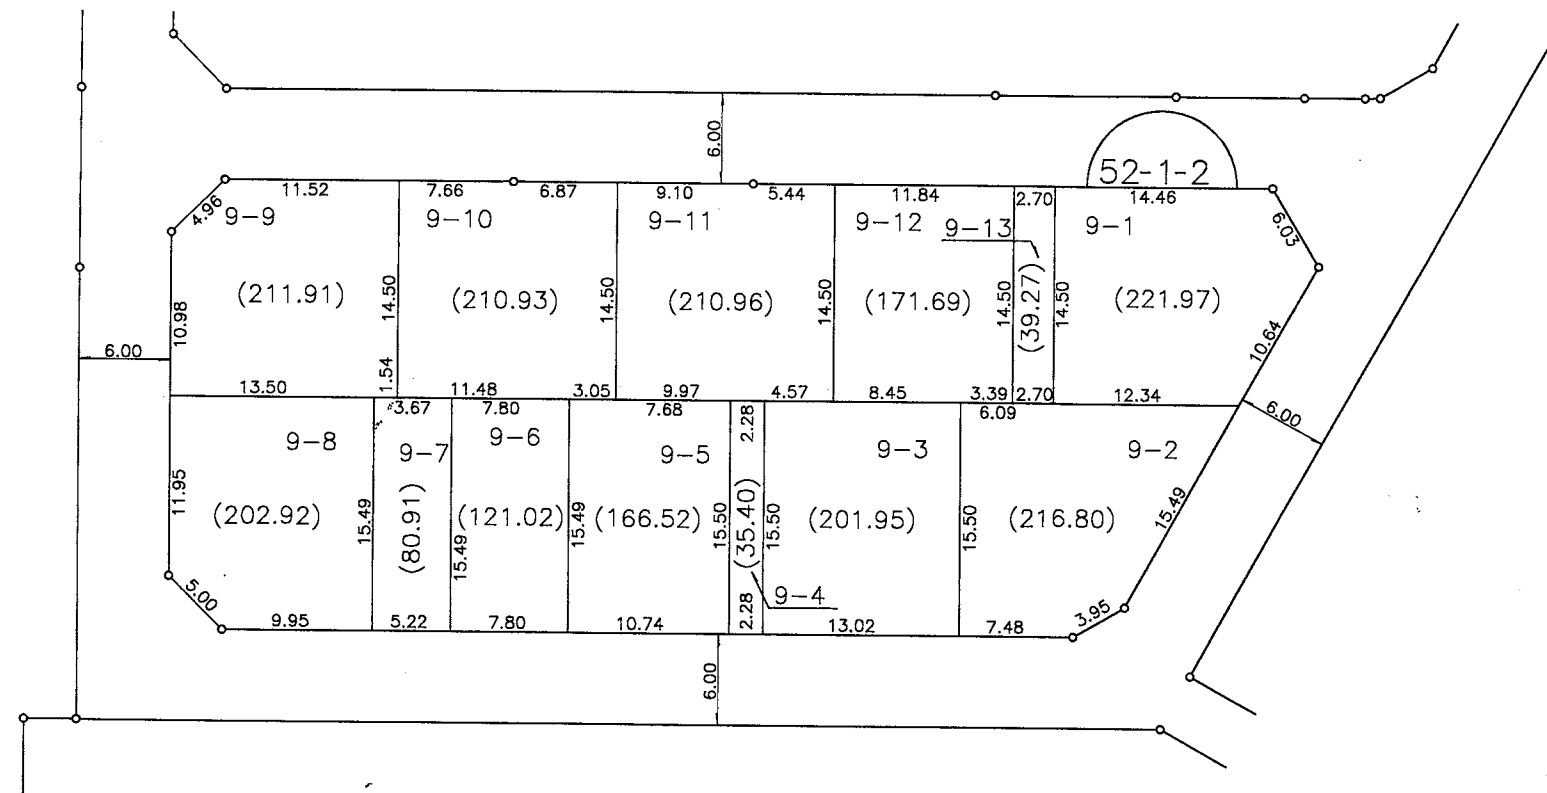

縮尺 1 : 500

凡 例	
施行地区界	
町 界	
町 名	高山台一丁目
街区番号	
地 番	6-13

参考資料  
この資料は換地処分時のものであり民々間、又は官民間の  
所有権界を証明するものではありません。





街区番号 52-1-3

大和都市計画事業 香芝市高山台特定土地区画整理事業

画地出来形図

高山台二丁目

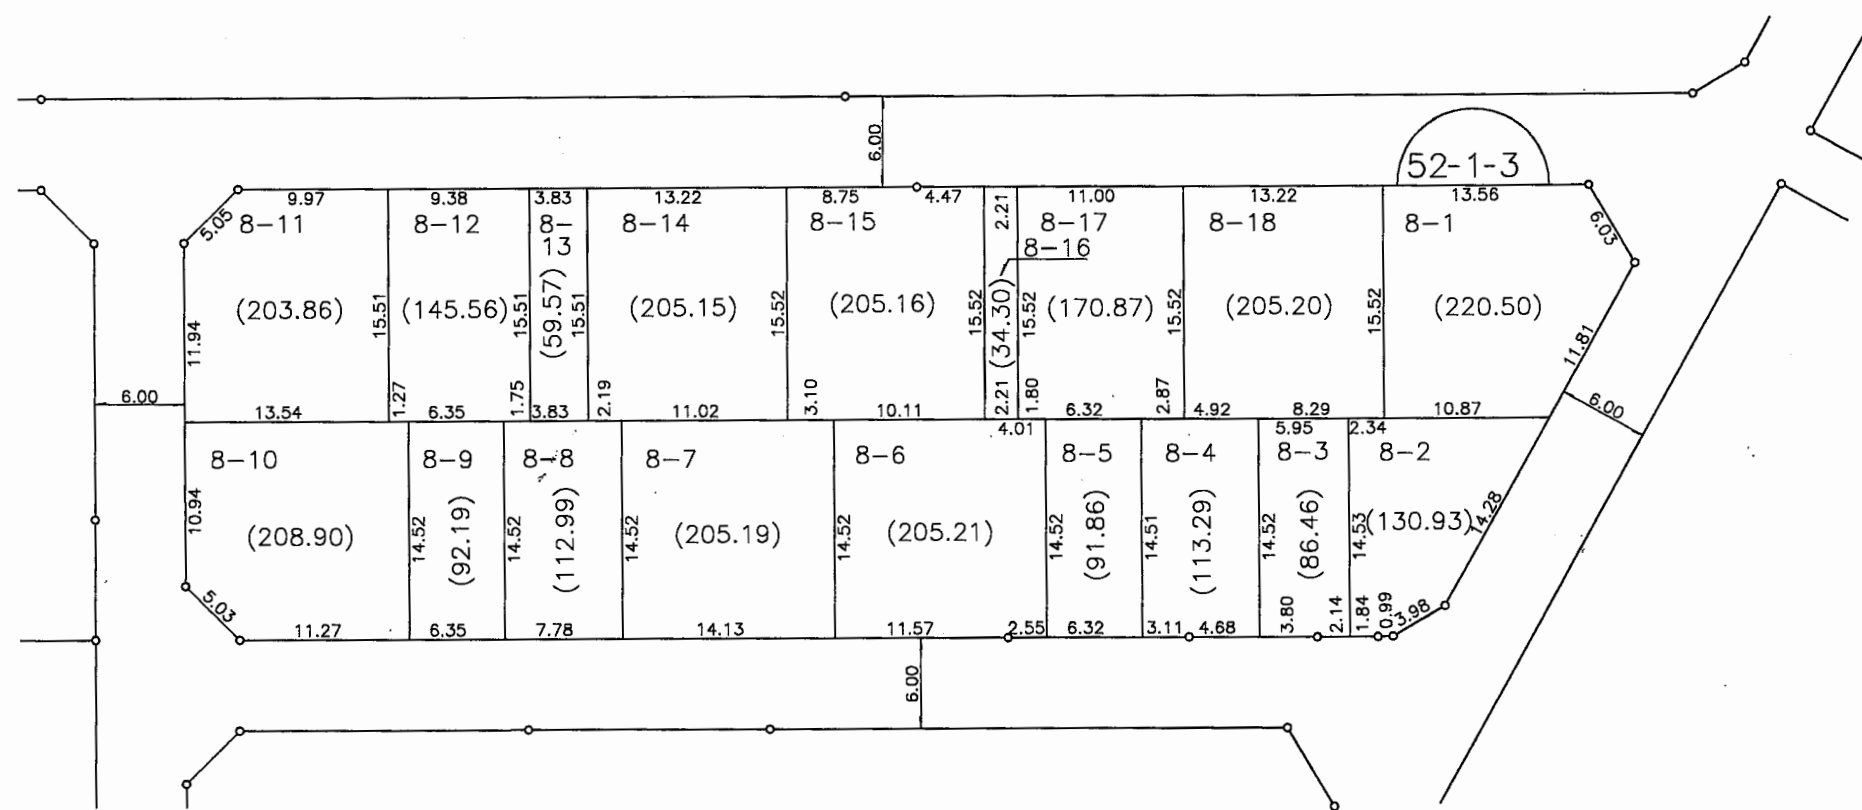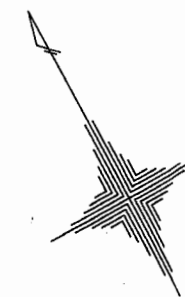


縮尺 1 : 500

凡 例	
施行地区界	
町 界	
町 名	高山台一丁目
街区番号	
地 番	6-13


参考資料  
この資料は換地処分時のものであり民々間、又は官民間の  
所有権界を証明するものではありません。

街区番号 52-1-4

大和都市計画事業 香芝市高山台特定土地区画整理事業  
 画地出来形図

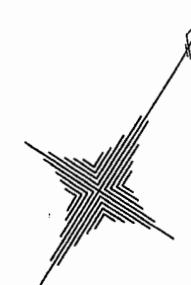

高山台二丁目

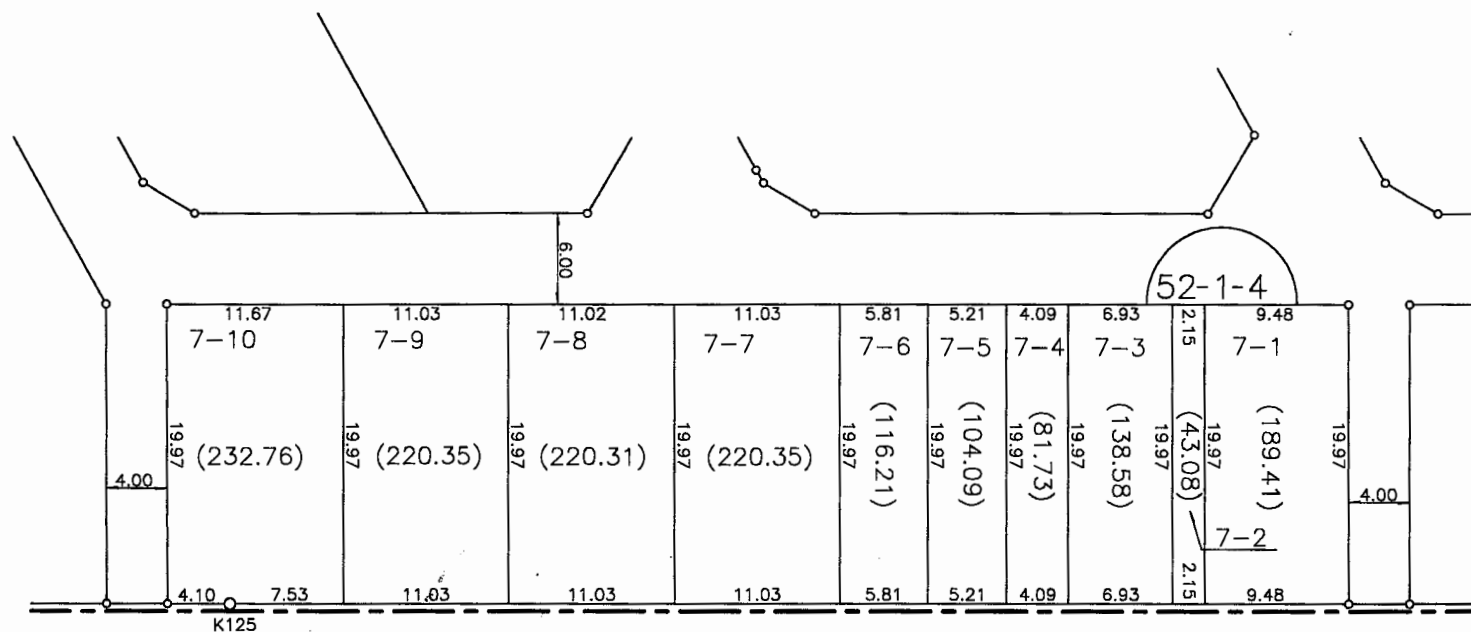

都市計画道路中和幹線

高山台一丁目

縮尺 1 : 500


凡	例
施行地区界	
町界	
町名	高山台一丁目
街区番号	
地番	6-13

参考資料  
 この資料は換地処分時のものであり民々間、又は官民間の  
 所有権界を証明するものではありません。


街区番号

52-2

大和都市計画事業 香芝市高山台特定土地区画整理事業  
 画地出来形図

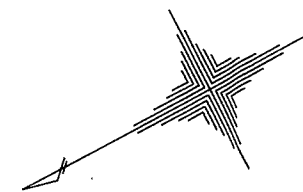

高山台二丁目

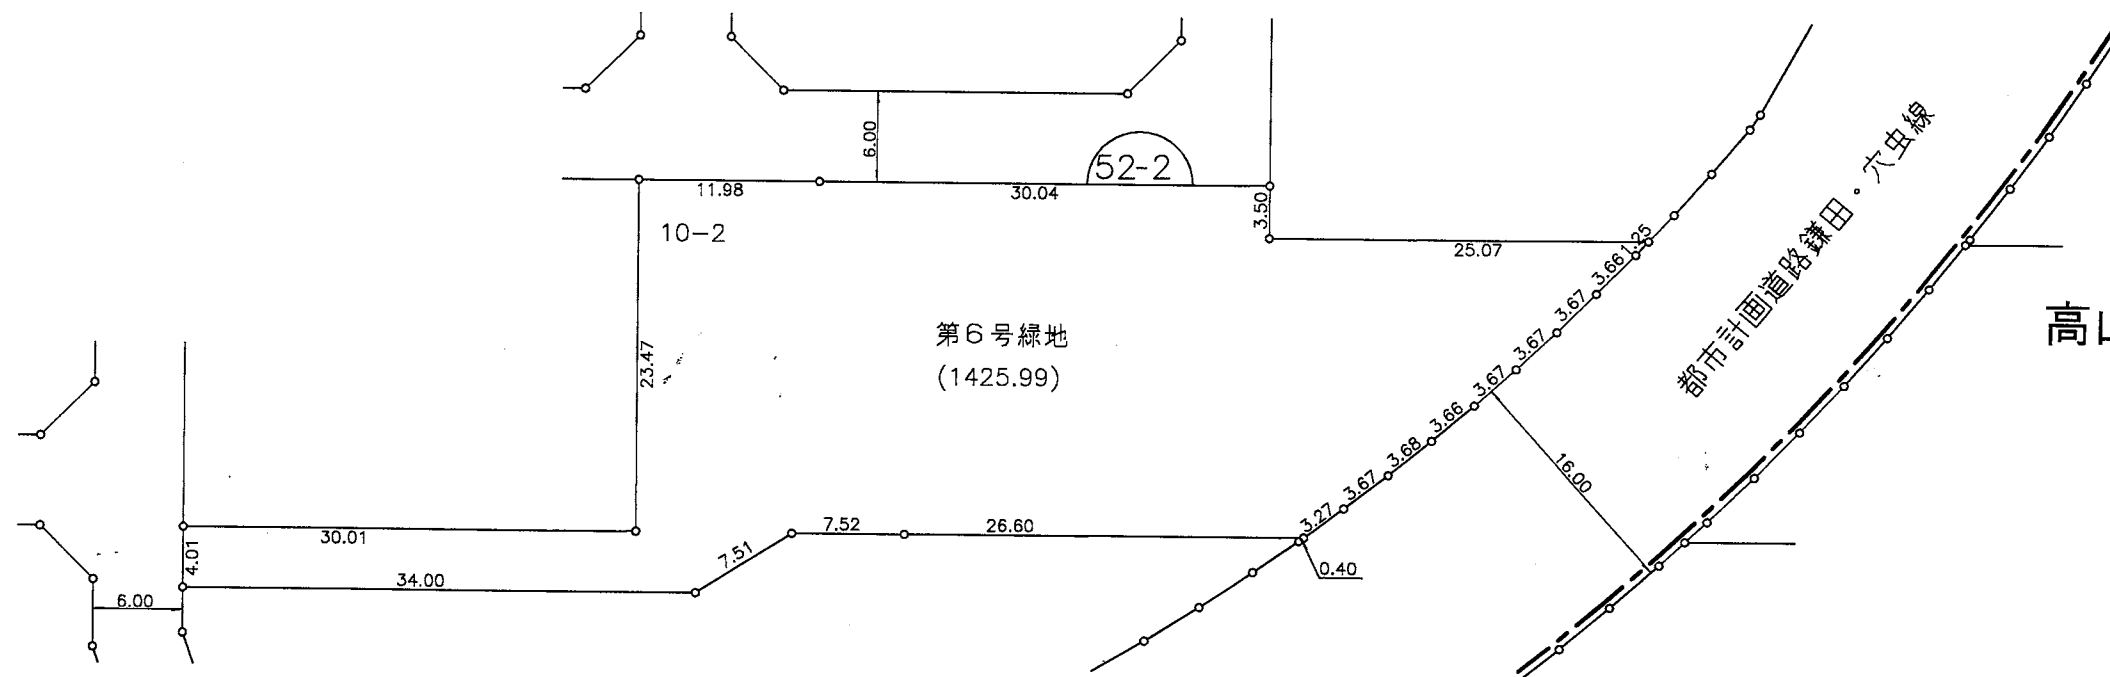

縮尺 1 : 500


凡 例	
施行地区界	
町 界	
町 名	高山台一丁目
街区番号	
地 番	6-13

参考資料  
 この資料は換地処分時のものであり民々間、又は官民間の  
 所有権界を証明するものではありません。

街区番号


52-3

# 大和都市計画事業 香芝市高山台特定土地区画整理事業 画地出来形図

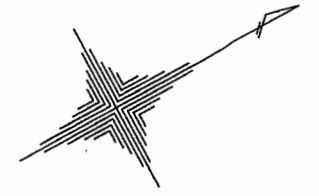

## 高山台二丁目

## 高山台三丁目

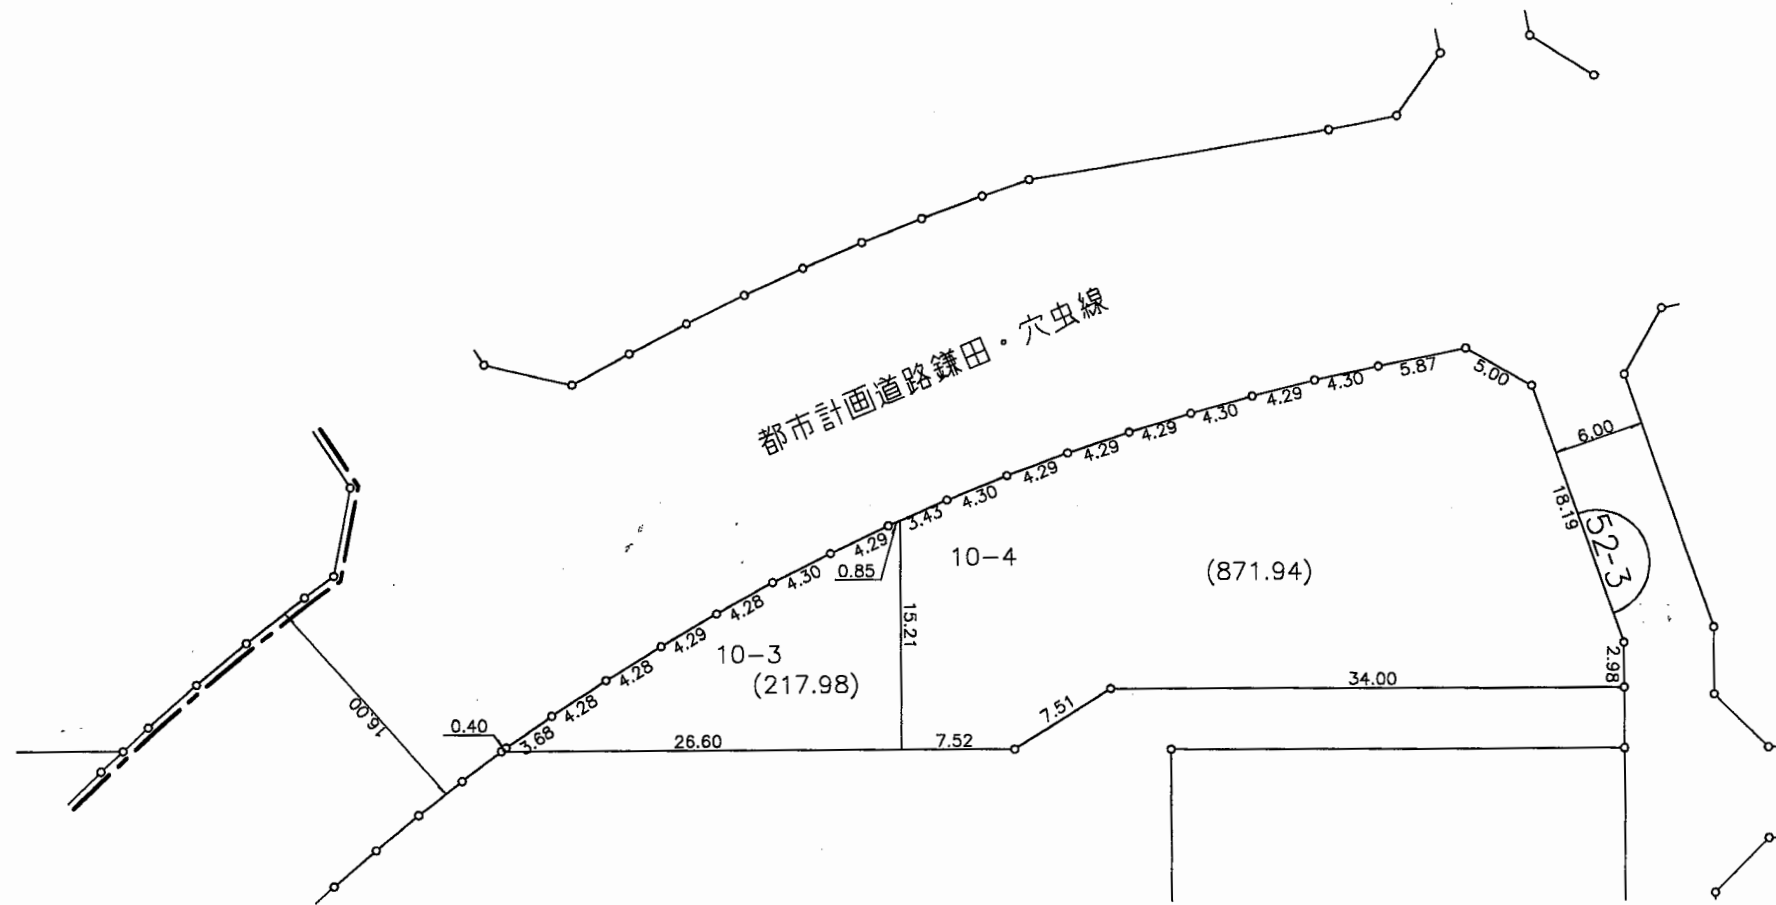

縮尺 1 : 500


凡 例	
施行地区界	
町 界	
町 名	高山台一丁目
街区番号	
地 番	6-13

参考資料  
 この資料は換地処分時のものであり民々間、又は官民間の  
 所有権界を証明するものではありません。


街区番号

52-4

# 大和都市計画事業 香芝市高山台特定土地区画整理事業 画地出来形図

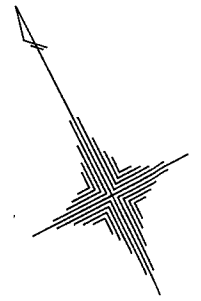

## 高山台二丁目

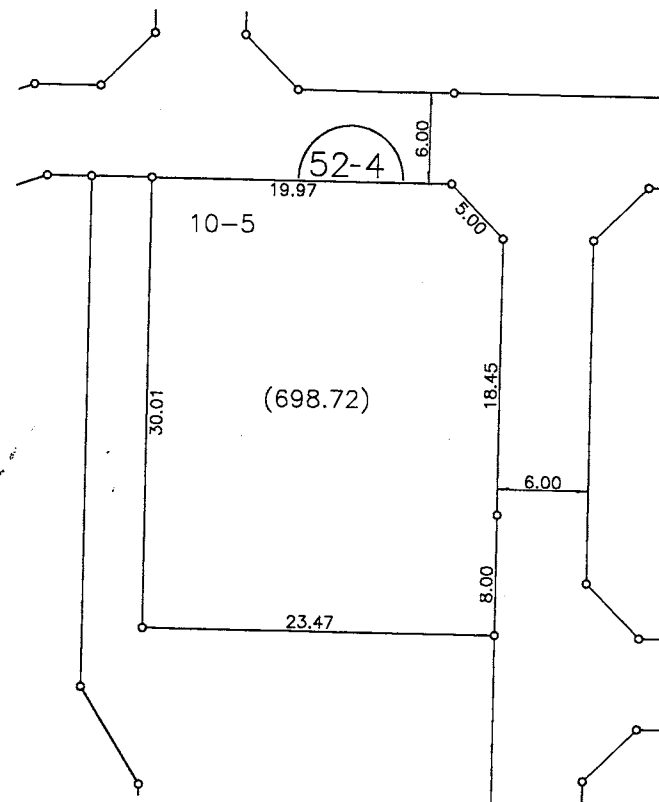


縮尺 1 : 500

凡	例
施行地区界	
町界	
町名	高山台一丁目
街区番号	
地番	6-13


参考資料  
 この資料は換地処分時のものであり民々間、又は官民間の  
 所有権界を証明するものではありません。

街区番号 53-1

# 大和都市計画事業 香芝市高山台特定土地区画整理事業 画地出来形図

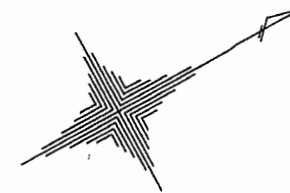

高山台二丁目

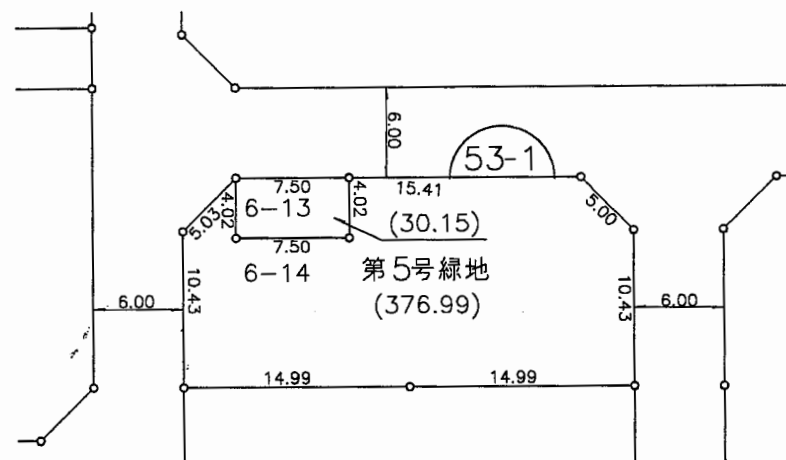

縮尺 1 : 500


凡 例	
施行地区界	
町 界	
町 名	高山台一丁目
街区番号	
地 番	6-13

参考資料  
この資料は換地処分時のものであり民々間、又は官民間の  
所有権界を証明するものではありません。




街区番号 53-2

# 大和都市計画事業 香芝市高山台特定土地区画整理事業 画地出来形図

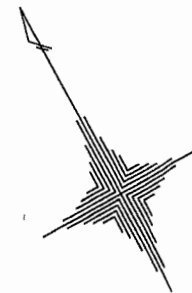

## 高山台二丁目

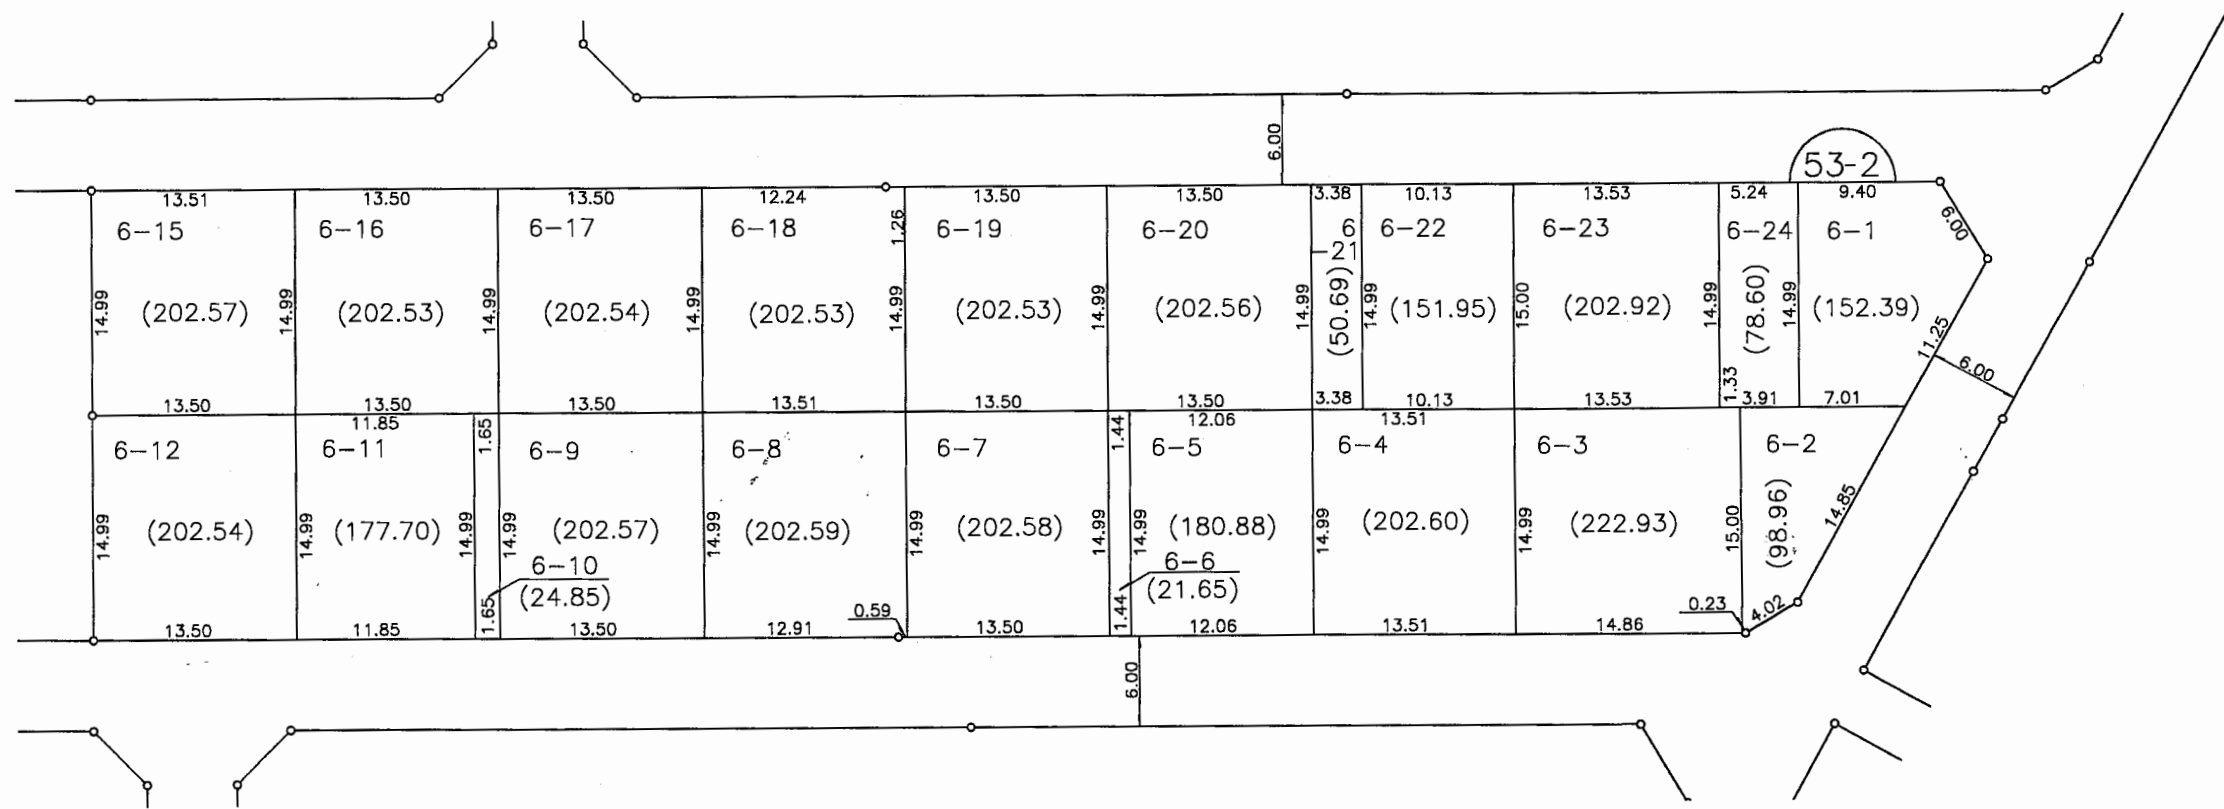

凡 例	
施行地区界	
町 界	
町 名	高山台一丁目
街区番号	
地 番	6-13


縮尺 1 : 500

参考資料  
この資料は換地処分時のものであり民々間、又は官民間の  
所有権界を証明するものではありません。


街区番号 54-1

大和都市計画事業 香芝市高山台特定土地区画整理事業

画地出来形図

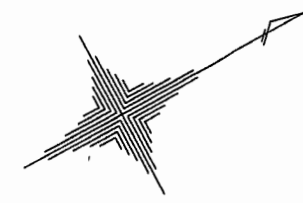

高山台二丁目

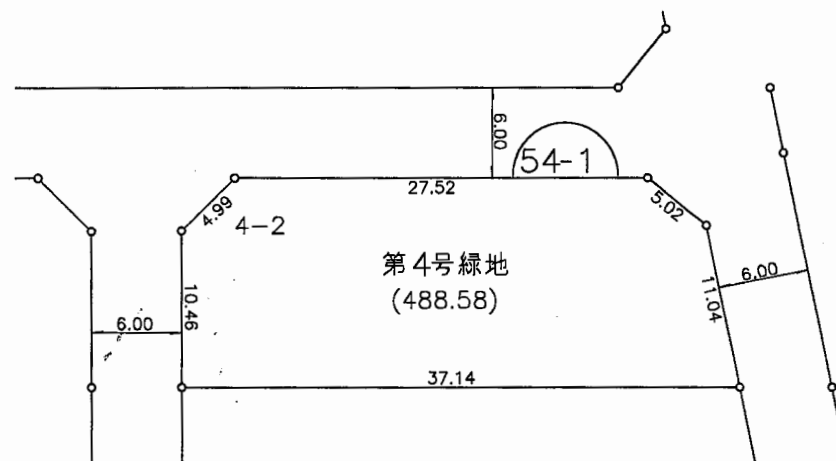

縮尺 1 : 500


凡 例	
施行地区界	
町 界	
町 名	高山台一丁目
街区番号	
地 番	6-13

参考資料  
この資料は換地処分時のものであり民々間、又は官民間の  
所有権界を証明するものではありません。


街区番号

54-2

# 大和都市計画事業 香芝市高山台特定土地区画整理事業 画地出来形図

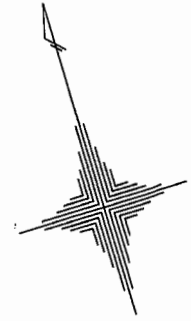

## 高山台二丁目

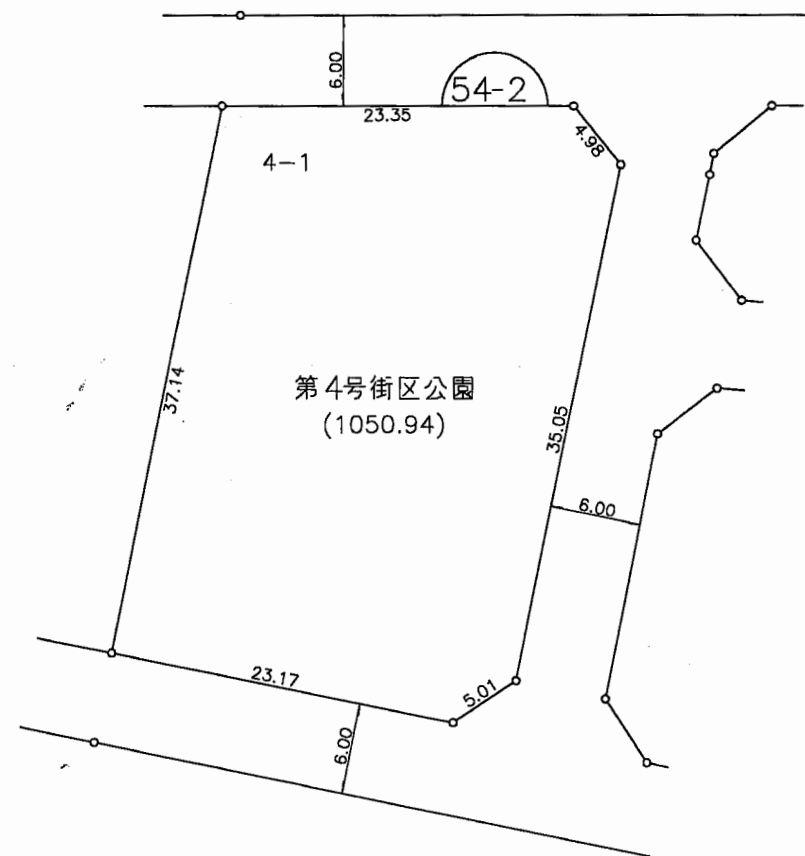

縮尺 1 : 500


凡	例
施行地区界	
町界	
町名	高山台一丁目
街区番号	
地番	6-13

参考資料  
この資料は換地処分時のものであり民々間、又は官民間の  
所有権界を証明するものではありません。

大和都市計画事業 香芝市高山台特定土地区画整理事業

画地出来形図

高山台二丁目

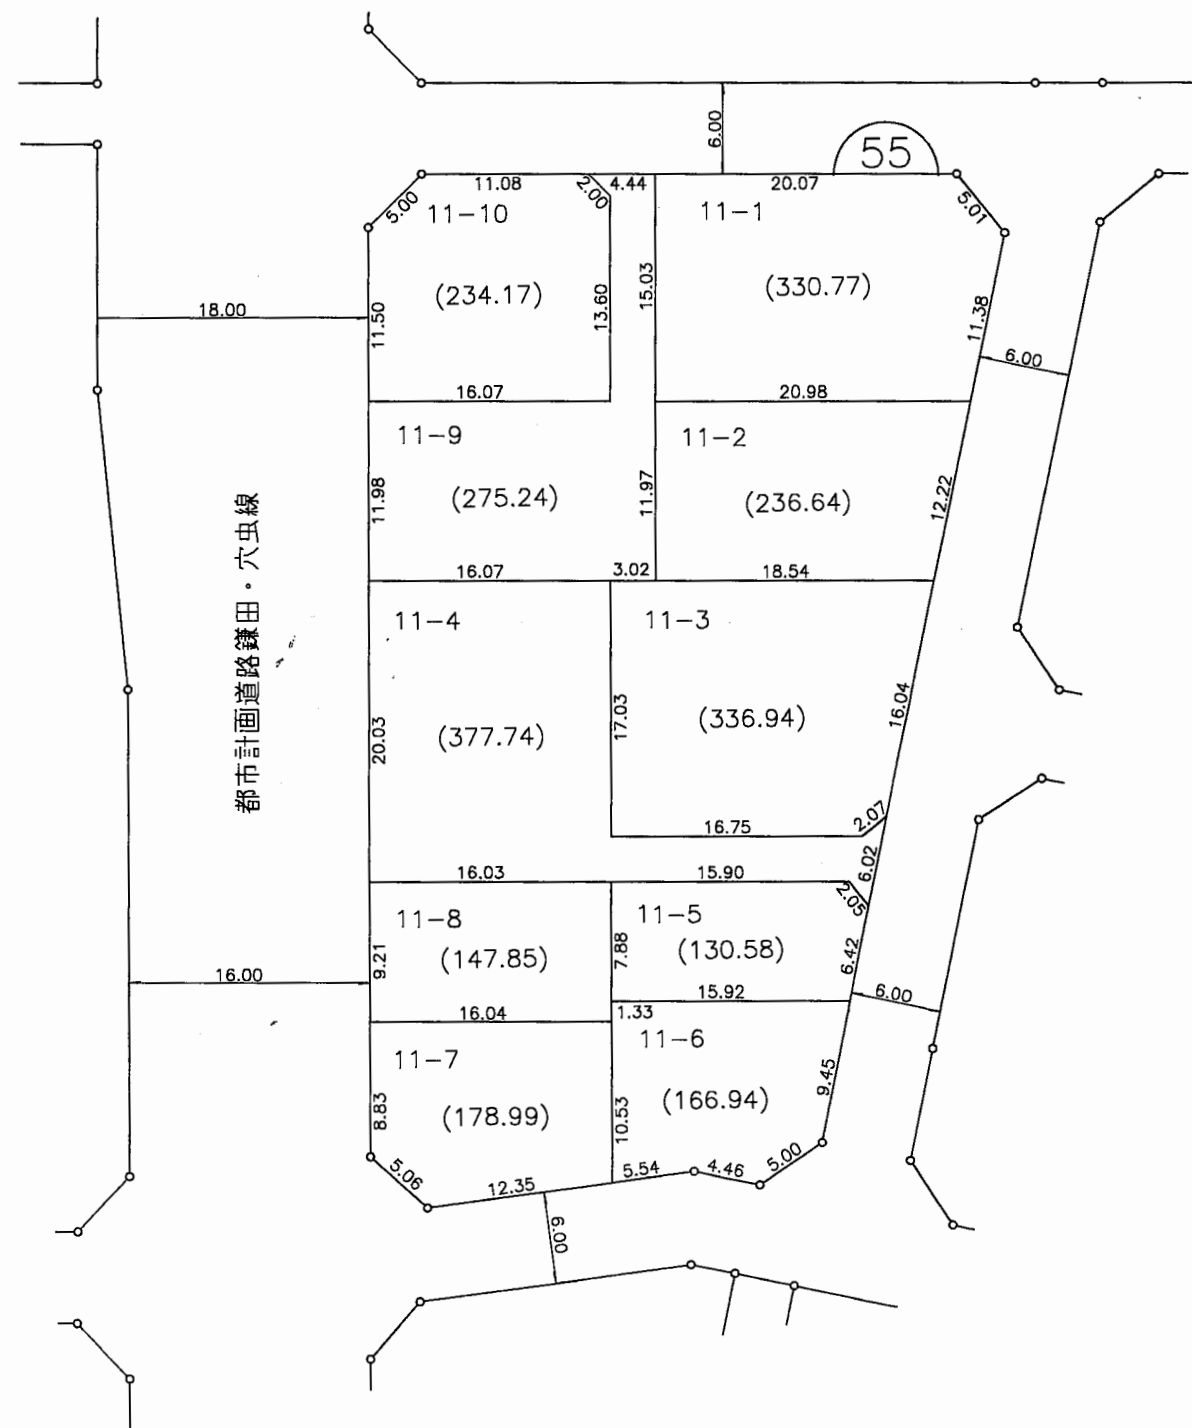

縮尺 1 : 500


凡	例
施行地区界	
町界	
町名	高山台一丁目
街区番号	
地番	6-13

参考資料  
この資料は換地処分時のものであり民々間、又は官民間の  
所有権界を証明するものではありません。


街区番号

56

# 大和都市計画事業 香芝市高山台特定土地区画整理事業 画地出来形図

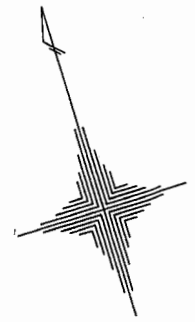

## 高山台二丁目

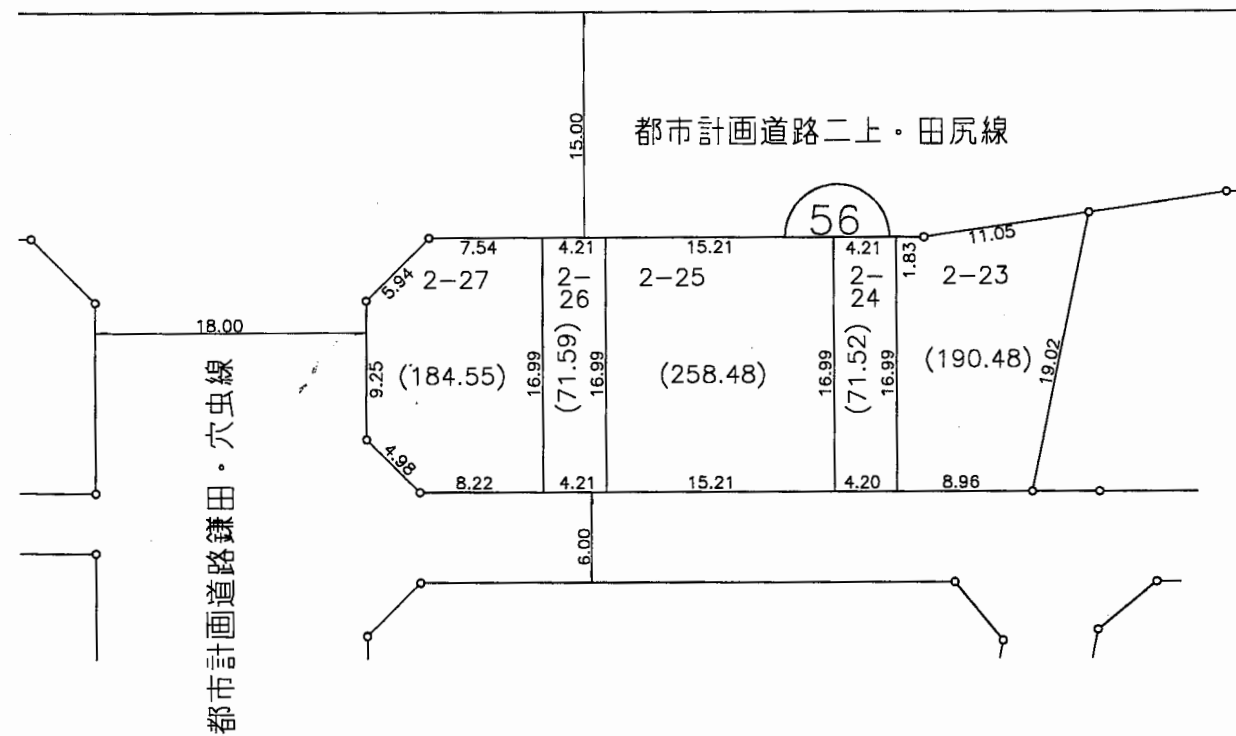

縮尺 1 : 500


凡 例	
施行地区界	
町 界	
町 名	高山台一丁目
街区番号	
地 番	6-13

参考資料


この資料は換地処分時のものであり民々間、又は官民間の  
所有権界を証明するものではありません。

街区番号 57-1

# 大和都市計画事業 香芝市高山台特定土地区画整理事業 画地出来形図

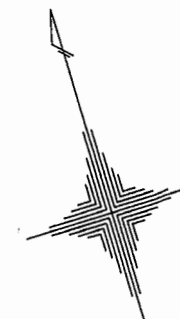

高山台二丁目

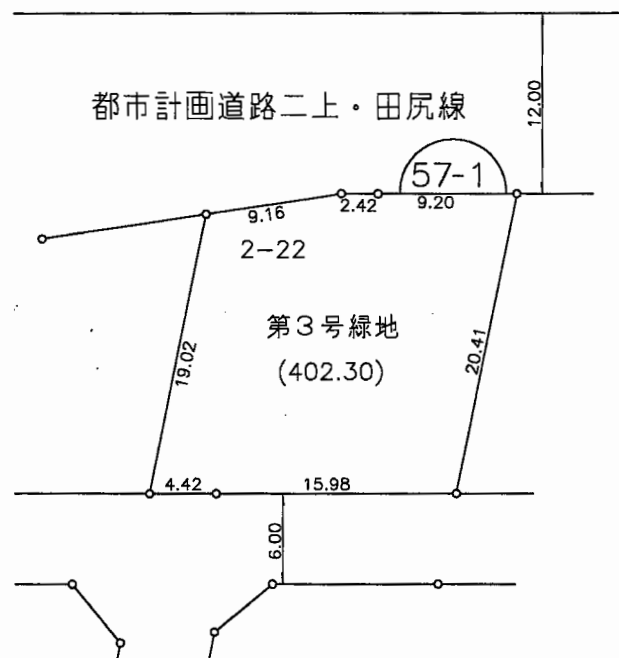

縮尺 1 : 500

凡 例	
施行地区界	
町 界	
町 名	高山台一丁目
街区番号	
地 番	6-13


参考資料  
この資料は換地処分時のものであり民々間、又は官民間の  
所有権界を証明するものではありません。




街区番号 57-2

大和都市計画事業 香芝市高山台特定土地区画整理事業  
 画地出来形図

高山台二丁目

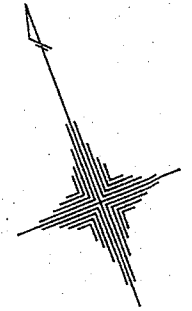

都市計画道路二上・田尻線

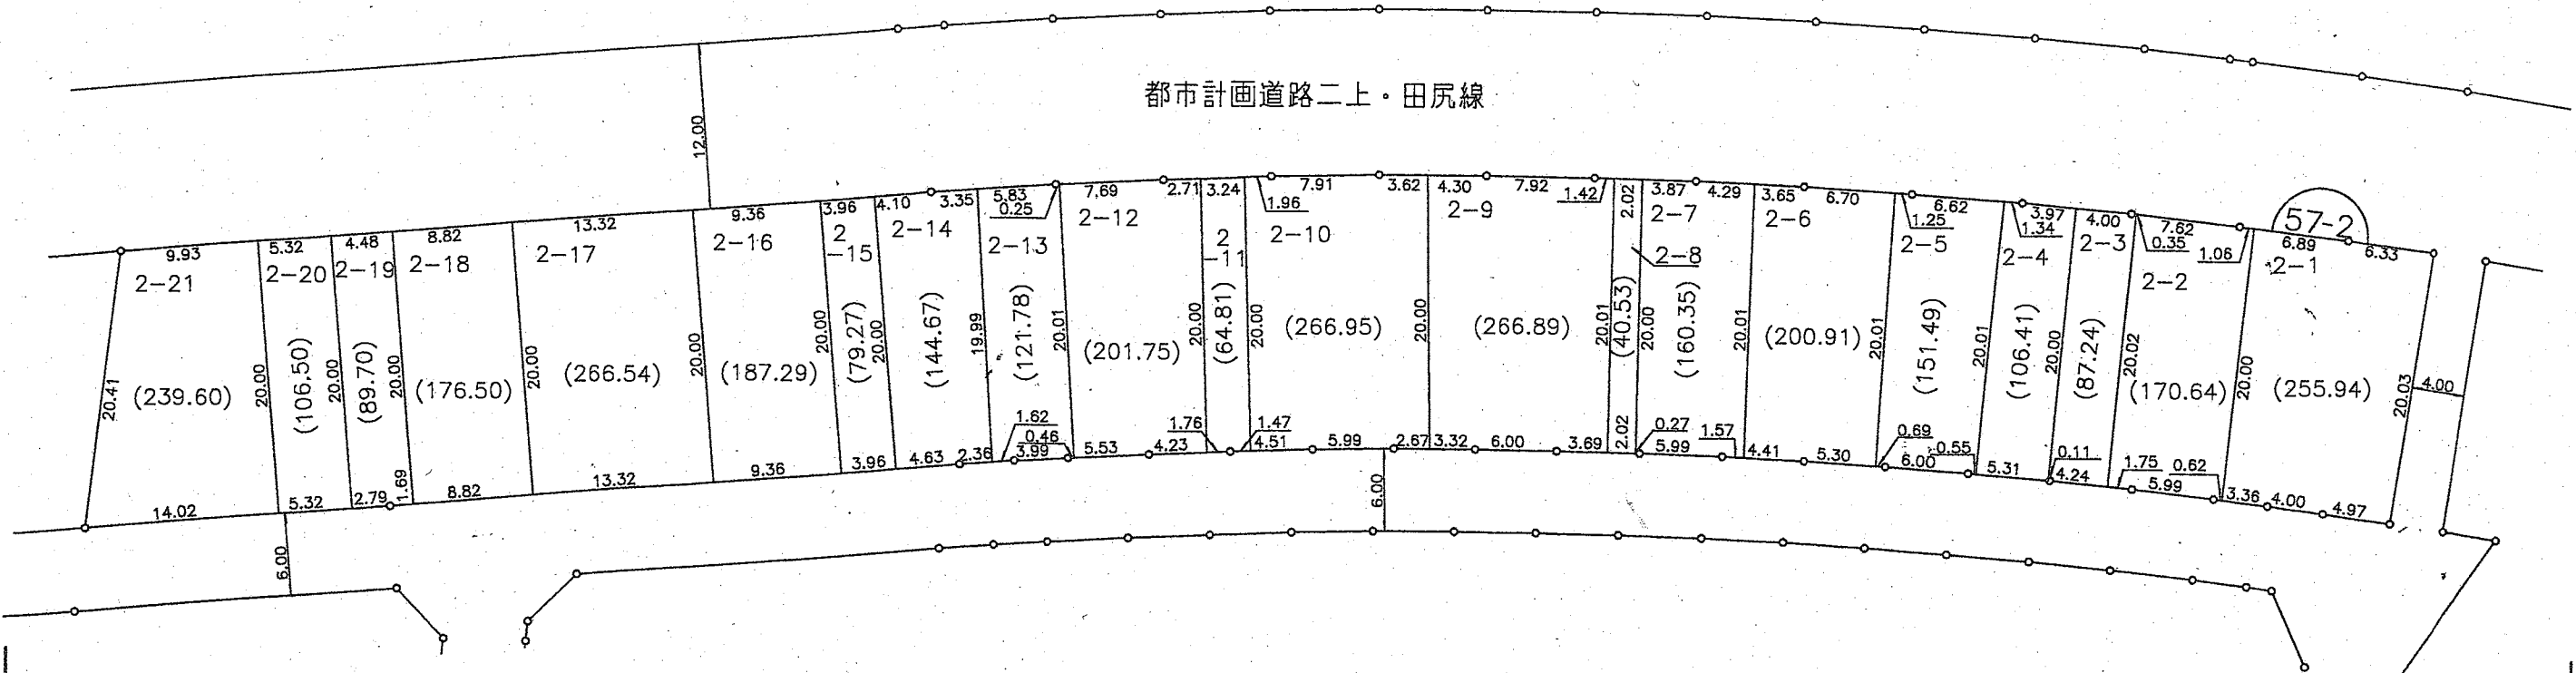

凡 例	
施行地区界	
町 界	
町 名	高山台一丁目
街区番号	
地 番	6-13

縮尺 1 : 500



参考資料  
 この資料は換地処分時のものであり民々間、又は官民間の  
 所有権界を証明するものではありません。

街区番号

58

# 大和都市計画事業 香芝市高山台特定土地区画整理事業 画地出来形図

## 高山台二丁目

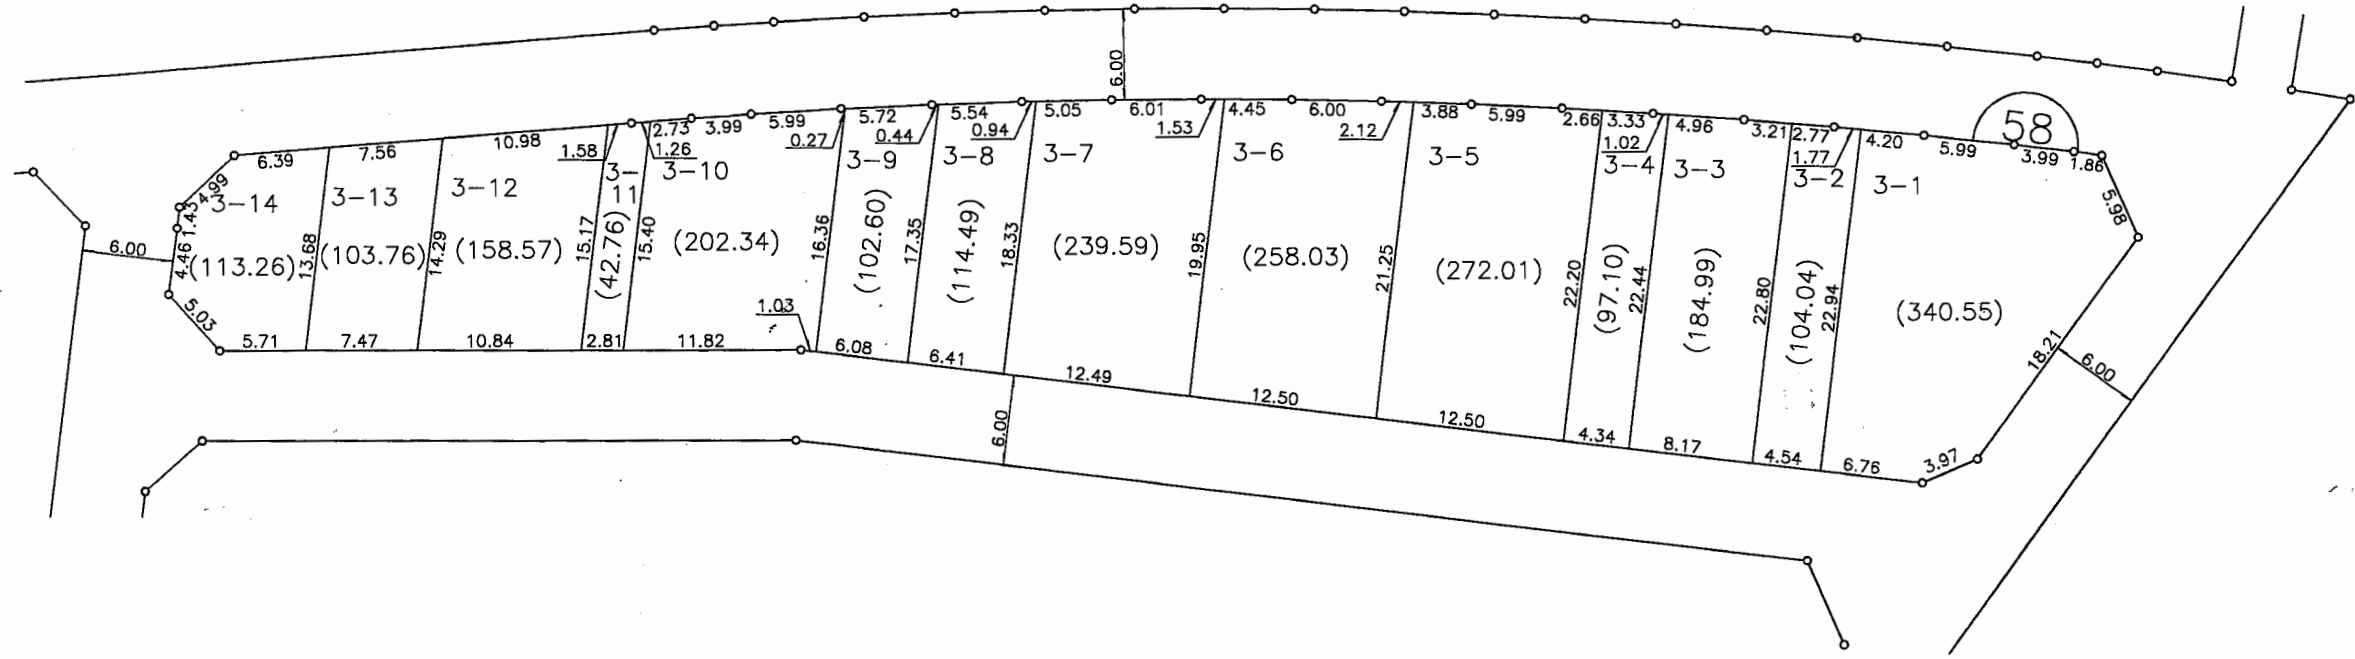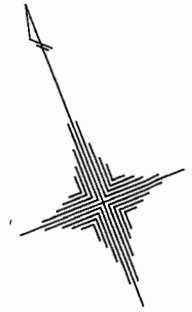


縮尺 1 : 500

凡 例	
施行地区界	
町 界	
町 名	高山台一丁目
街区番号	
地 番	6-13


参考資料  
 この資料は換地処分時のものであり民々間、又は官民間の  
 所有権界を証明するものではありません。

街区番号 59

大和都市計画事業 香芝市高山台特定土地区画整理事業  
 画地出来形図

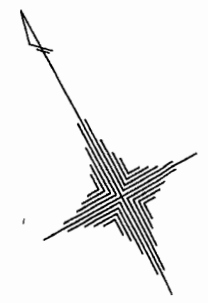

高山台二丁目

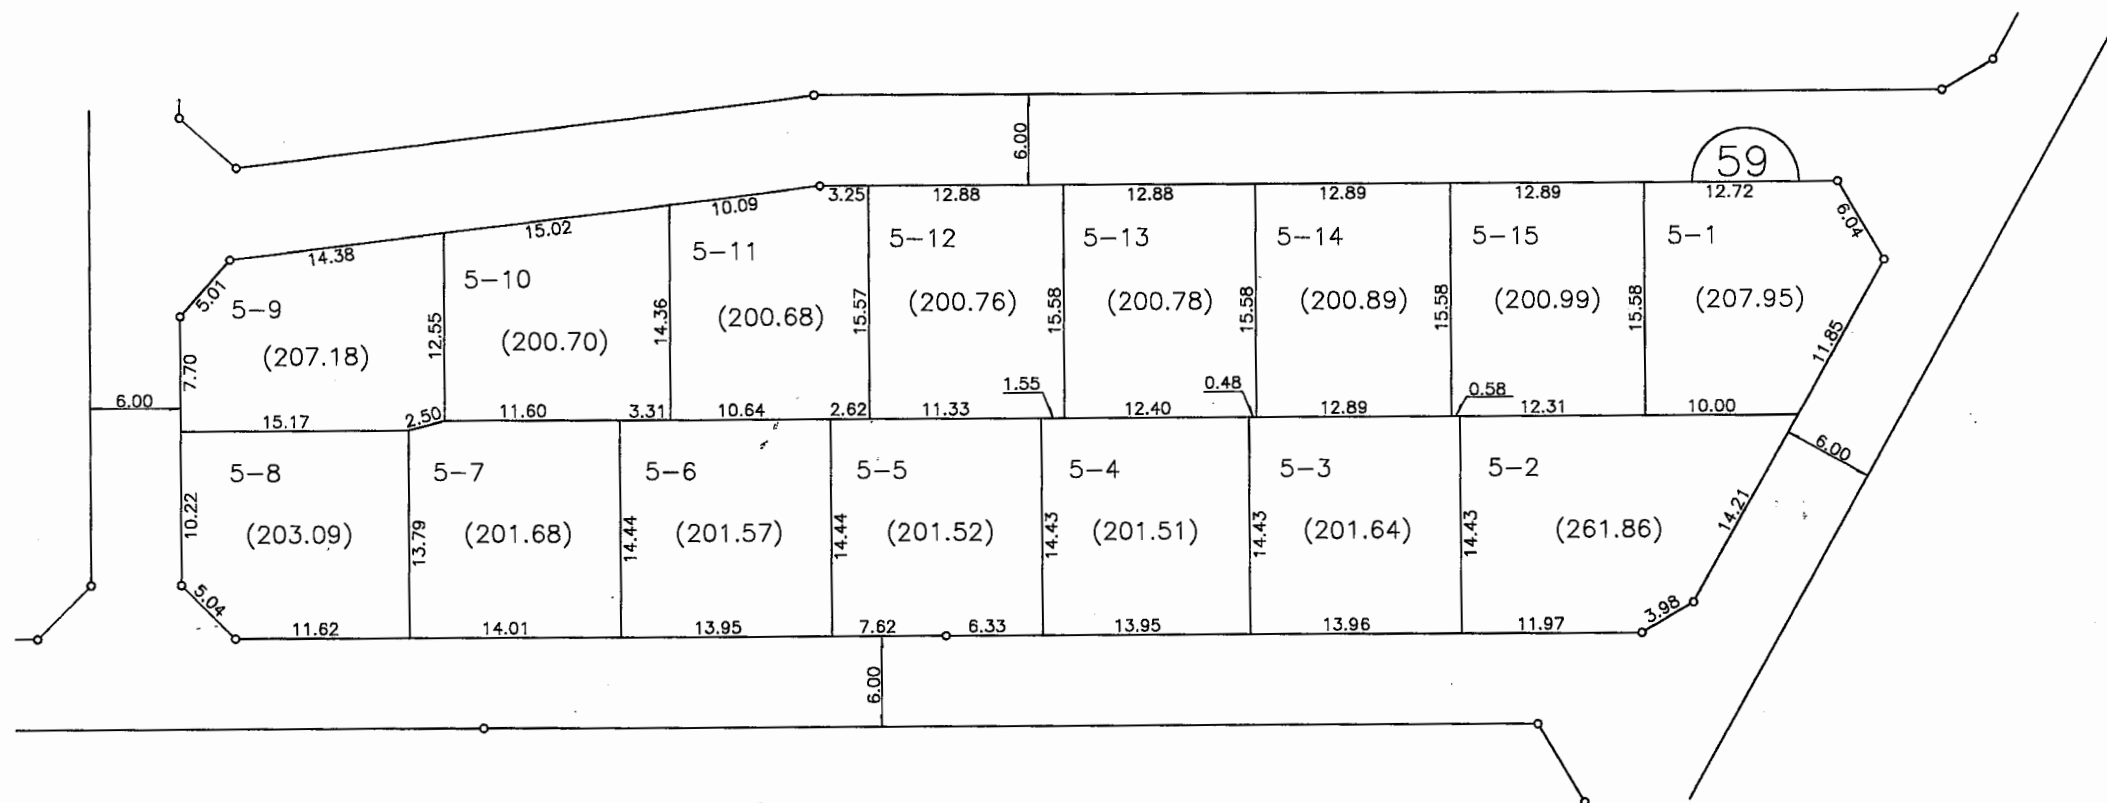

凡 例	
施行地区界	
町 界	
町 名	高山台一丁目
街区番号	
地 番	6-13

縮尺 1 : 500



参考資料  
 この資料は換地処分時のものであり民々間、又は官民間の  
 所有権界を証明するものではありません。

街区番号

60

# 大和都市計画事業 香芝市高山台特定土地区画整理事業 画地出来形図

## 高山台二丁目

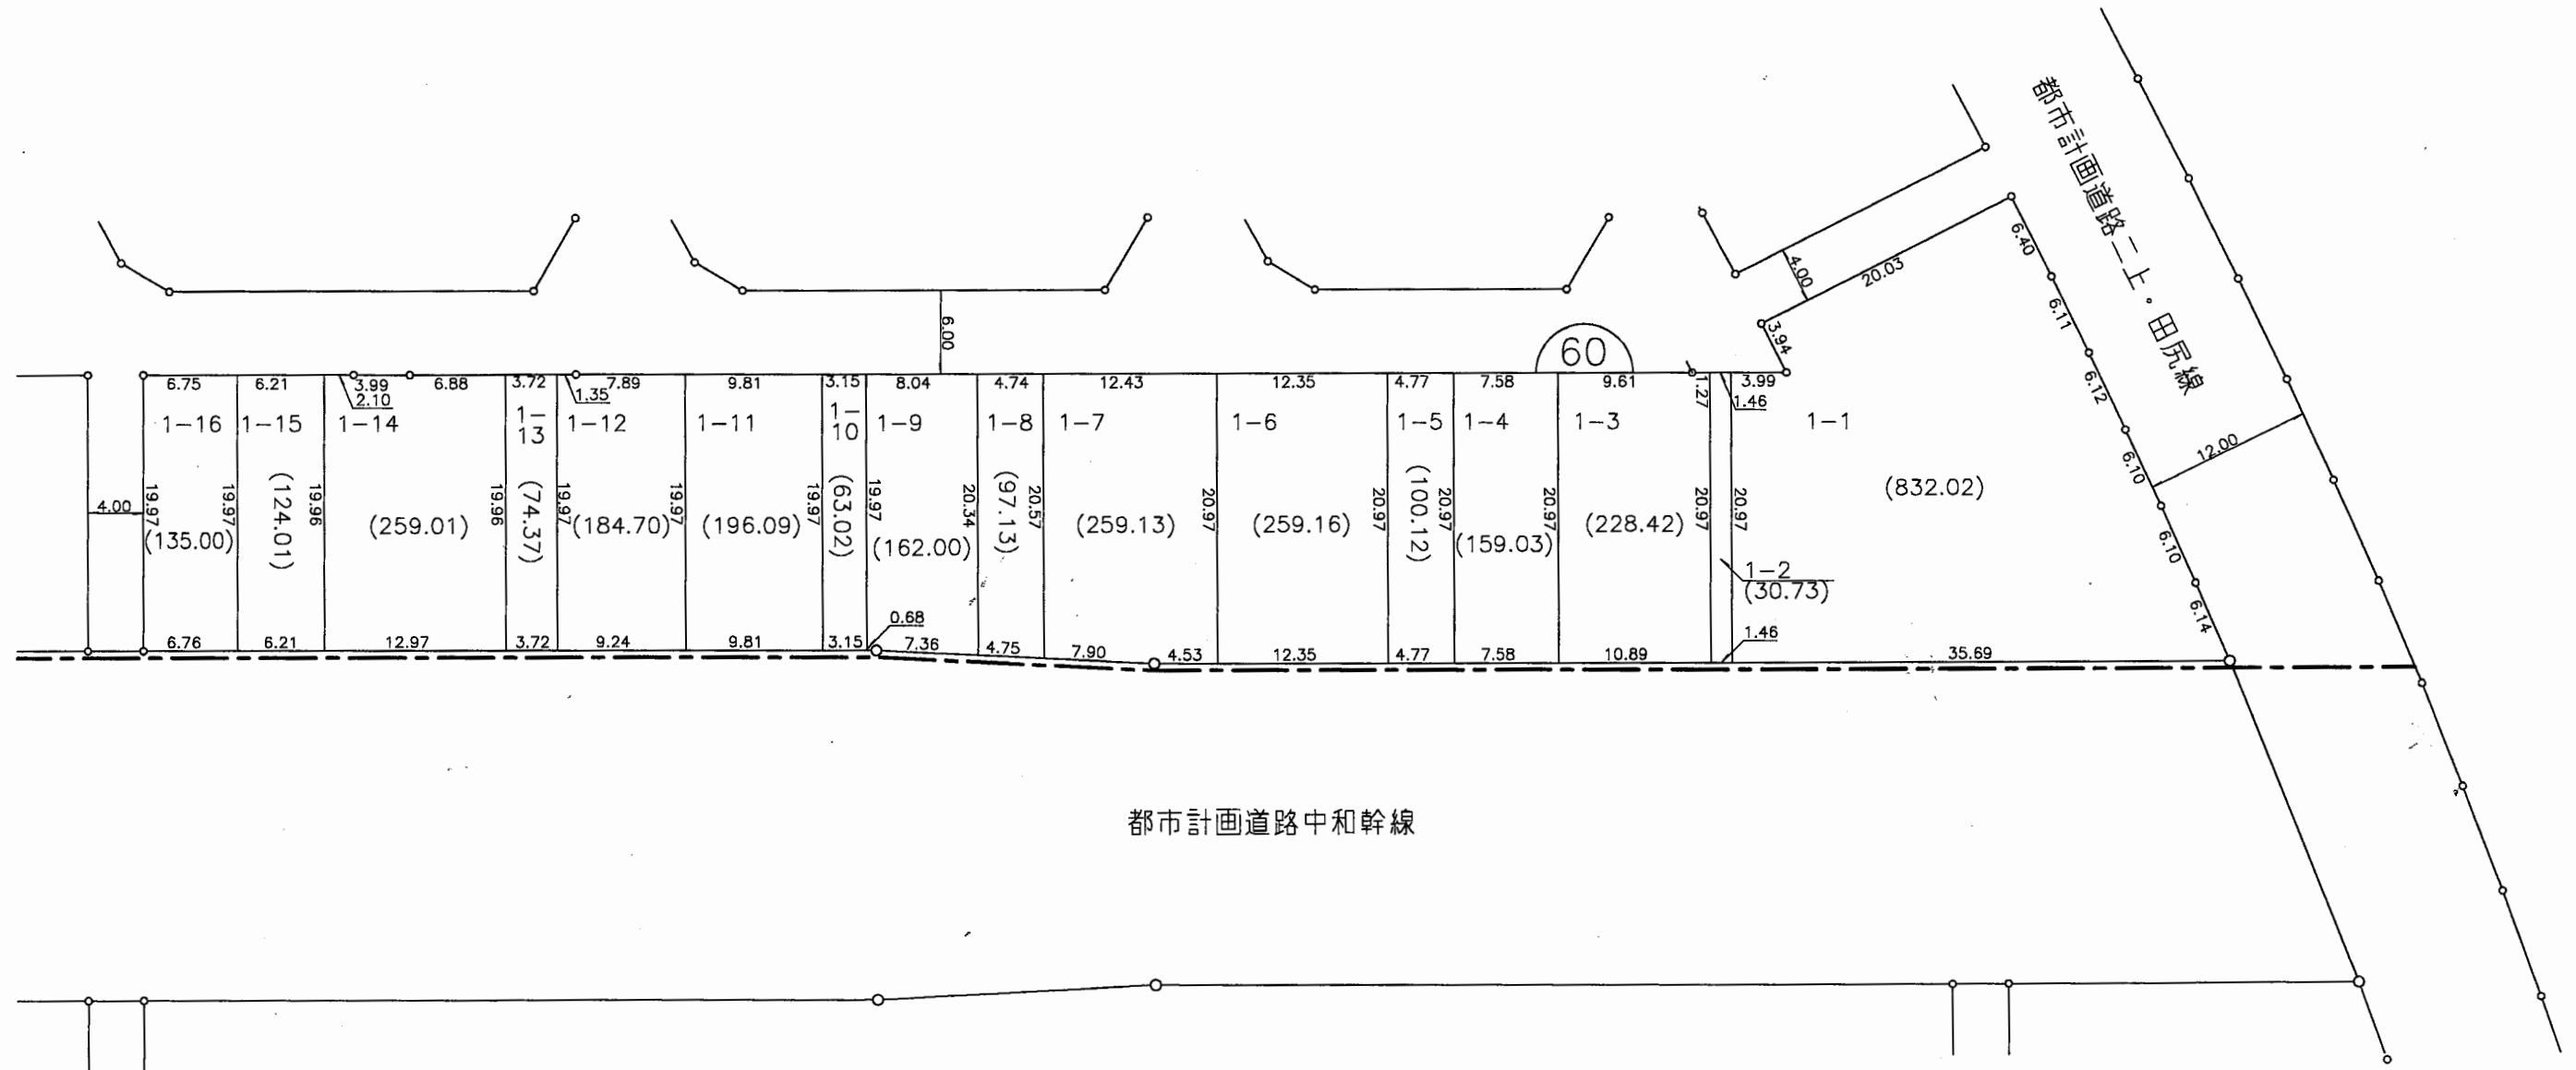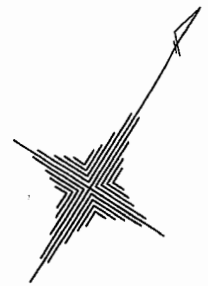

都市計画道路中和幹線

## 高山台一丁目

凡 例	
施行地区界	
町 界	
町 名	高山台一丁目
街区番号	60
地 番	6-13

縮尺 1 : 500


参考資料  
この資料は換地処分時のものであり民々間、又は官民間の  
所有権界を証明するものではありません。

街区番号

78

# 大和都市計画事業 香芝市高山台特定土地区画整理事業 画地出来形図

穴虫

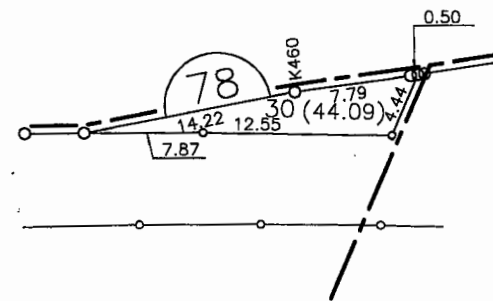

高山台一丁目

高山台二丁目


縮尺 1 : 500

凡 例	
施行地区界	
町 界	
町 名	高山台一丁目
街区番号	
地 番	6-13


参考資料  
 この資料は換地処分時のものであり民々間、又は官民間の  
 所有権界を証明するものではありません。

街区番号 79

大和都市計画事業 香芝市高山台特定土地区画整理事業  
換地 図

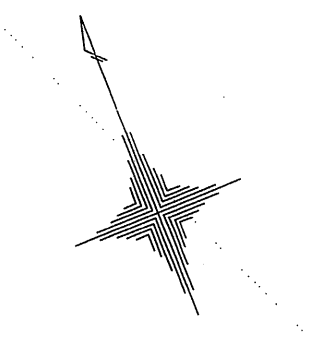

穴 虫

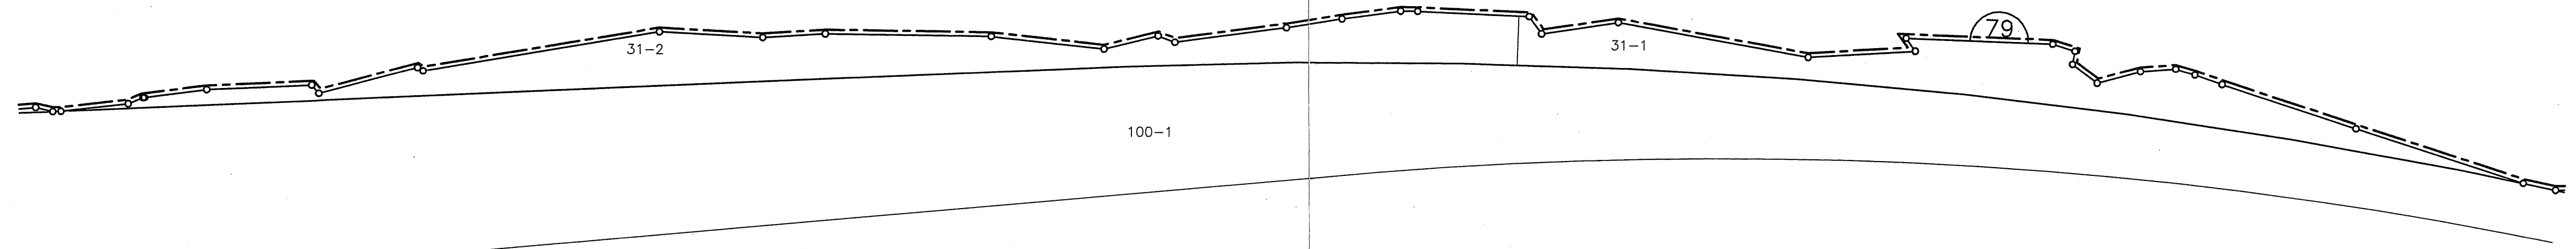

高山台二丁目

縮尺 1 : 500

凡	例
施行地区界	
町 界	
町 名	高山台一丁目
街区番号	
地 番	6-13
換 地	


参考資料  
この資料は換地処分時のものであり民間、又は官民間の  
所有権界を証明するものではありません。




街区番号

80

# 大和都市計画事業 香芝市高山台特定土地区画整理事業 画地出来形図

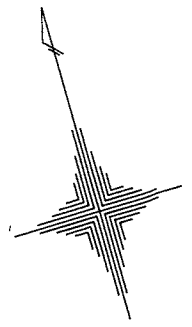

穴 虫

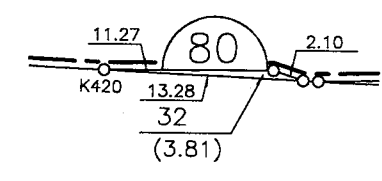

高山台二丁目

縮尺 1 : 500


凡	例
施行地区界	
町界	
町名	高山台一丁目
街区番号	
地番	6-13

参考資料  
 この資料は換地処分時のものであり民々間、又は官民間の  
 所有権界を証明するものではありません。



街区番号

81

# 大和都市計画事業 香芝市高山台特定土地区画整理事業 画地出来形図

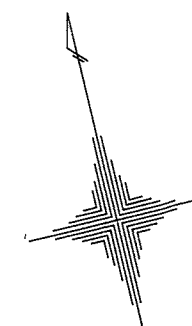

穴虫

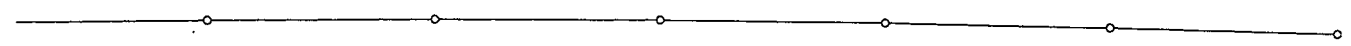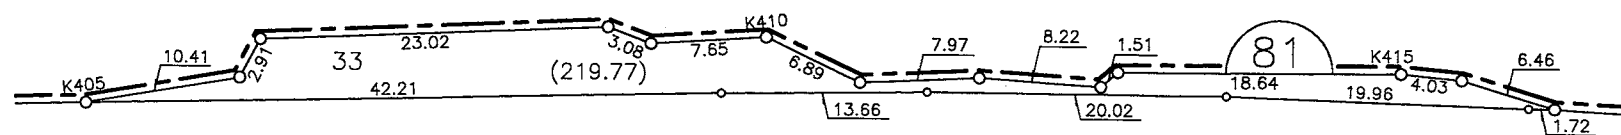

高山台二丁目

縮尺 1 : 500


凡 例	
施行地区界	
町 界	
町 名	高山台一丁目
街区番号	
地 番	6-13

参考資料  
この資料は換地処分時のものであり民々間、又は官民間の  
所有権界を証明するものではありません。



街区番号

82

# 大和都市計画事業 香芝市高山台特定土地区画整理事業 画地出来形図

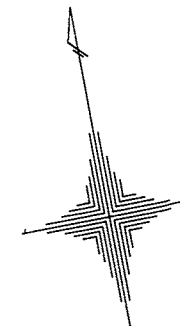

穴 虫

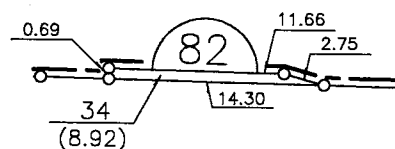 

高山台二丁目

縮尺 1 : 500


凡	例
施行地区界	
町界	
町名	高山台一丁目
街区番号	
地番	6-13

参考資料  
 この資料は換地処分時のものであり民々間、又は官民間の  
 所有権界を証明するものではありません。


街区番号

83

# 大和都市計画事業 香芝市高山台特定土地区画整理事業 画地出来形図

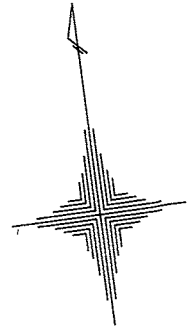

穴 虫

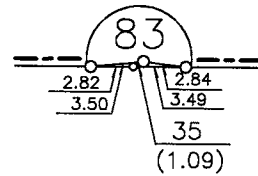

高山台二丁目

縮尺 1 : 500

凡	例
施行地区界	
町界	
町名	高山台一丁目
街区番号	
地番	6-13

参考資料  
この資料は換地処分時のものであり民々間、又は官民間の  
所有権界を証明するものではありません。