
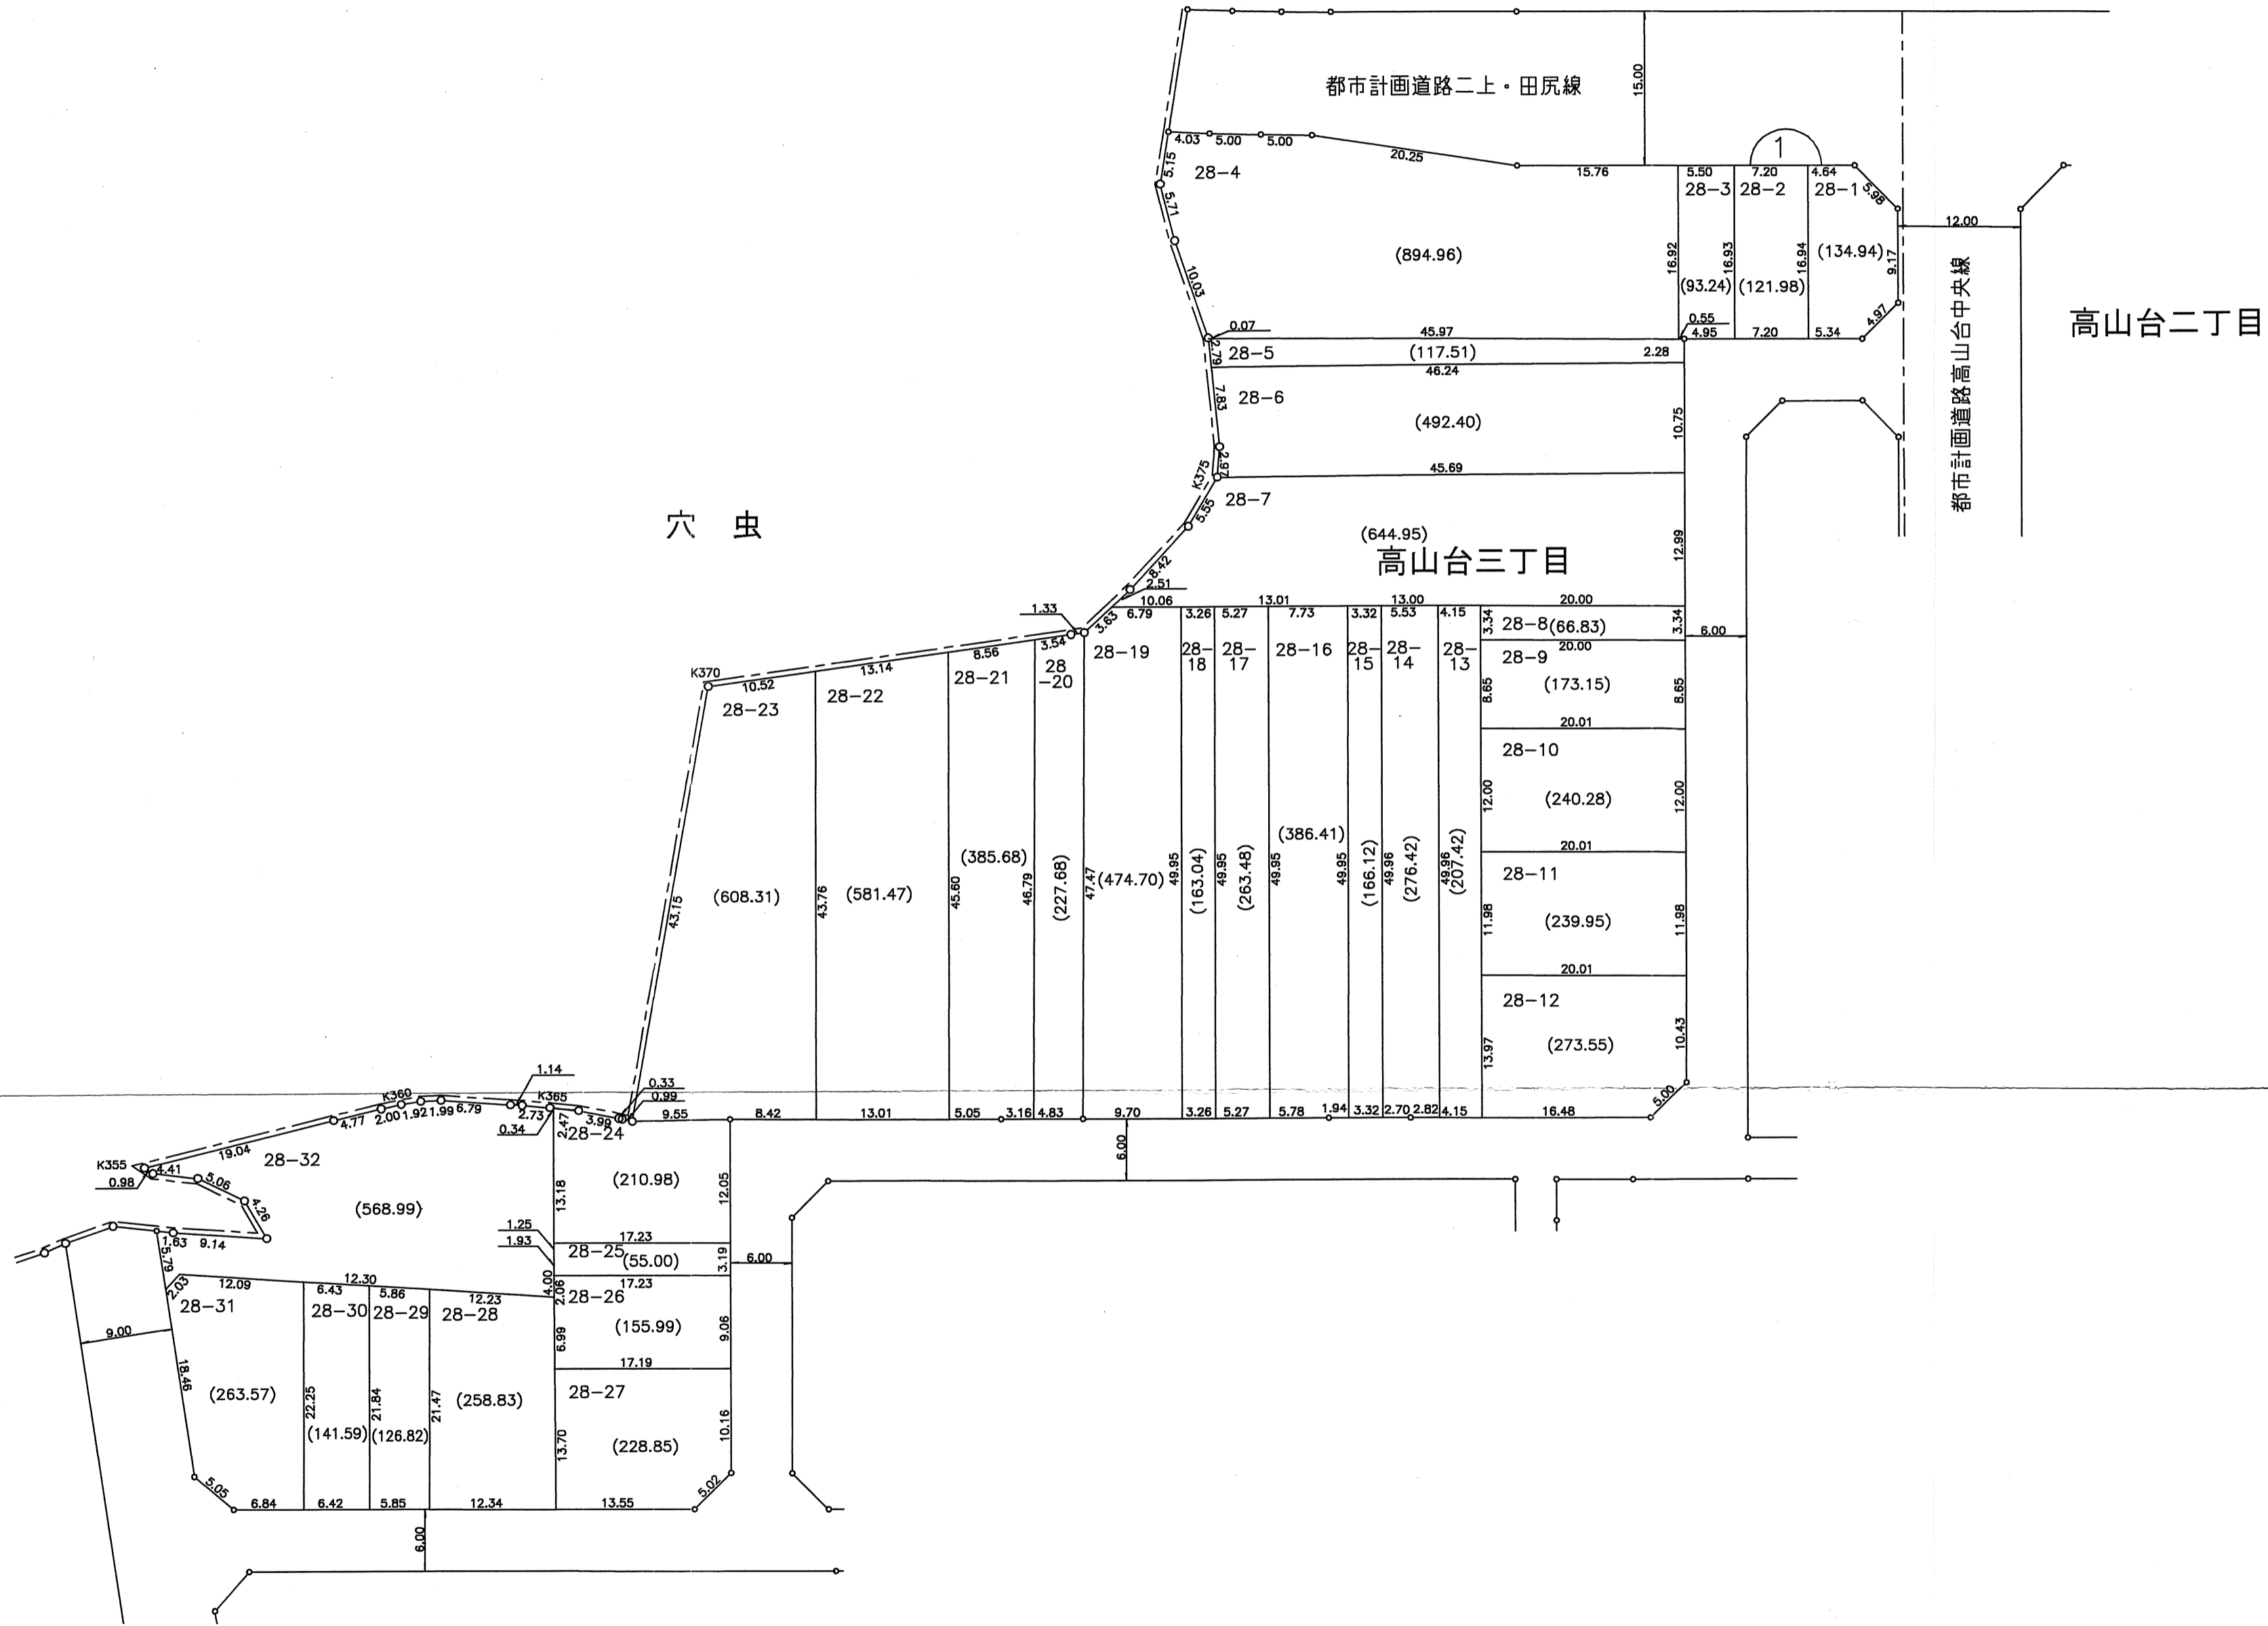


大和都市計画事業 香芝市高山台特定土地区画整理事業  
画地出来形図

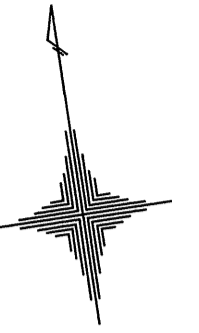

縮尺 1 : 500


凡 例	
施行地区界	
町 界	
町 名	高山台一丁目
街区番号	68
地 番	6-13

参考資料  
この資料は換地処分時のものであり民々間、又は官民間の  
所有権界を証明するものではありません。


街区番号

2

大和都市計画事業 香芝市高山台特定土地区画整理事業  
 画地出来形図

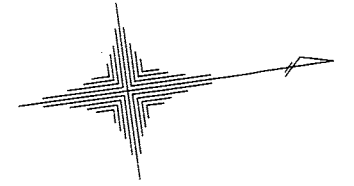

高山台三丁目

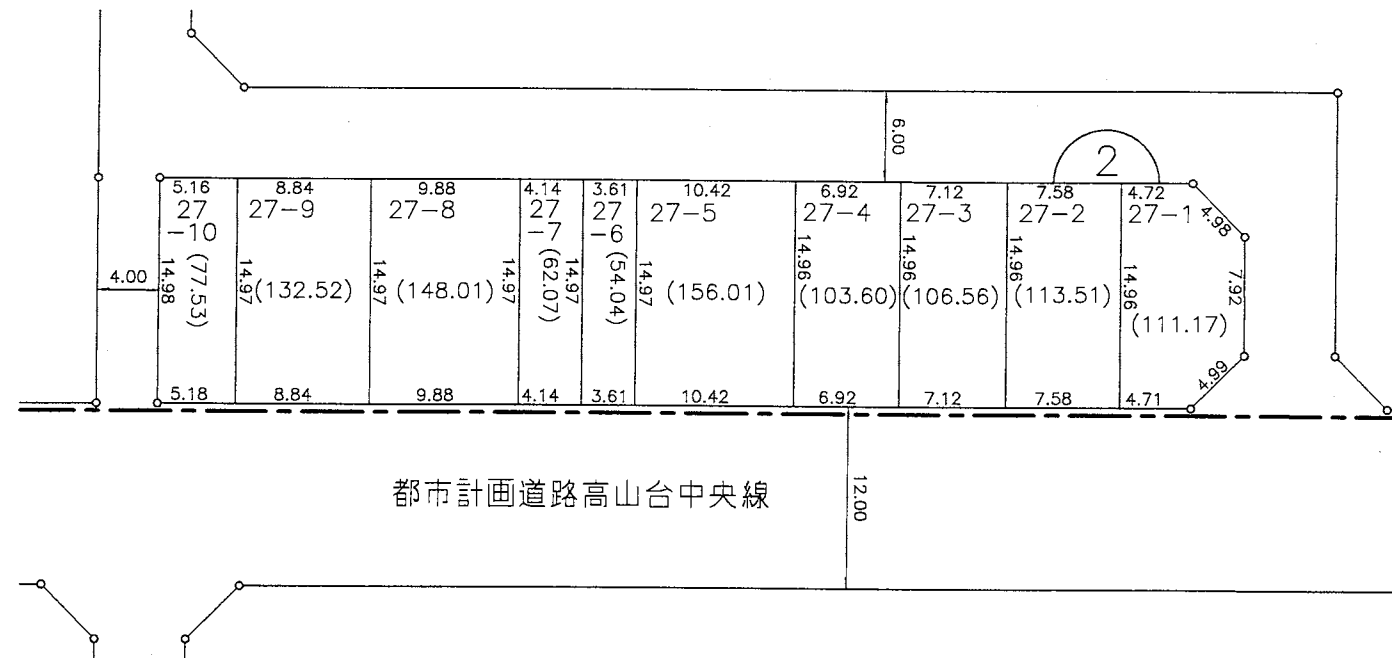

高山台二丁目


縮尺 1 : 500

凡 例	
施行地区界	
町 界	
町 名	高山台一丁目
街区番号	
地 番	6-13


参考資料  
 この資料は換地処分時のものであり民々間、又は官民間の  
 所有権界を証明するものではありません。

街区番号 3

大和都市計画事業 香芝市高山台特定土地区画整理事業  
 画地出来形図

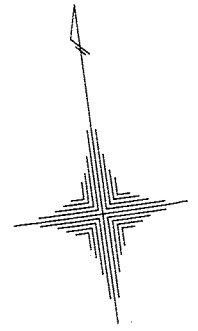

高山台三丁目

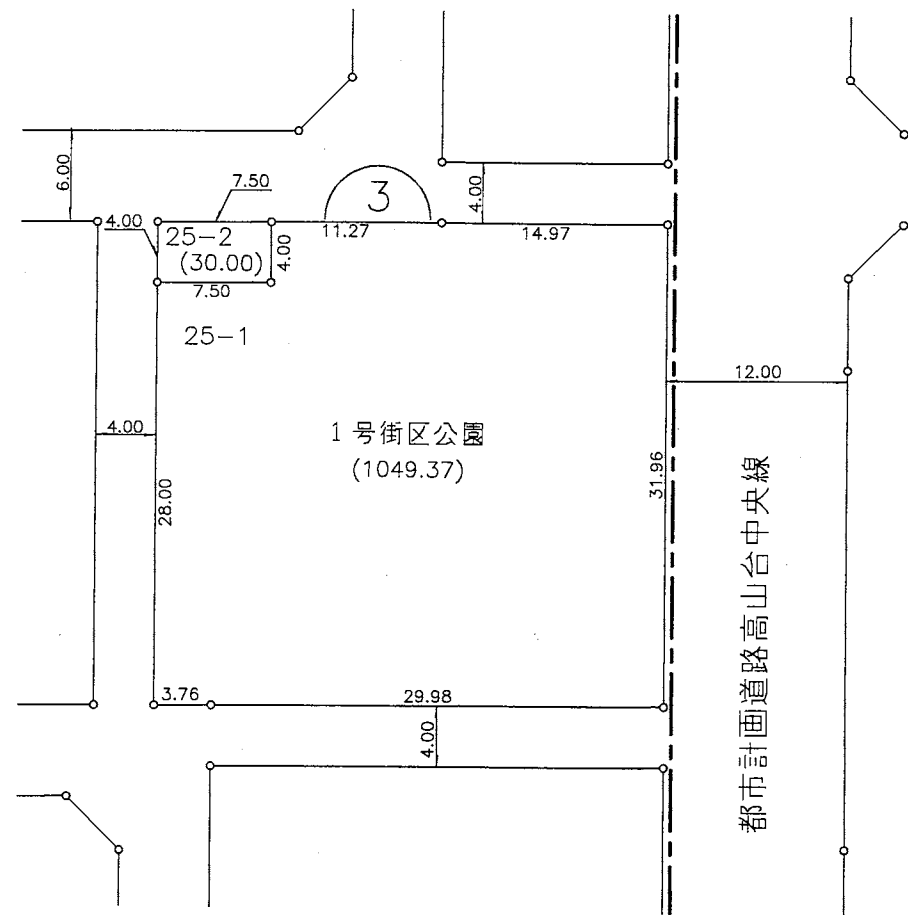

高山台二丁目

縮尺 1 : 500

凡 例	
施行地区界	
町 界	
町 名	高山台一丁目
街区番号	
地 番	6-13



参考資料  
 この資料は換地処分時のものであり民々間、又は官民間の  
 所有権界を証明するものではありません。

街区番号

4

# 大和都市計画事業 香芝市高山台特定土地区画整理事業 画地出来形図

## 高山台三丁目

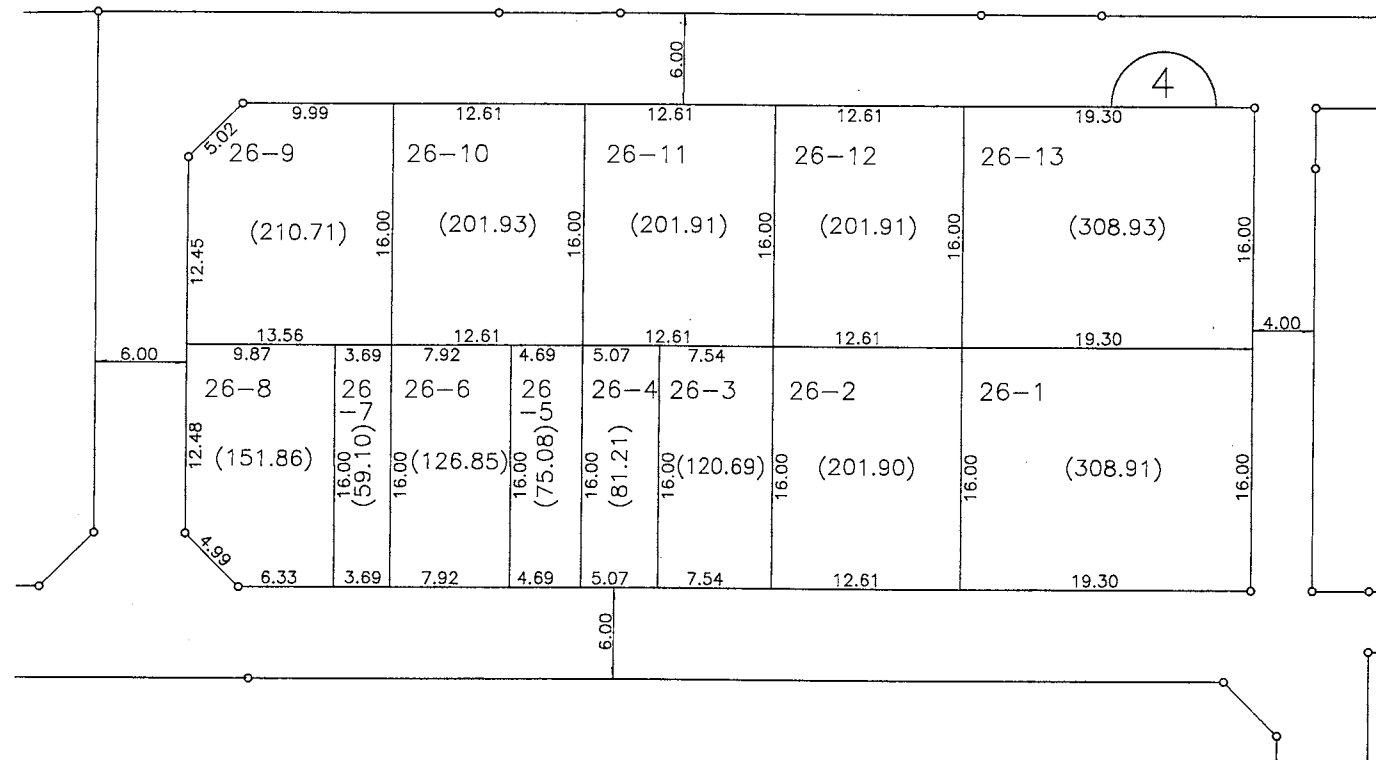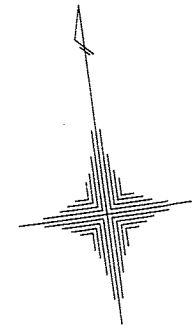

縮尺 1 : 500



凡 例	
施行地区界	
町 界	
町 名	高山台一丁目
街区番号	
地 番	6-13

参考資料  
この資料は換地処分時のものであり民々間、又は官民間の  
所有権界を証明するものではありません。

街区番号 5

# 大和都市計画事業 香芝市高山台特定土地区画整理事業 画地出来形図

高山台三丁目

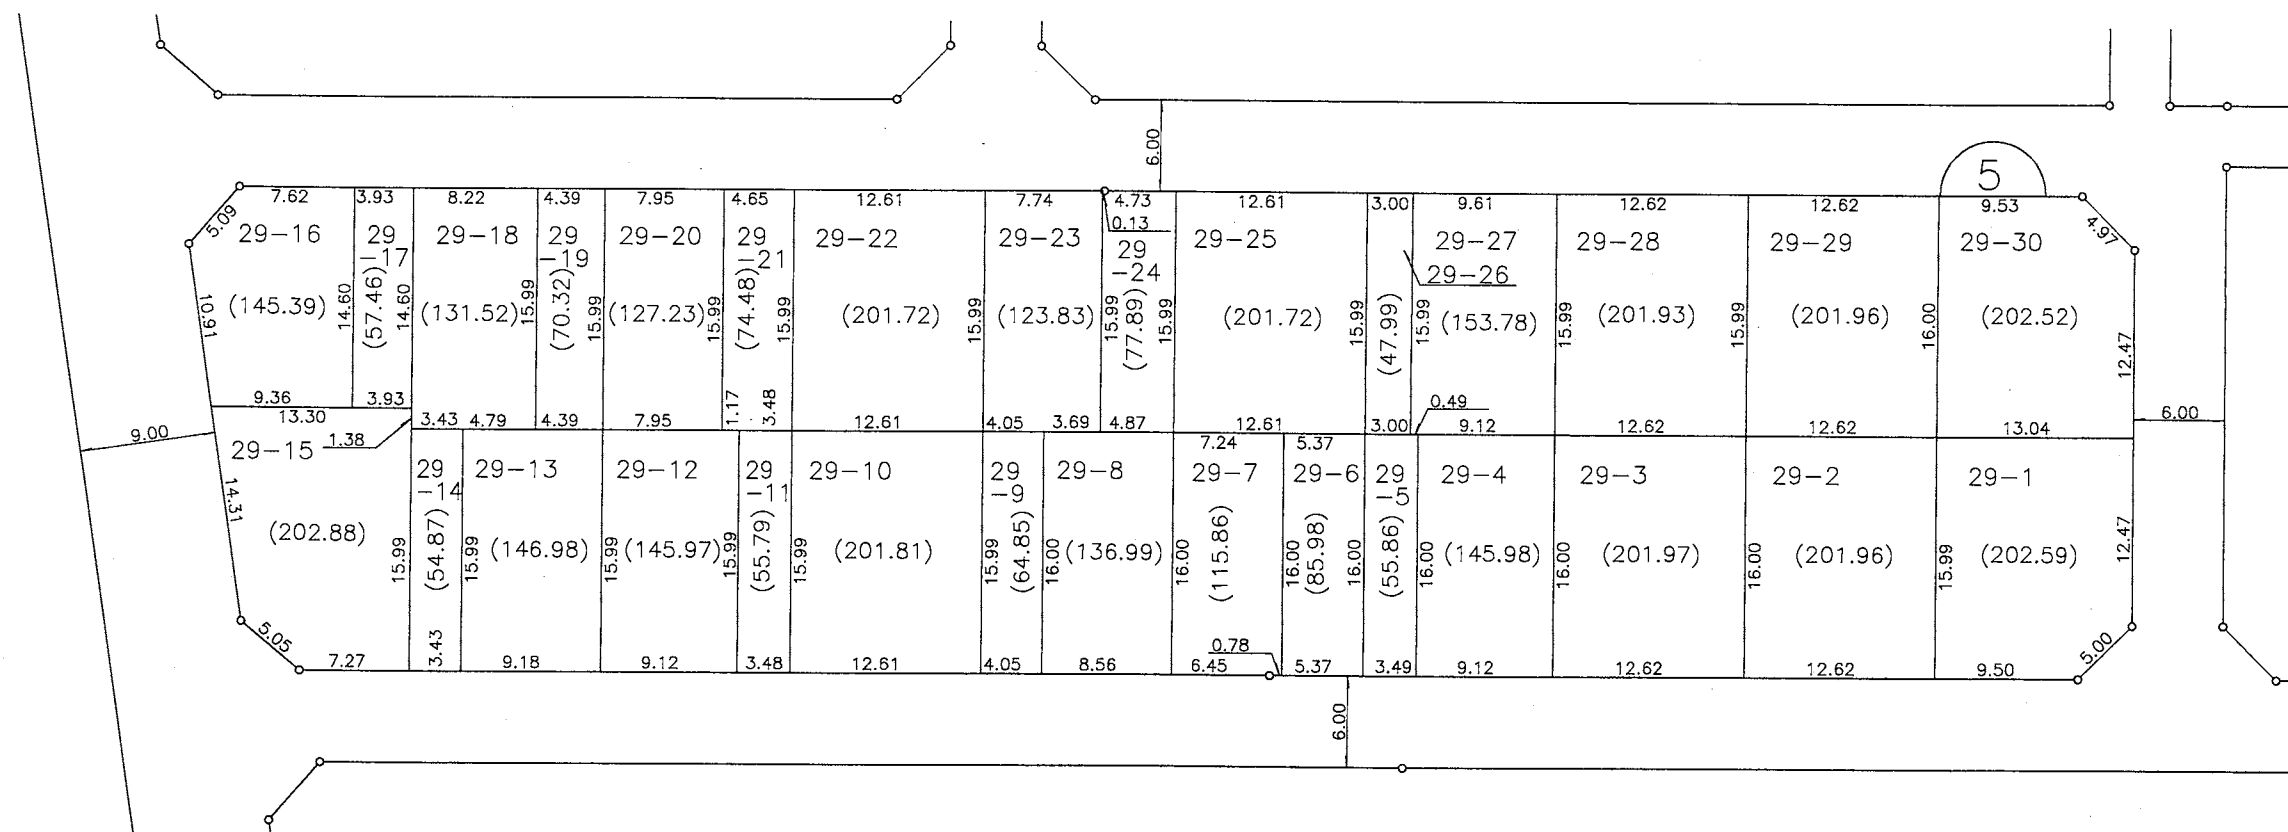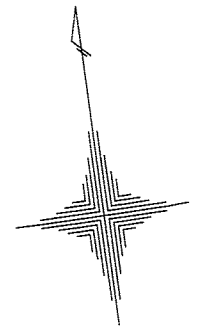


凡 例	
施行地区界	
町 界	
町 名	高山台一丁目
街区番号	
地 番	6-13


縮尺 1 : 500

参考資料  
この資料は換地処分時のものであり民々間、又は官民間の  
所有権界を証明するものではありません。

# 大和都市計画事業 香芝市高山台特定土地区画整理事業 画地出来形図

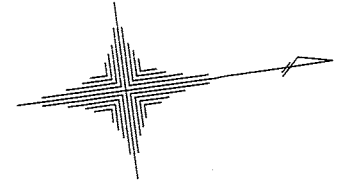

## 高山台三丁目

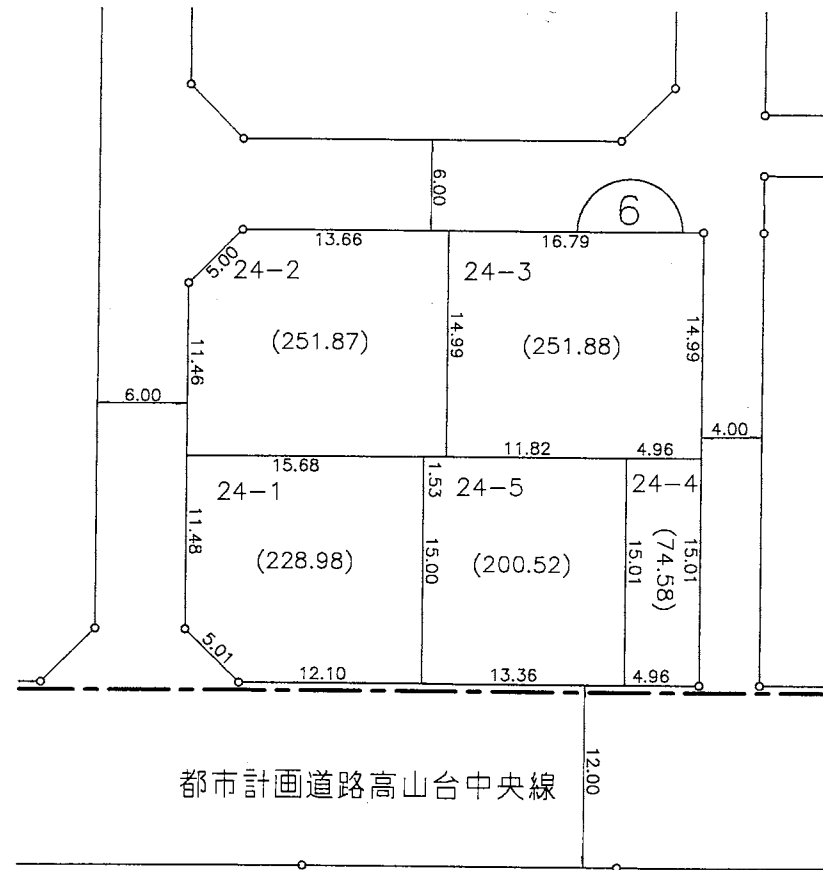

## 高山台二丁目

縮尺 1 : 500

凡 例	
施行地区界	
町 界	
町 名	高山台一丁目
街区番号	
地 番	6-13

参考資料  
この資料は換地処分時のものであり民々間、又は官民間の  
所有権界を証明するものではありません。





街区番号

25

# 大和都市計画事業 香芝市高山台特定土地区画整理事業

## 画地出来形図

### 高山台二丁目

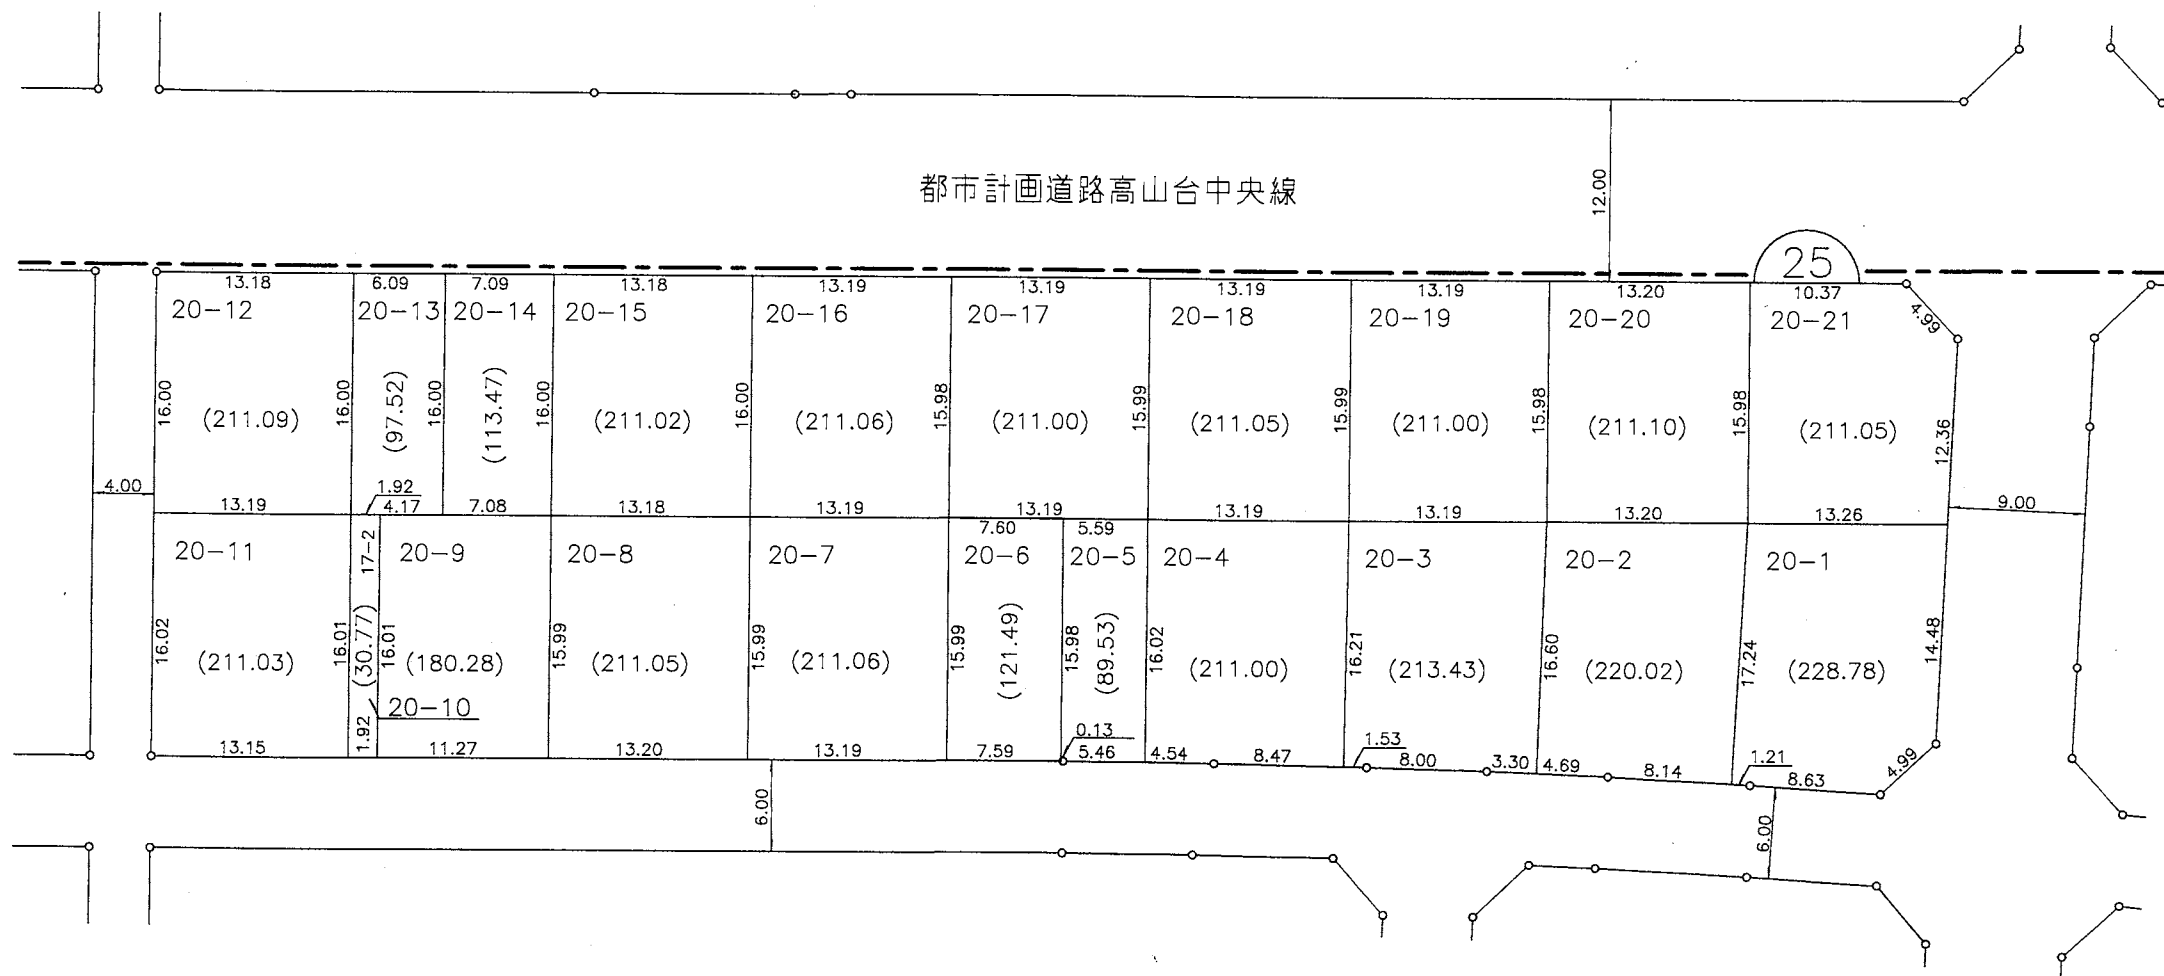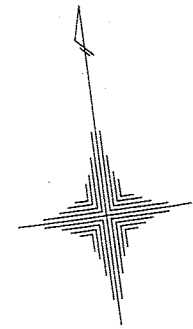

### 高山台三丁目

縮尺 1 : 500

凡 例	
施行地区界	
町 界	
町 名	高山台一丁目
街区番号	68
地 番	6-13

参考資料  
 この資料は換地処分時のものであり民々間、又は官民間の  
 所有権界を証明するものではありません。





街区番号

26

大和都市計画事業 香芝市高山台特定土地区画整理事業  
 画地出来形図

高山台三丁目

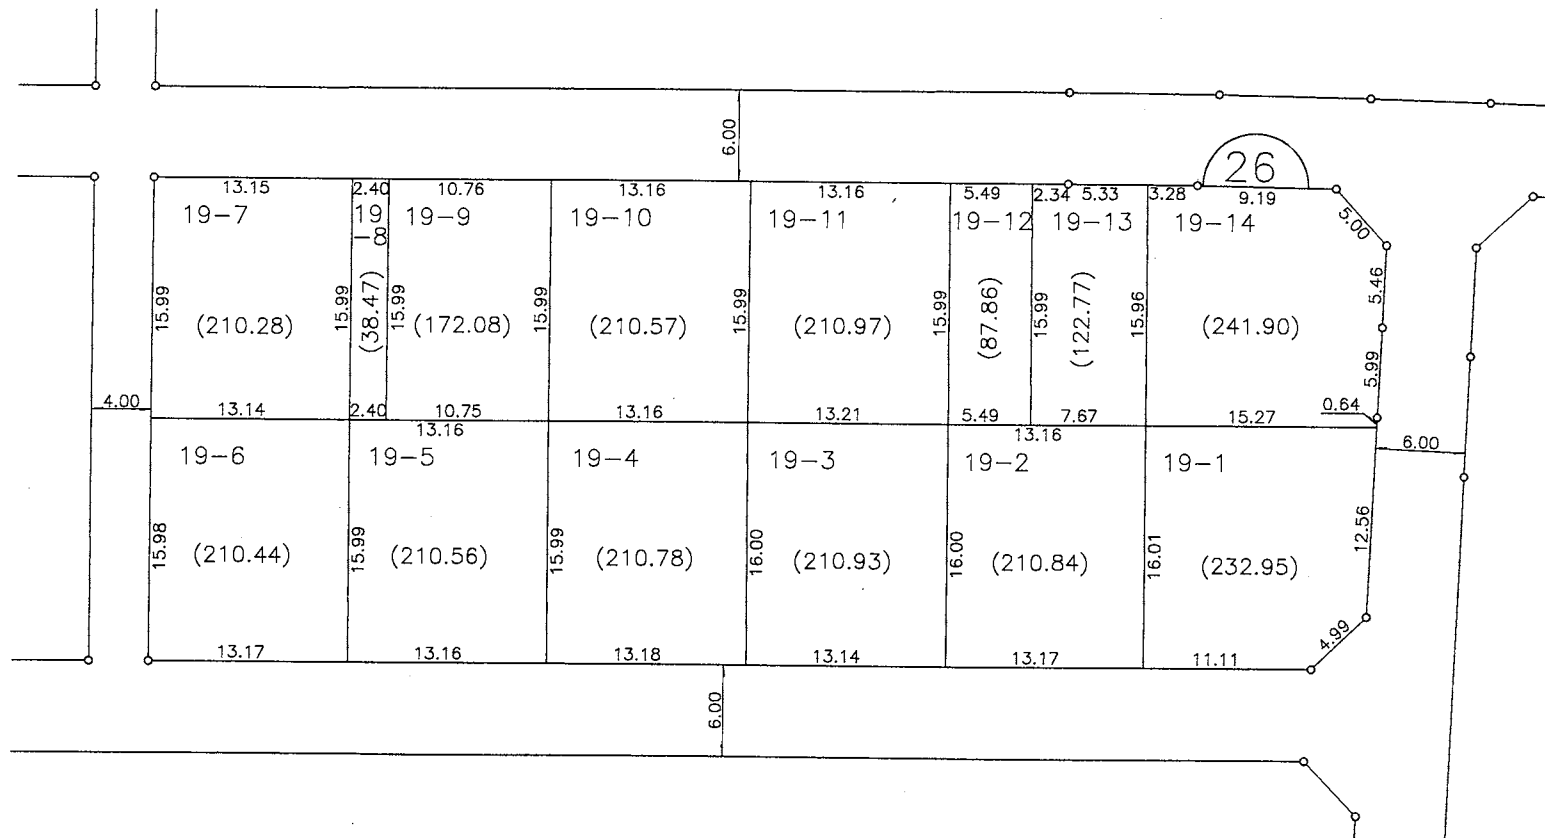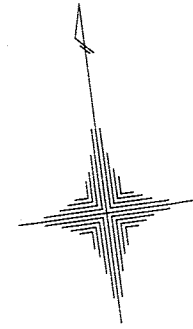


縮尺 1 : 500

凡 例	
施行地区界	
町 界	
町 名	高山台一丁目
街区番号	
地 番	6-13

参考資料  
 この資料は換地処分時のものであり民々間、又は官民間の  
 所有権界を証明するものではありません。


街区番号 27

# 大和都市計画事業 香芝市高山台特定土地区画整理事業 画地出来形図

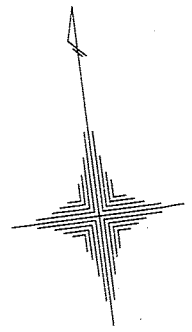

高山台三丁目

高山台二丁目

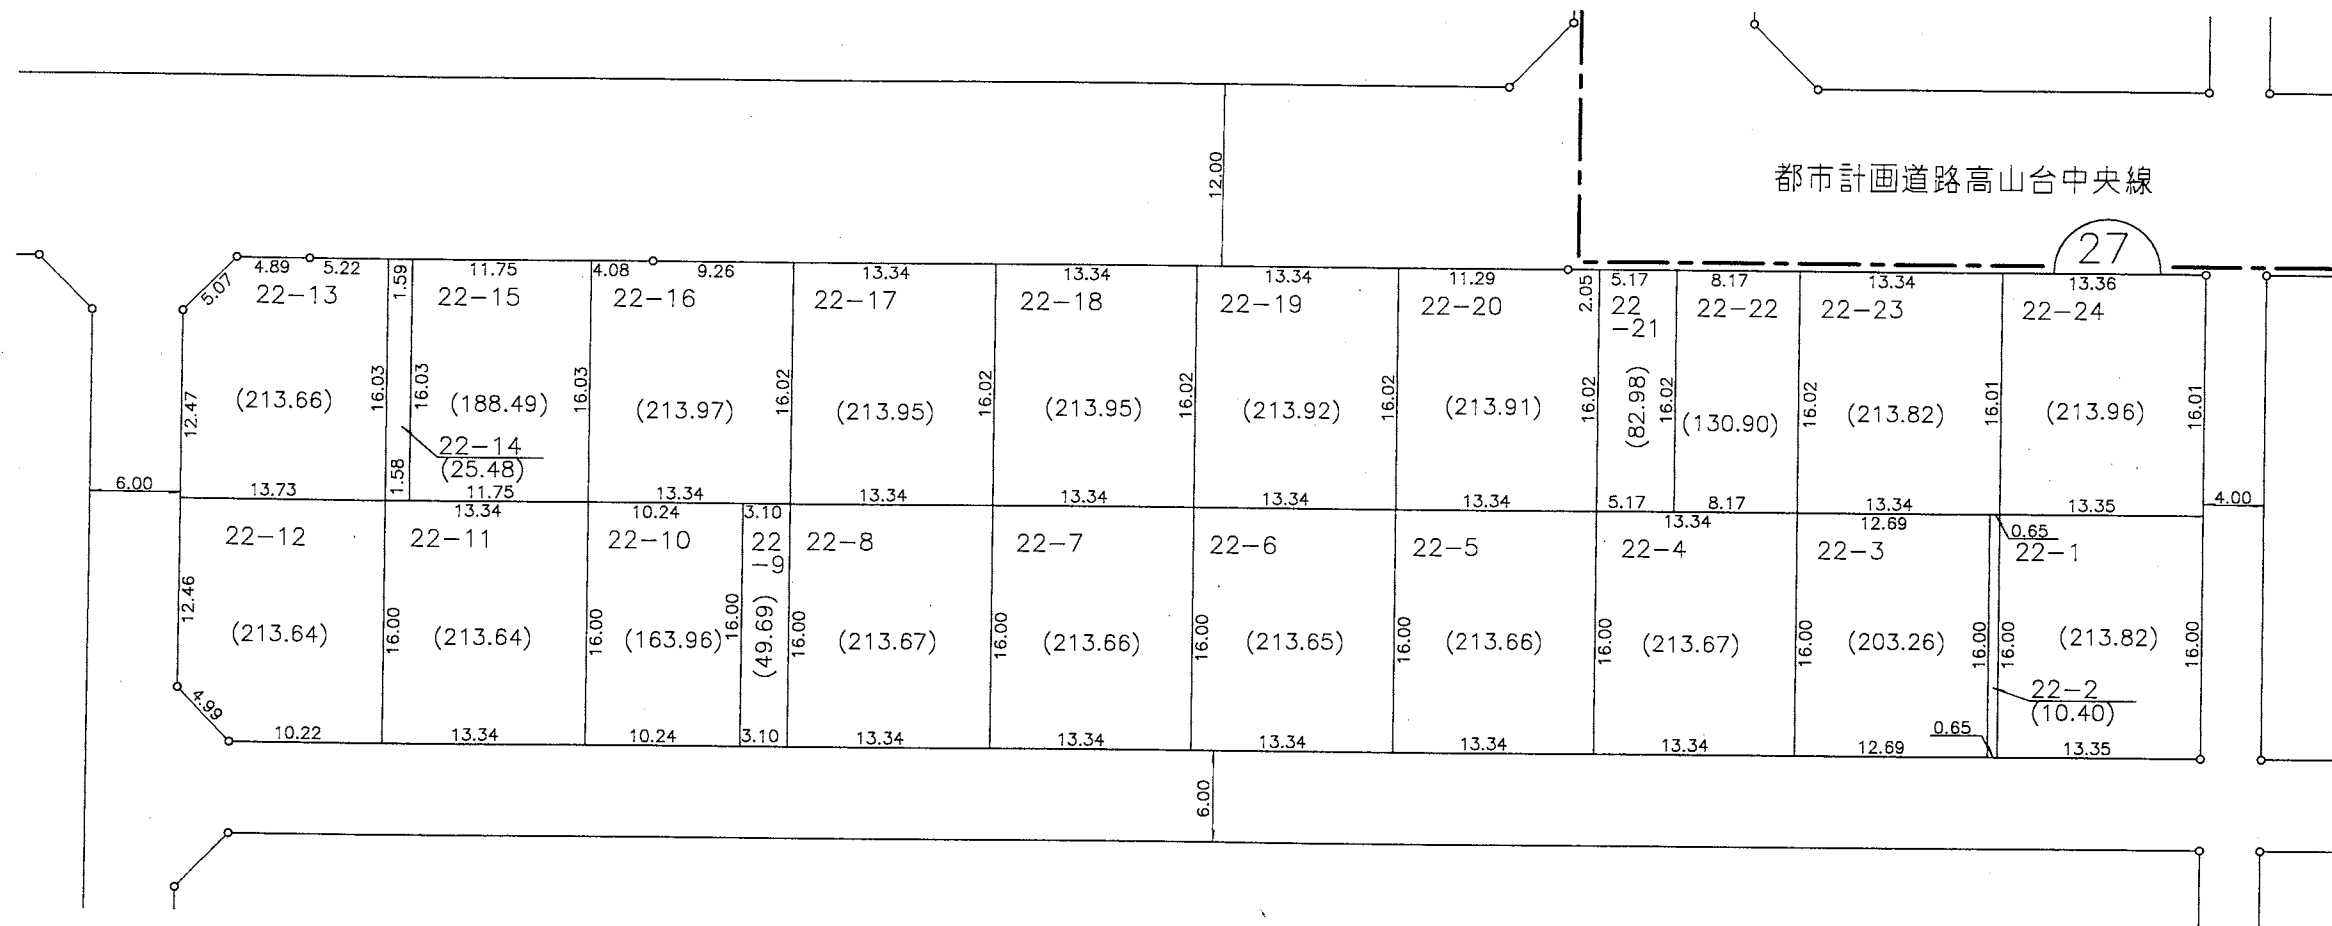

凡 例	
施行地区界	
町 界	
町 名	高山台一丁目
街区番号	
地 番	6-13



縮尺 1 : 500

参考資料  
この資料は換地処分時のものであり民々間、又は官民間の  
所有権界を証明するものではありません。

街区番号 28

大和都市計画事業 香芝市高山台特定土地区画整理事業  
 画地出来形図

高山台三丁目

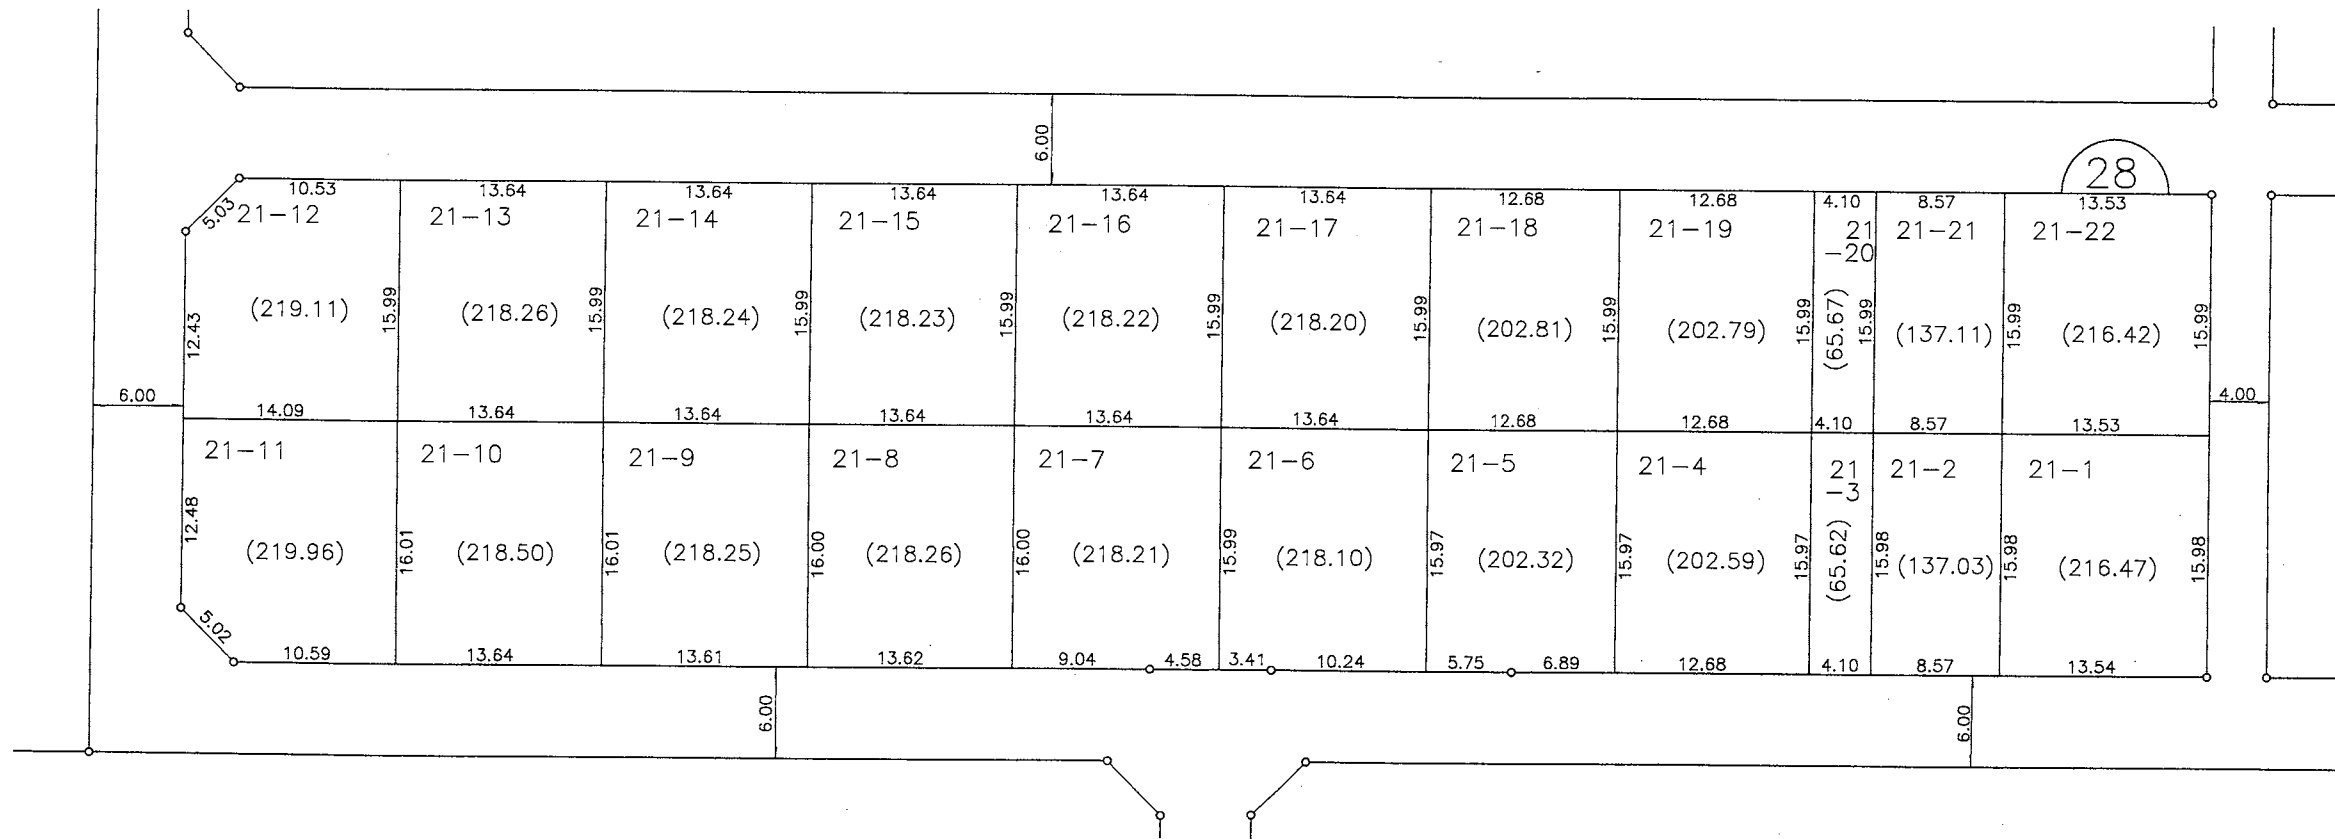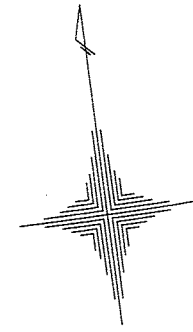



縮尺 1 : 500

凡 例	
施行地区界	
町 界	
町 名	高山台一丁目
街区番号	
地 番	6-13

参考資料  
 この資料は換地処分時のものであり民々間、又は官民間の  
 所有権界を証明するものではありません。

大和都市計画事業 香芝市高山台特定土地区画整理事業  
画地出来形図

高山台三丁目

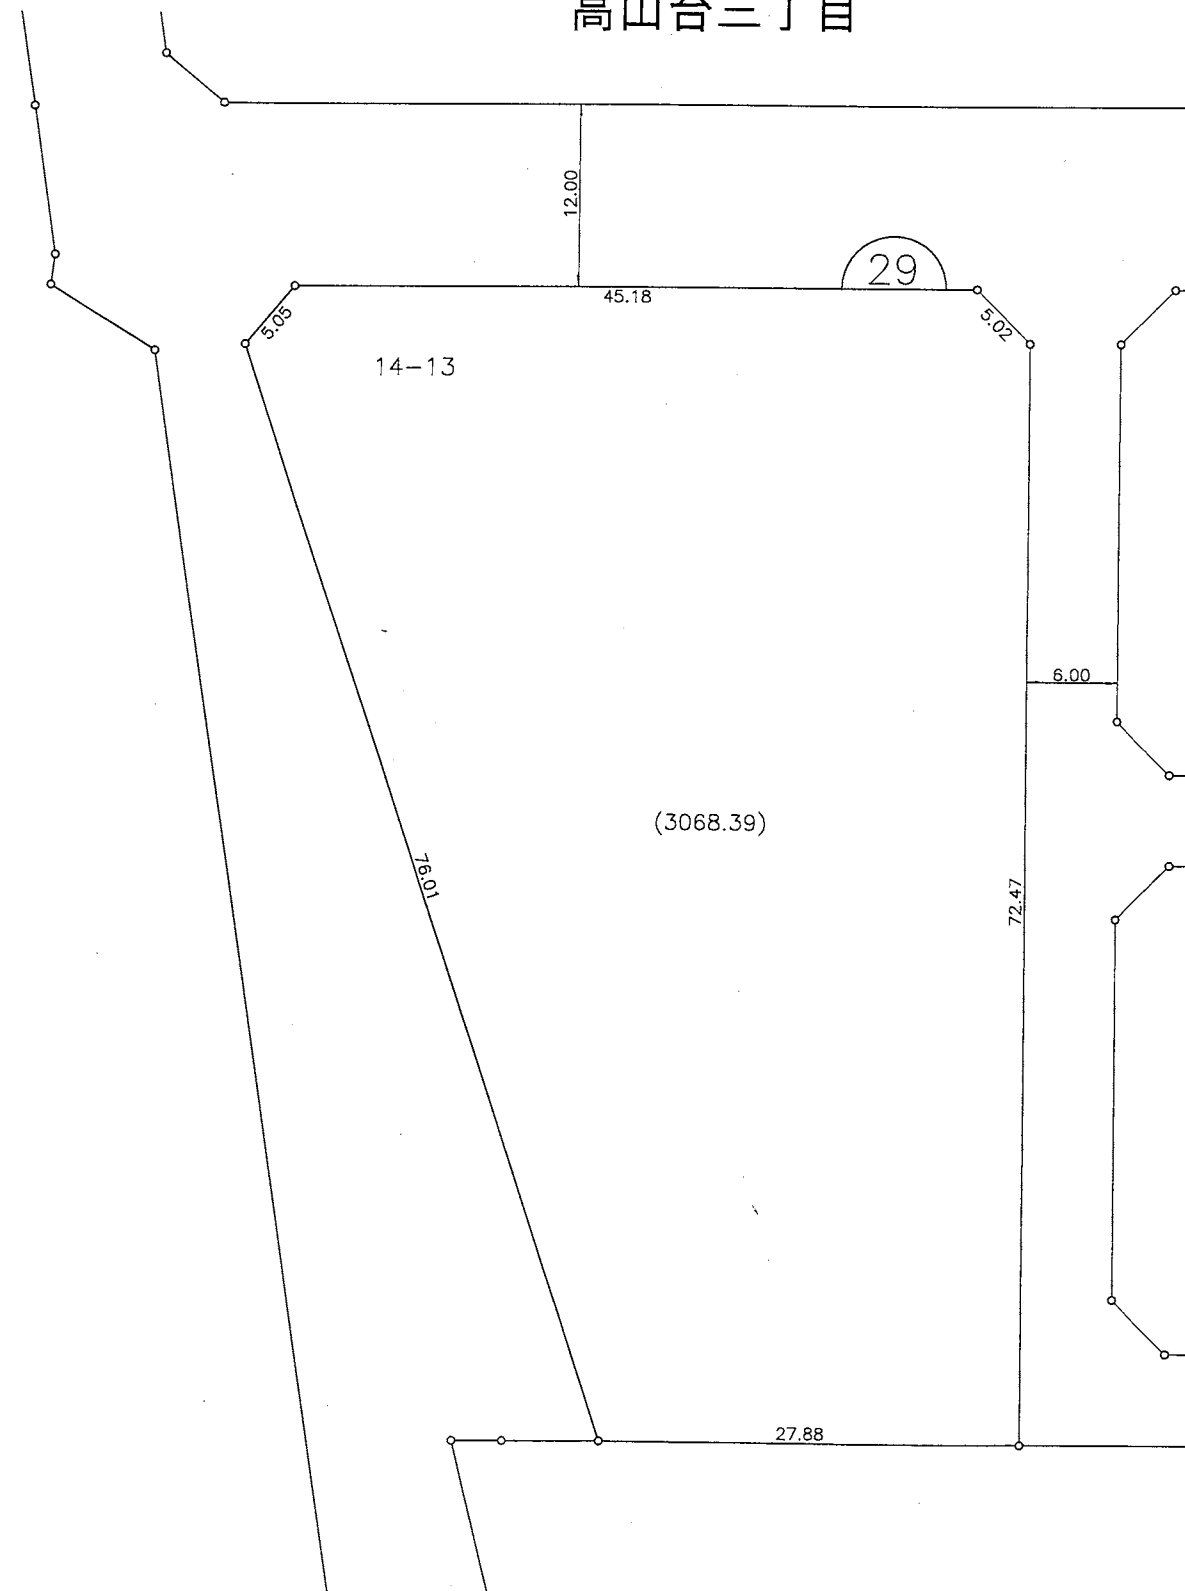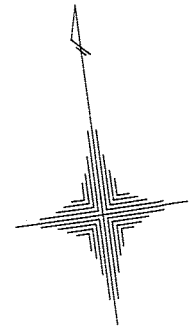


縮尺 1 : 500


凡 例	
施行地区界	
町 界	
町 名	高山台一丁目
街区番号	
地 番	6-13

参考資料  
この資料は換地処分時のものであり民々間、又は官民間の  
所有権界を証明するものではありません。

画地出来形図

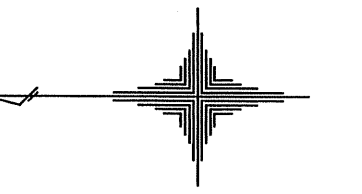

高山台三丁目


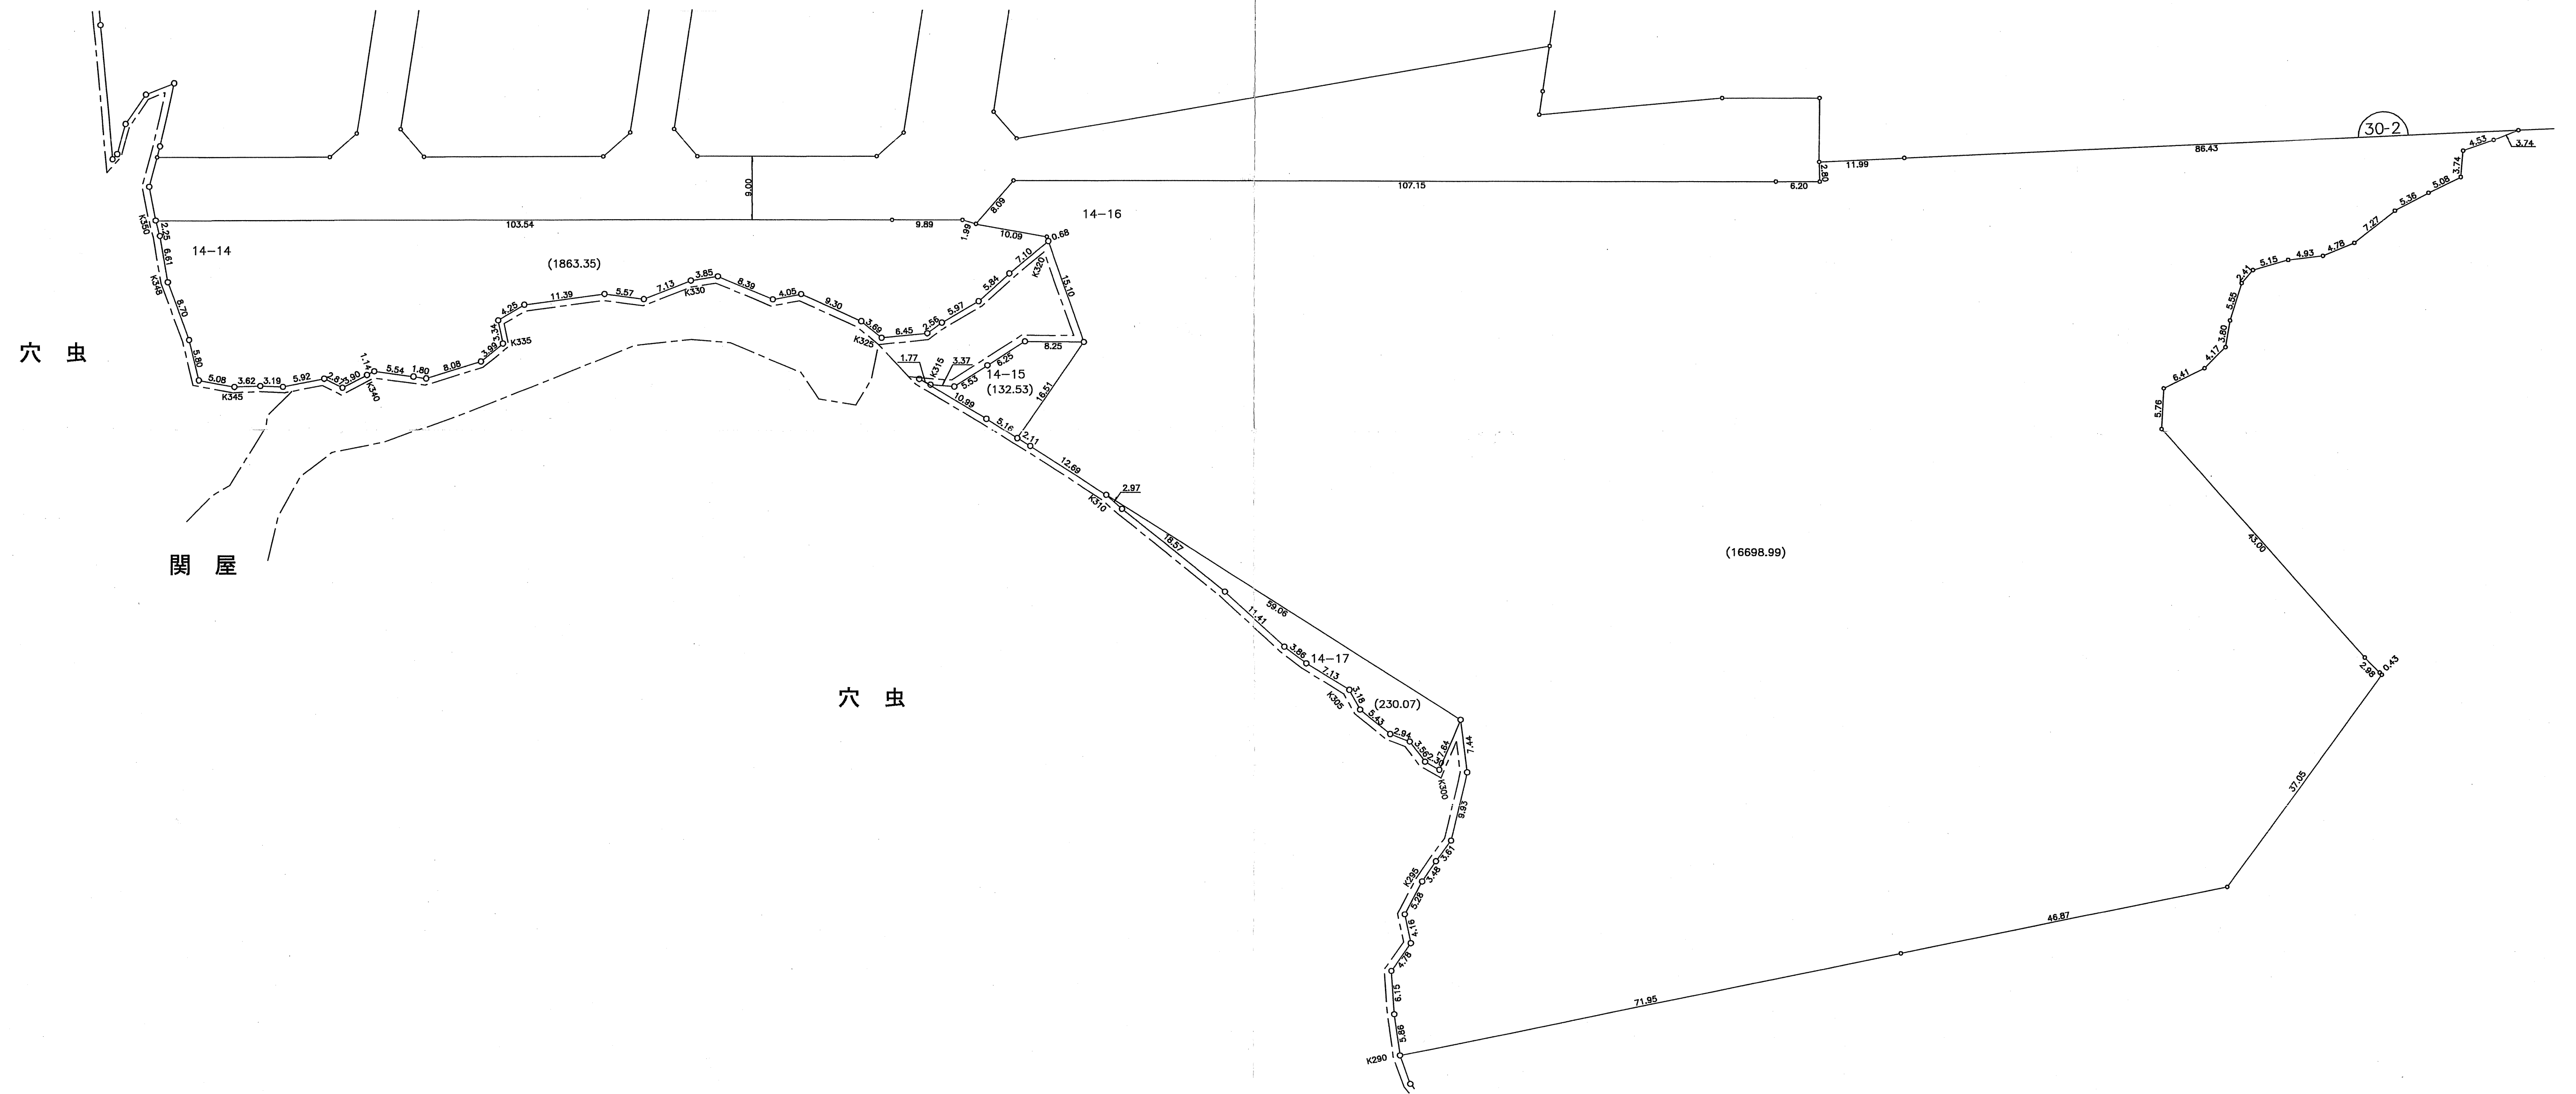


縮尺 1 : 500

凡 例	
施行地区界	
町 界	
町 名	高山台一丁目
街区番号	30-2
地 番	6-15

参考資料  
この資料は換地処分時のものであり民々間、又は官民間の  
所有権界を証明するものではありません。

大和都市計画事業 香芝市高山台特定土地地区画整理事業  
画地出来形図

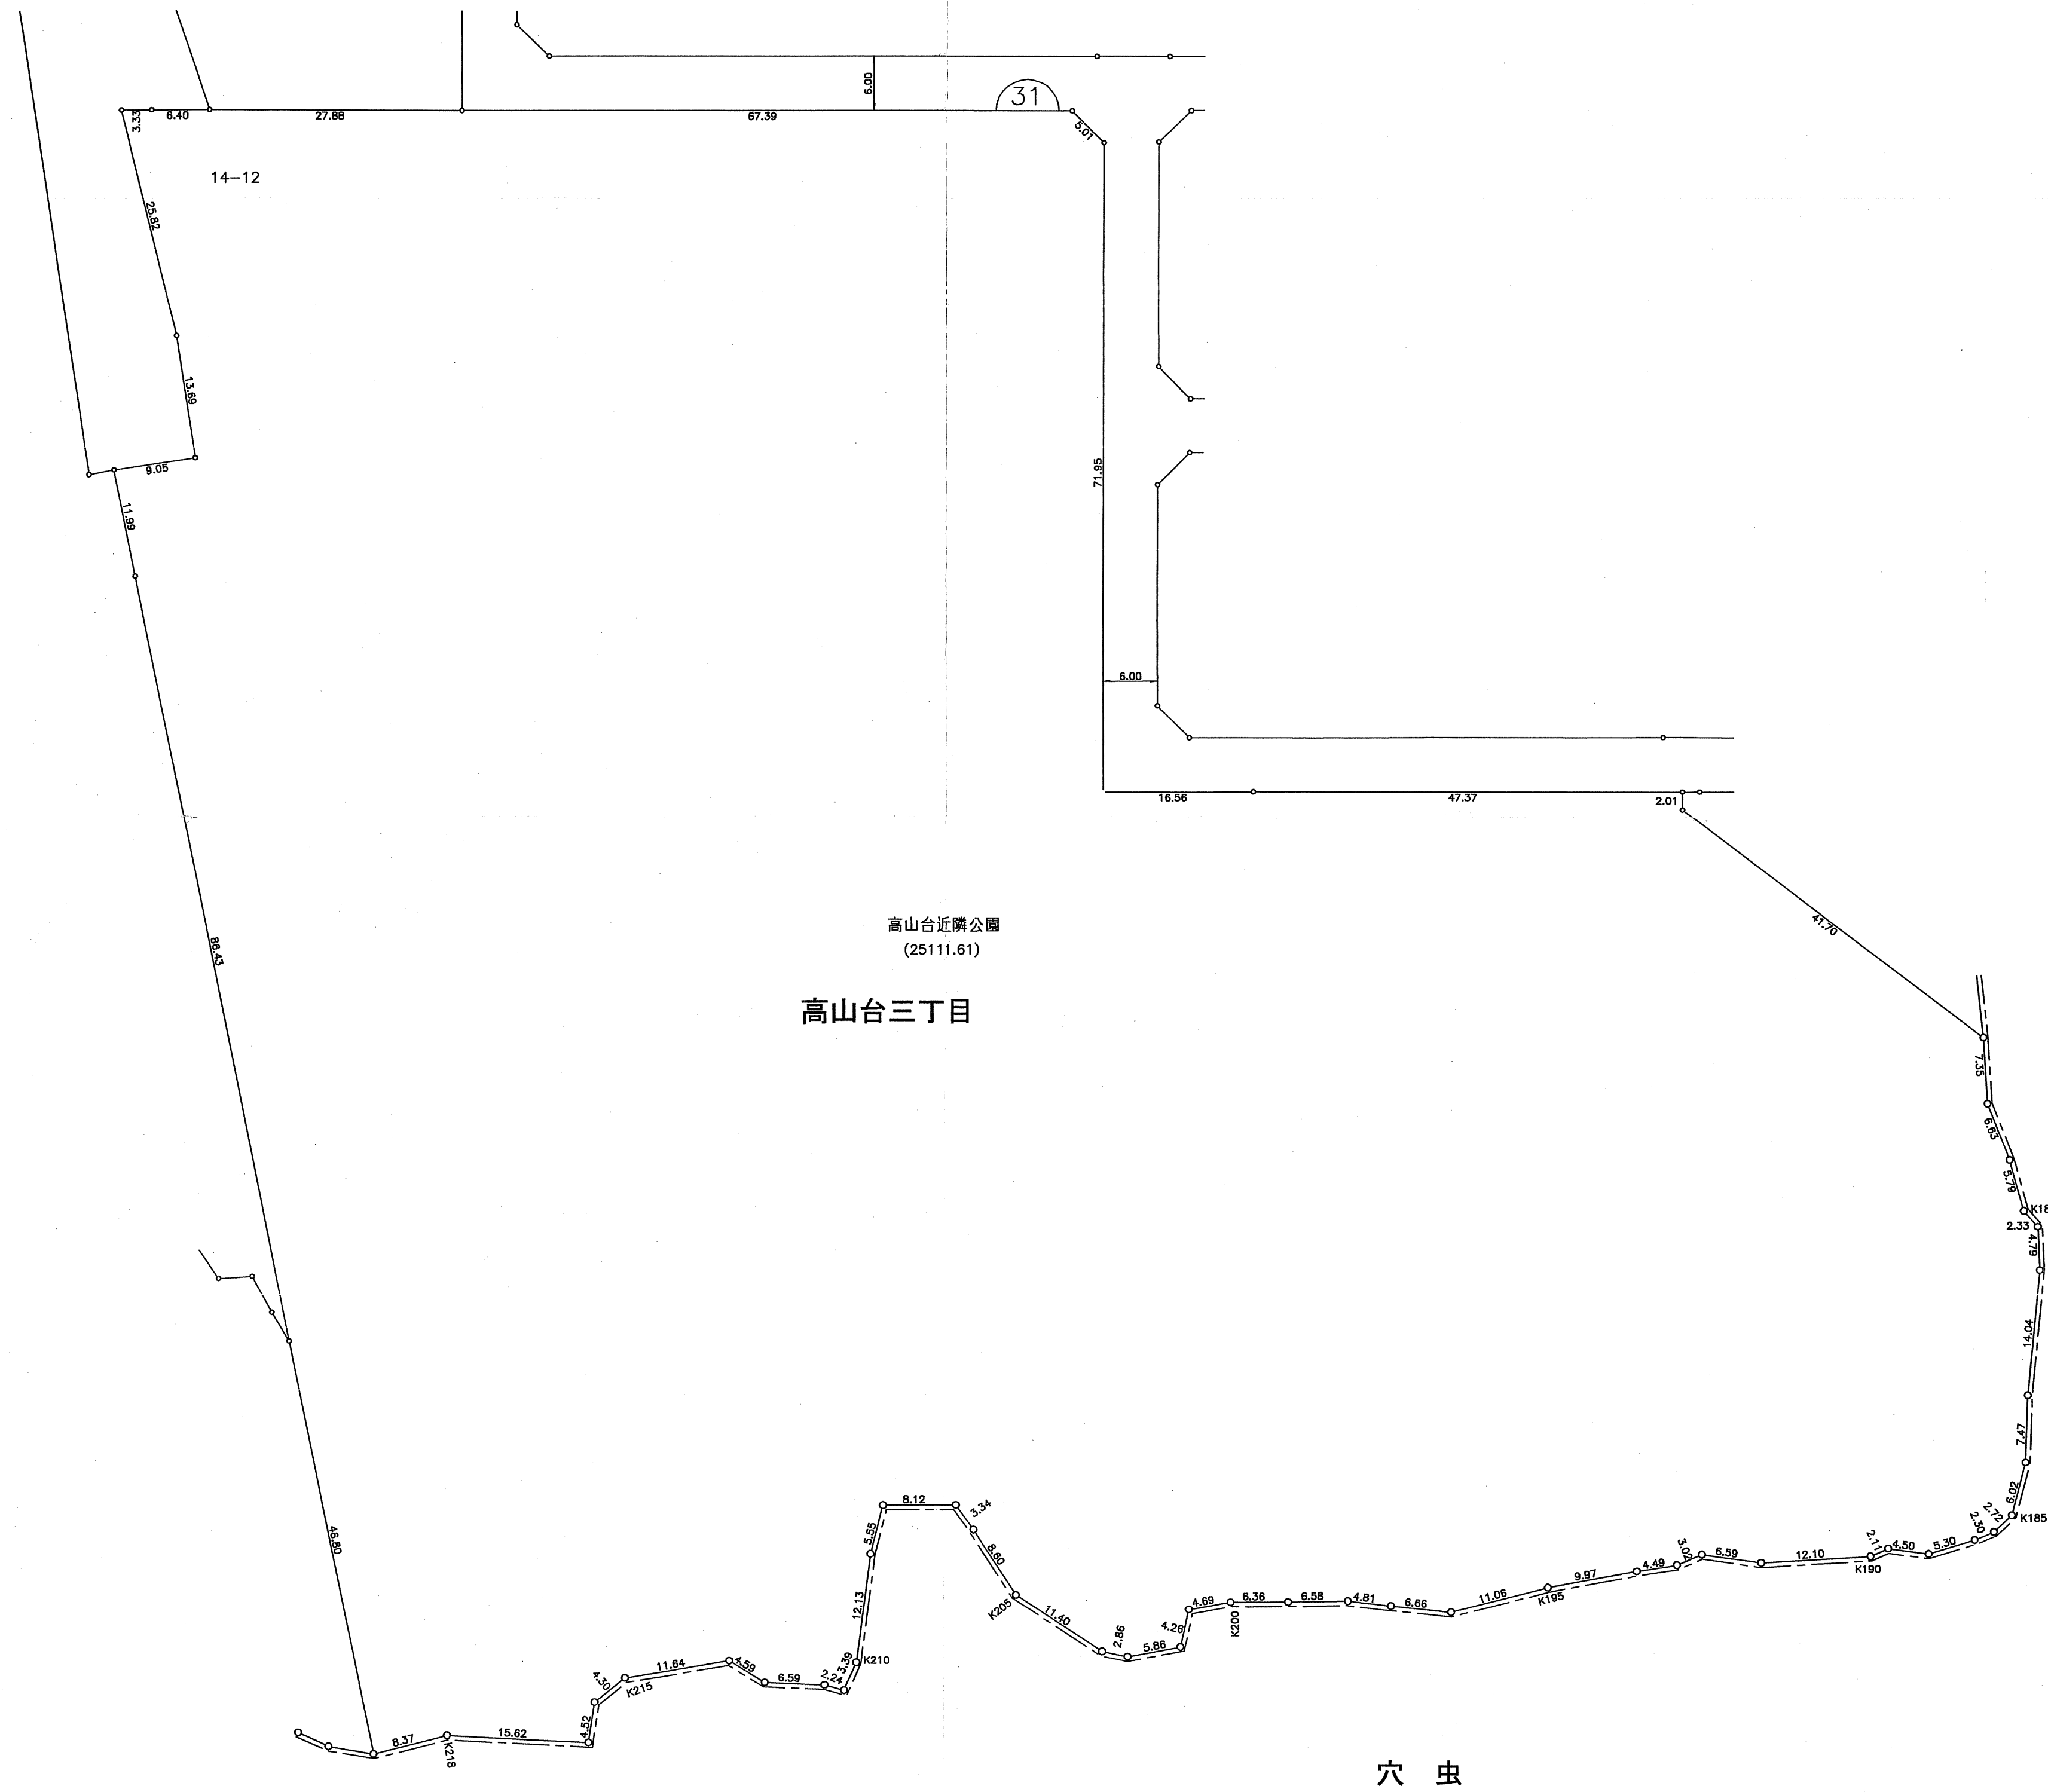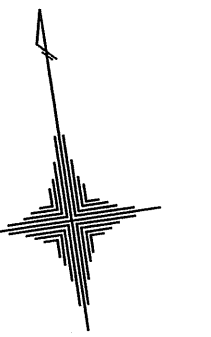

縮尺 1 : 500



凡 例	
施行地区界	
町 界	
町 名	高山台一丁目
街区番号	31
地 番	6-13

参考資料  
この資料は換地処分時のものであり民々間、又は官民間の  
所有権界を証明するものではありません。

街区番号 32

大和都市計画事業 香芝市高山台特定土地区画整理事業  
 画地出来形図

高山台三丁目

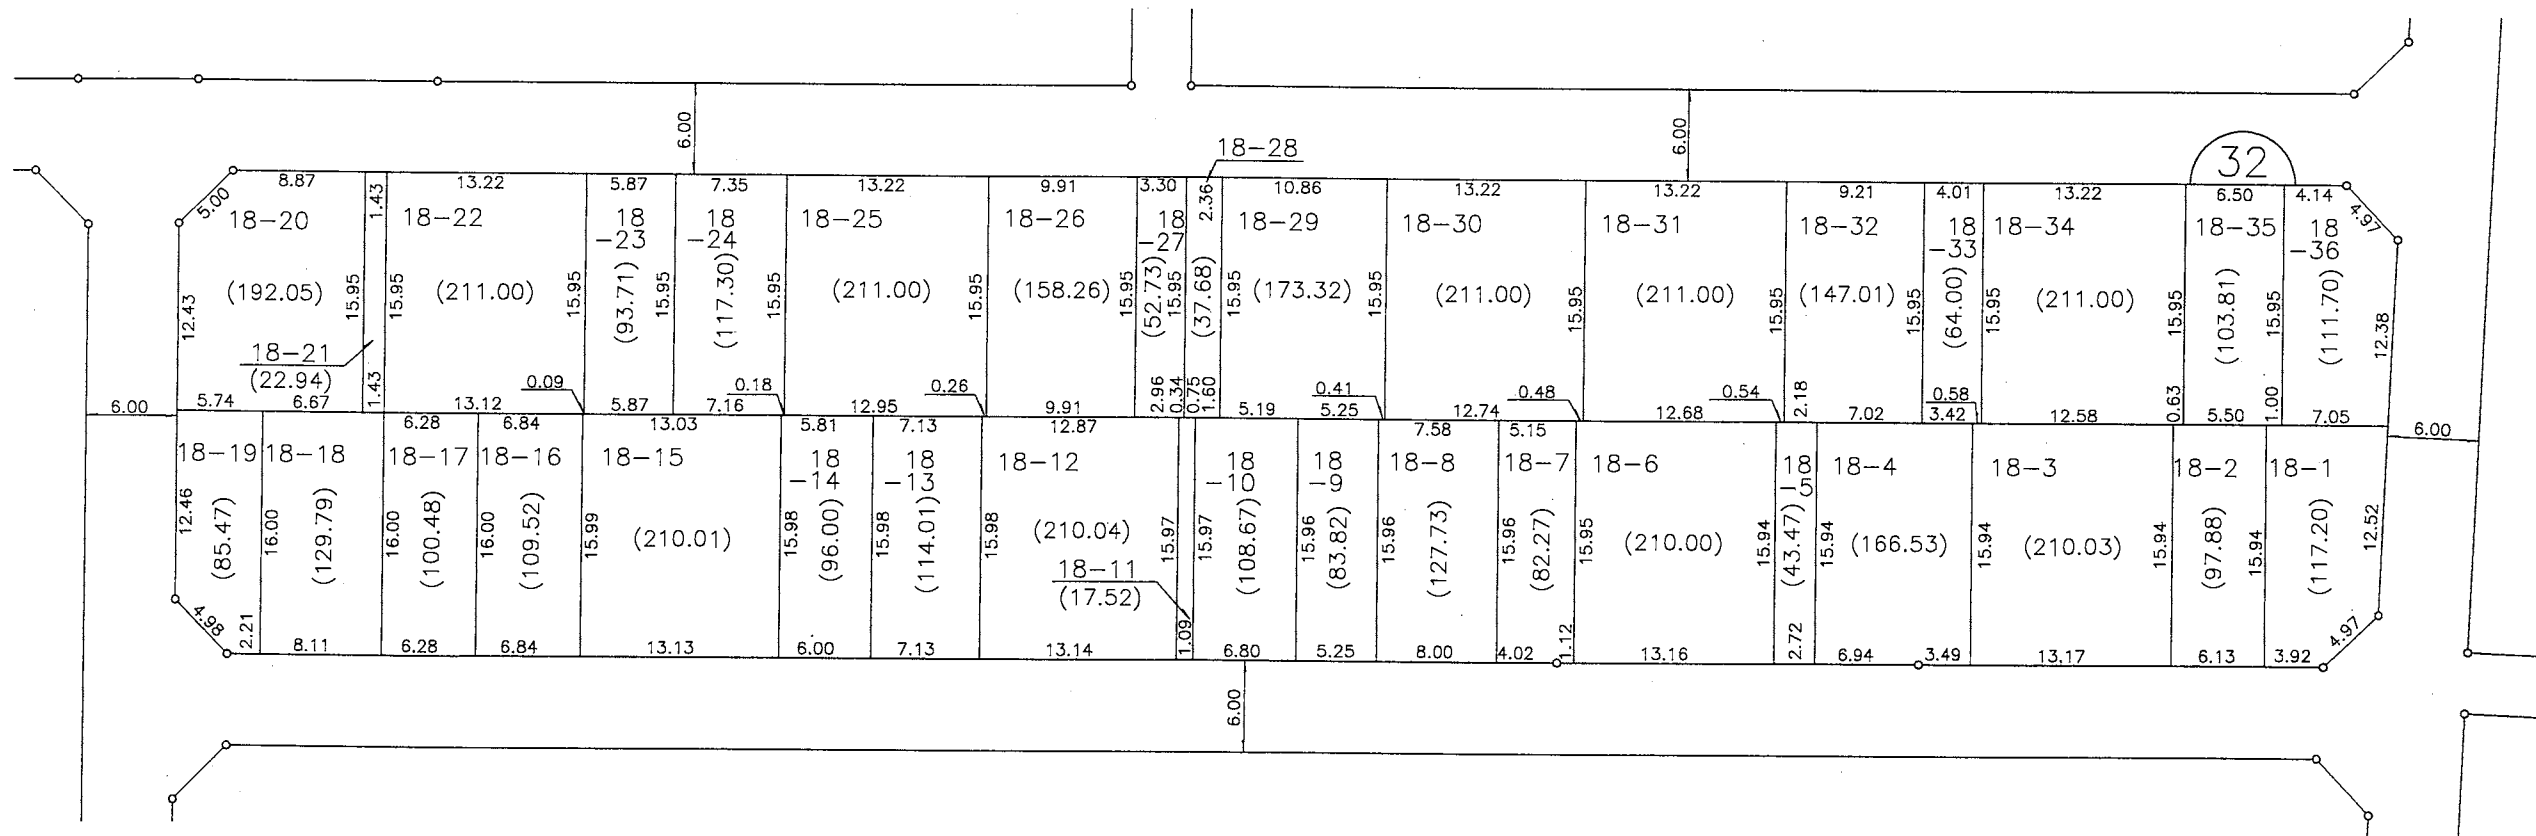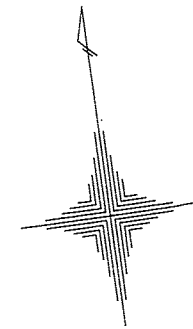

縮尺 1 : 500

凡 例	
施行地区界	
町 界	
町 名	高山台一丁目
街区番号	
地 番	6-13



参考資料  
 この資料は換地処分時のものであり民々間、又は官民間の  
 所有権界を証明するものではありません。



街区番号 33

# 大和都市計画事業 香芝市高山台特定土地区画整理事業 画地出来形図

高山台三丁目

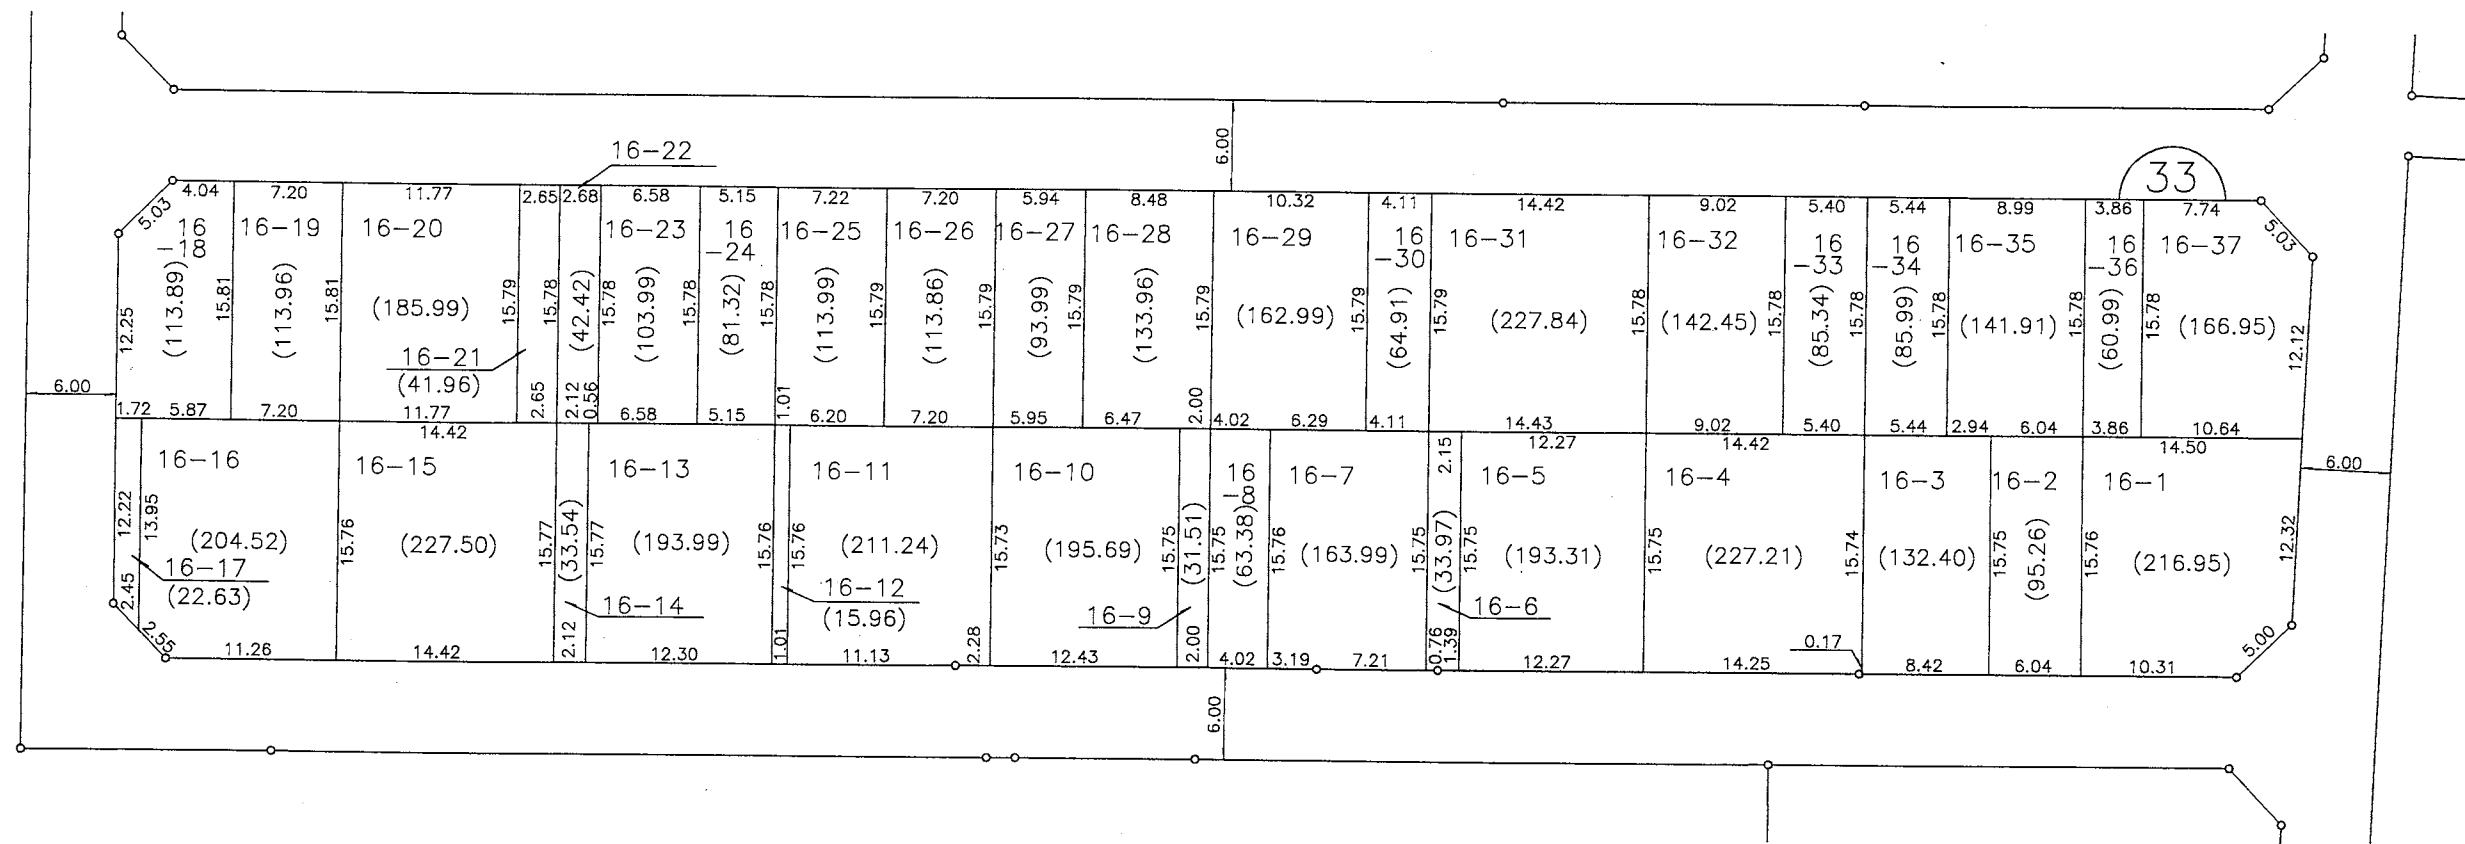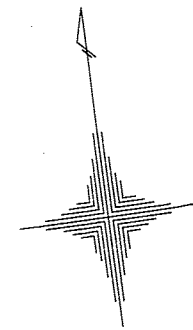

凡 例	
施行地区界	
町 界	
町 名	高山台一丁目
街区番号	
地 番	6-13


縮尺 1 : 500

参考資料  
この資料は換地処分時のものであり民々間、又は官民間の  
所有権界を証明するものではありません。




街区番号 34-1

大和都市計画事業 香芝市高山台特定土地区画整理事業  
画地出来形図

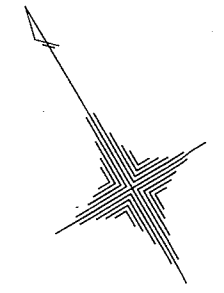

高山台三丁目

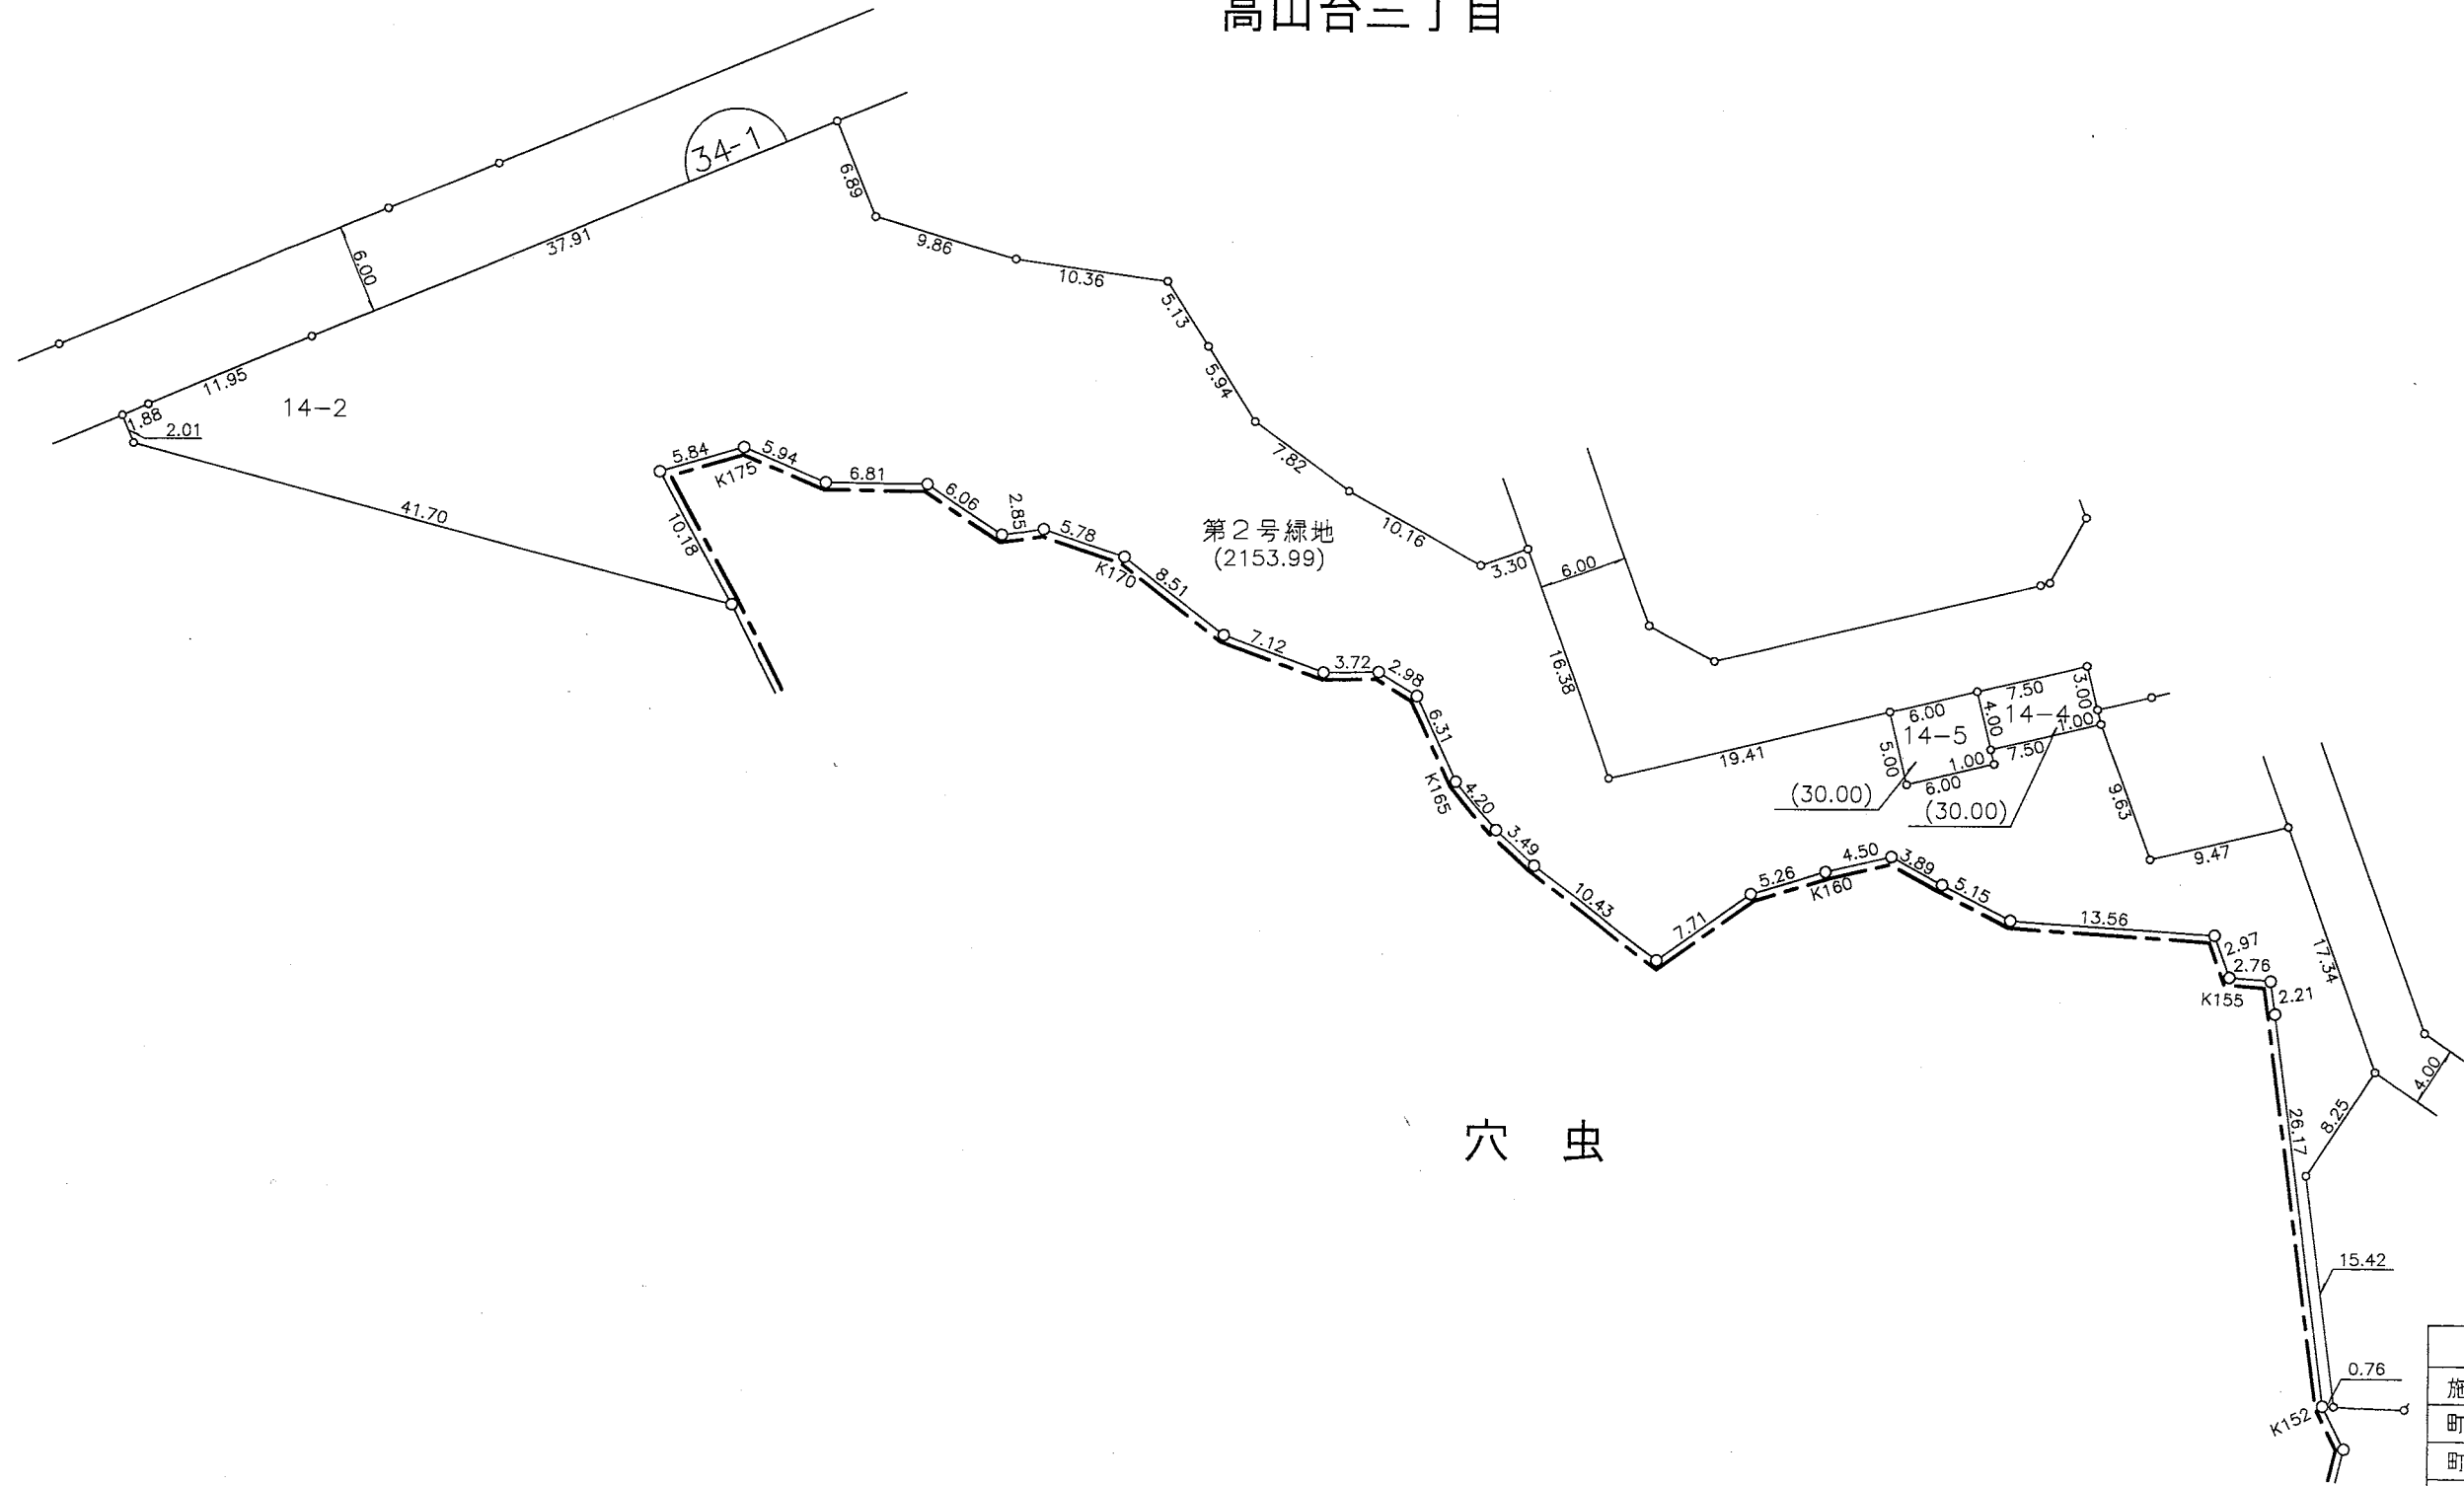

穴虫


縮尺 1 : 500

凡 例	
施行地区界	
町 界	
町 名	高山台一丁目
街区番号	
地 番	6-13


参考資料  
この資料は換地処分時のものであり民々間、又は官民間の  
所有権界を証明するものではありません。

街区番号 34-2

# 大和都市計画事業 香芝市高山台特定土地区画整理事業 画地出来形図

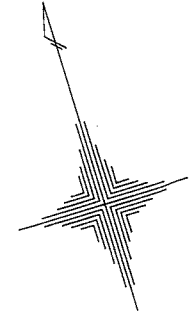

## 高山台三丁目

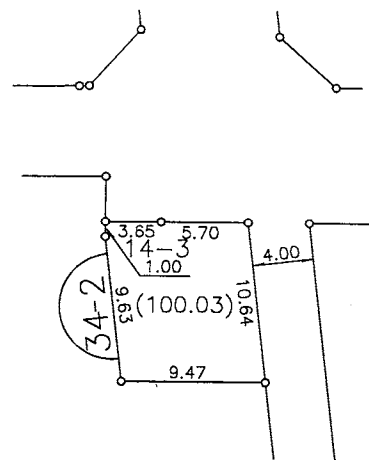

縮尺 1 : 500

凡 例	
施行地区界	
町 界	
町 名	高山台一丁目
街区番号	
地 番	6-13

参考資料  
この資料は換地処分時のものであり民々間、又は官民間の  
所有権界を証明するものではありません。



街区番号

35

# 大和都市計画事業 香芝市高山台特定土地区画整理事業

## 画地出来形図

### 高山台三丁目

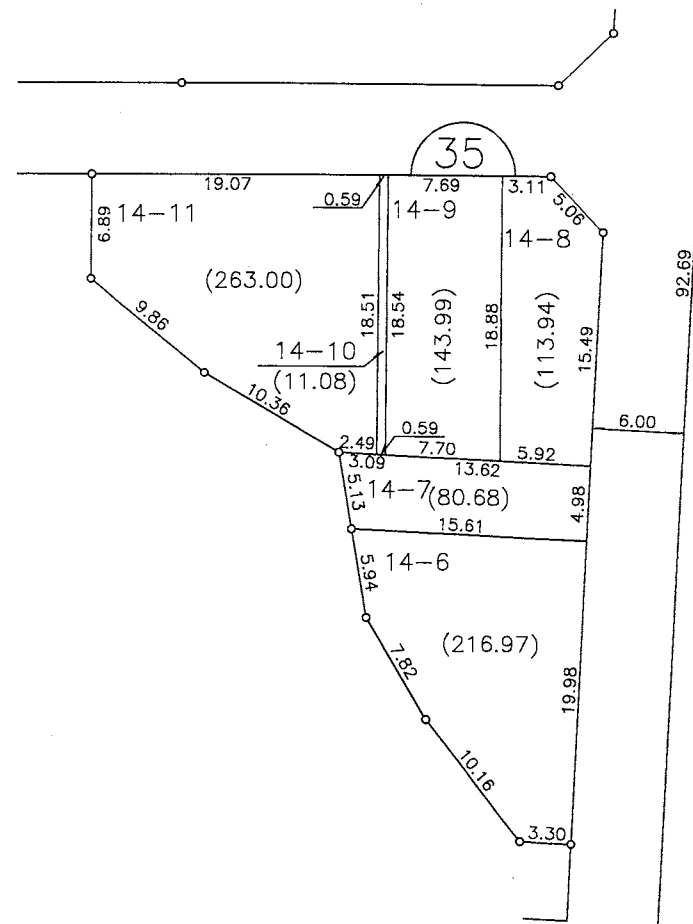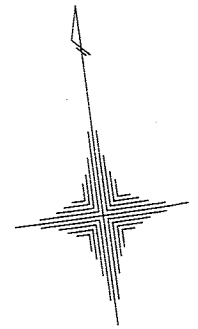

縮尺 1 : 500


凡 例	
施行地区界	
町 界	
町 名	高山台一丁目
街区番号	
地 番	6-13

参考資料


この資料は換地処分時のものであり民々間、又は官民間の所有権界を証明するものではありません。

街区番号 36

# 大和都市計画事業 香芝市高山台特定土地区画整理事業 画地出来形図

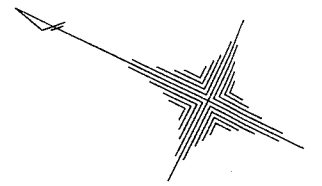

高山台三丁目

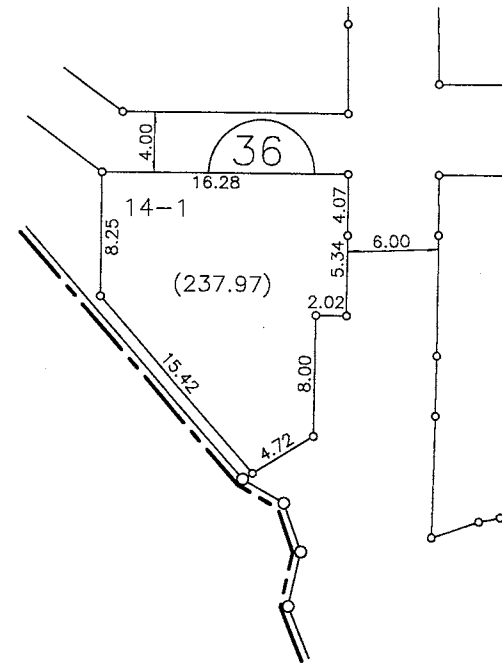

穴 虫

縮尺 1 : 5 0 0


凡 例	
施行地区界	
町 界	
町 名	高山台一丁目
街区番号	
地 番	6-13

参考資料  
この資料は換地処分時のものであり民々間、又は官民間の  
所有権界を証明するものではありません。


街区番号

37

# 大和都市計画事業 香芝市高山台特定土地区画整理事業 画地出来形図

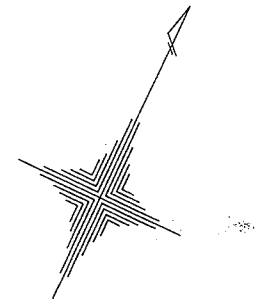


穴 虫

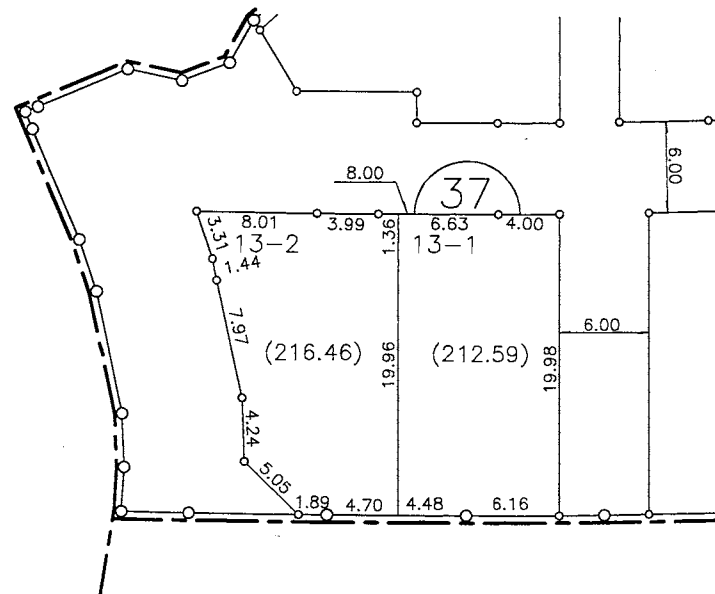

高山台三丁目

 都市計画道路中和幹線




高山台一丁目

縮尺 1 : 500


凡	例
施行地区界	
町 界	
町 名	高山台一丁目
街区番号	
地 番	6-13

参考資料  
この資料は換地処分時のものであり民々間、又は官民間の  
所有権界を証明するものではありません。

大和都市計画事業 香芝市高山台特定土地区画整理事業  
 画地出来形図

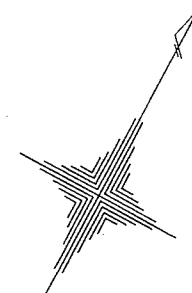

高山台三丁目

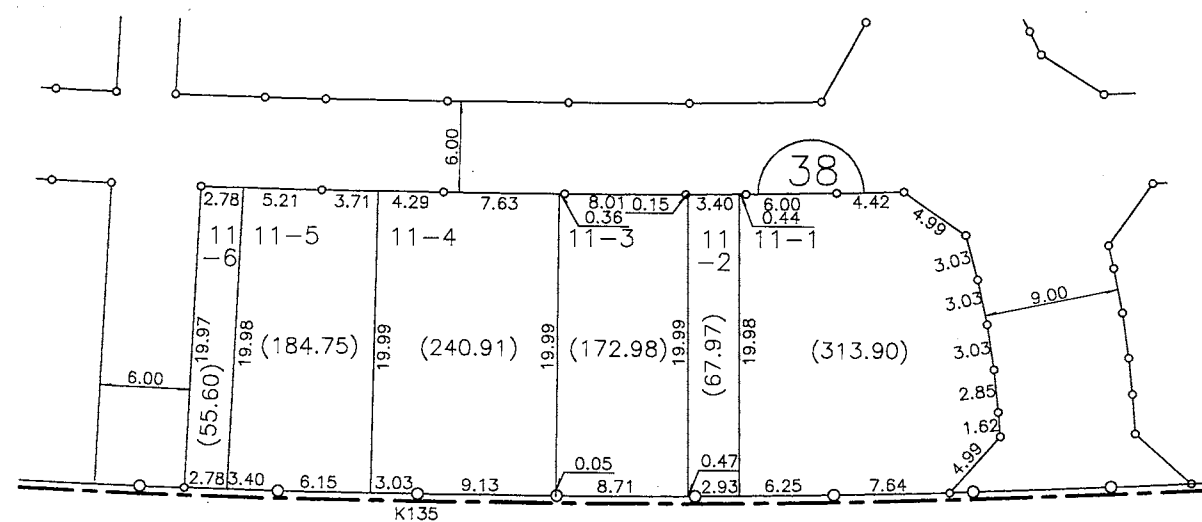

都市計画道路中和幹線

高山台一丁目

縮尺 1 : 500

凡 例	
施行地区界	
町 界	
町 名	高山台一丁目
街区番号	
地 番	6-13


参考資料  
 この資料は換地処分時のものであり民々間、又は官民間の  
 所有権界を証明するものではありません。




街区番号

40

# 大和都市計画事業 香芝市高山台特定土地区画整理事業 画地出来形図

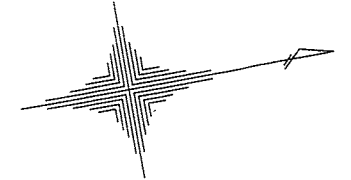

## 高山台三丁目

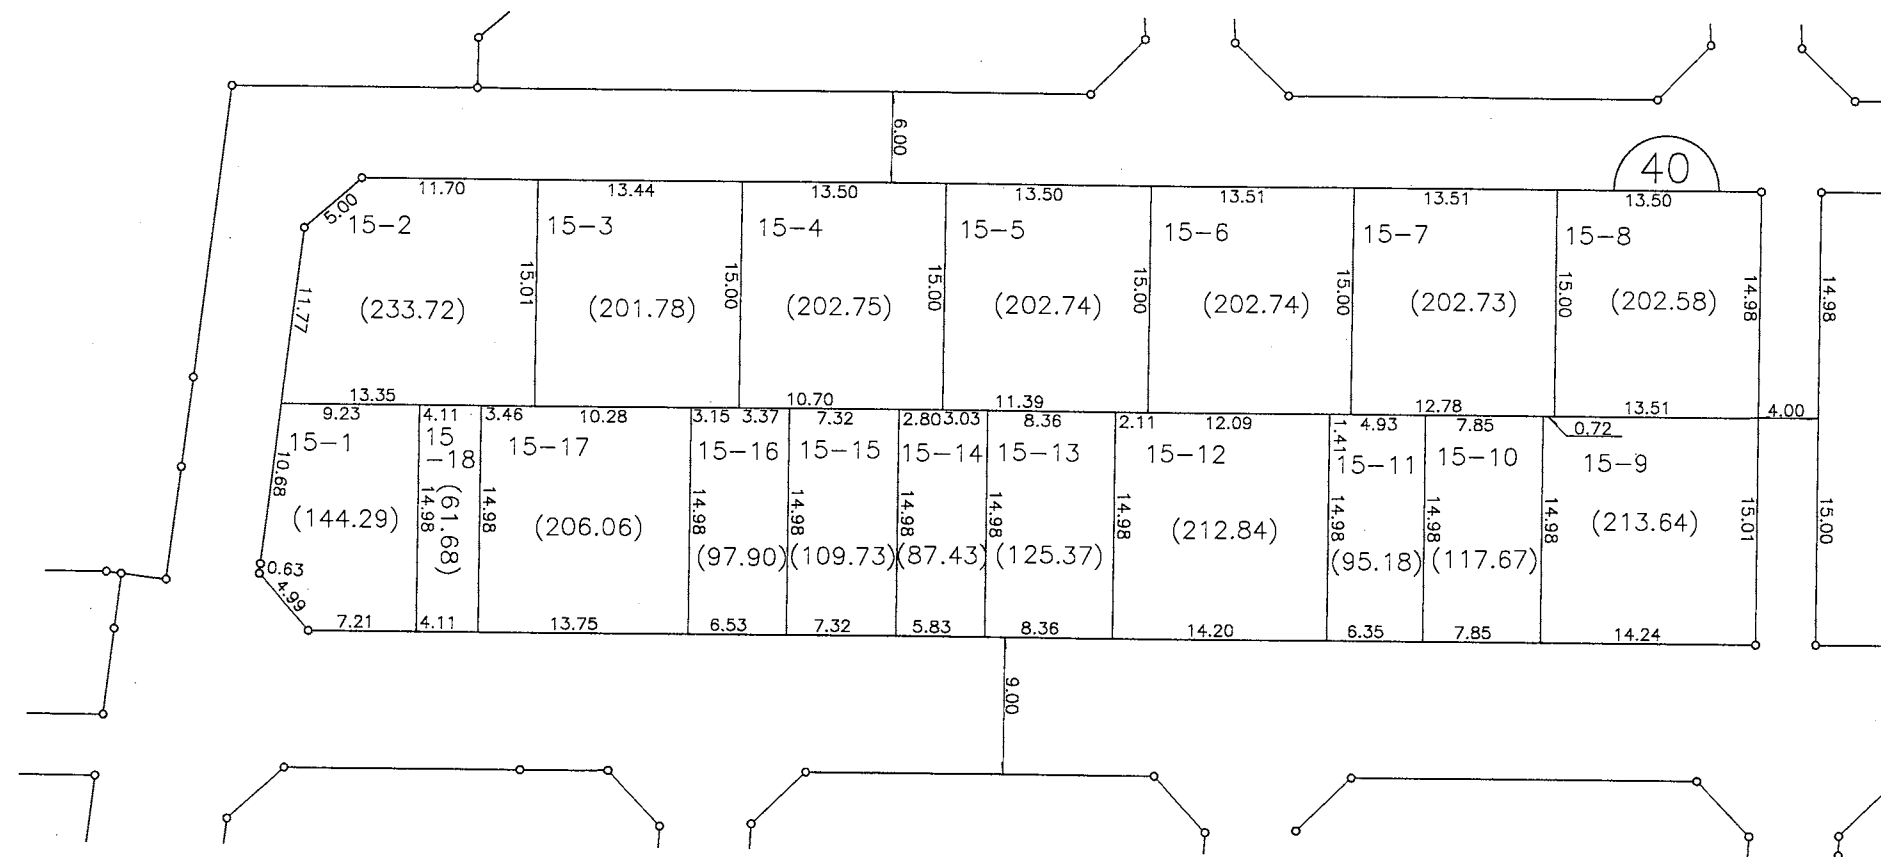

縮尺 1 : 500


凡 例	
施行地区界	
町 界	
町 名	高山台一丁目
街区番号	
地 番	6-13

参考資料  
この資料は換地処分時のものであり民々間、又は官民間の  
所有権界を証明するものではありません。





大和都市計画事業 香芝市高山台特定土地区画整理事業  
画地出来形図

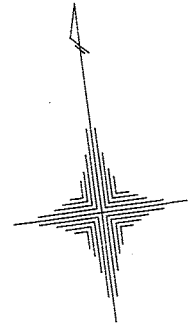

高山台二丁目



高山台三丁目

縮尺 1 : 500


凡 例	
施行地区界	
町 界	
町 名	高山台一丁目
街区番号	68
地 番	6-13

参考資料  
この資料は換地処分時のものであり民々間、又は官民間の  
所有権界を証明するものではありません。


街区番号

43

# 大和都市計画事業 香芝市高山台特定土地区画整理事業 画地出来形図

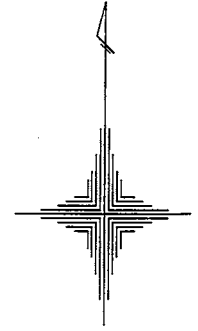

## 高山台二丁目

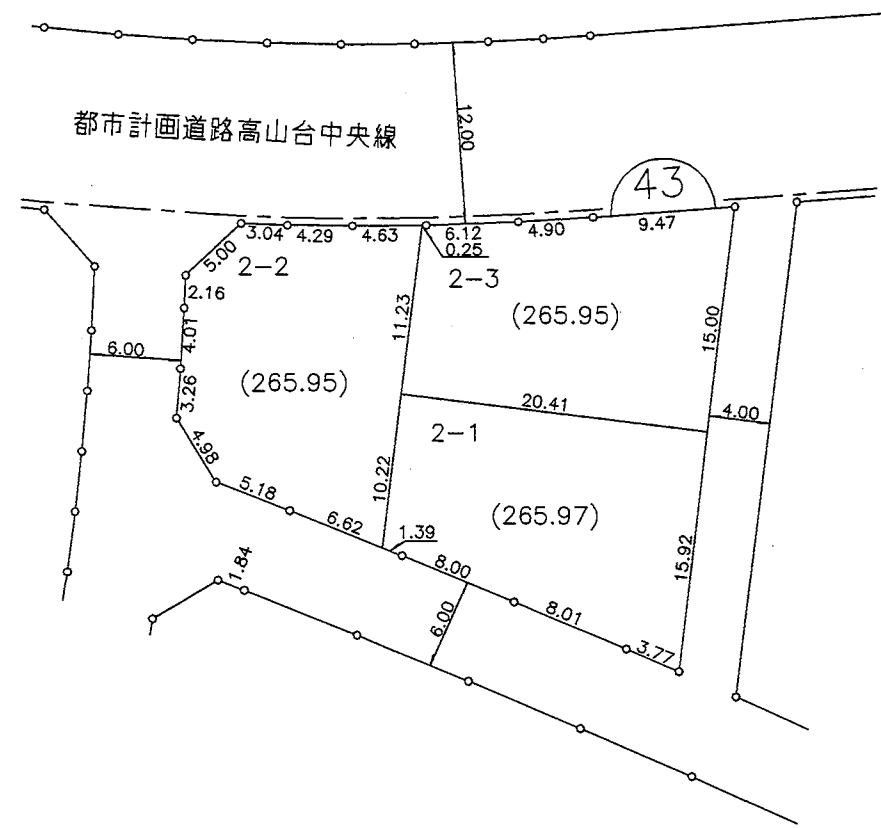

## 高山台三丁目

縮尺 1 : 500

凡	例
施行地区界	
町界	
町名	高山台一丁目
街区番号	
地番	6-13

参考資料



この資料は換地処分時のものであり民々間、又は官民間の所有権界を証明するものではありません。

街区番号

44

# 大和都市計画事業 香芝市高山台特定土地区画整理事業 画地出来形図

## 高山台三丁目

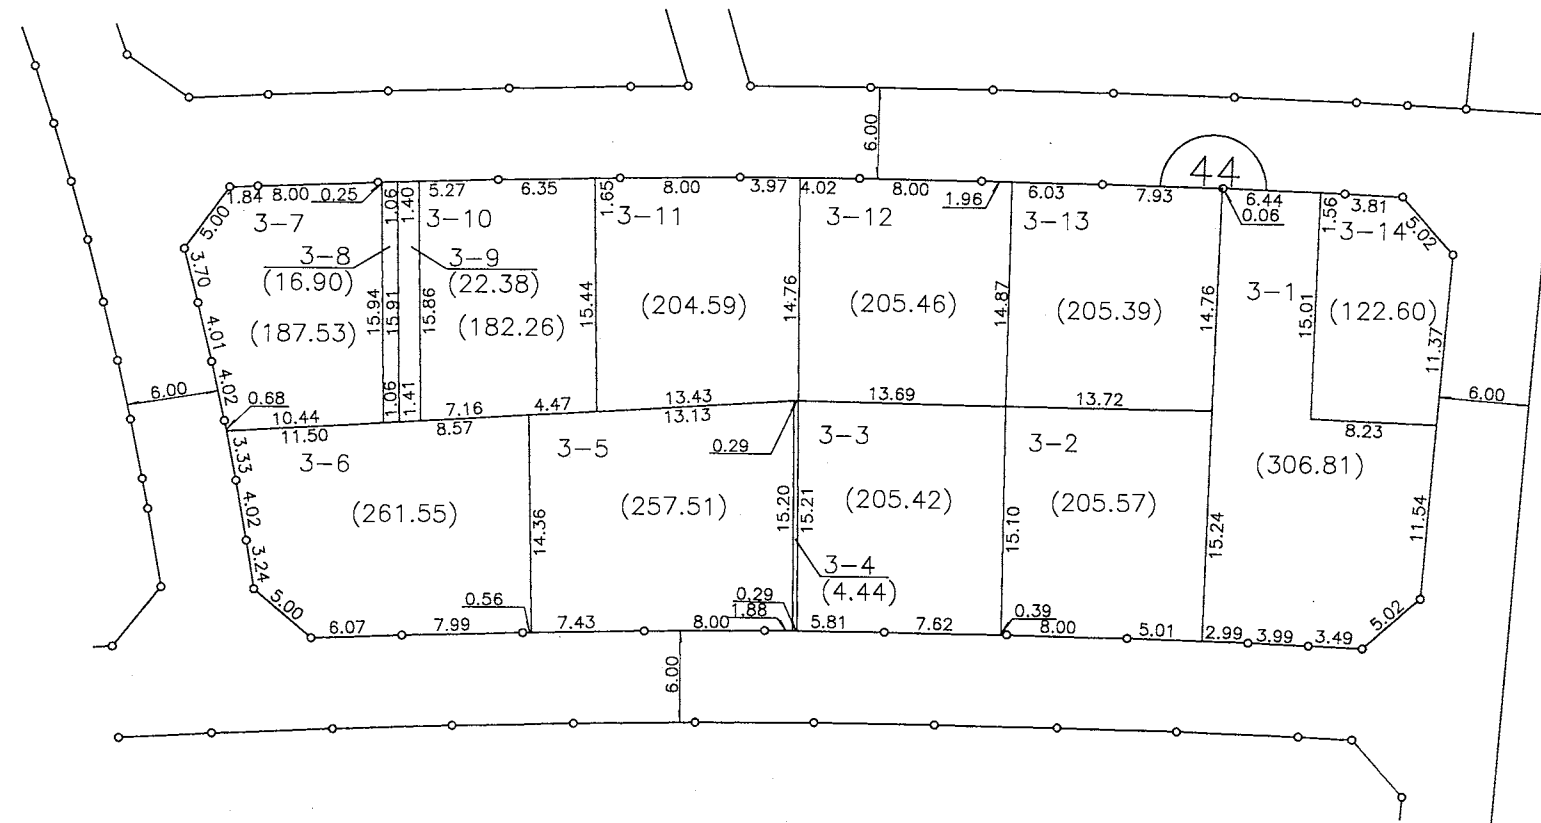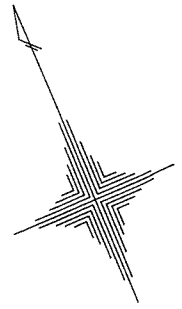

縮尺 1 : 500



凡 例	
施行地区界	
町 界	
町 名	高山台一丁目
街区番号	68
地 番	6-13

参考資料

この資料は換地処分時のものであり民々間、又は官民間の  
所有権界を証明するものではありません。

大和都市計画事業 香芝市高山台特定土地区画整理事業  
 画地出来形図

高山台三丁目

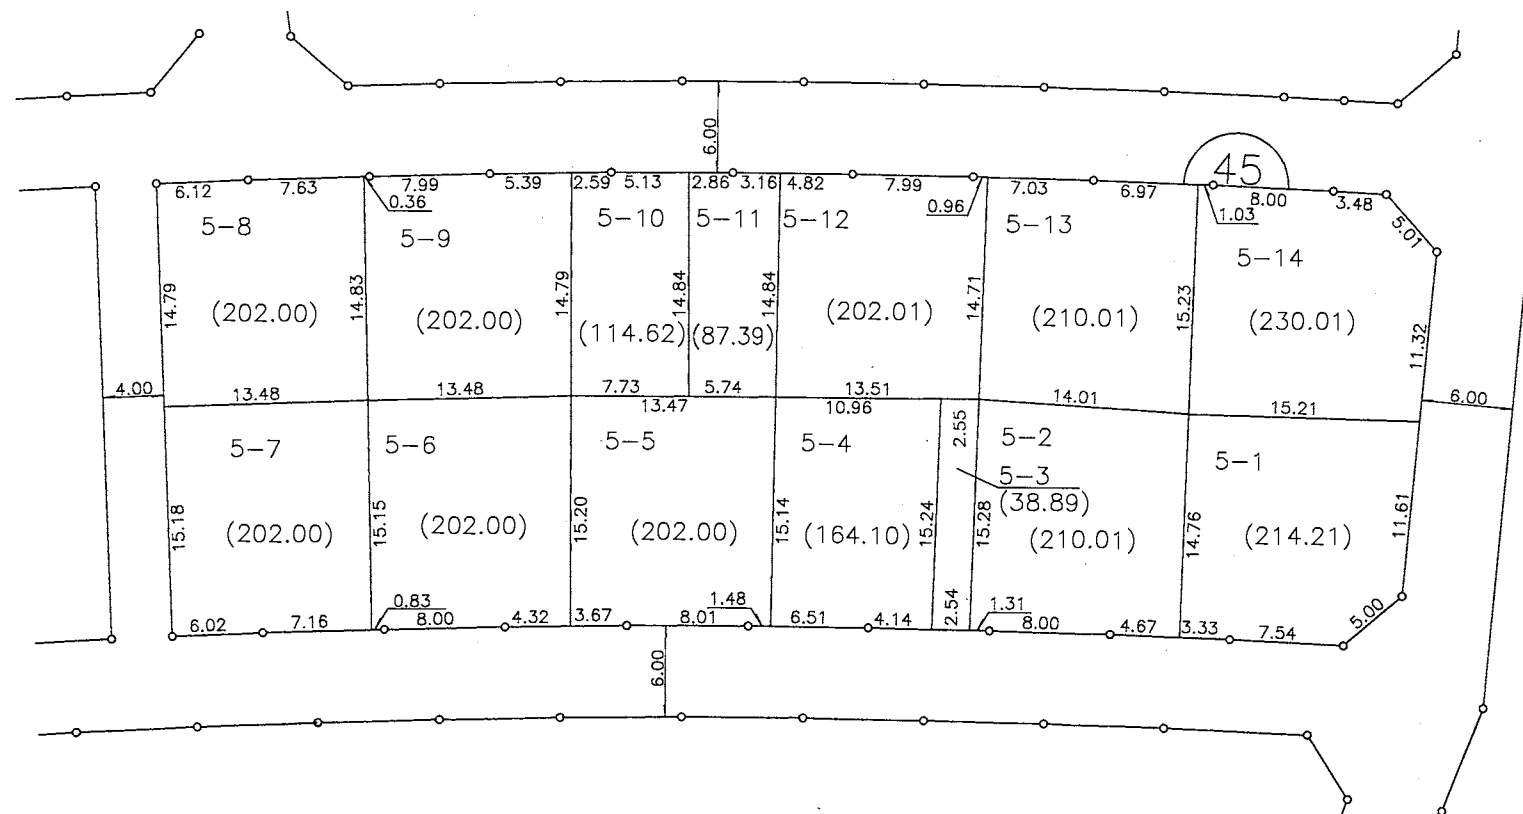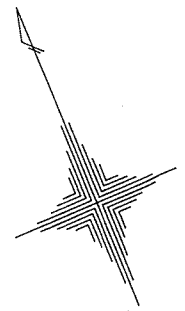


縮尺 1 : 500


凡 例	
施行地区界	
町 界	
町 名	高山台一丁目
街区番号	
地 番	6-13

参考資料  
 この資料は換地処分時のものであり民々間、又は官民間の  
 所有権界を証明するものではありません。

大和都市計画事業 香芝市高山台特定土地区画整理事業  
画地出来形図

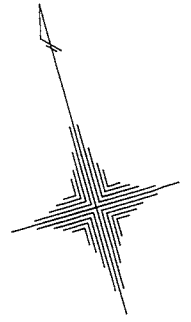

高山台三丁目

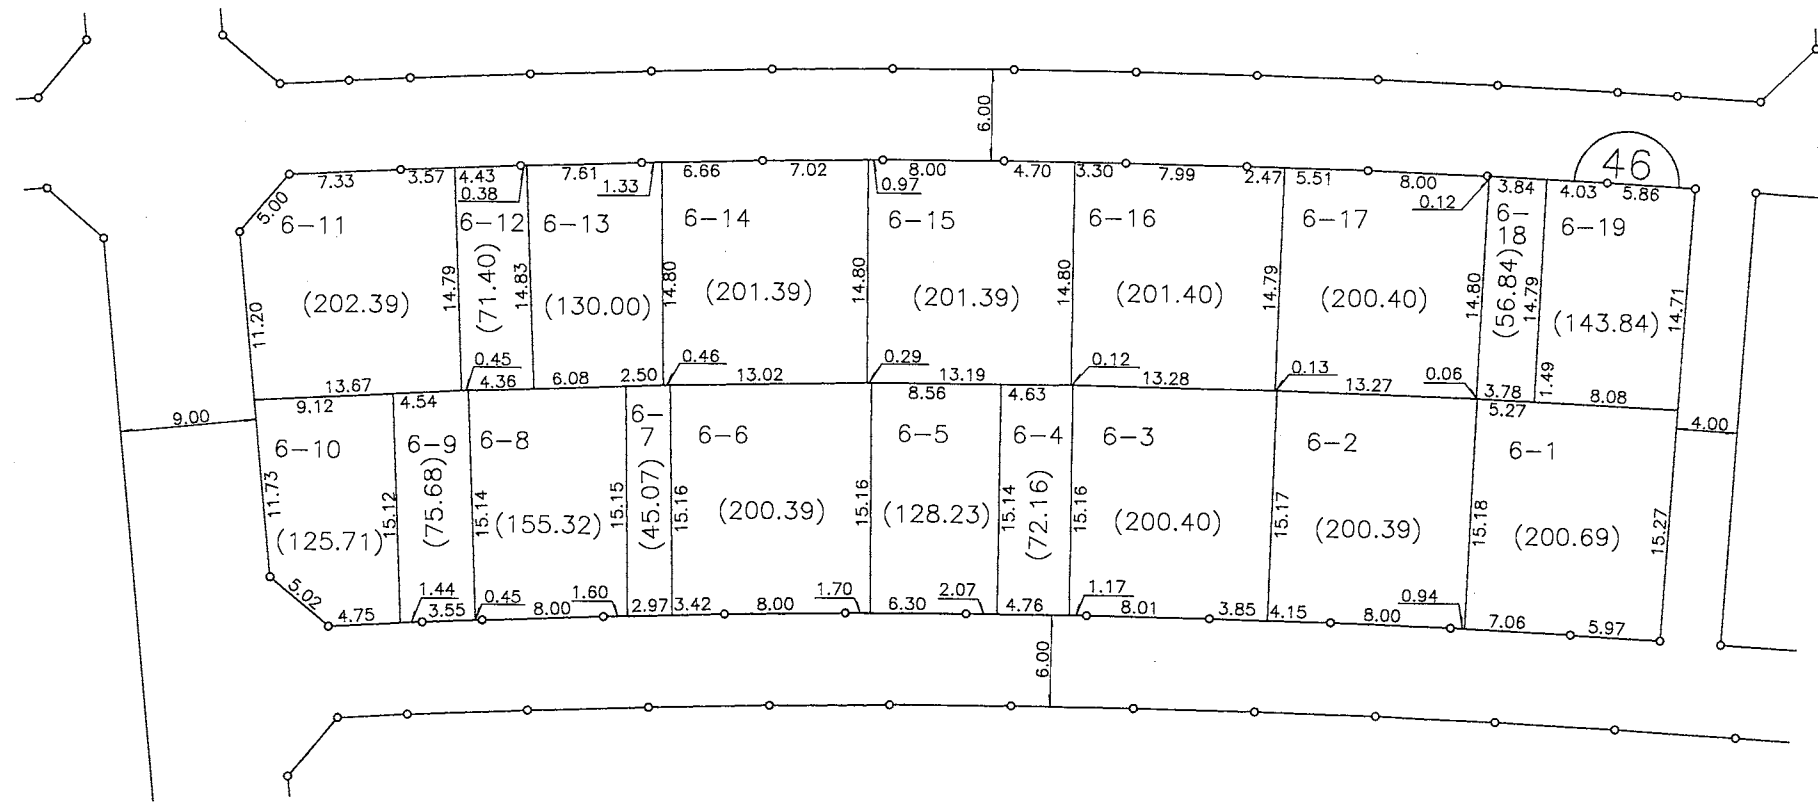

縮尺 1 : 500



凡 例	
施行地区界	
町 界	
町 名	高山台一丁目
街区番号	
地 番	6-13

参考資料  
この資料は換地処分時のものであり民々間、又は官民間の  
所有権界を証明するものではありません。

街区番号 47

大和都市計画事業 香芝市高山台特定土地区画整理事業  
 画地出来形図

高山台三丁目

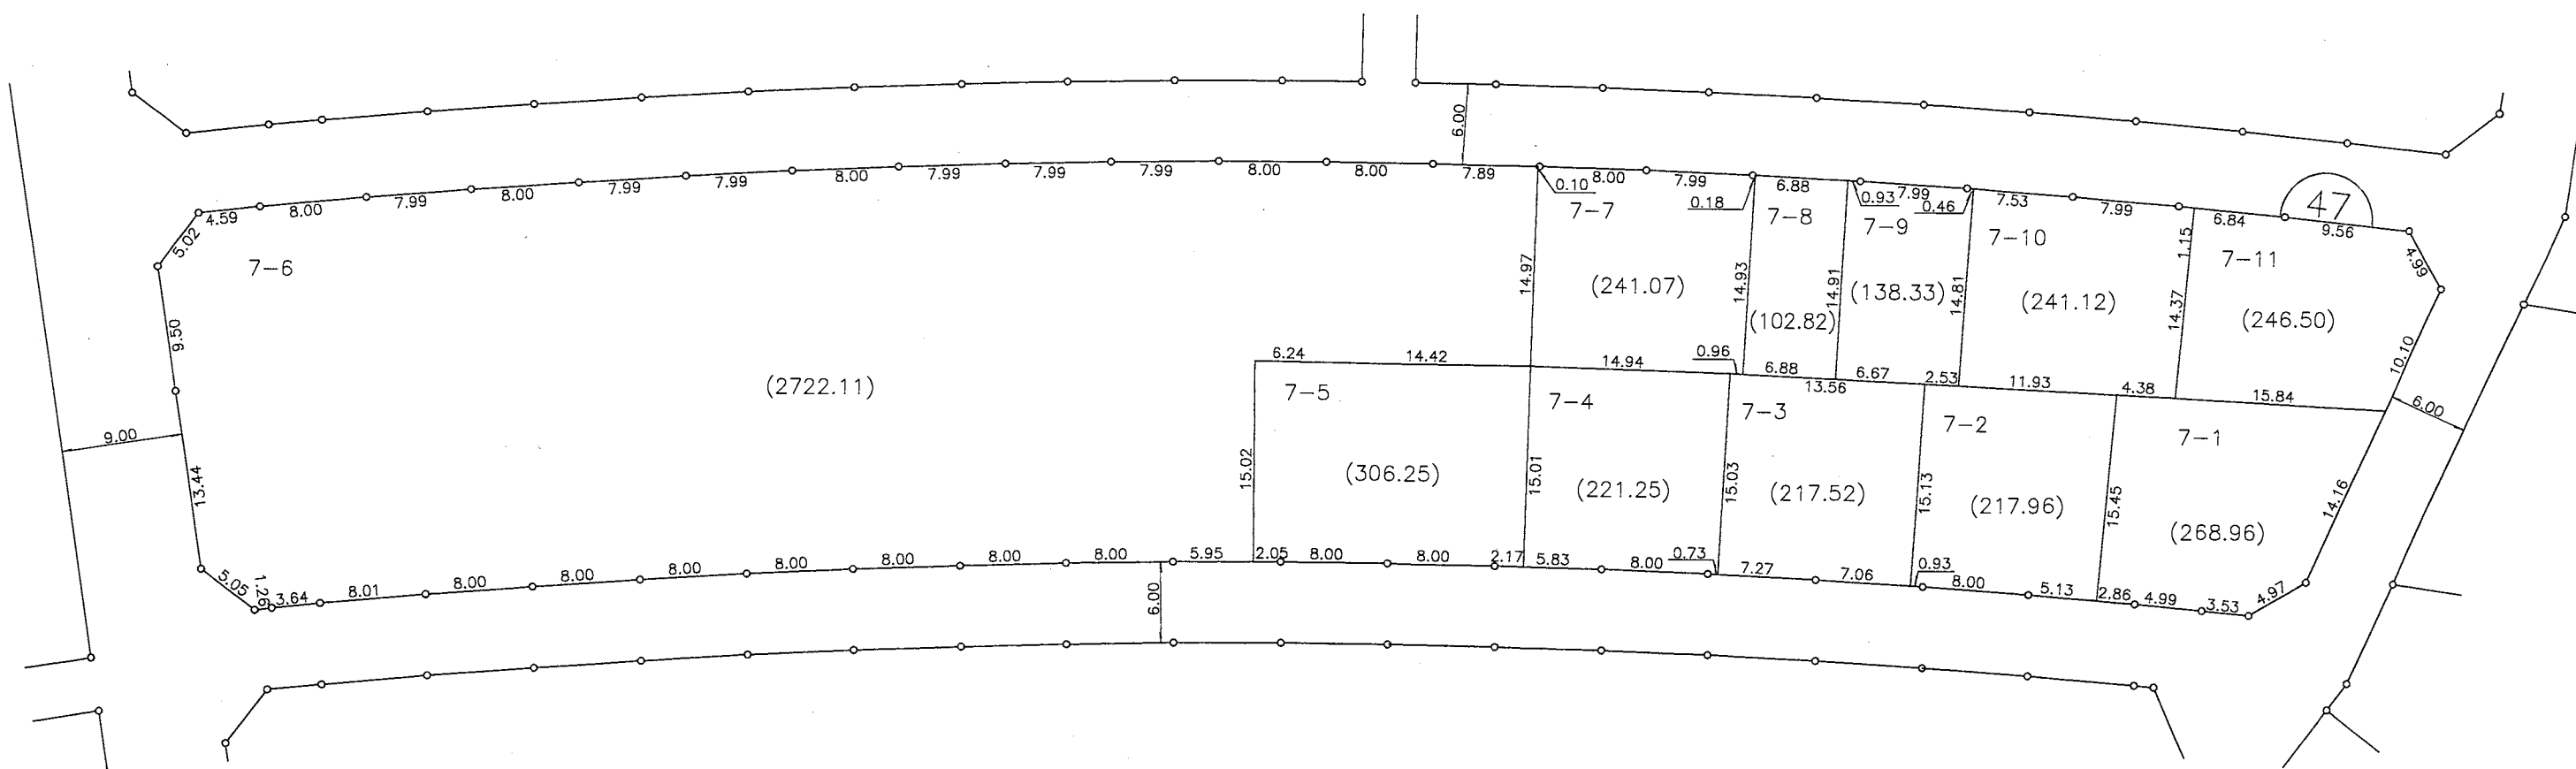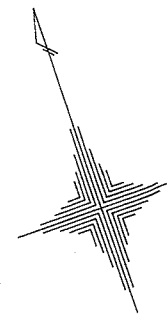



縮尺 1 : 500

凡 例	
施行地区界	
町 界	
町 名	高山台一丁目
街区番号	
地 番	6-13

参考資料  
 この資料は換地処分時のものであり民々間、又は官民間の  
 所有権界を証明するものではありません。

大和都市計画事業 香芝市高山台特定土地区画整理事業  
 画地出来形図

高山台三丁目

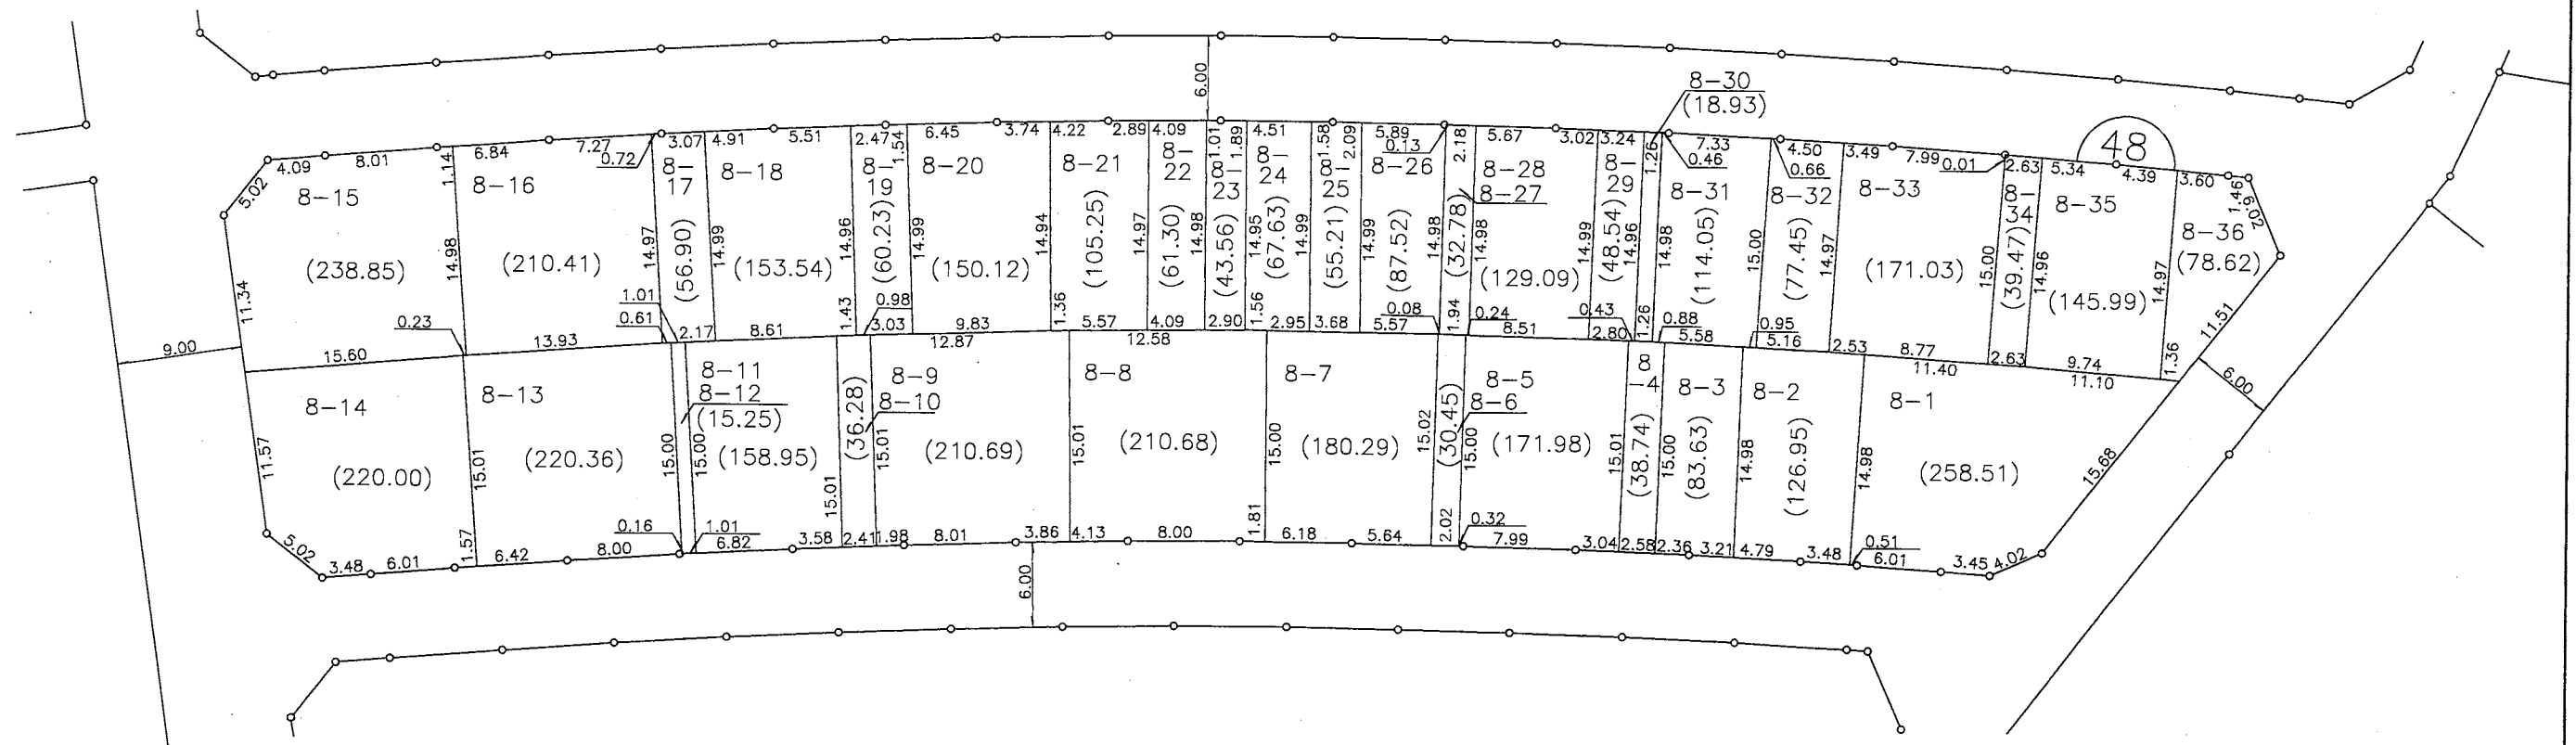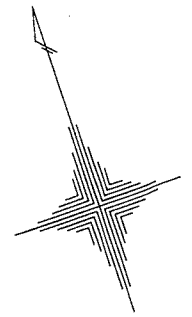

縮尺 1 : 500

凡 例	
施行地区界	
町 界	
町 名	高山台一丁目
街区番号	
地 番	6-13


参考資料  
 この資料は換地処分時のものであり民々間、又は官民間の  
 所有権界を証明するものではありません。






街区番号 50

# 大和都市計画事業 香芝市高山台特定土地区画整理事業 画地出来形図

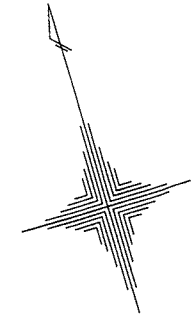

## 高山台三丁目

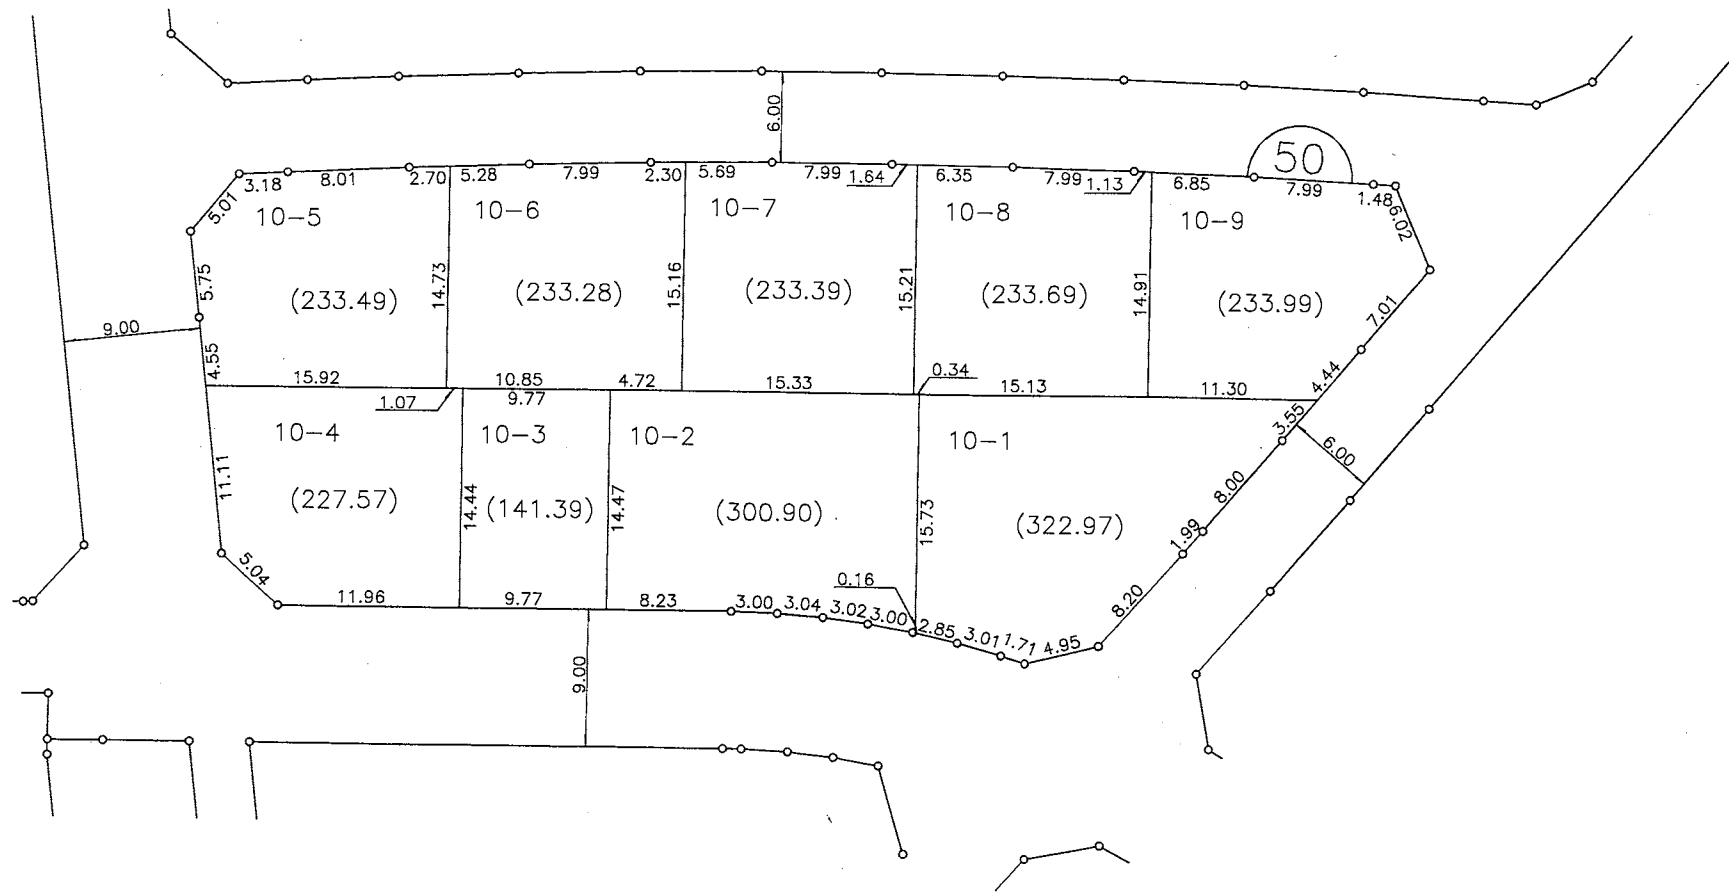


縮尺 1 : 500

凡 例	
施行地区界	
町 界	
町 名	高山台一丁目
街区番号	
地 番	6-13


参考資料  
 この資料は換地処分時のものであり民々間、又は官民間の  
 所有権界を証明するものではありません。

街区番号 51-1

大和都市計画事業 香芝市高山台特定土地区画整理事業  
 画地出来形図

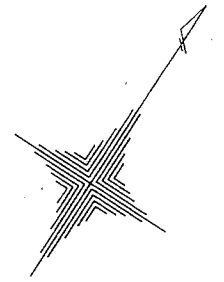

高山台三丁目

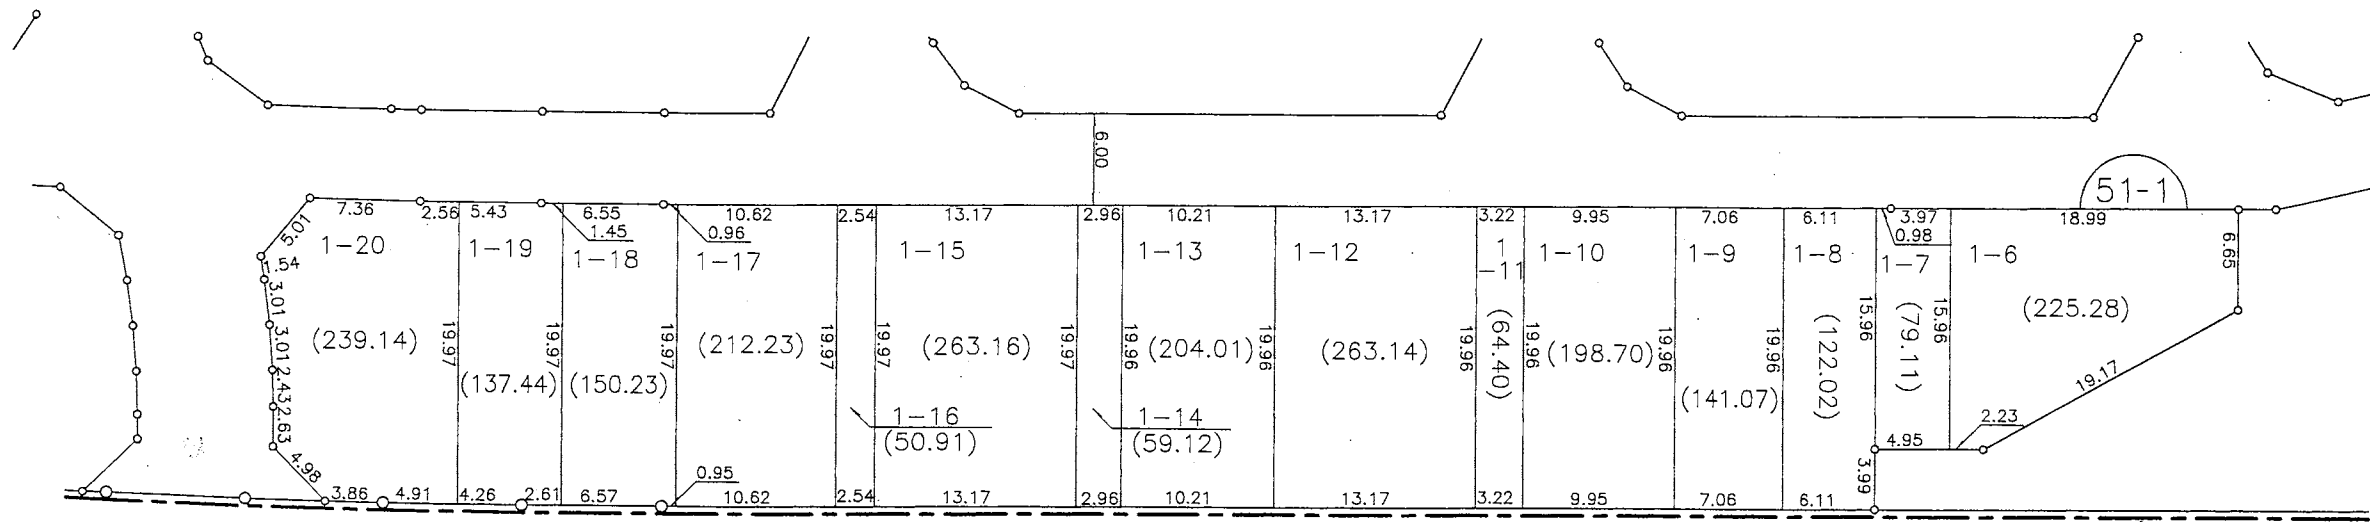

都市計画道路中和幹線

高山台一丁目


縮尺 1 : 500

凡	例
施行地区界	
町界	
町名	高山台一丁目
街区番号	
地番	6-13


参考資料  
 この資料は換地処分時のものであり民々間、又は官民間の  
 所有権界を証明するものではありません。

街区番号 51-2

# 大和都市計画事業 香芝市高山台特定土地区画整理事業 画地出来形図

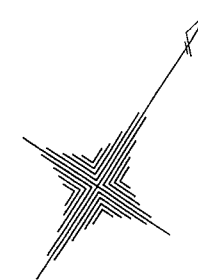

高山台三丁目

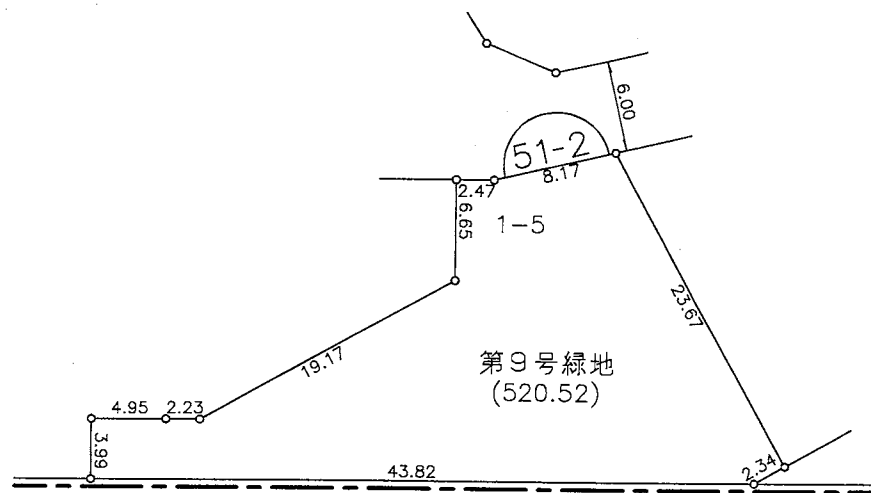

都市計画道路中和幹線

高山台一丁目


縮尺 1 : 500

凡	例
施行地区界	
町界	
町名	高山台一丁目
街区番号	
地番	6-13


参考資料  
この資料は換地処分時のものであり民々間、又は官民間の  
所有権界を証明するものではありません。

街区番号 51-3

# 大和都市計画事業 香芝市高山台特定土地区画整理事業 画地出来形図

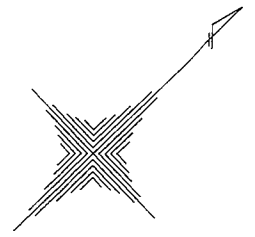

高山台三丁目

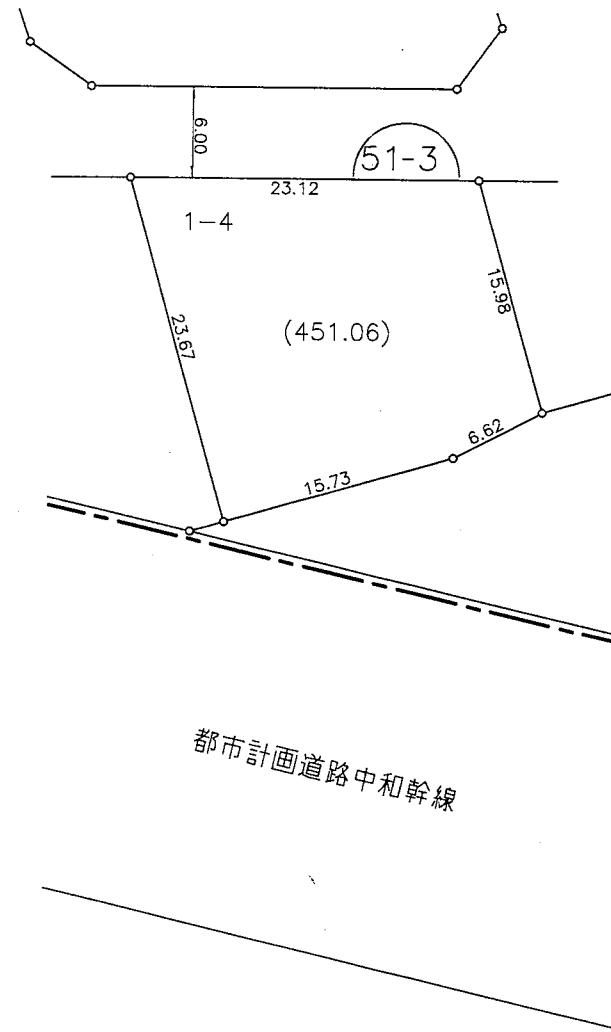

高山台一丁目

縮尺 1 : 500


凡 例	
施行地区界	
町 界	
町 名	高山台一丁目
街区番号	
地 番	6-13

参考資料  
この資料は換地処分時のものであり民々間、又は官民間の  
所有権界を証明するものではありません。

街区番号 51-4

# 大和都市計画事業 香芝市高山台特定土地区画整理事業 画地出来形図

高山台三丁目

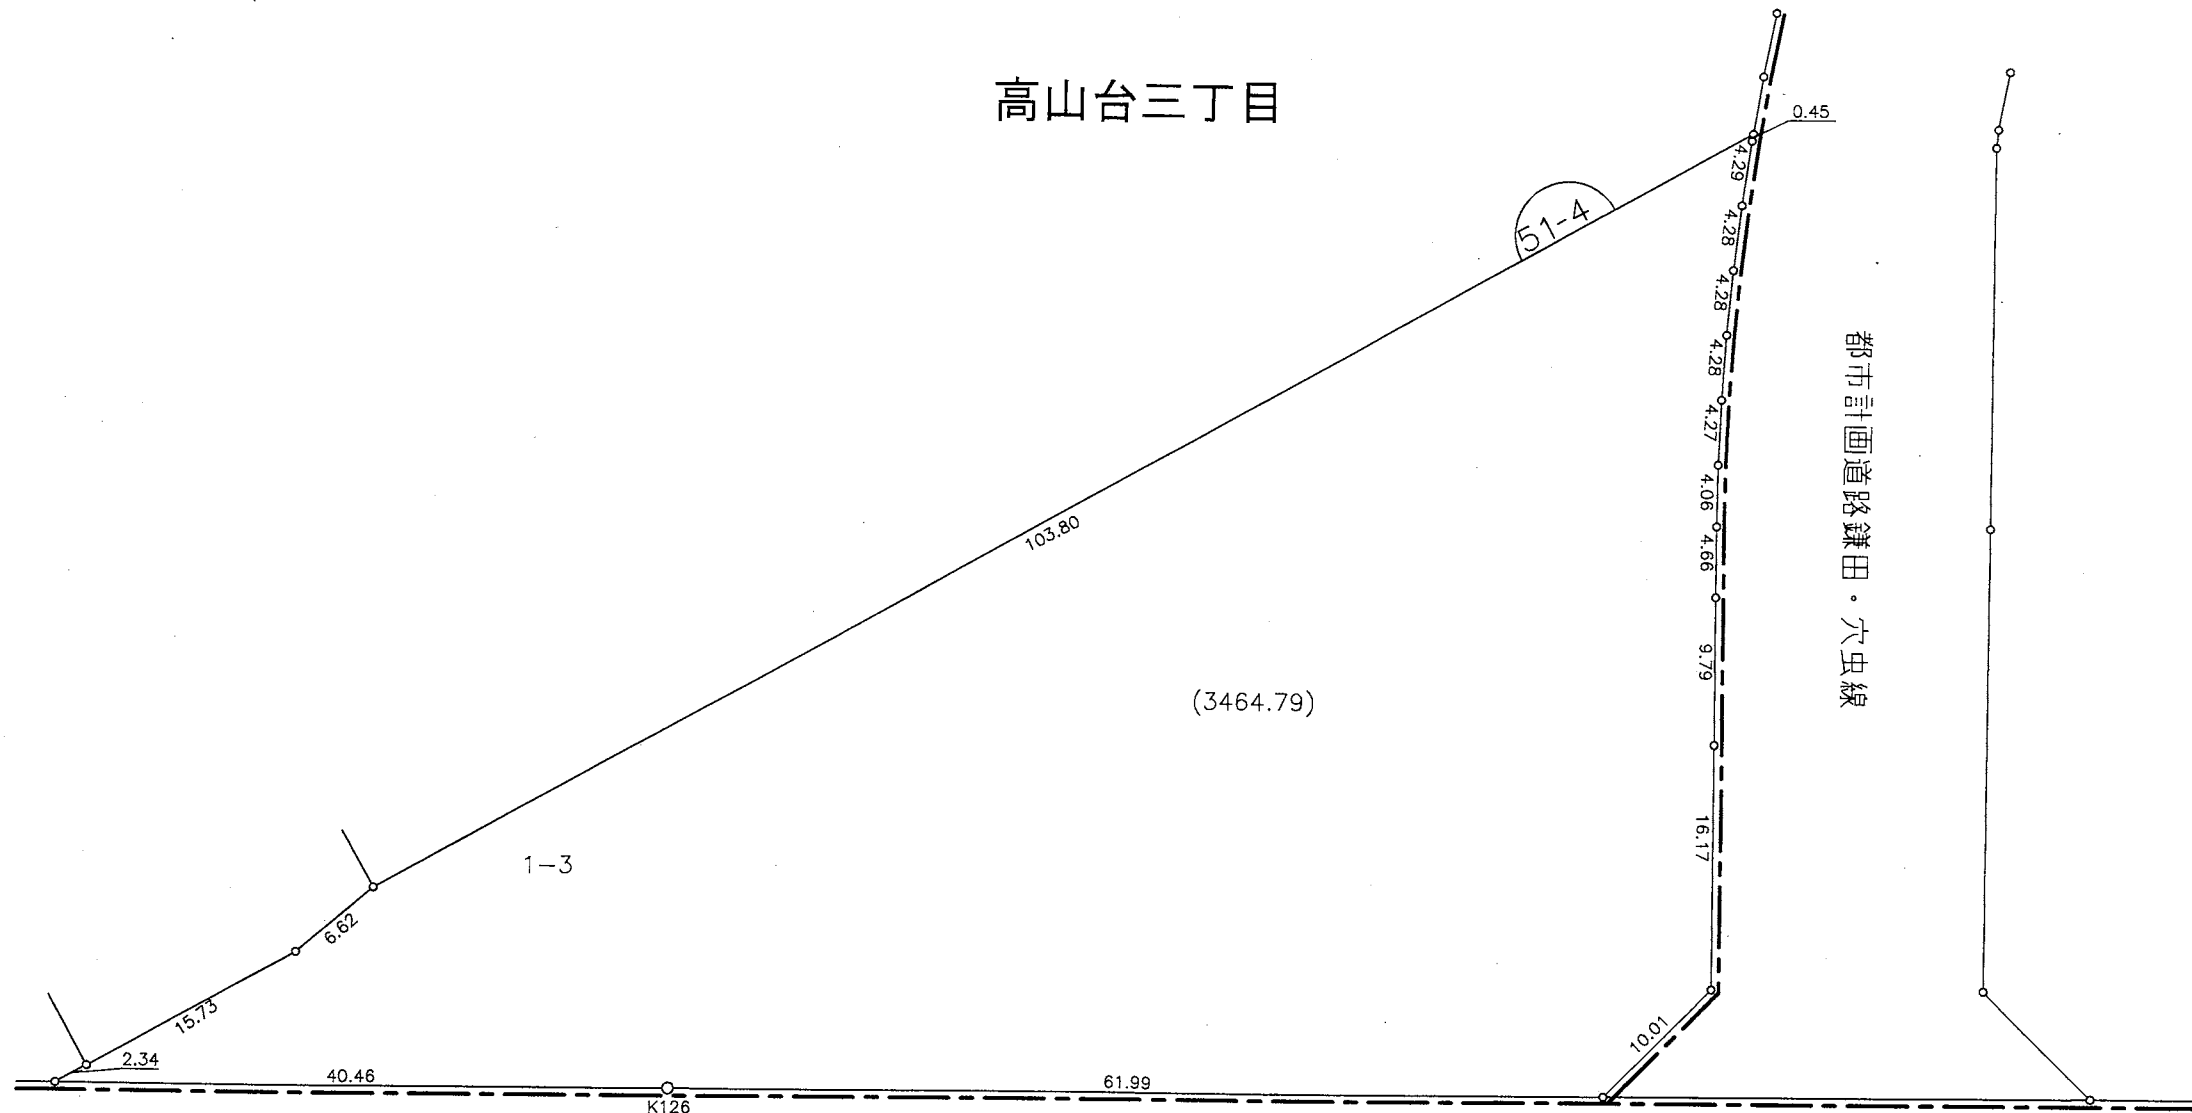

都市計画道路中和幹線

高山台一丁目

縮尺 1 : 500



凡 例	
施行地区界	
町 界	
町 名	高山台一丁目
街区番号	
地 番	6-13

参考資料  
この資料は換地処分時のものであり民々間、又は官民間の  
所有権界を証明するものではありません。

街区番号 51-5

大和都市計画事業 香芝市高山台特定土地区画整理事業  
 画地出来形図

高山台三丁目

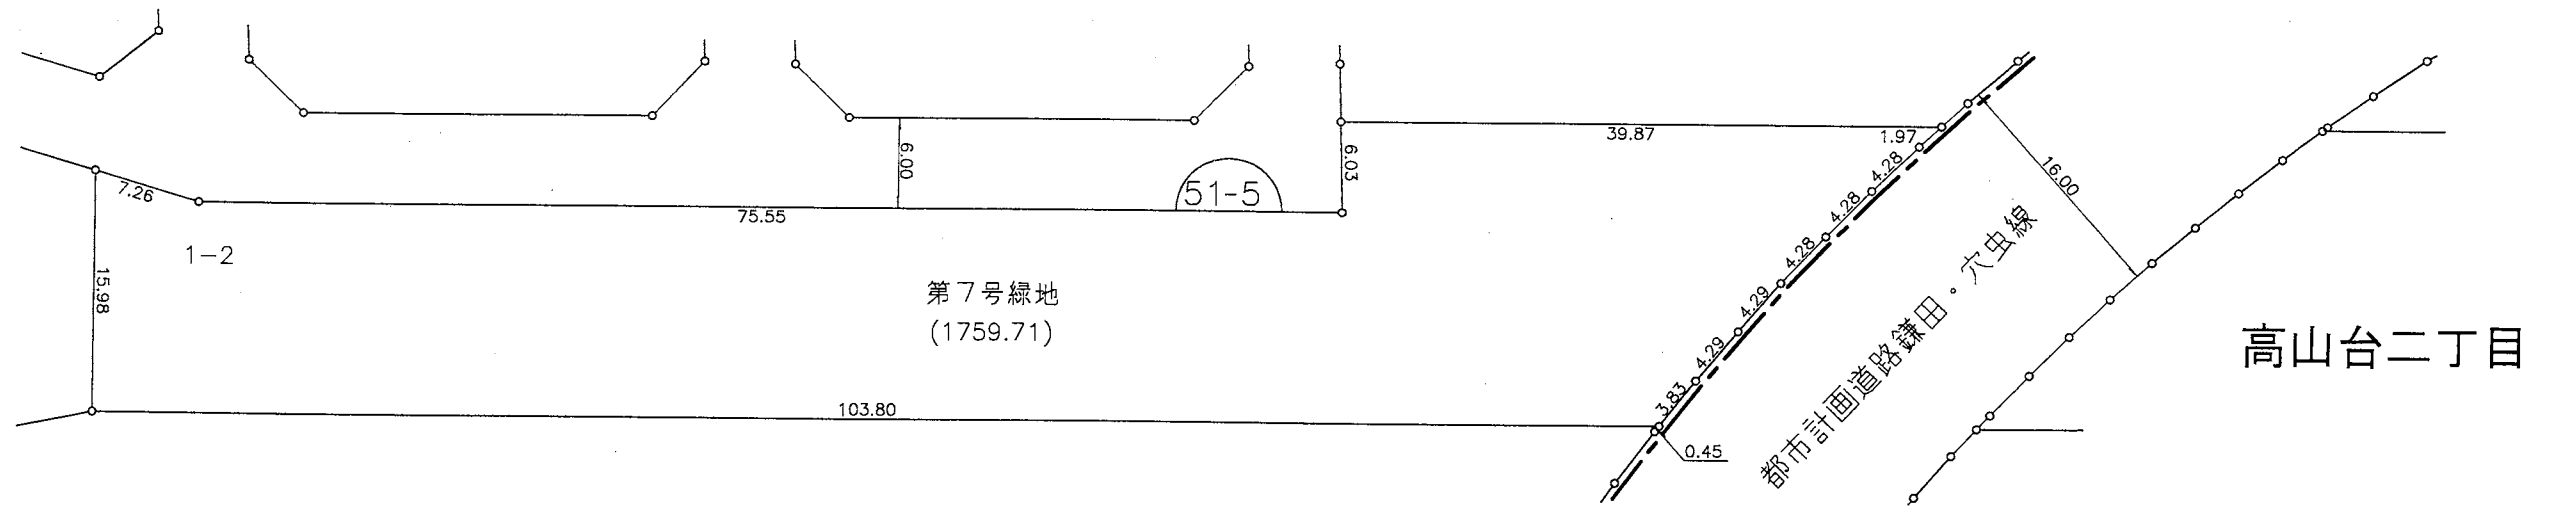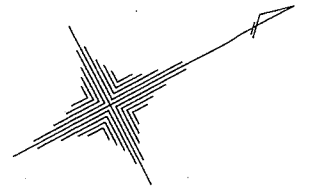



凡 例	
施行地区界	
町 界	
町 名	高山台一丁目
街区番号	
地 番	6-13

縮尺 1 : 500

参考資料  
 この資料は換地処分時のものであり民々間、又は官民間の  
 所有権界を証明するものではありません。

街区番号 51-6

# 大和都市計画事業 香芝市高山台特定土地区画整理事業 画地出来形図

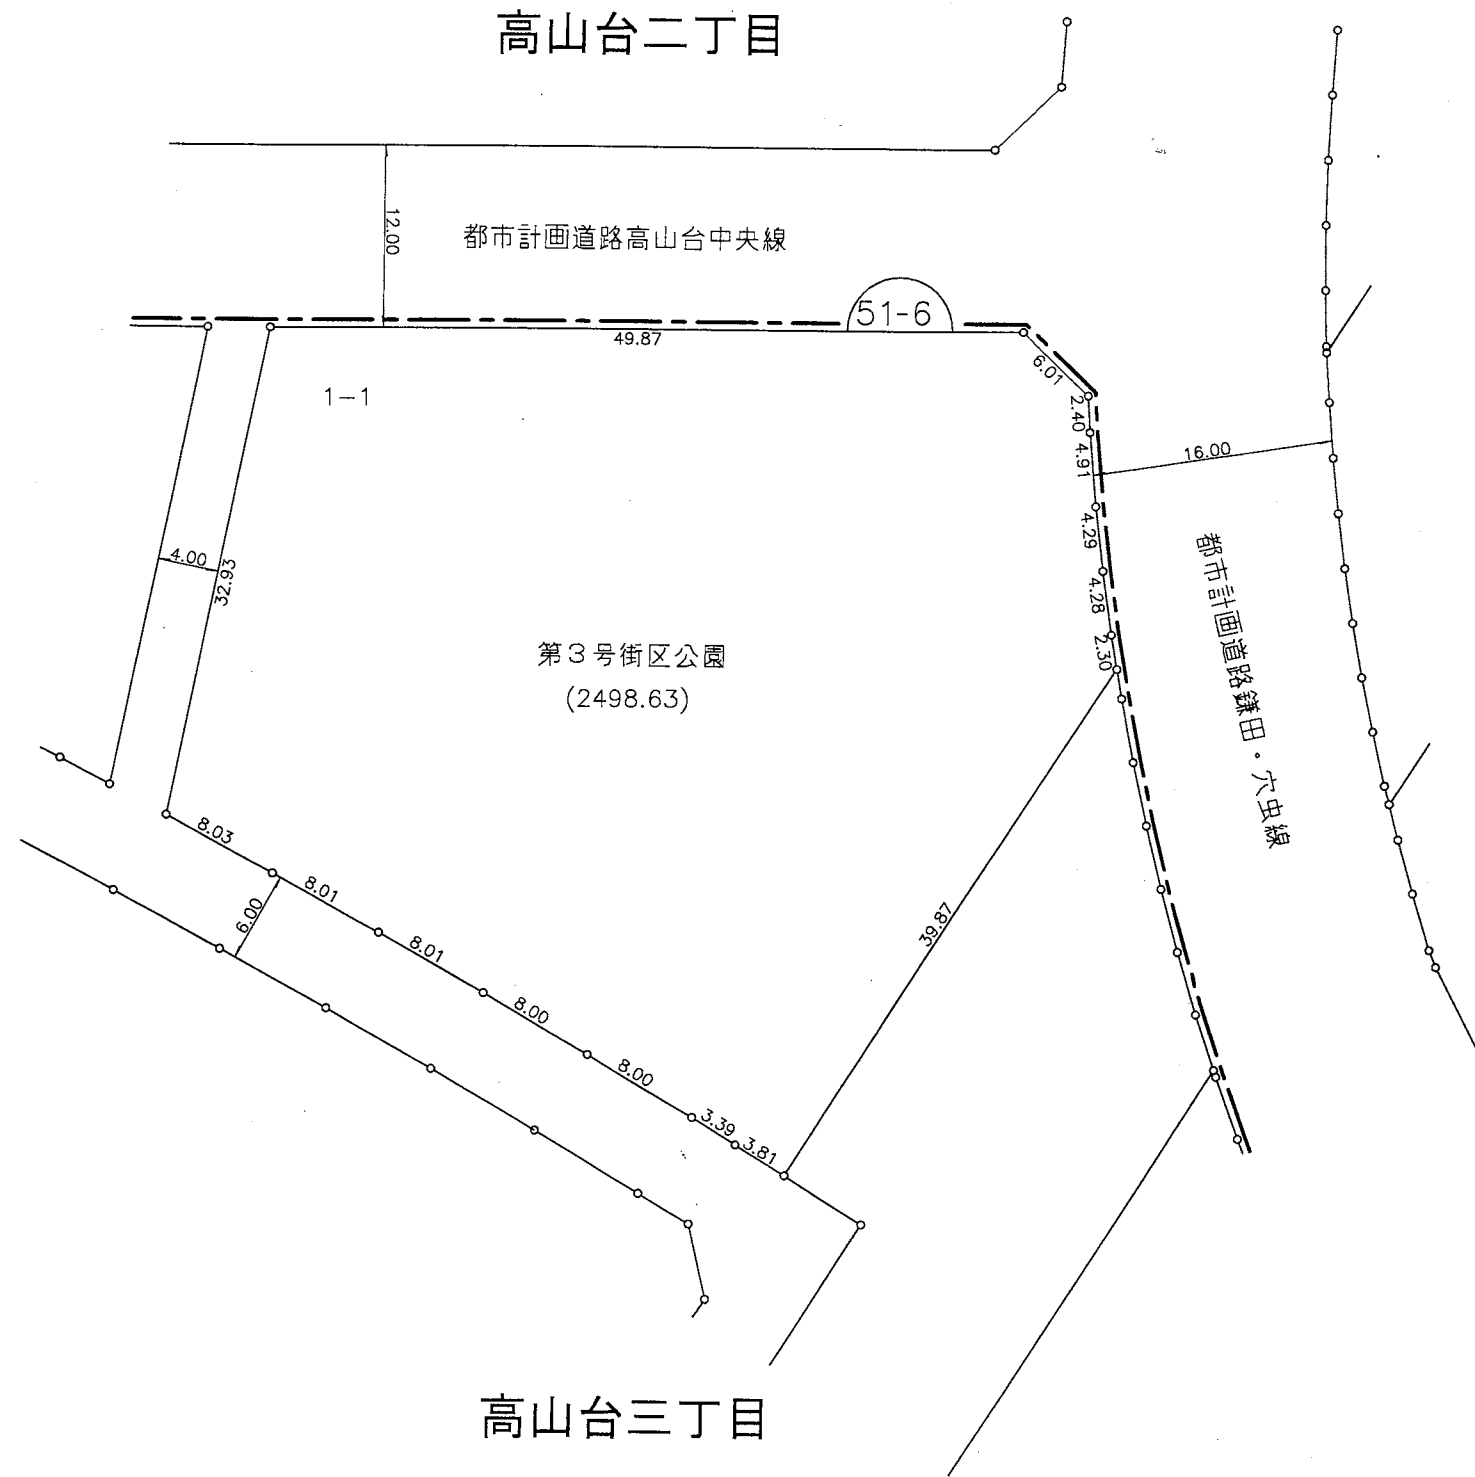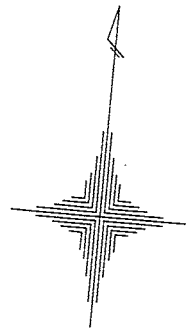

縮尺 1 : 500

凡 例	
施行地区界	
町 界	
町 名	高山台一丁目
街区番号	
地 番	6-13

参考資料  
この資料は換地処分時のものであり民々間、又は官民間の  
所有権界を証明するものではありません。