



街区番号

62

大和都市計画事業 香芝市高山台特定土地区画整理事業 画地出来形図

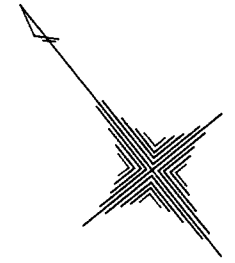

高山台一丁目

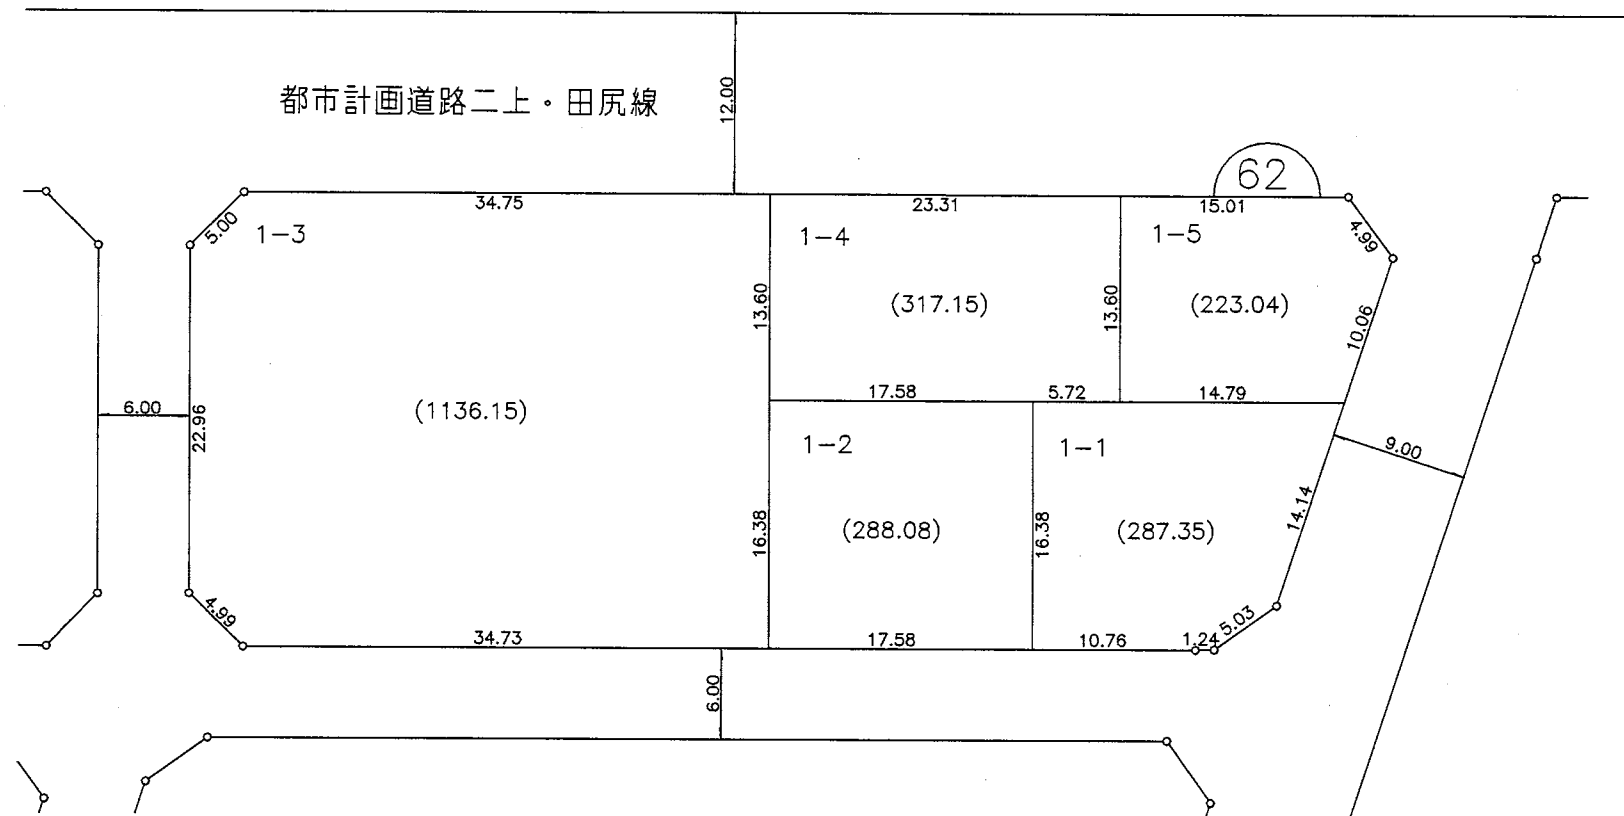

縮尺 1 : 500


凡 例	
施行地区界	
町 界	
町 名	高山台一丁目
街区番号	
地 番	6-13

参考資料


この資料は換地処分時のものであり民々間、又は官民間の
所有権界を証明するものではありません。

街区番号 63-1

大和都市計画事業 香芝市高山台特定土地区画整理事業 画地出来形図

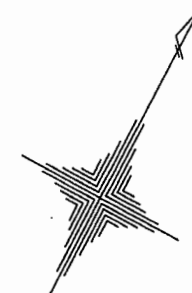

高山台一丁目

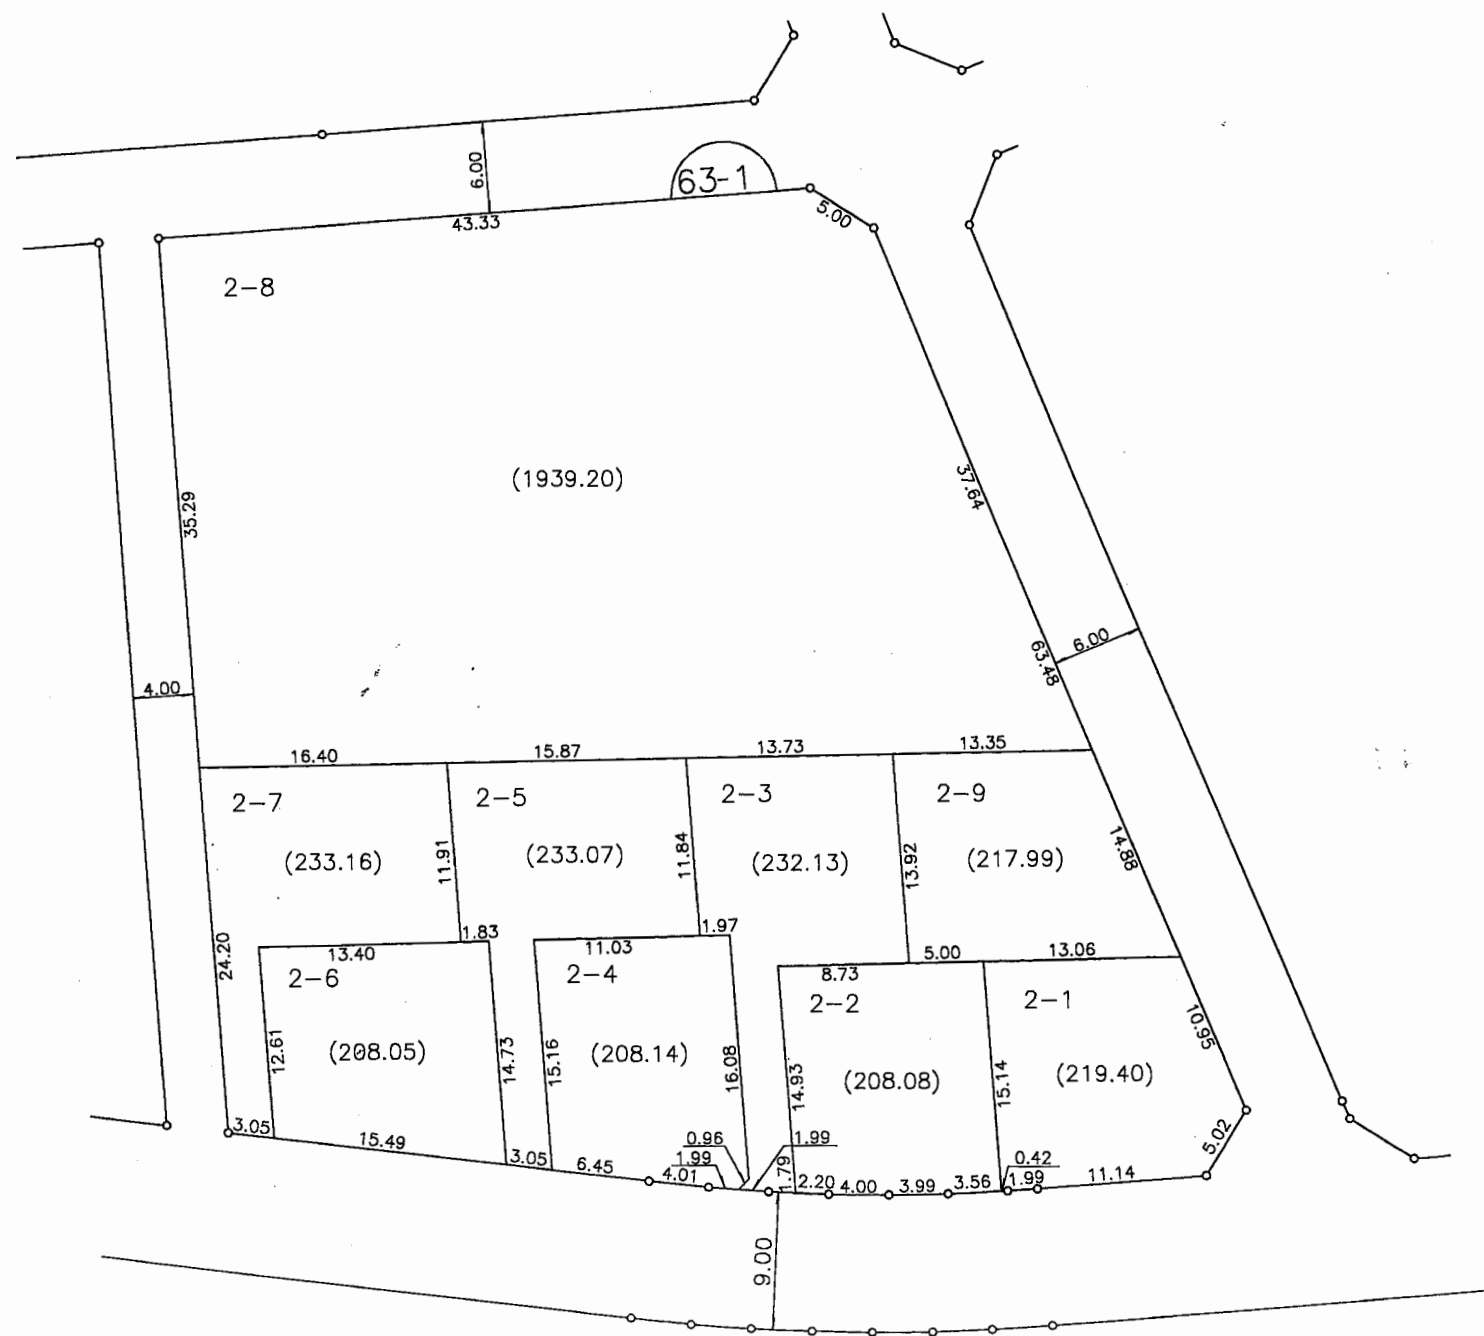

縮尺 1 : 500

凡 例	
施行地区界	
町 界	
町 名	高山台一丁目
街区番号	
地 番	6-13



参考資料
 この資料は換地処分時のものであり民々間、又は官民間の
 所有権界を証明するものではありません。

街区番号

64

大和都市計画事業 香芝市高山台特定土地区画整理事業 画地出来形図

高山台一丁目

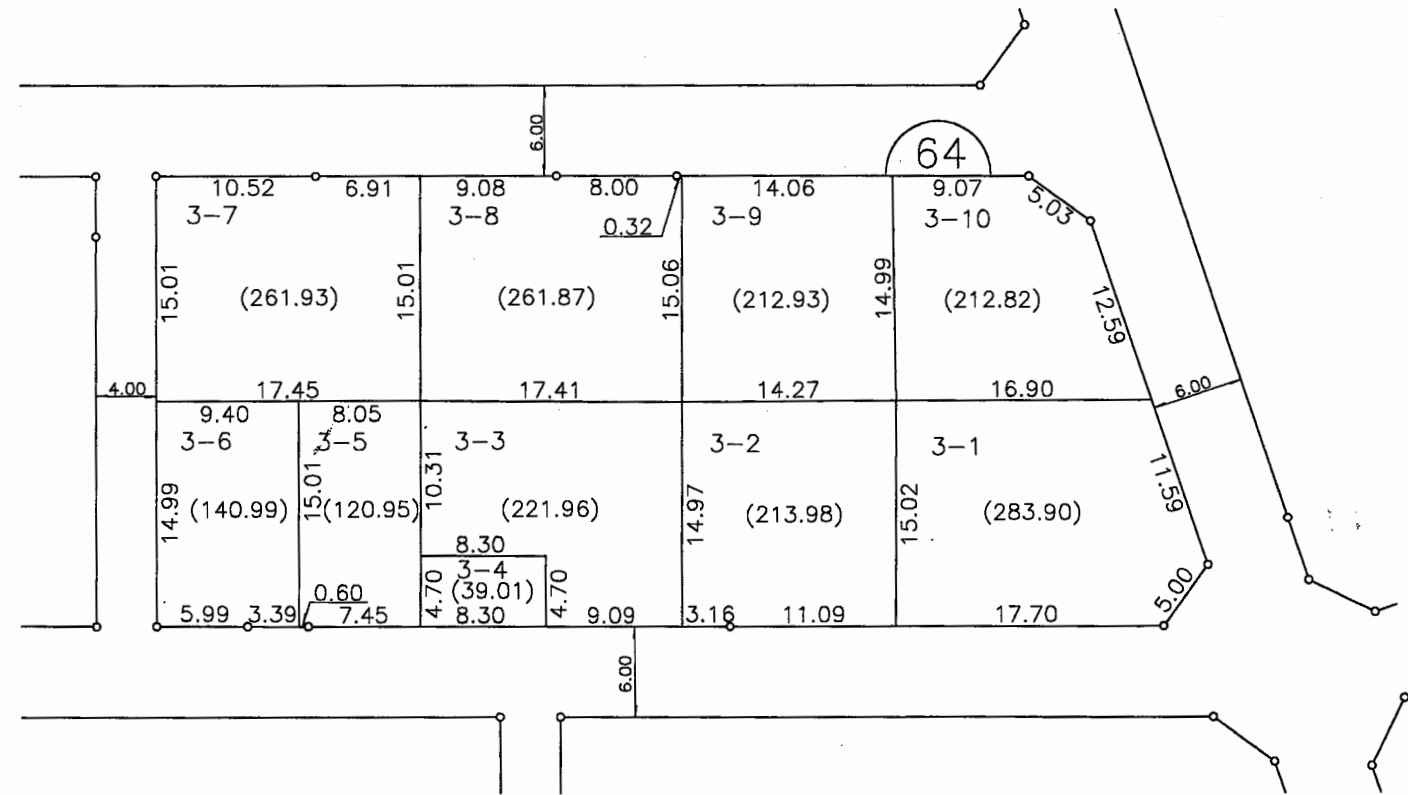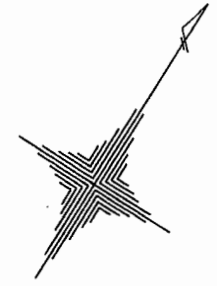

縮尺 1 : 500


凡 例	
施行地区界	
町 界	
町 名	高山台一丁目
街区番号	
地 番	6-13

参考資料
 この資料は換地処分時のものであり民々間、又は官民間の
 所有権界を証明するものではありません。

街区番号


61

大和都市計画事業 香芝市高山台特定土地区画整理事業
 画地出来形図

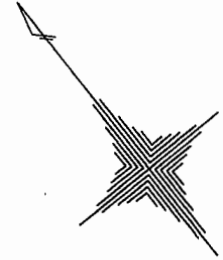

高山台一丁目

高山台二丁目

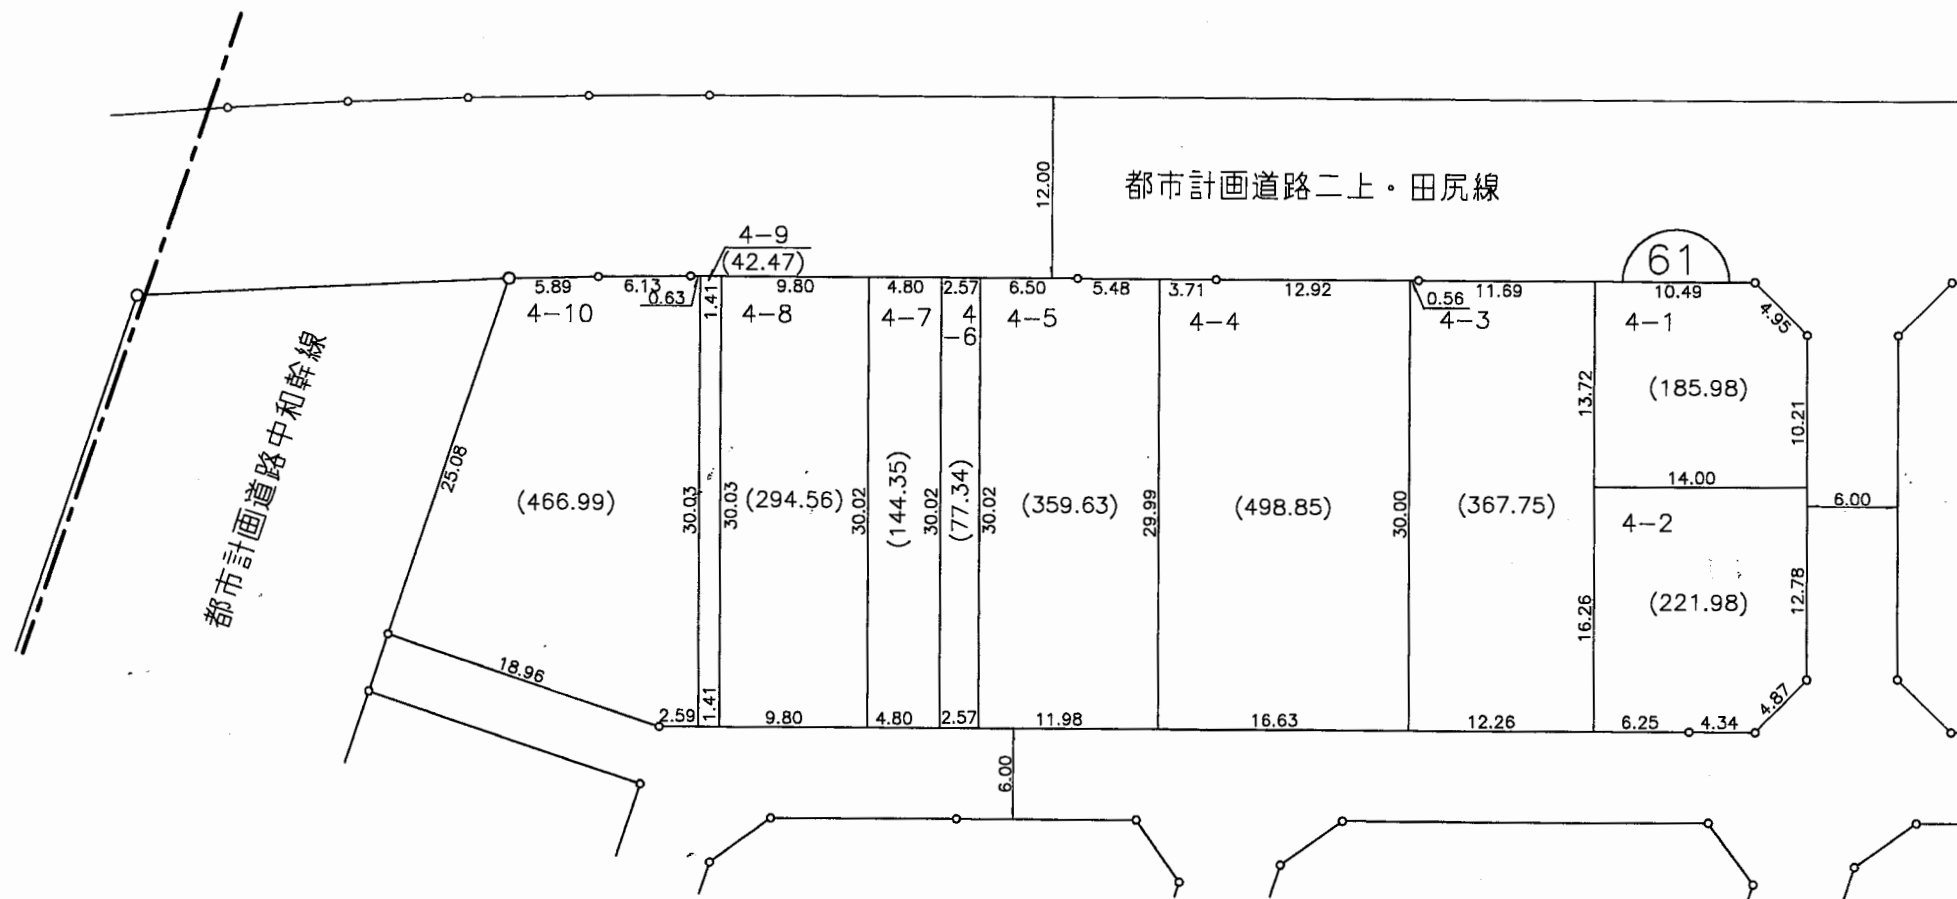

縮尺 1 : 500

凡	例
施行地区界	
町界	
町名	高山台一丁目
街区番号	
地番	6-13



参考資料
 この資料は換地処分時のものであり民々間、又は官民間の
 所有権界を証明するものではありません。

街区番号

67

大和都市計画事業 香芝市高山台特定土地区画整理事業 画地出来形図

高山台二丁目

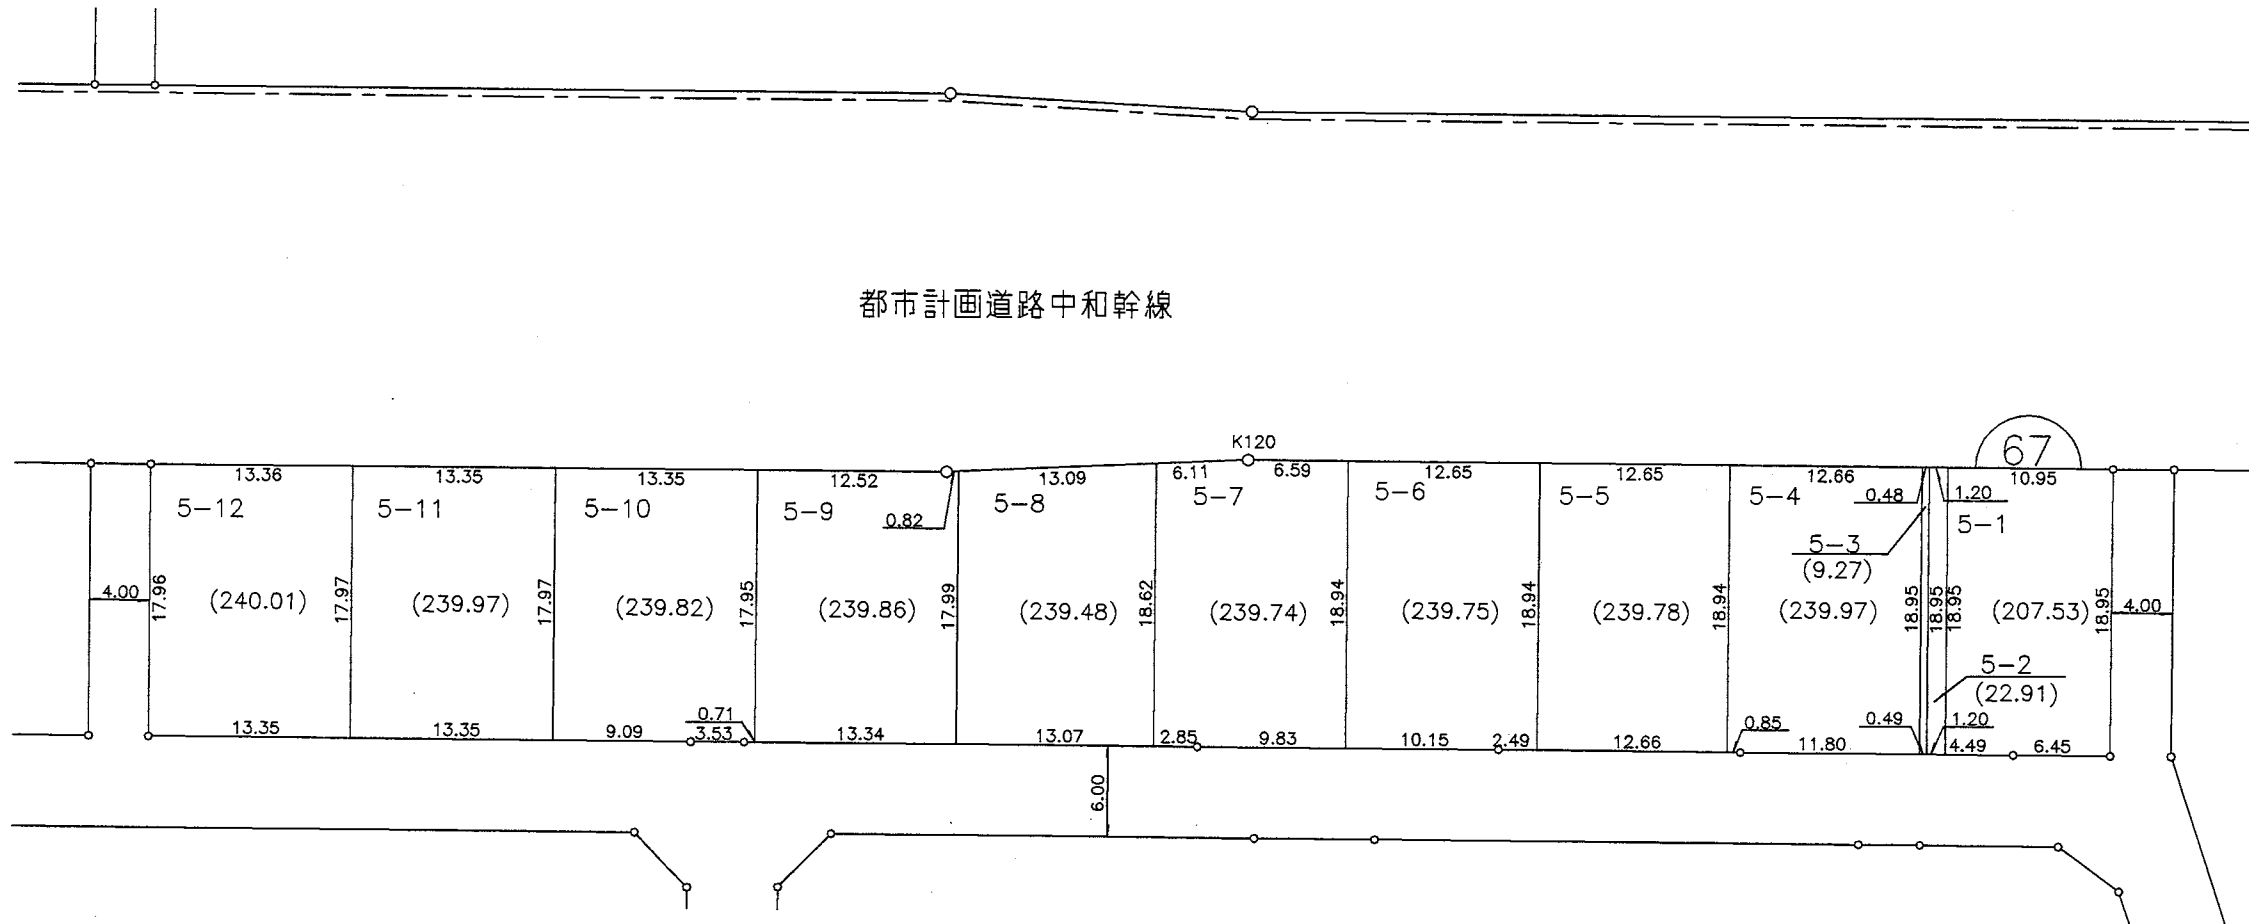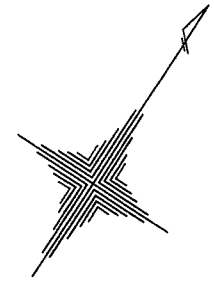

高山台一丁目

縮尺 1 : 500

凡 例	
施行地区界	
町 界	
町 名	高山台一丁目
街区番号	
地 番	6-13

参考資料



この資料は換地処分時のものであり民々間、又は官民間の
所有権界を証明するものではありません。

街区番号

66

大和都市計画事業 香芝市高山台特定土地区画整理事業 画地出来形図

高山台一丁目

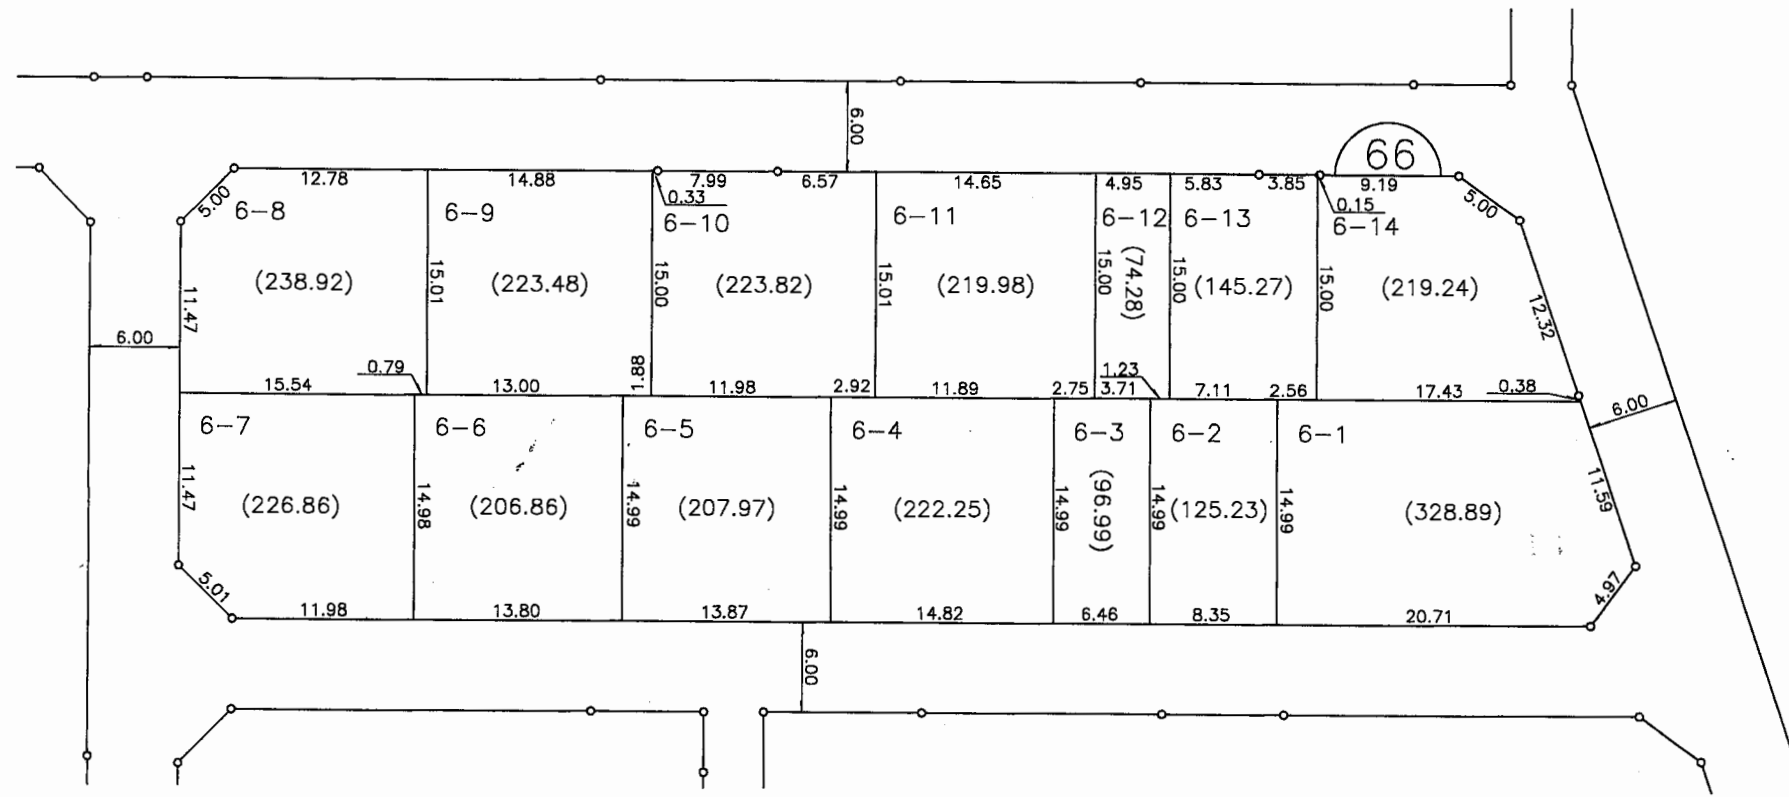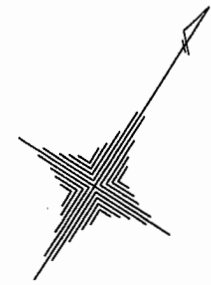

縮尺 1 : 500


凡 例	
施行地区界	
町 界	
町 名	高山台一丁目
街区番号	
地 番	6-13

参考資料


この資料は換地処分時のものであり民々間、又は官民間の所有権界を証明するものではありません。

街区番号 65

大和都市計画事業 香芝市高山台特定土地区画整理事業 画地出来形図

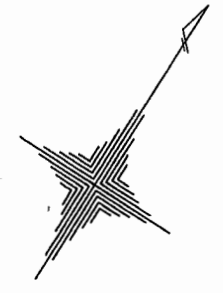

高山台一丁目

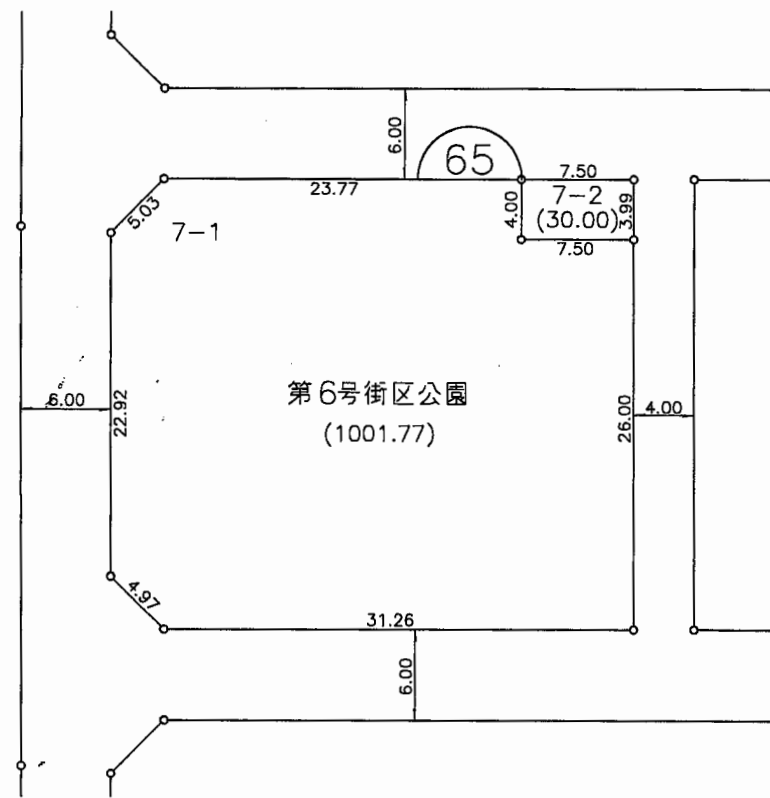


縮尺 1 : 500

凡 例	
施行地区界	
町 界	
町 名	高山台一丁目
街区番号	
地 番	6-13


参考資料
この資料は換地処分時のものであり民々間、又は官民間の
所有権界を証明するものではありません。

街区番号 63-2

大和都市計画事業 香芝市高山台特定土地区画整理事業 画地出来形図

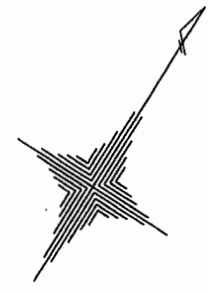

高山台一丁目

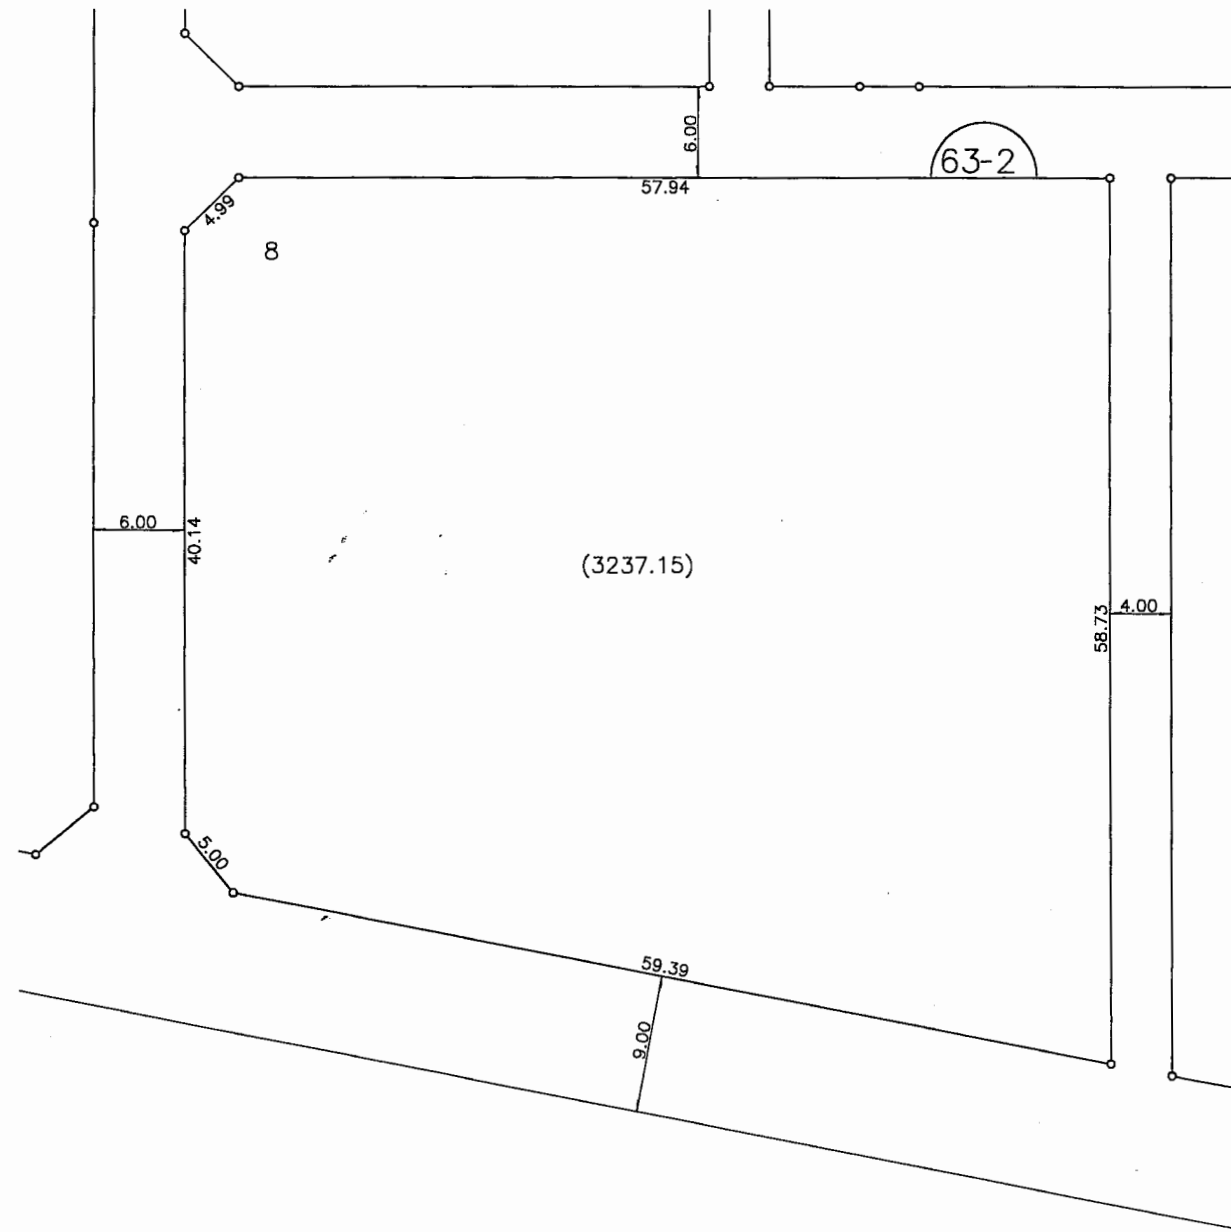


縮尺 1 : 500

凡 例	
施行地区界	
町 界	
町 名	高山台一丁目
街区番号	
地 番	6-13

参考資料
この資料は換地処分時のものであり民々間、又は官民間の
所有権界を証明するものではありません。

大和都市計画事業 香芝市高山台特定土地区画整理事業
画地出来形図

高山台一丁目

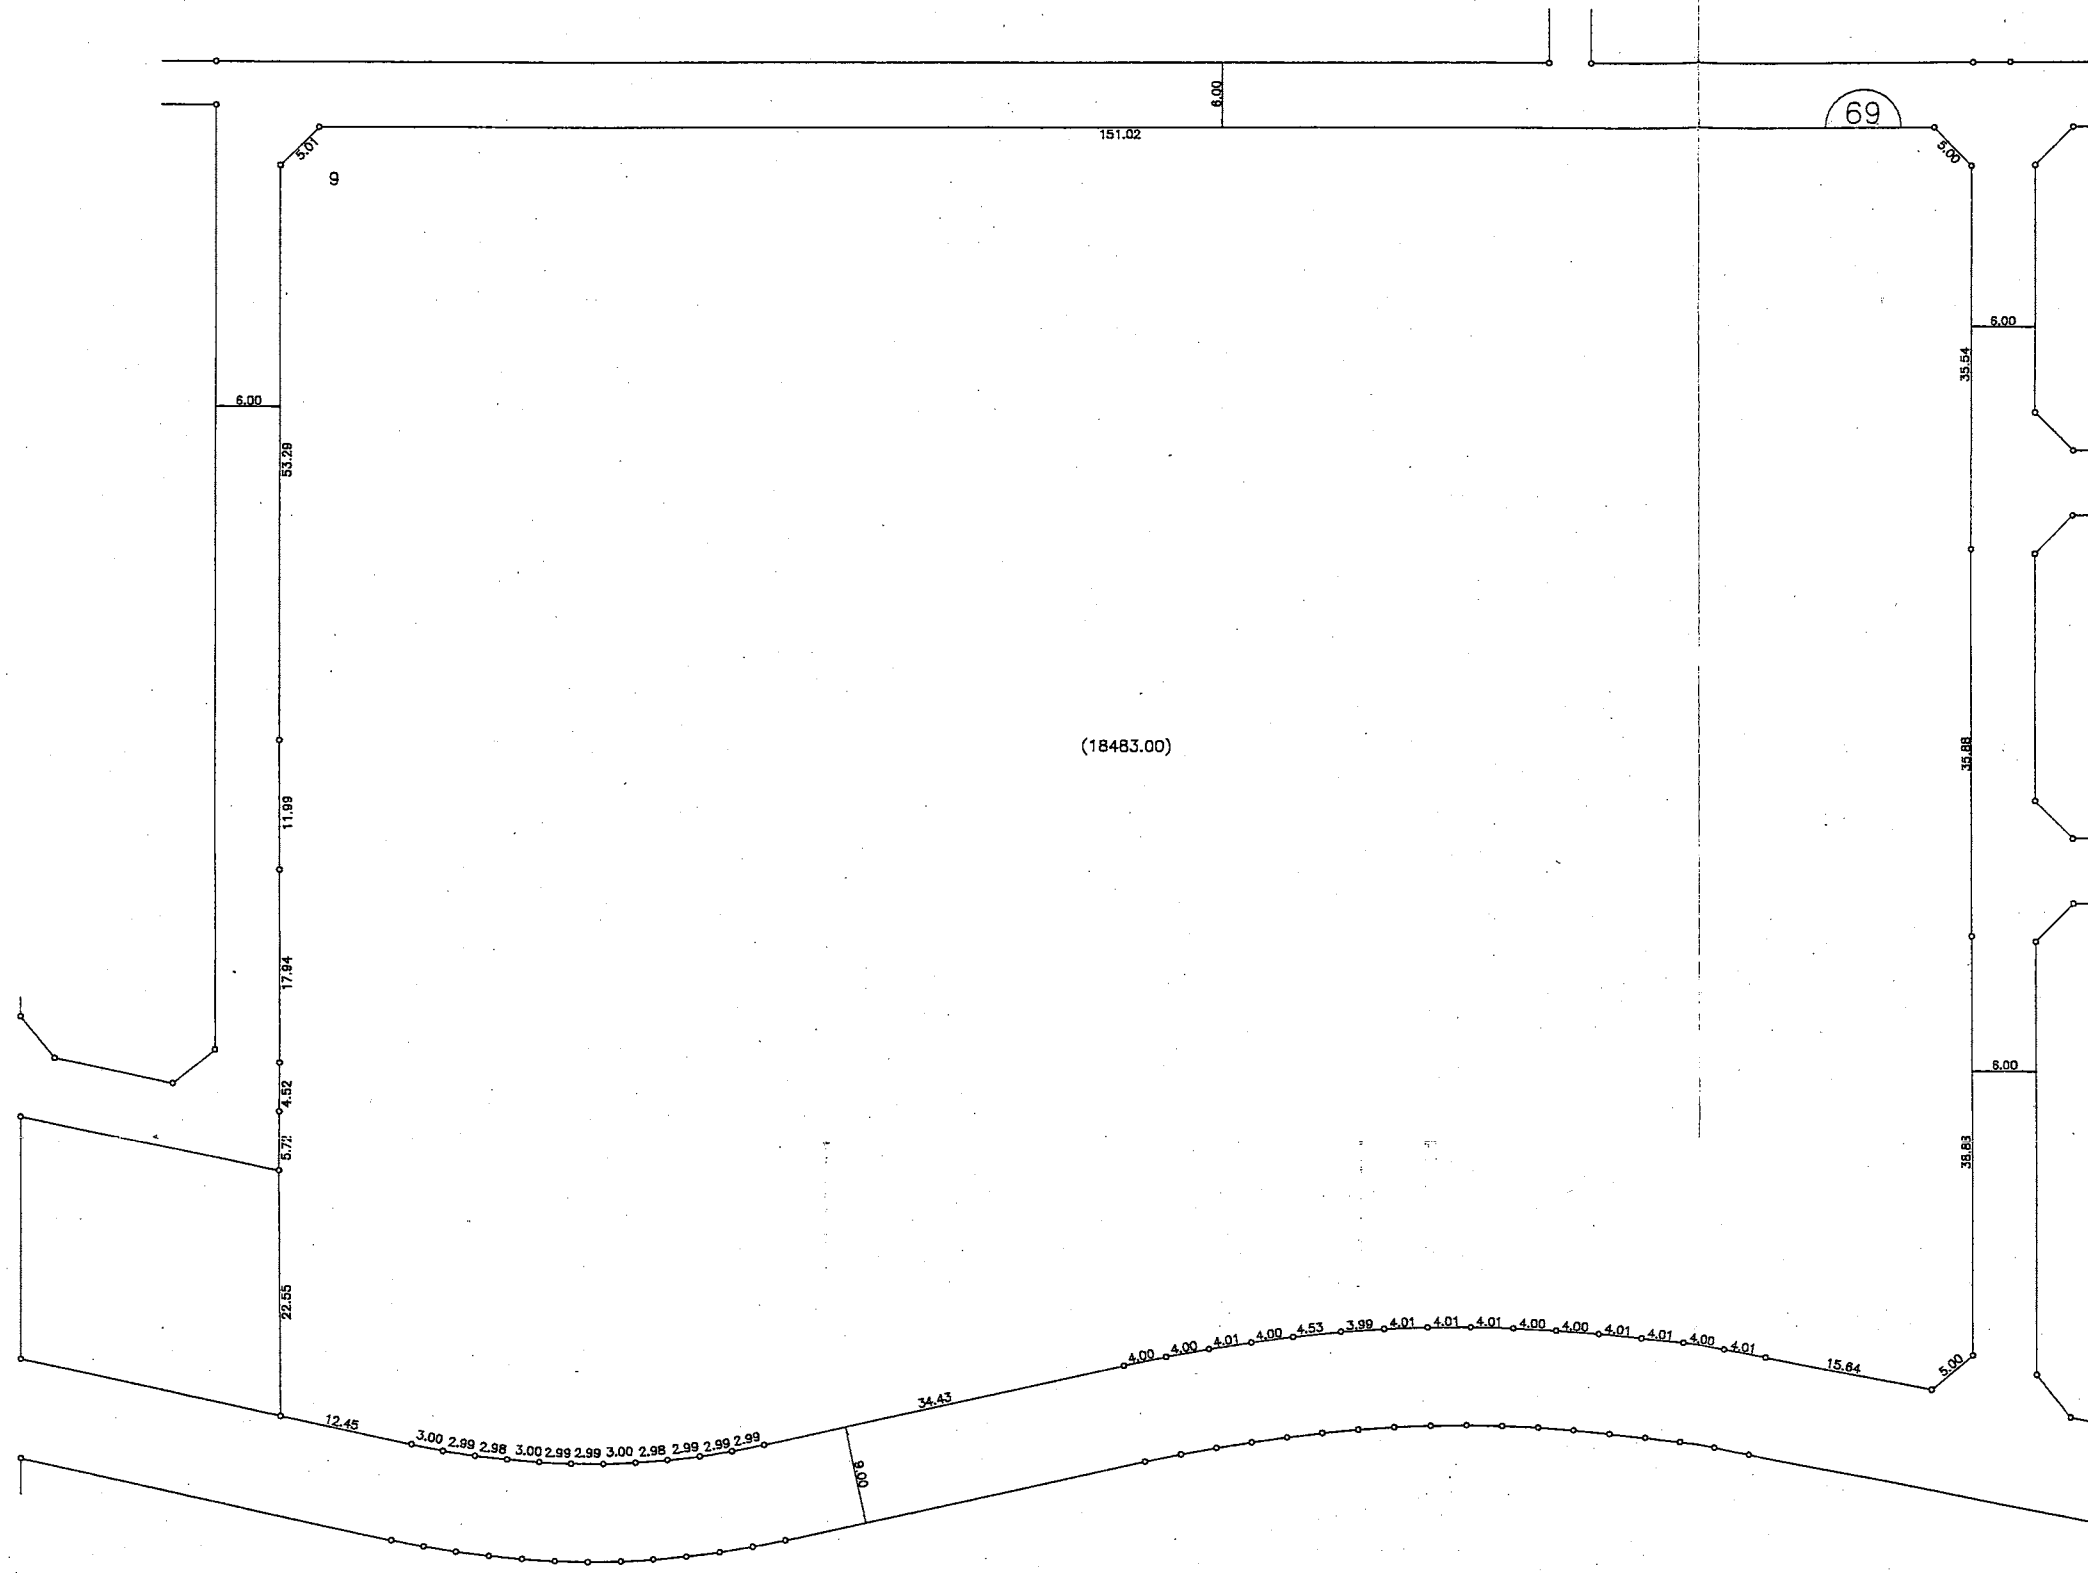

縮尺 1 : 500

参考資料
この資料は換地処分時のものであり民々間
所有権界を証明するものではありません。


凡	例
施行地区界	○
町界	---
町名	高山台一丁目
街区番号	69
地番	16-13

街区番号


68

大和都市計画事業 香芝市高山台特定土地区画整理事業


画地出来形図

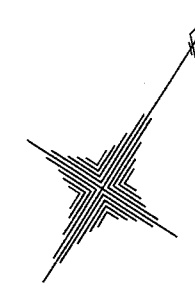

高山台二丁目

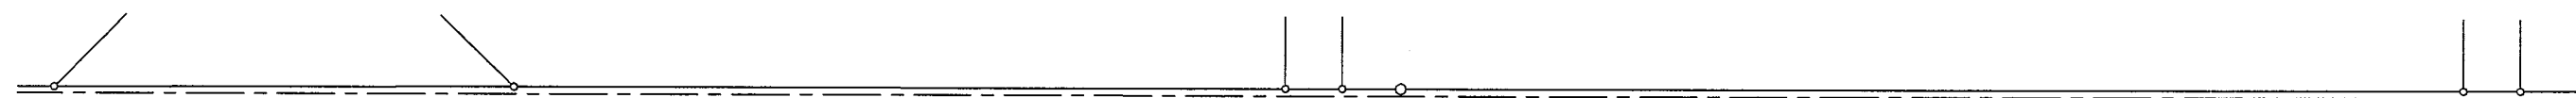

都市計画道路中和幹線

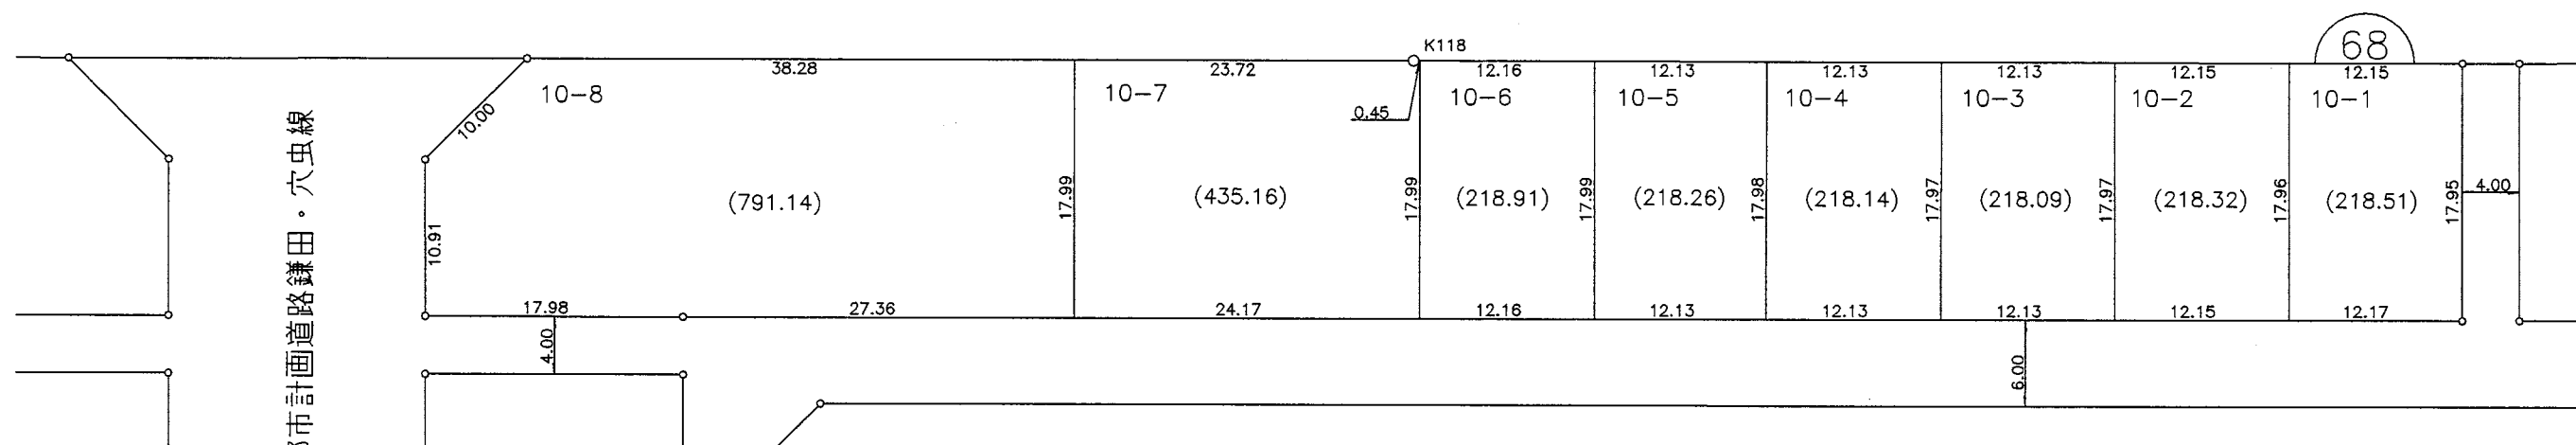

高山台一丁目

縮尺 1 : 500

凡 例	
施行地区界	
町 界	
町 名	高山台一丁目
街区番号	
地 番	6-13


参考資料

この資料は換地処分時のものであり民々間、又は官民間の所有権界を証明するものではありません。


街区番号

70

大和都市計画事業 香芝市高山台特定土地区画整理事業 画地出来形図

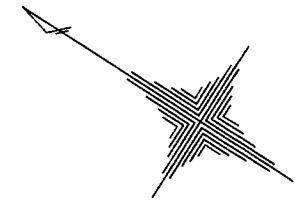

高山台一丁目

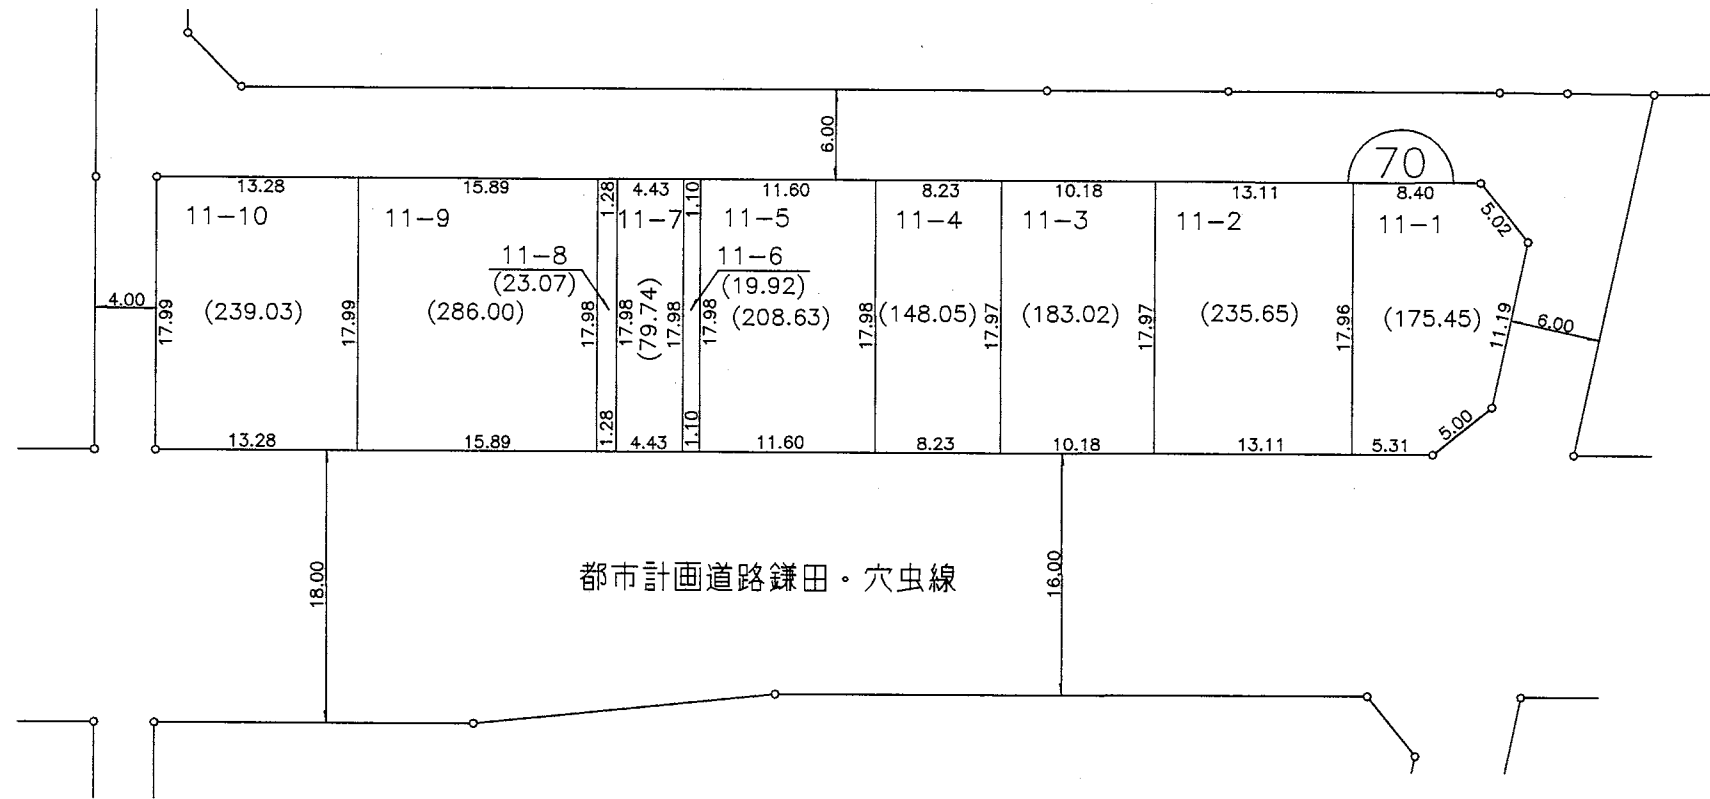

縮尺 1 : 500

凡 例	
施行地区界	
町 界	
町 名	高山台一丁目
街区番号	
地 番	6-13

参考資料


この資料は換地処分時のものであり民々間、又は官民間の
所有権界を証明するものではありません。

街区番号


71

大和都市計画事業 香芝市高山台特定土地区画整理事業

画地出来形図

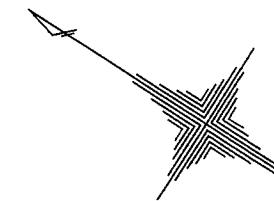

高山台一丁目

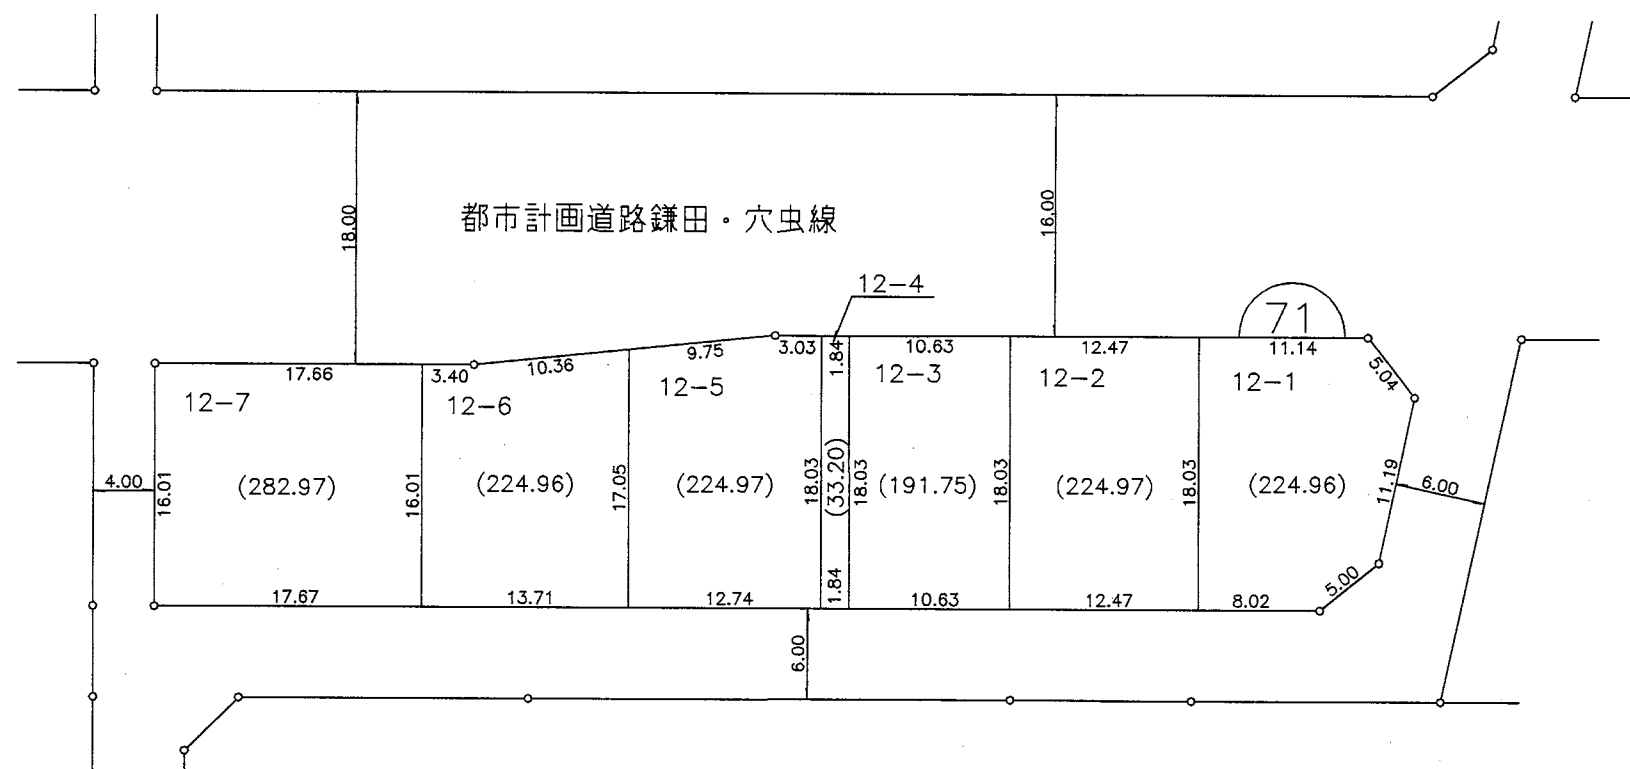

縮尺 1 : 500


凡 例	
施行地区界	
町 界	
町 名	高山台一丁目
街区番号	
地 番	6-13

参考資料

この資料は換地処分時のものであり民々間、又は官民間の所有権界を証明するものではありません。


街区番号 72

大和都市計画事業 香芝市高山台特定土地区画整理事業
 画地出来形図

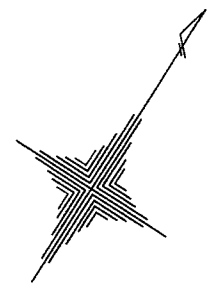

高山台三丁目

都市計画道路中和幹線

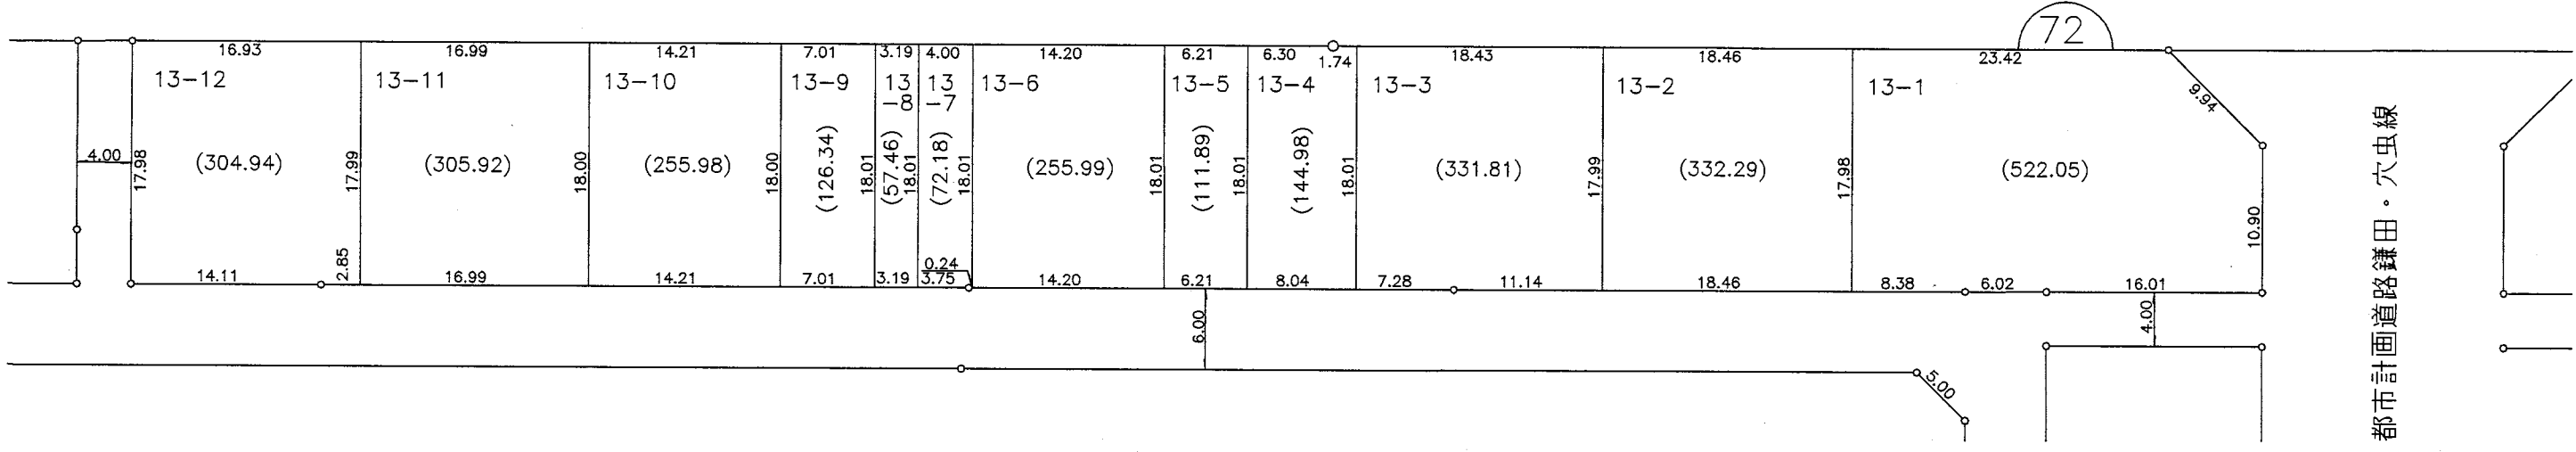


高山台一丁目

縮尺 1 : 500


凡 例	
施行地区界	
町 界	
町 名	高山台一丁目
街区番号	
地 番	6-13

参考資料
 この資料は換地処分時のものであり民々間、又は官民間の
 所有権界を証明するものではありません。

大和都市計画事業 香芝市高山台特定土地区画整理事業
画地出来形図

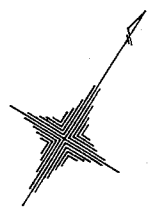

高山台一丁目

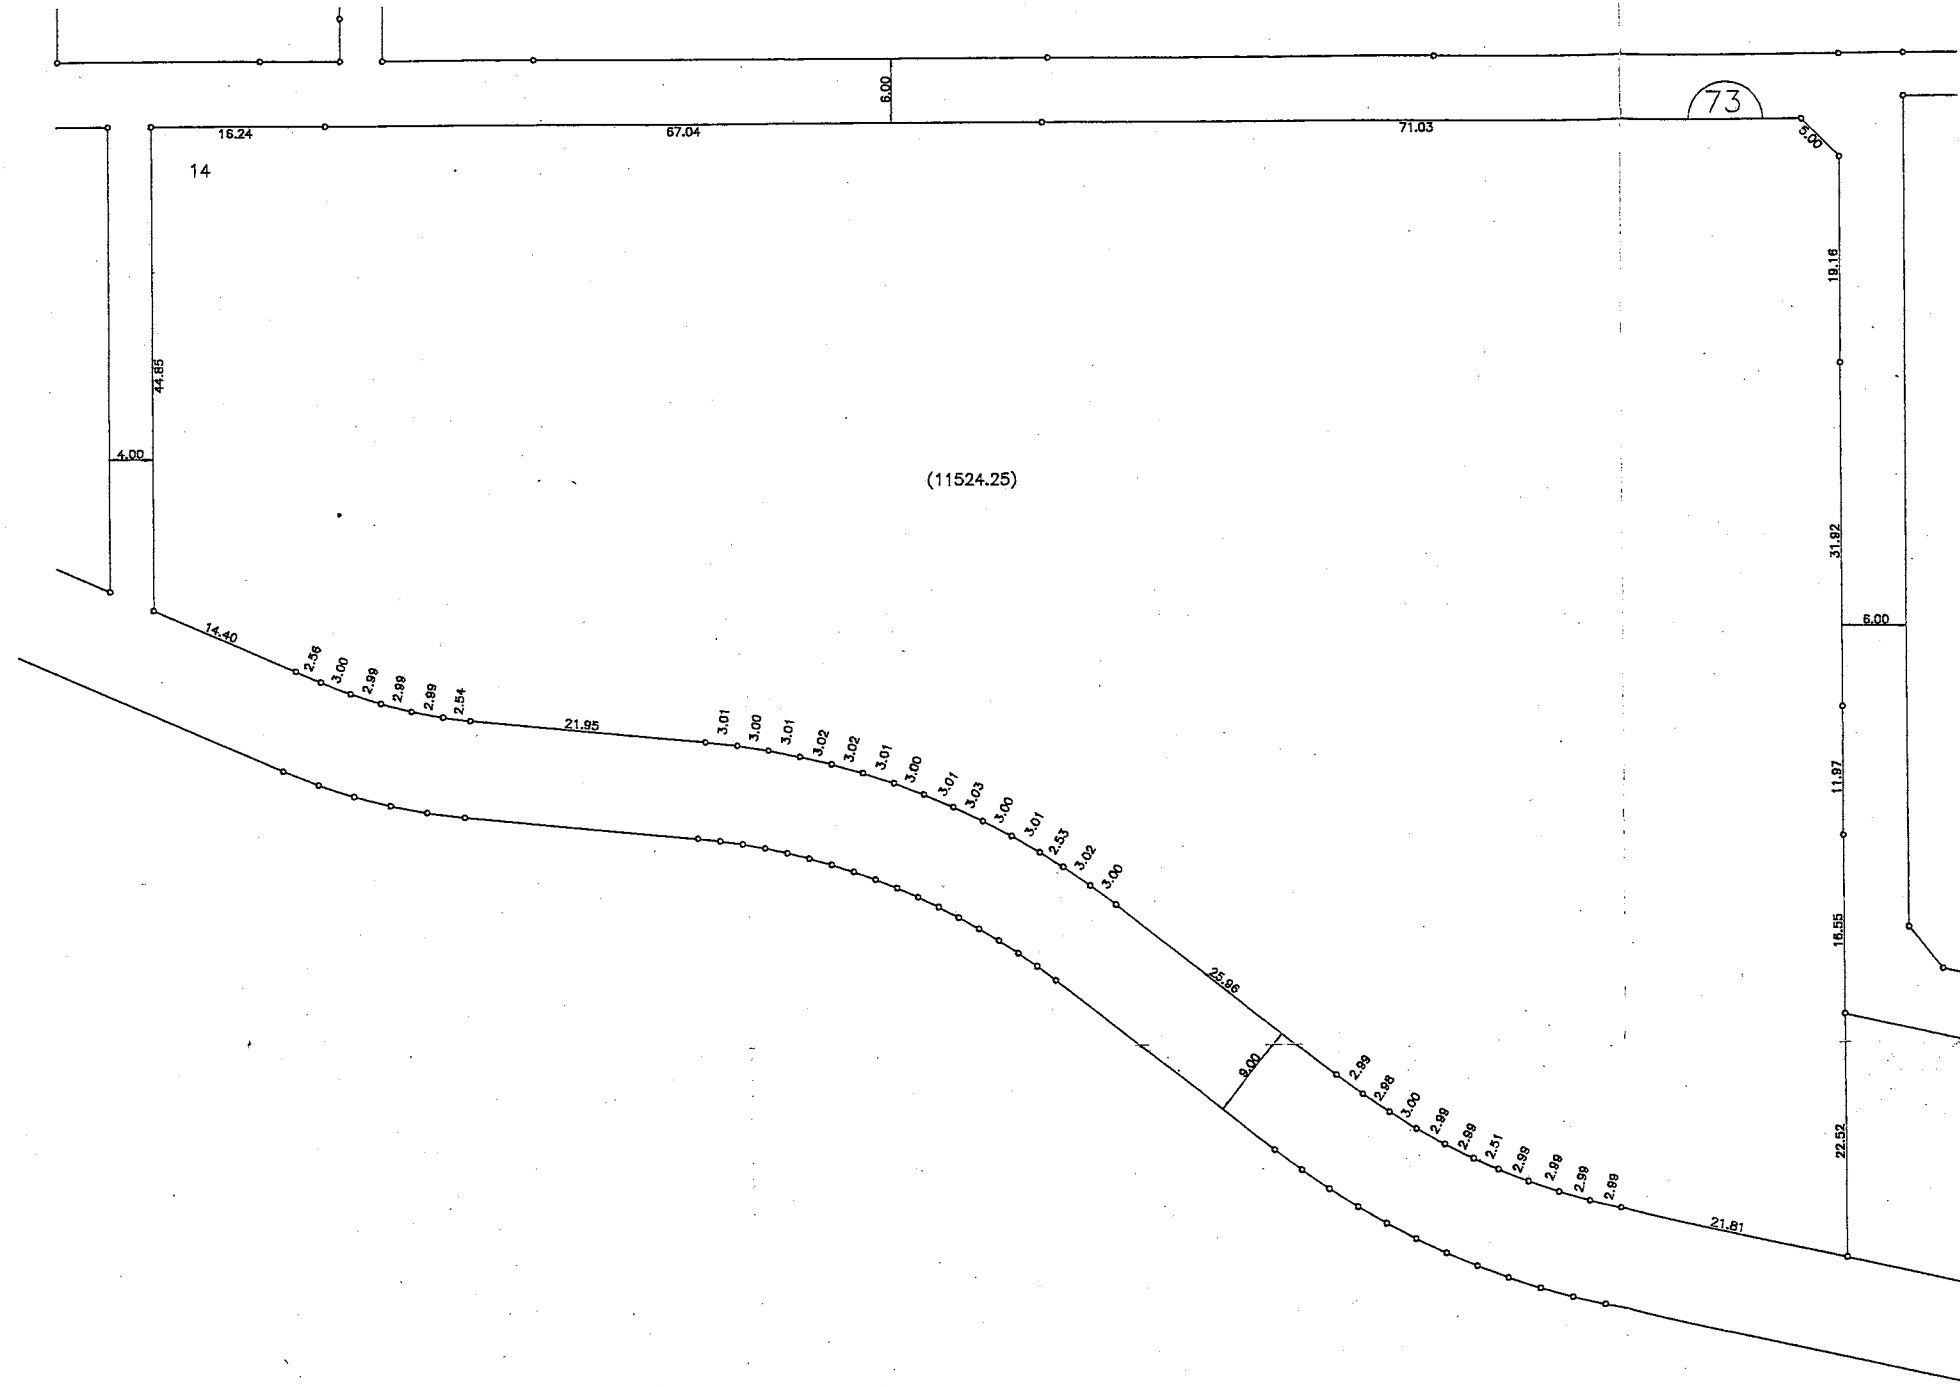


縮尺 1 : 500

凡 例	
施行地区界	
町 界	
町 名	高山台一丁目
街区番号	73
地 番	6-13


参考資料
この資料は換地処分時のものであり民々間、又は官民間の
所有権界を証明するものではありません。

街区番号 74

大和都市計画事業 香芝市高山台特定土地区画整理事業 画地出来形図

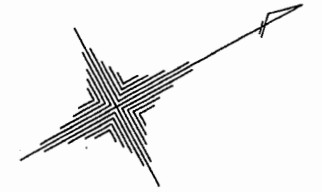

高山台一丁目

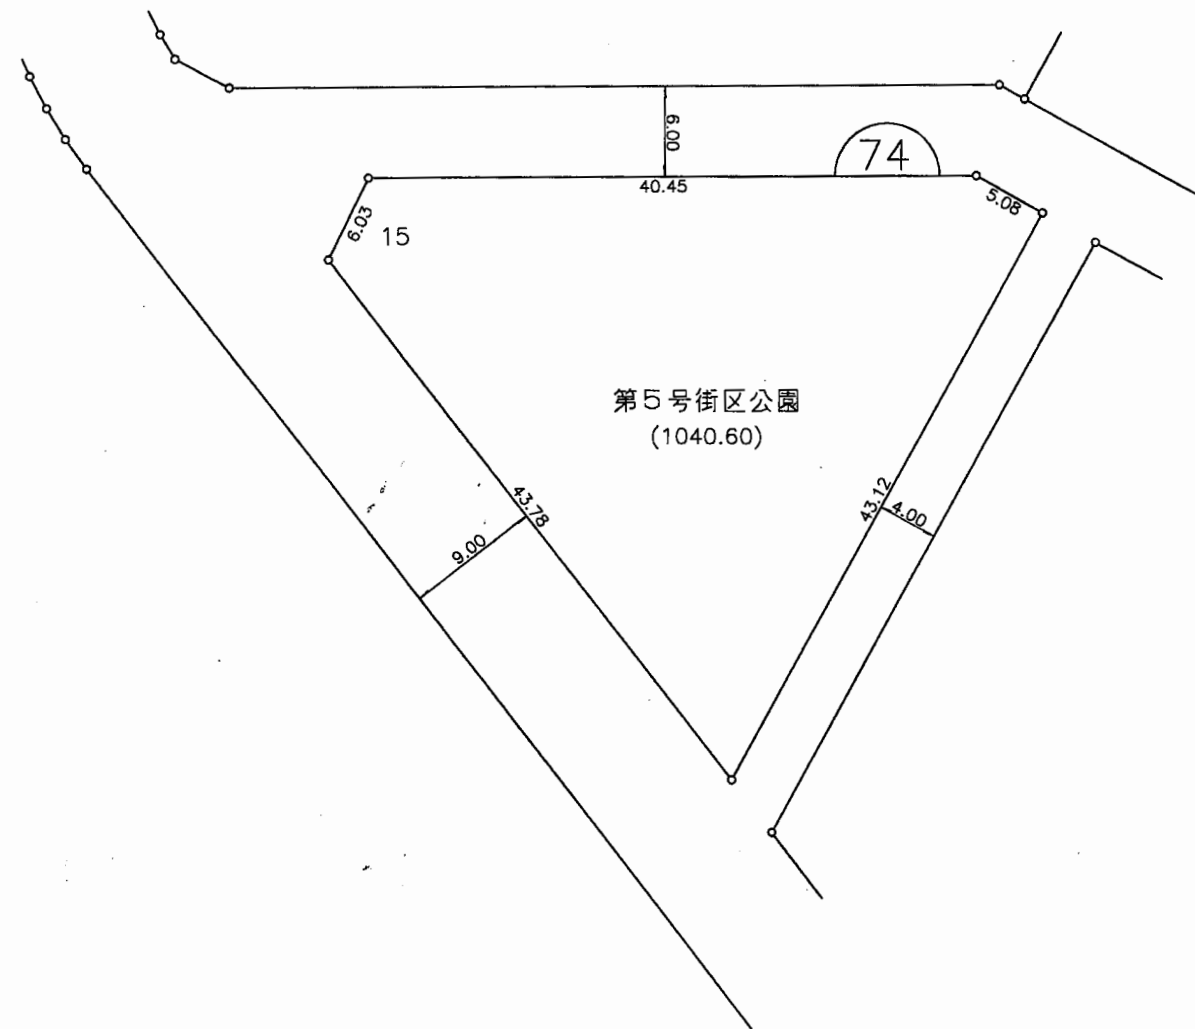

縮尺 1 : 500


凡	例
施行地区界	
町界	
町名	高山台一丁目
街区番号	
地番	6-13

参考資料
この資料は換地処分時のものであり民々間、又は官民間の
所有権界を証明するものではありません。

街区番号


75-1

大和都市計画事業 香芝市高山台特定土地区画整理事業 画地出来形図

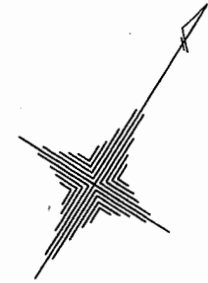

高山台三丁目

都市計画道路中和幹線

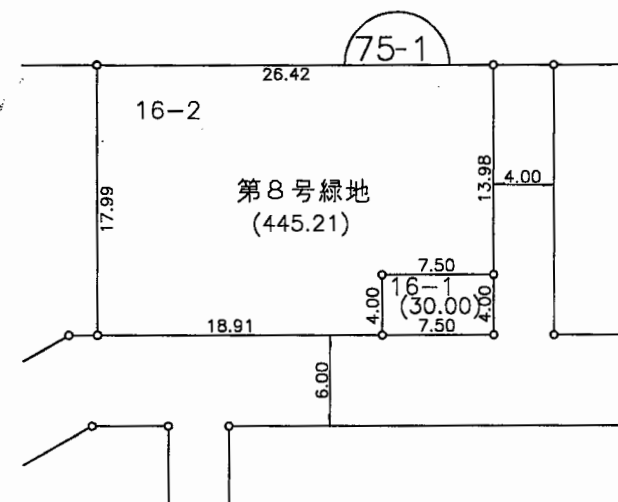

高山台一丁目

縮尺 1 : 500


凡 例	
施行地区界	
町 界	
町 名	高山台一丁目
街区番号	
地 番	6-13

参考資料
この資料は換地処分時のものであり民々間、又は官民間の
所有権界を証明するものではありません。


街区番号 75-2

大和都市計画事業 香芝市高山台特定土地区画整理事業 画地出来形図

高山台三丁目

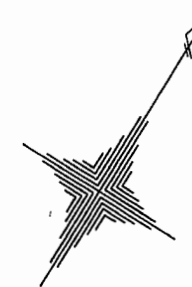

都市計画道路中和幹線

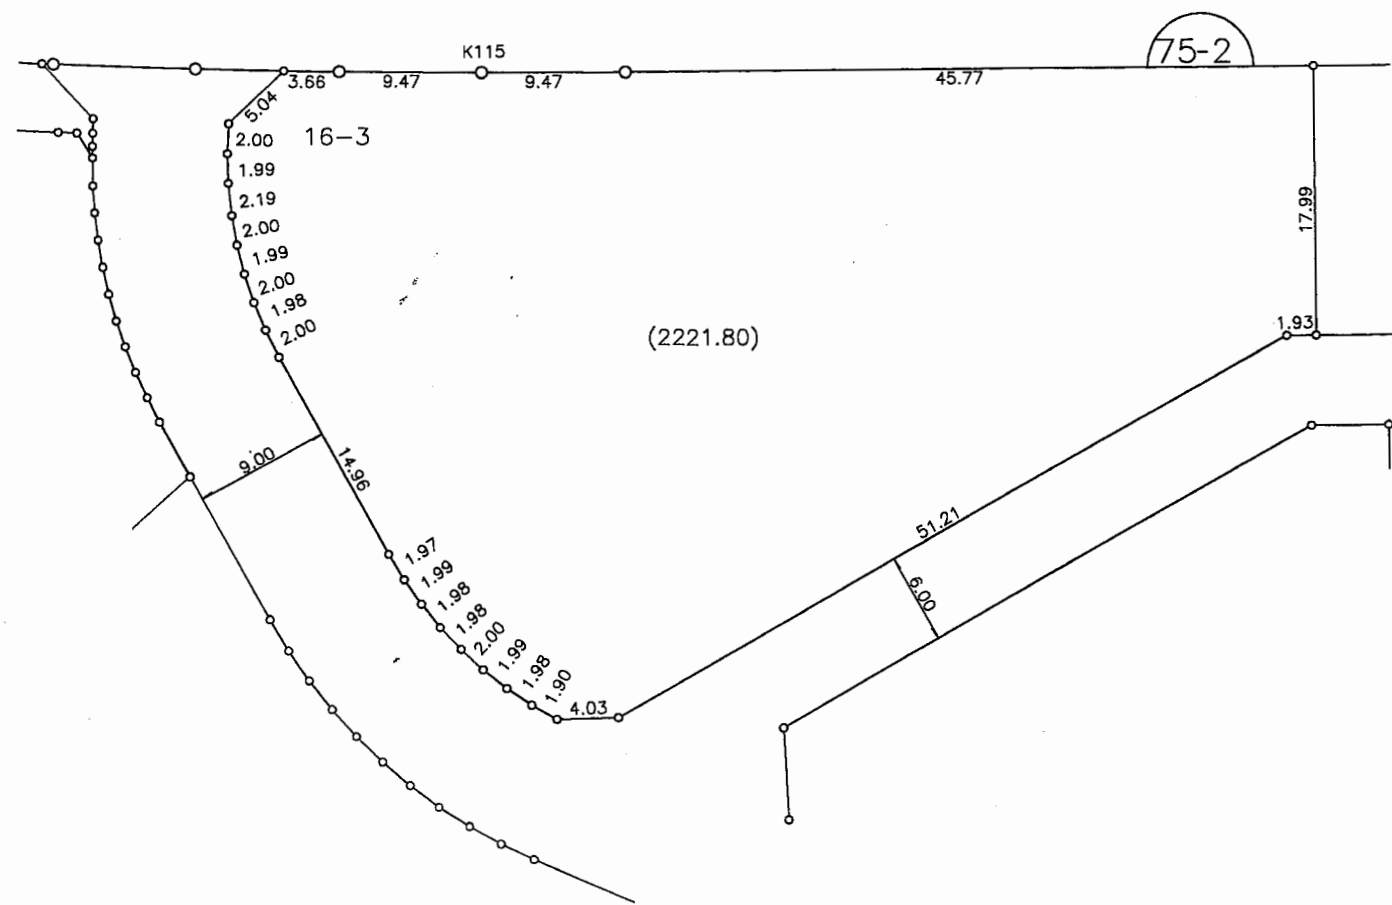


高山台一丁目

縮尺 1 : 500


凡 例	
施行地区界	
町 界	
町 名	高山台一丁目
街区番号	
地 番	6-13

参考資料
この資料は換地処分時のものであり民々間、又は官民間の
所有権界を証明するものではありません。

大和都市計画事業 香芝市高山台特定土地区画整理事業
 画地出来形図

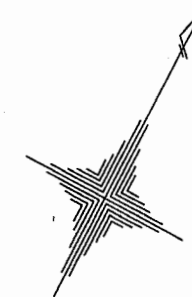

高山台一丁目

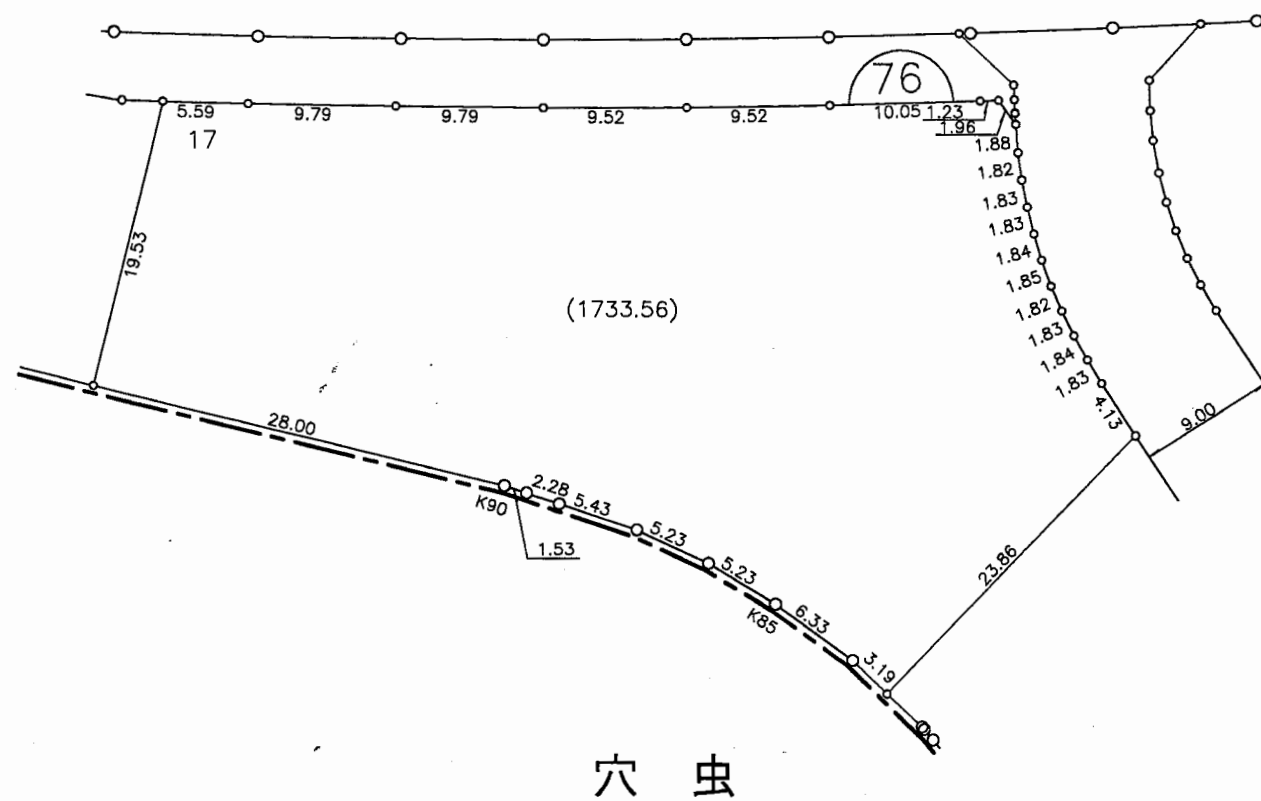

穴虫


縮尺 1 : 500

凡 例	
施行地区界	
町 界	
町 名	高山台一丁目
街区番号	
地 番	6-13

参考資料
 この資料は換地処分時のものであり民々間、又は官民間の
 所有権界を証明するものではありません。

街区番号 77


大和都市計画事業 香芝市高山台特定土地区画整理事業
画地出来形図

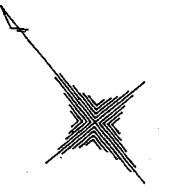

穴虫

高山台二丁目

高山台一丁目

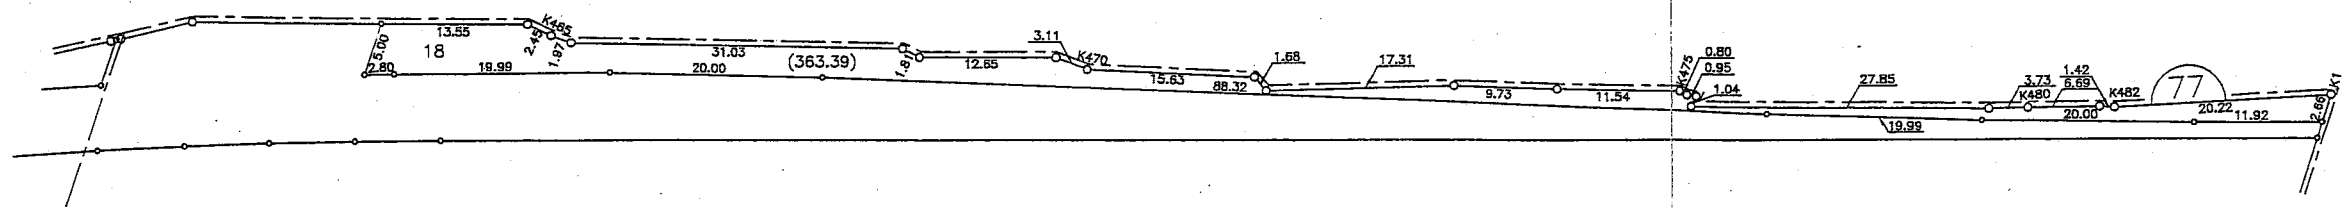

縮尺 1 : 500

凡 例	
施行地区界	
町 界	
町 名	高山台一丁目
街区番号	
地 番	6-13

参考資料
この資料は換地処分時のものであり民々間、又は官民間の
所有権界を証明するものではありません。